


Samþykkt þann  
26. MAÍ 2021  
Byggingarfulltrúinn í Hafnarfirði  
Sildur Þórnadóttir

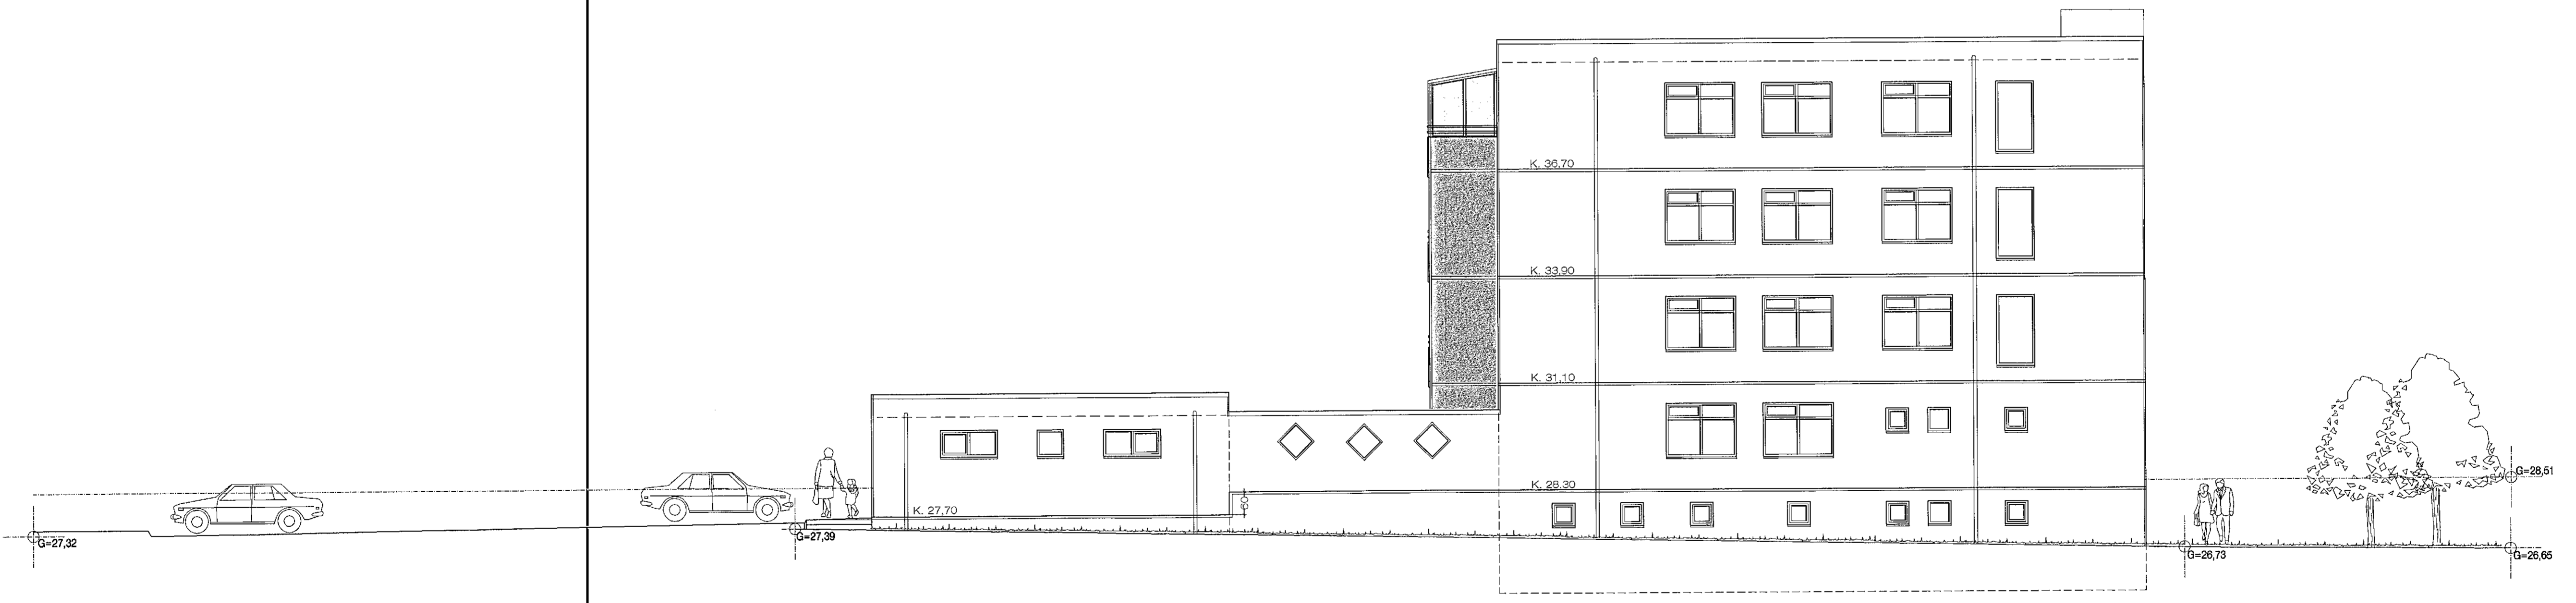

Norðurhlið 1 : 100



Austurhlið 1 : 100

Breytt 25. - 3. - 2021

Teiknað inn svalalokun á allar svalir 2. - 3. og 4 hæðar  
Annað óbreytt.

SAS  
25. 05. 2021

Kvistavellir 44 Hafnarfirði. Útlit.

VERK. NR. 300	DAGS. 19. - 12. - 2006 MÁL. 1:100
TEIKN. NR. 08	BREYTT.

**JÓN GUDMUNDSSON** ARKITEKT *Jón Guðmundsson* KT. 31.0851 3299  
VINNUSTOFA SUBURLANDSBRÁUT 16 REYKJAVÍK SÍMI 552 5055

kvistav.1903.-.2021.--Svalalokun.dwg

25.3.2021 12:58 e.h.

jon