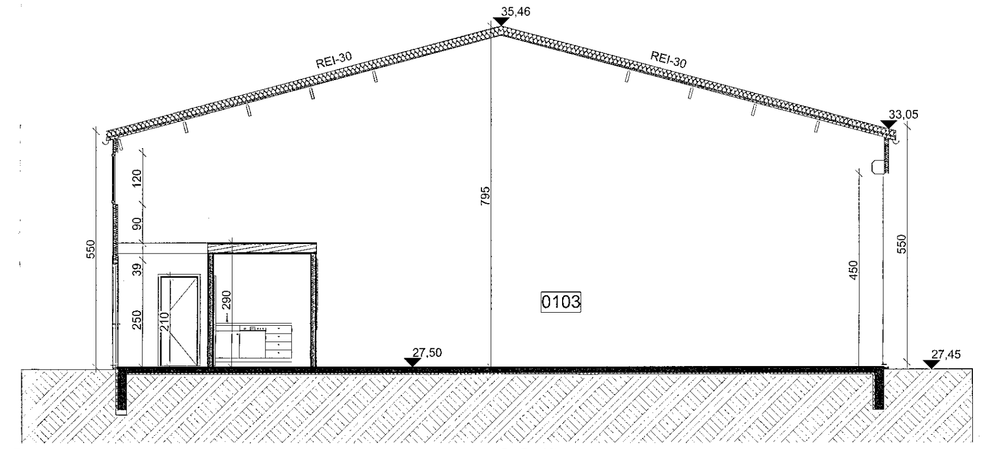

C C Snið 1:100

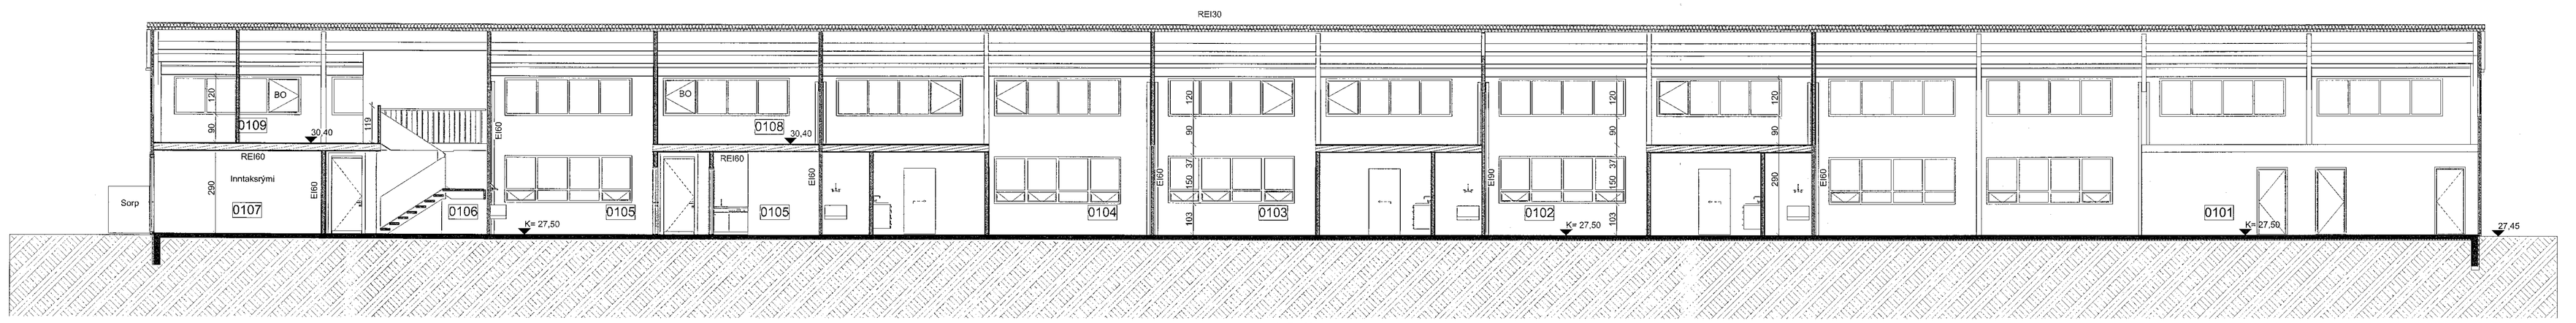

A A Snið 1:100

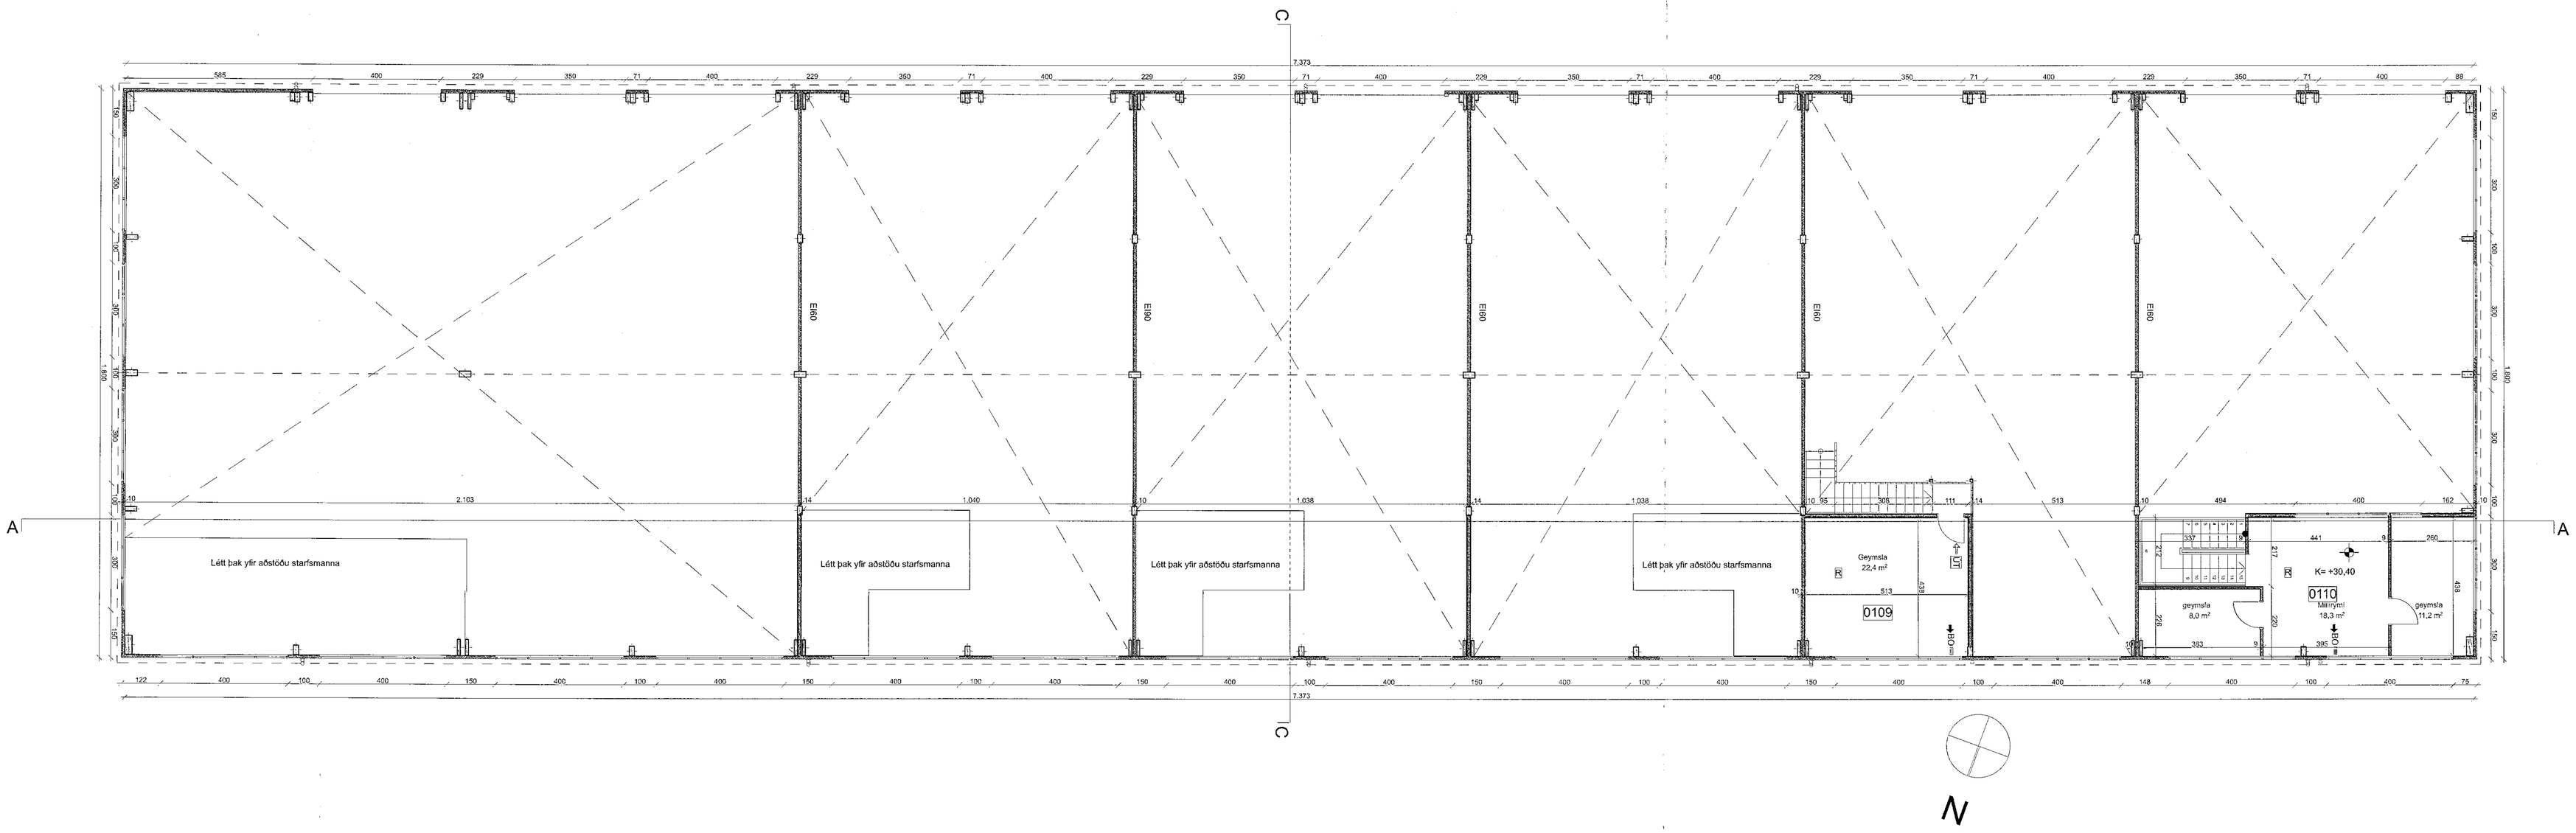

N

2. Hæð - 1:100

HEILBRIGDISEFTIRLIT
HAFNARFJARDAR-
OG KÓPAVOGSSVÆDIS
Garðatorgi 5 - 210 Garðabæ
25/5 2021

SHS
30.04.2021

Digitally signed by Gunnar H Kristjansson
DN: cn=Gunnar H Kristjansson, o=Gunnar H Kristjansson, ou=Gunnar H Kristjansson, c=IS
Iceland ID: Iceland
e=Brunaviðvörun@brunahonnun.com
Reason: I am the author of this document
Location:
Date: 2021-05-20 16:21Z

HELSTU TÁKN:

EI60	Brunamótstaða
-C	Sjálflokandi hurð
-S	Reykþétt hurð
	Stjórnstöð brunaviðvörunarkerfis
BO	Björgunarop
BO	Fellistigi við björgunarop
UT	Merktur útgangur
	Flóttaleið
R	Reykskynjari
NL	Neyðarlýsing
	Brunaslanga
	Handslökkvitæki
	Tvíburatengi úðakerfis
	Stigleiðsla
	Reyklúga
	Gat í gólfi
	Gat í lofti
gn.	Góthiðurfall
vlr.	Vélræn loftræsing
nf.	Niðurfall
ROB	Rafdrifinn opnunarbúnaður

Breyting D: 20.05.2021: Bílum er fækkað og stærð bila 01,02,03,04 og 05 er breytt og milligólf eru tekin út. Skráningartafla uppfærð til samræmis.

Breyting C 08.03.2021: Rými 0115, undir eignarhaldi 0107, skipt upp í þrjú rými Breyting felur ekki í sér stærðarbreytingu.

Breyting B 27.03.2020: Bílum er fjölgað úr fjórum í sjó. (Bíll 02 er skipt upp í fjögur minni bil (02,03,04,05), sem verða notuð sem geymslutúsnæði). Í bílunum eru geymslulóft og verða færanlegir léttir stigar notaðir til að komast þangað upp. Björgunarop er á hverjum millipalli.

Breyting A 04.01.2019: Í bílum 0101-0102 eru kaffistofur stækkaðar. Ívottaherbergi í bili 0103 sleppt og stigi færður til. Millilóft eru minnkuð þannig að þau náli einungis yfir kaffistofu- og salernishlúta. Sorp er fært, verður staðsett við vesturgafl húss og er skermað af með forsteyptum einingum. Brunaopum er breytt í samræmi við breytingar á millilofturn. Bil 0104 er óbreytt.

Verkheiti:	**Einhella 3**
Teikning:	Grunnmynd, Snið
Verkkaupi:	Björg Real Estate ehf.
Arkitekt:	Orri Árnason
Hönnunarstjóri:	Orri Árnason
Teiknað af:	gá, gb
Yfirfarið af:	PH

Dags: 16.08.2018
Kvarði: 1:100
Stærð: 1000 X 594mm
Fjöldi teikn.: 5

ZEPPELIN ARKITEKTAR

1.1.3D

Orri Árnason FAÍ Kt: 080864-5749 - www.zeppelin.is - tel 5533640 - zeppelin@zeppelin.is