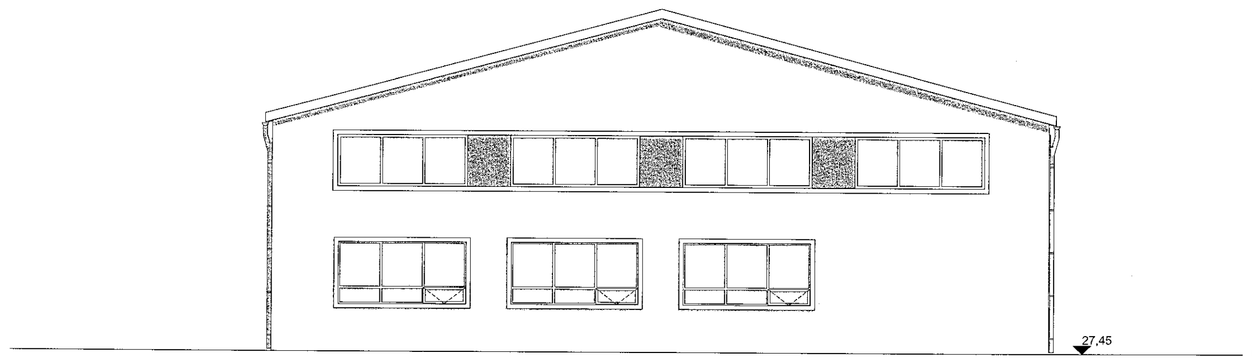

Útlit Austur 1:100

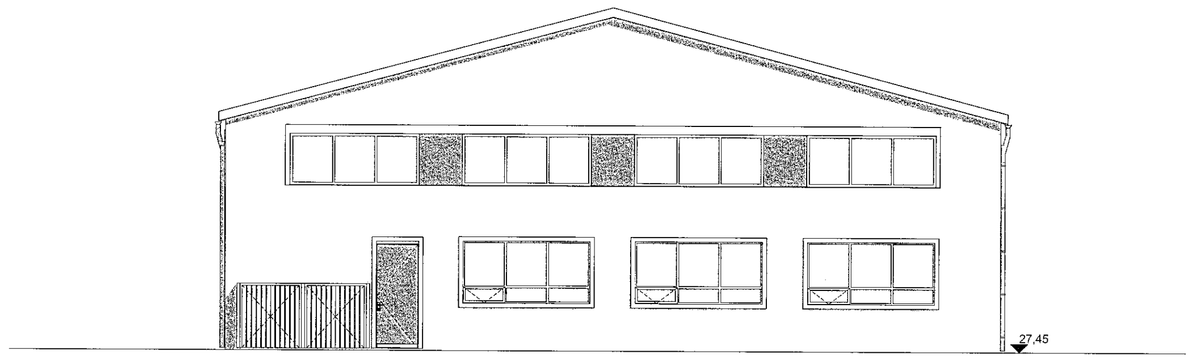

Útlit Vestur 1:100

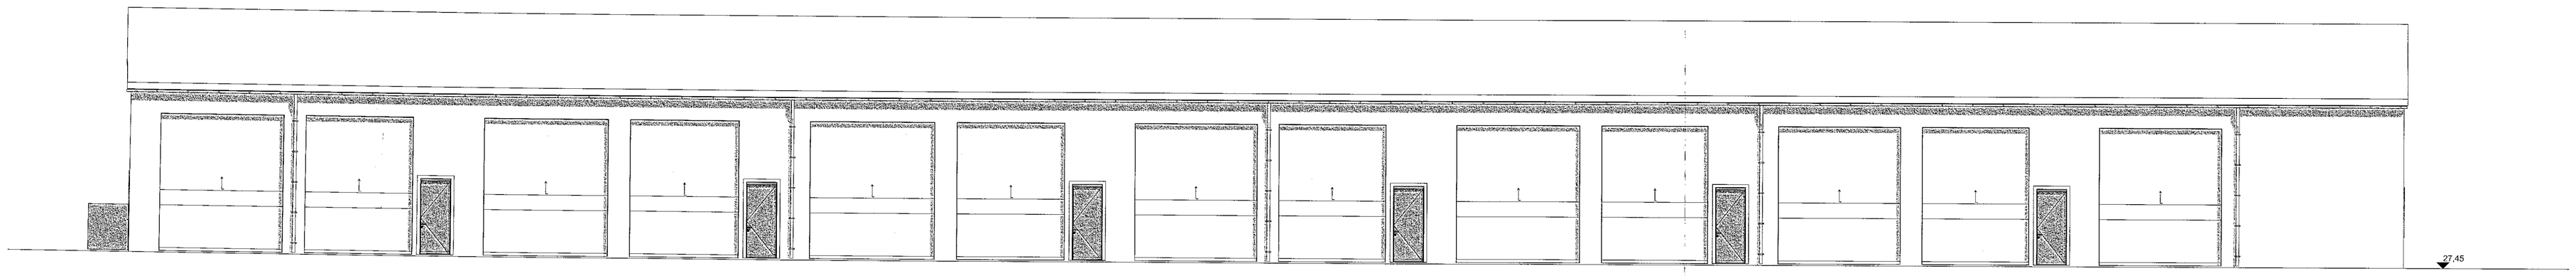

Útlit Suður 1:100

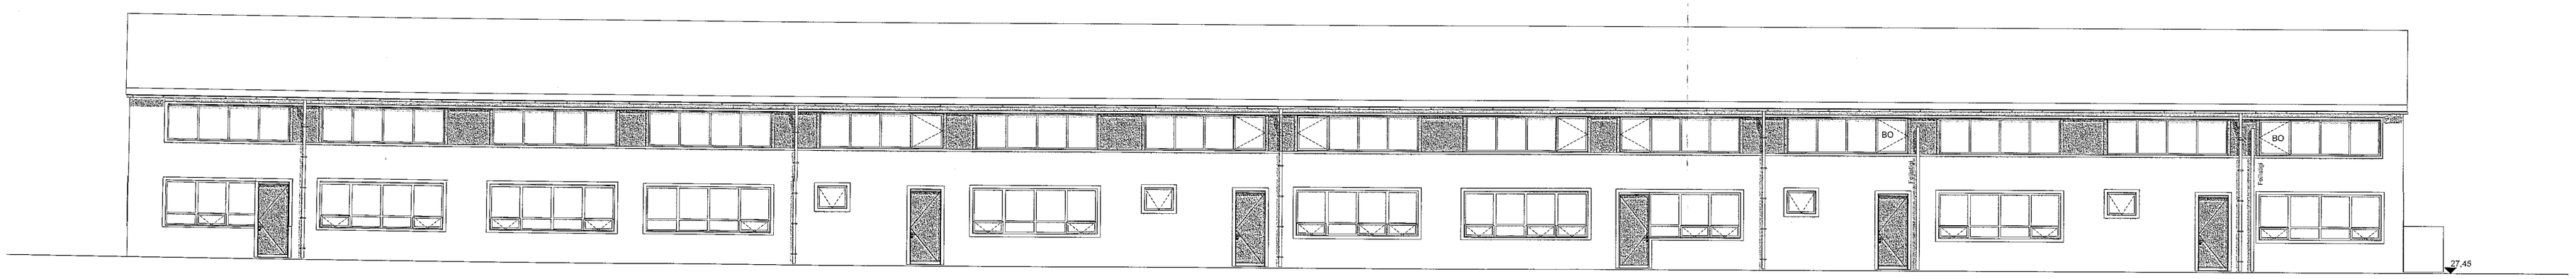

Útlit Norður 1:100

Samþykkt þann
02. JÚNÍ 2021
Byggingarfulltrúinn í Hafnarfirði

SHS
30.04.2021

Digitally signed by Gunnar H Kristjansson
DN: cn=Gunnar H Kristjansson, o=Gunnar H Kristjansson ehf, l=Kristjansson ehf, ou=Gunnar H Kristjansson ehf, email=gunnar@bruna.hotmail.com
Reason: I am the author of this document
Location:
Date: 2021-05-20 16:21Z

HELSTU TÁKN:

EI60	Brunamótstaða		
-C	Sjálflokandi hurð		
-S	Reykþétt hurð		
	Stjórnstöð brunaviðvörunarkerfis		
BO	Björgunarop		
BO	Fellistigi við björgunarop		
Ú1	Merktur útgangur		
	Flóttaleið		Reyklúga
R	Reykskynjari		Gat í gólfi
NL	Neyðarlýsing		Gat í lofti
	Brunaslanga	gn.	Gólfniðurfall
	Handslökkvitæki	vir.	Vélræn loftræsing
	Tvíburatengi úðakerfis	nf.	Niðurfall
	Stigleiðsla	ROB	Rafdrifinn opnunarbúnaður

Breyting C: 20.05.2021: fellistigum og björgunaropum er fækkað á norðurhlið. Inngönguhurðir færðar til. Bílum fækkað úr sjó í sex.

Breyting B 23.03.2020: Bílum er fjölgað úr fjórum í sjó. (Bíll 02 er skipt upp í fjögur minni bíl (02,03,04,05), sem verða notuð sem geymsluhúsnæði). Í bílunum eru geymsluloft og verða færanlegir stigar notaðir til að komast þangað upp. Blætt er við lönaðar- og gönguhurðum og björgunarop eru á hverju millilofti.

Breyting A 04.01.2019: Brunaopum og fellistigum er breytt í samræmi við breytingar á millilofturn. Sorp er fært, verður staðsett við vesturgafl húss og er skermað af með forsteyptum einingum

Verkheiti: **Einhella 3**
Teikning: Útlit
Verkkaupi: Björg Real Estate ehf.
Arkitekt: Orri Árnason
Hönnunarstjóri: Orri Árnason
Teiknað af: gá, gb
Yfirfarið af: PH

Dags: 16.08.2018
Kvarði: 1:100
Stærð: 1000 X 594mm
Fjöldi teikn.: 5

ZEPPELIN ARKITEKTAR

1.1.4 C

Orri Árnason FAÍ Kt: 080864-5749 - www.zeppelin.is - tel 5533640 - zeppelin@zeppelin.is