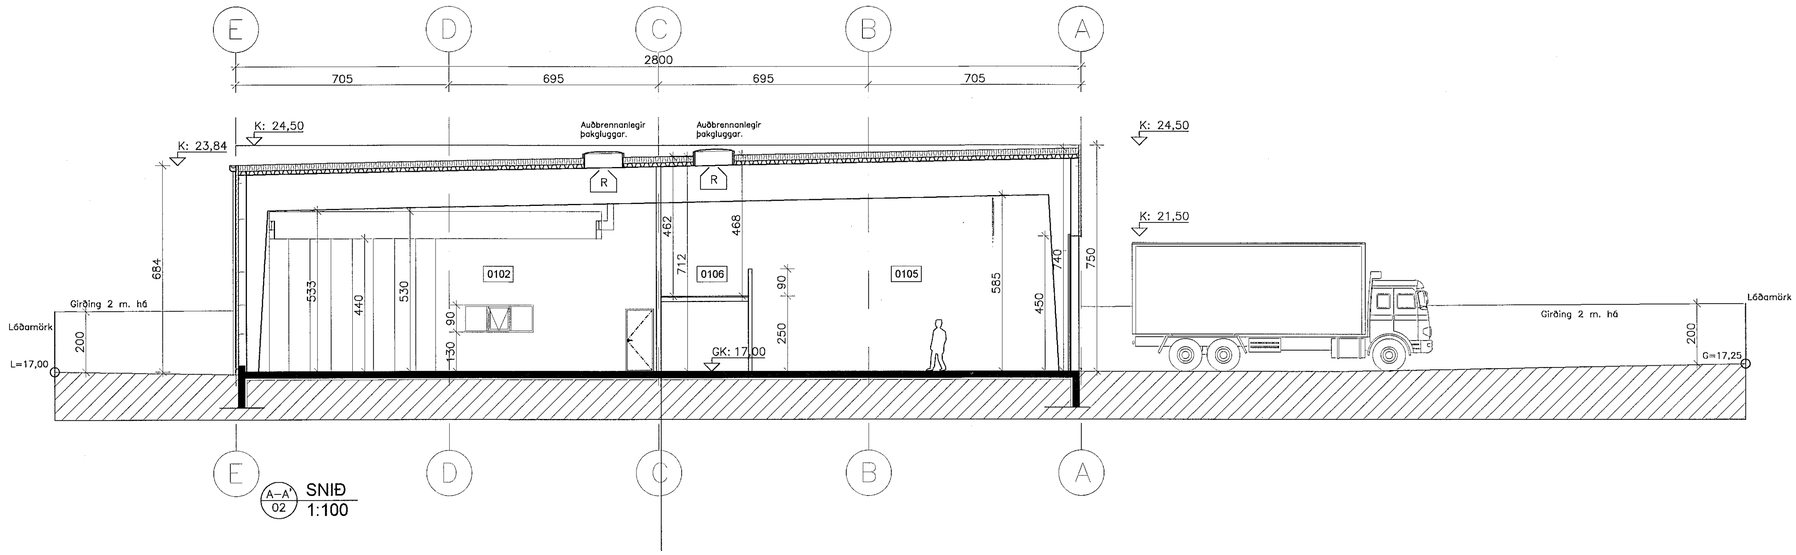

A–A' 02 SNIÐ 1:100

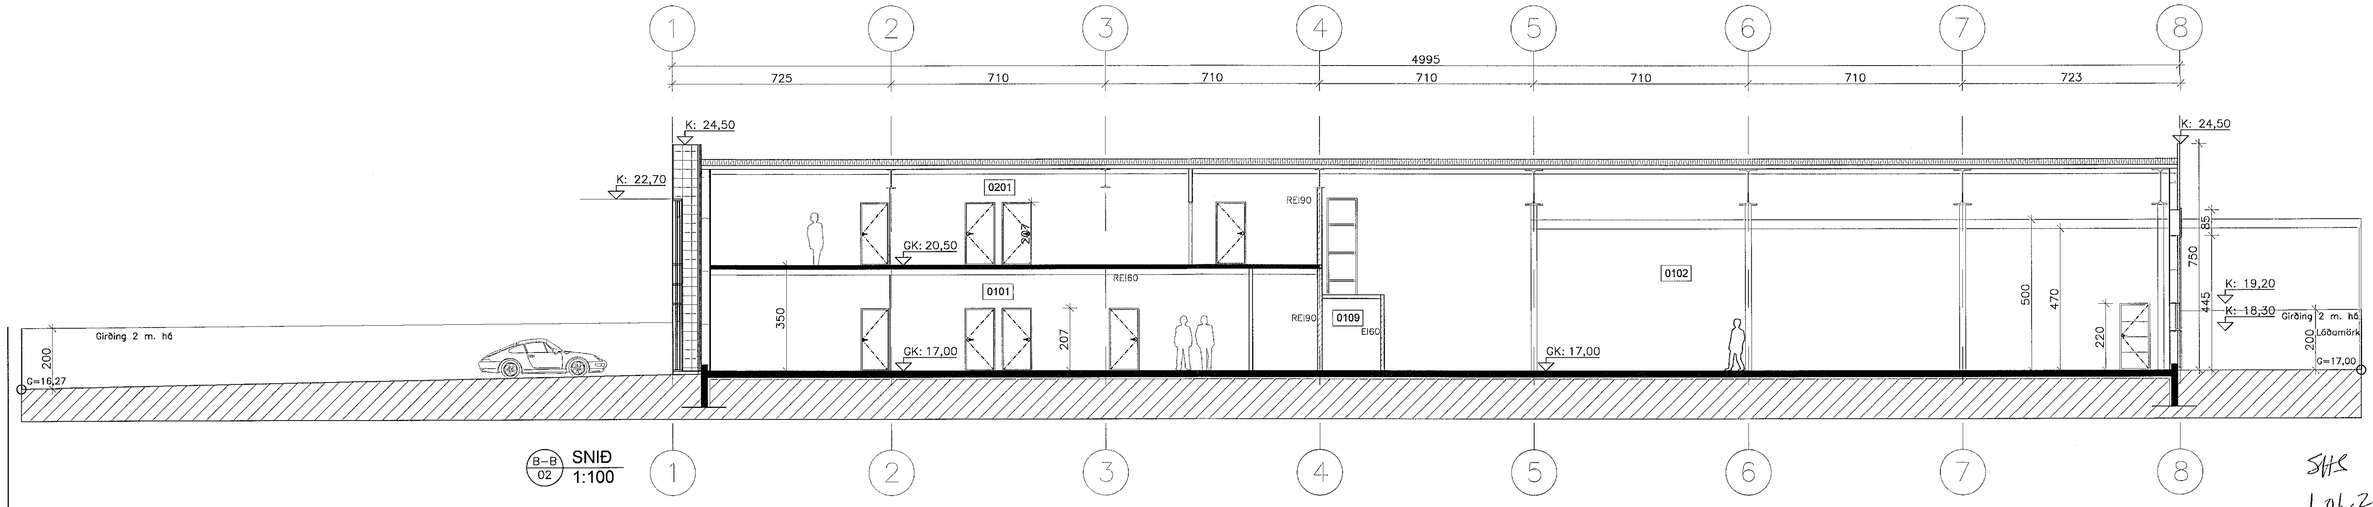

B–B 02 SNIÐ 1:100

Samþykkt þann 02. JÚNÍ 2021
Byggingarfulltrúinn í Hafnarfirði

TÁKN Á ELDVARNARUPPDRÆTTI

- (R) REYKSKYNJARI
- [R] REYKLOSUN
- (BS) BRUNASAMSTÆÐA
- ELDTEFJANDI VEGGUR
- EI–CS30 HURÐIR: C = SJÁLFLOKANDI, S = REYKÞÉTT
- ÚT → MERKTUR OG NEYÐARLÝSTUR ÚTGANGUR
- BRUNASLANGA
- ! STJÓRNSTÖÐ BRUNAVIÐVÖRUNARKERFIS

VÉLRÆN LOFTRÆSTING ER UM ALLT HÚS. REYKSKYNJARAR ERU Í HVERJU HERBERGI TENGDIR SJÁLFVIRKU BRUNAVIÐVÖRUNARKERFI.

SHS 1.06.2021

Yfirfarið af brunahönnuði SBG LOTA

BREYTT		
1) 29.05.07	Breyting innanhúss á vinnslusal og útliti.	DK
2) 27.10.10	Reyndarteikningar af húsinu	DK
3) 18.02.13	Húsvarðaríbúð breytt í skrifstofu	DK
4) 18.04.16	Skrifstofum á 1. hæð breytt	DK
5) 19.05.2021	Vinnslusal breytt í lager ofl.	DK

HEITI VERKS: Selhella 3

221, Hafnarfirði

HEITI TEIKNINGAR: SNEIÐINGAR — KVARÐI: 1:100

HANNAÐ:	TEIKNAÐ:	VERKNR:	BREYTINGANR:	DAGSETT:
DKK	DKK	1.097	00	23.11.2006

SAMÞYKKT: — TEIKN. NR. 05

TEIKNISTOFAN H.R. ehf
Húsbyggingar og ráðgöf
Davíð Karl Karlsson
Byggingafræðingur BFI
Næfurás 2, 110 Reykjavík
SÍMI: 587 6111
GSM: 694 3029
E-MAIL: dkk@internet.is
KT: 231256-2539