


GRUNNMYND 2. HÆÐAR  
1:100

Yfirfarið af  
heuphannuði  
SBB  
LOTA

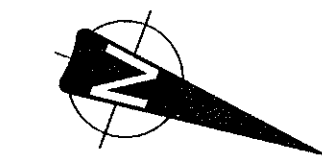

Samþykkt þann  
02. JÚNÍ 2021  
Byggingarlátturinn í Hafnarfirði  
Sóluur Pálmadóttir

TÁKN Á ELDVARNARUPPDRAËTTI

- REYKSKYNJARI
- REYKLOSUN
- BRUNASAMSTEDA
- ELDTÉFJANDI VEGGUR
- HURDIR: C = SJÁLFOKANDI  
S = REYKÞEIT
- MERKTUR OG NEYDARLFESTUR ÚTGANGUR
- BRUNASLANGA
- STÓRNSTÖÐ BRUNAVIÐVÖRUNARKERFIS

VÆREN LOFTRÉSTING ER UM ALLT HÖS. REYKSKYNJARAR ERU Í HVERJU HERBERGI TENGDIR SJÁLFRÝRKA BRUNAVIÐVÖRUNARKERFI.

Breyting nr. 5  
Einn rekstraráætl er núna í skrifstofurými á 1. hæð og vinnusalinn ásamt þjónusturýmum. Vinnusalurinn breytist í lager og millipallur er fjarlægður. Fundarherbergi bætt við í skrifstofurými og voruhúð. Í þjónusturými 0105 er komið millipallur með v.s og kaffistofu undir honum. Í þjónusturými 0103 er kominn EI-CS60 gonguhúð. 2. hæð er óbreytt.

HEILBRIGGISEFTIRLIT  
HAFNARFIARÐAR-  
OG KÖPAVOGSSVÆÐIS  
Gangatorgi 5 - 200 Copalub  
*[Signature]*

BREYTT

1)	29.05.07	Breyting innanhúss á vinnslusal og útliti.	DK
2)	27.10.10	Reyndartekningar af húsinu	DK
3)	18.02.13	Hégarðarþöð breytt í skrifstofu	DK
4)	18.04.16	Skrifstofum á 1. hæð breytt	DK
5)	19.05.2021	Vinnslusal breytt í lager ofl.	DK

Selhella 3

221, Hafnarfirði

HEIÐ TÆKINGAR	GRUNNMYND 2. HÆÐAR	ÁVAÐI	1:100
VERND: DKK	SKAÐ: DKK	VERND: 1.097	BRÉTTINGAR: 00
DATE: 23.11.2006	TEKNI: 03		

*[Signature]*

TEIKNISTOFAN H.R. ehf  
Húsbýggingar og ráðgjöf  
Davíð Karlsson  
Byggingalæðingur BPI  
Nálfurulei 2, 110 Reykjavík

SÍM: 567 0111  
GSM: 894 3029  
E-MAIL: dak@teiknistofan.is  
KT: 231255-2009