

Samþykkt þann  
02. JÚNÍ 2021  
Byggingarfulltrúin í Hafnarfirði  
Klaudia Þrymsdóttir

- TAKN Á ELDVARNARUPPDRETTI**
- REYKSKYNJARI
  - REYKLOSUN
  - BRUNASAMSTEDA
  - ELDTÉFJANDI VEGGUR
  - HURDIR: C = SJÁLFLOKANDI  
S = REYKÞÉTT
  - MERKTUR OG NEYDARLÝSTUR ÖTANGUR
  - BRUNASLANGA
  - STJÓRNSTÖÐ BRUNAVIÐVÖRUNARKERFIS
- VÉLREN LOFTRÆSTING ER UM ALLT HÖS. REYKSKYNJARAR ERU Í HVERJU HERBERGI TENGDIR SJÁLFRIRKU BRUNAVIÐVÖRUNARKERFI.

**Breyting nr. 5**  
Einn rekstraraðili er núna í skrifstofurými á 1. hæð og vinnslusalinn ásamt þjónusturými. Vinnslusalinn breytt í lagar og millipallur er fjarlægður. Fundarherbergi bætt við í skrifstofurými og vöruhúð. Í þjónusturými 0105 er komið millipallur með v-s og kaflistofu undir honum. Í þjónusturými 0103 er kominn EI-CS60 gönguhúð. 2. hæð er óbreytt.

HEILBRIGDISEFTIRLIT  
HAFNARFJARDAR-  
OG KÓPAVOGSSVÆDIS  
Gæðastigi 5-21  
Sigrún Þ. Guðmundsdóttir

BREYTT

1) 29.05.07	Breyting innanhéss á vinnslusalinn og útliti.	DK
2) 27.10.10	Reyndartekningar af húsinu	DK
3) 18.02.13	Húsvandarbúð breytt í skrifstofu	DK
4) 18.04.16	Skrifstofum á 1. hæð breytt	DK
5) 19.05.2021	Vinnslusal breytt í lagar ofl.	DK

HEILI VEIÐIS

**Selhella 3**

**221, Hafnarfirði**

HEILI TEIÐINGAR  
GRUNNMYND 1. HÆÐAR

FORM: 1:100


NAVN: DKK	TEKNI: DKK	VEÐUR: 1.097	SKIFINGUR: 00	ÚTS: 23.11.2006
SMÁFRÁ: <i>David Þrymsdóttir</i>				FRÁ: 02

**TEIKNISTOFAN H.R. ehf**  
Húsbýggingar og ráðgjöf  
David Yari Karlsson  
Byggingarfráðingur BFI  
Naufrúas 2, 110 Reykjavík

SÍMI: 567 6111  
GSM: 604 3029  
E-MAIL: gsk@teiknistofan.is  
KÍ: 231256-2539

SHS  
1.06.2021

Yfirfarið af heilbrigðisráði  
LOTA

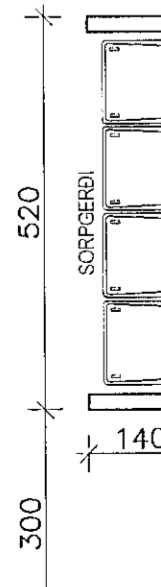

G=17,25