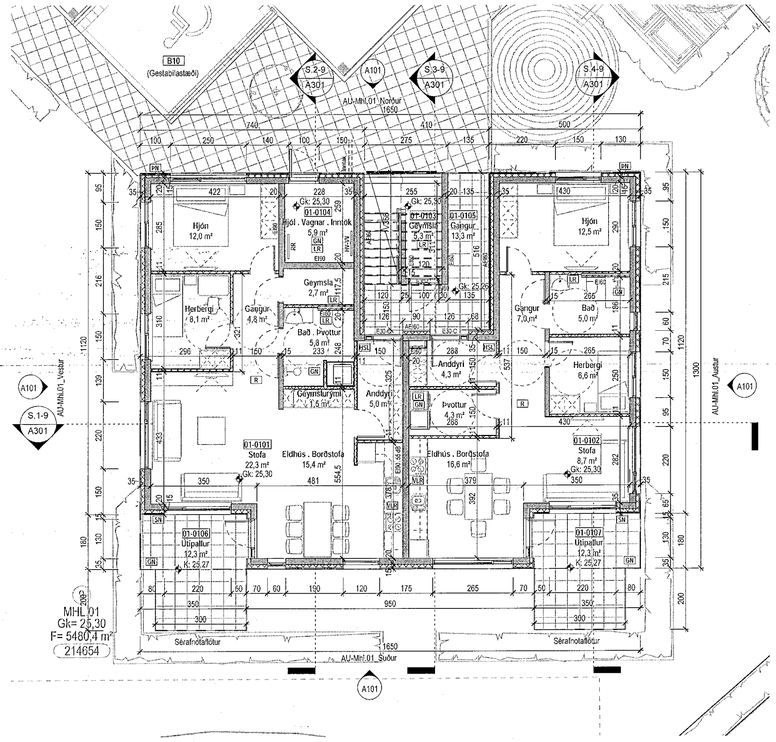

Grunnmynd 1. hæð
1 : 100

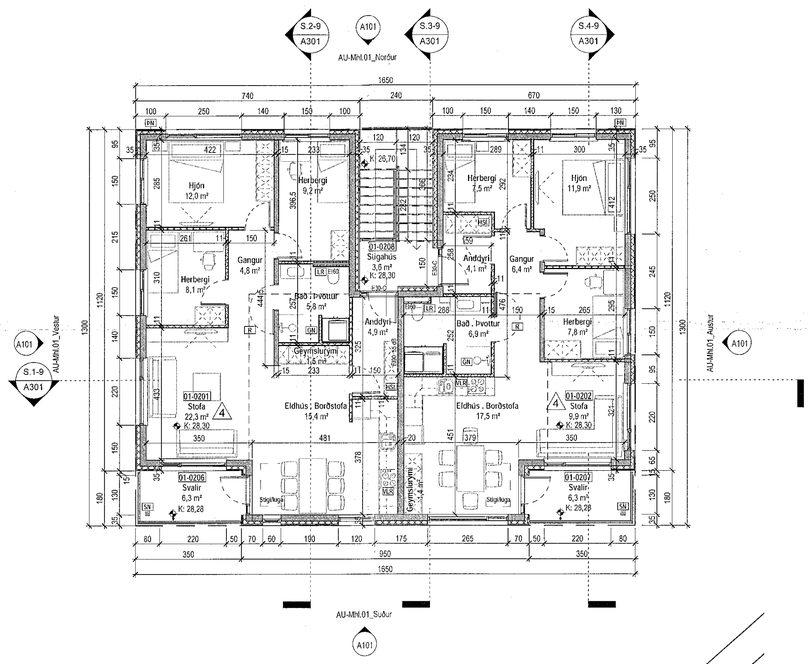

Grunnmynd 2. hæð
1 : 100

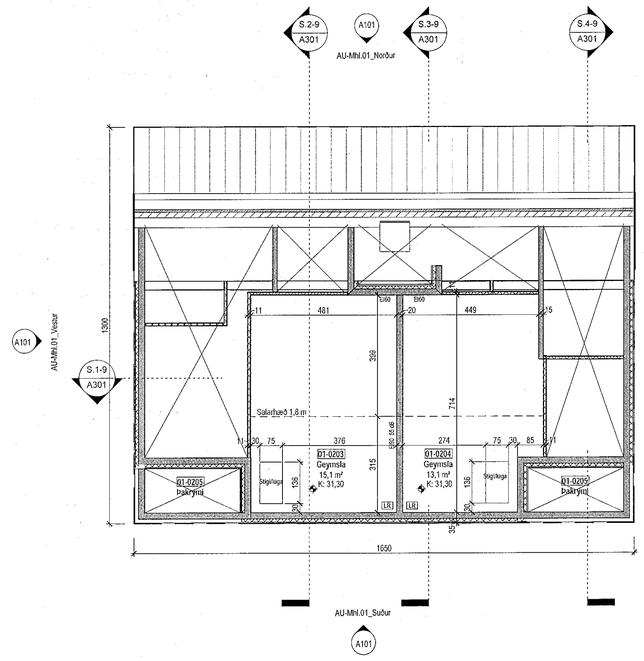

Grunnmynd Millflöt
1 : 100

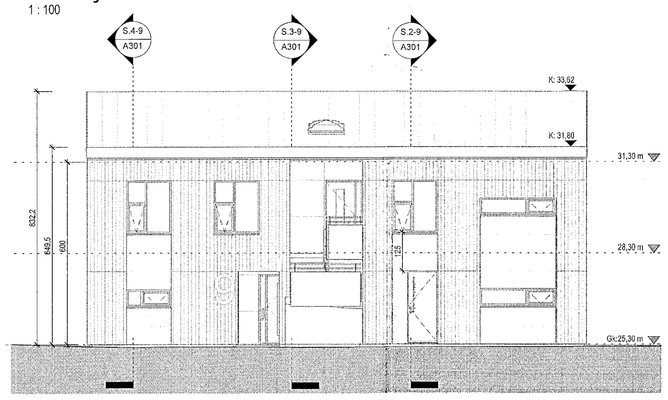

1 : 100

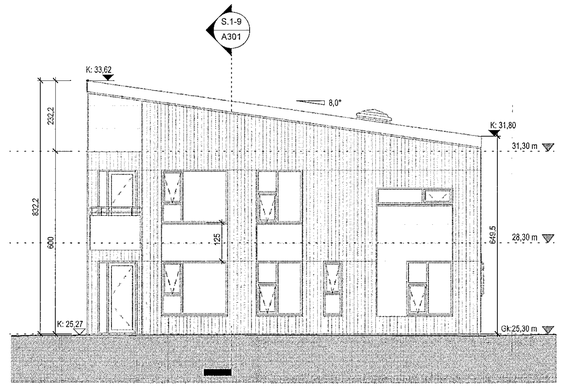

1 : 100

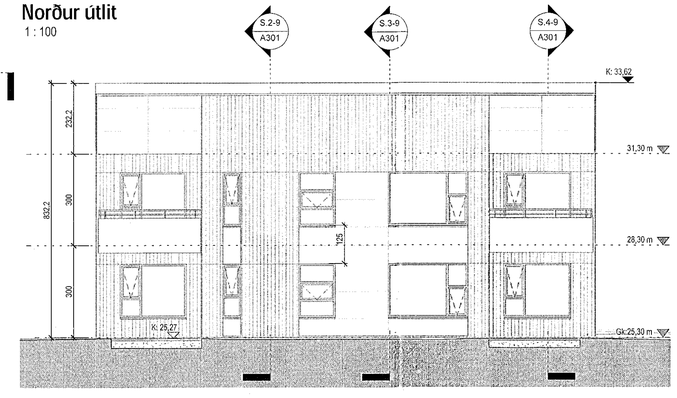

Suður útlit
1 : 100

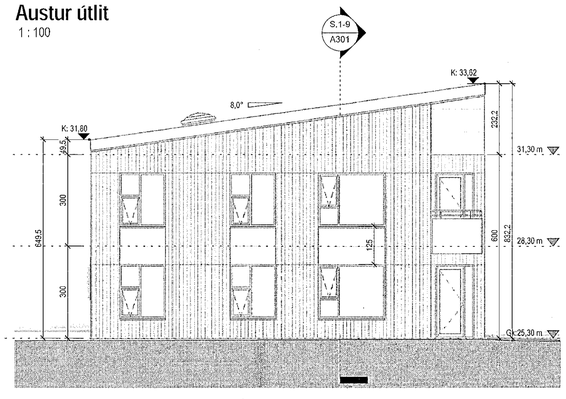

Vestur útlit
1 : 100

Sambykkt þann
02. JÚNÍ 2021
Byggingarfulltrúinn í Hafnarfirði

Tákn

GN	= Gólfniðurfall	Brunatákn
ÞN	= Þakniðurfall	
SN	= Svalaniðurfall	Veggir og hæðaskil
LR	= Loftræsting	EI60
VLR	= Vélknúin loftræsting	EI90
PK	= Póstkassar	A-EI60
NL	= Neyðarljós	A-EI120
BÖ	= Björgunarop	REI60
R..	= Reykskynjari	REI120
HSL	= Handslökkvitæki	A-REIM120
ÚT	= Merktur útgangur	
HV	= Hitaveita	Hurðir
VV	= Vatnsveita	EI30-CS
RR	= Rafmagnsveita	EI30-CS
ÚK	= Útkrani	EI60-CS
DS	= Dyrasími	
	= Fellistigi við björgunarop	Gluggar
	= Brunaslanga	EI30
	= Stigleiðsla	
	= Stigleiðsla út	
	= Stjórnstöð brunaviðvörunarkerfis	
	= Inntak	
	= Bílastæði fyrir fatlaða	

Digitally signed by Gunnar H Kristjansson
DN: cn=Gunnar H Kristjansson c=IS
Iceland l=IS Iceland o=Brunavörnum sf. ou=brunavornir@brunavarnir.com
Reason: I am the author of this document
Location:
Date: 2021-05-21 10:48Z

4.	12.05.2021	Breyting á innra skipulagi og lofthæð breytist.	MS
3	27.01.2021	Sorpgerði úr forsteyptum einingum (2x6 einingar) verður komið fyrir í stað djúpgáma. Um er að ræða 2x6 stk. 660L sorpílát og þeim komið fyrir þanning að 6 ílát þjóna tveim húsum. Reiðhjólastæðum breytt þannig að í stað eins stórs stæðis verða smærri stæði við hvert hús/bílaplan og breyting á gluggum nr. 13-15.	MS
1	12.02.2020	Breyting á stigahúsum í nr. 9-11-13-15 og gluggum nr.13-15.	RCM, LPM
Útg.	Dags.	Lýsing	Nafn

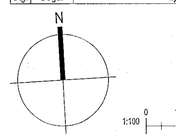

KRark
Kristinn Ragnarsson arkitekt ehf.
Hlíðasmári 19 - 2.hæð . 201 Kópavogur . Ísland
S. 564 2255 . Fax. 544 4225
Kt. 581298-3589 . www.krark.is . krark@krark.is

Stuðlaskarð 9-15

Hafnarfjörður

Landnúmer: 214654	Staðgreinir: 1400-1-56600090

Fjölbýlishús

Nr.9-Mhl.01_Grunnmynd og útlit

Aðaluppdrættir

Hönnun:	MS,RCM	Verknúmer:	16088IF
Verkefnastjóri:	RCM	Mælikvarði:	
Teiknað:	MS	Dagsetning:	11.03.2019
Yfirfarið:	RCM	Blað:	Útgáfa:
Samþykkt: Kristinn Ragnarsson Kt. 120944.2669		A101	4

Copyright © KRark_Höfundur áskilur sér allan rétt á teikningum - Fjölföldun og hönnun óheimil án samþykkis

Plot: 05.03.2019
Save: 21.5.2021 10:25:23
Skrá: E:\Verkefni\16088IF-Stuðlaskarð 9-15 Hafn\16088IF-Stuðlaskarð 9-15 Hsf_lovera@krark.is.rvt