




Snið 1
1:100

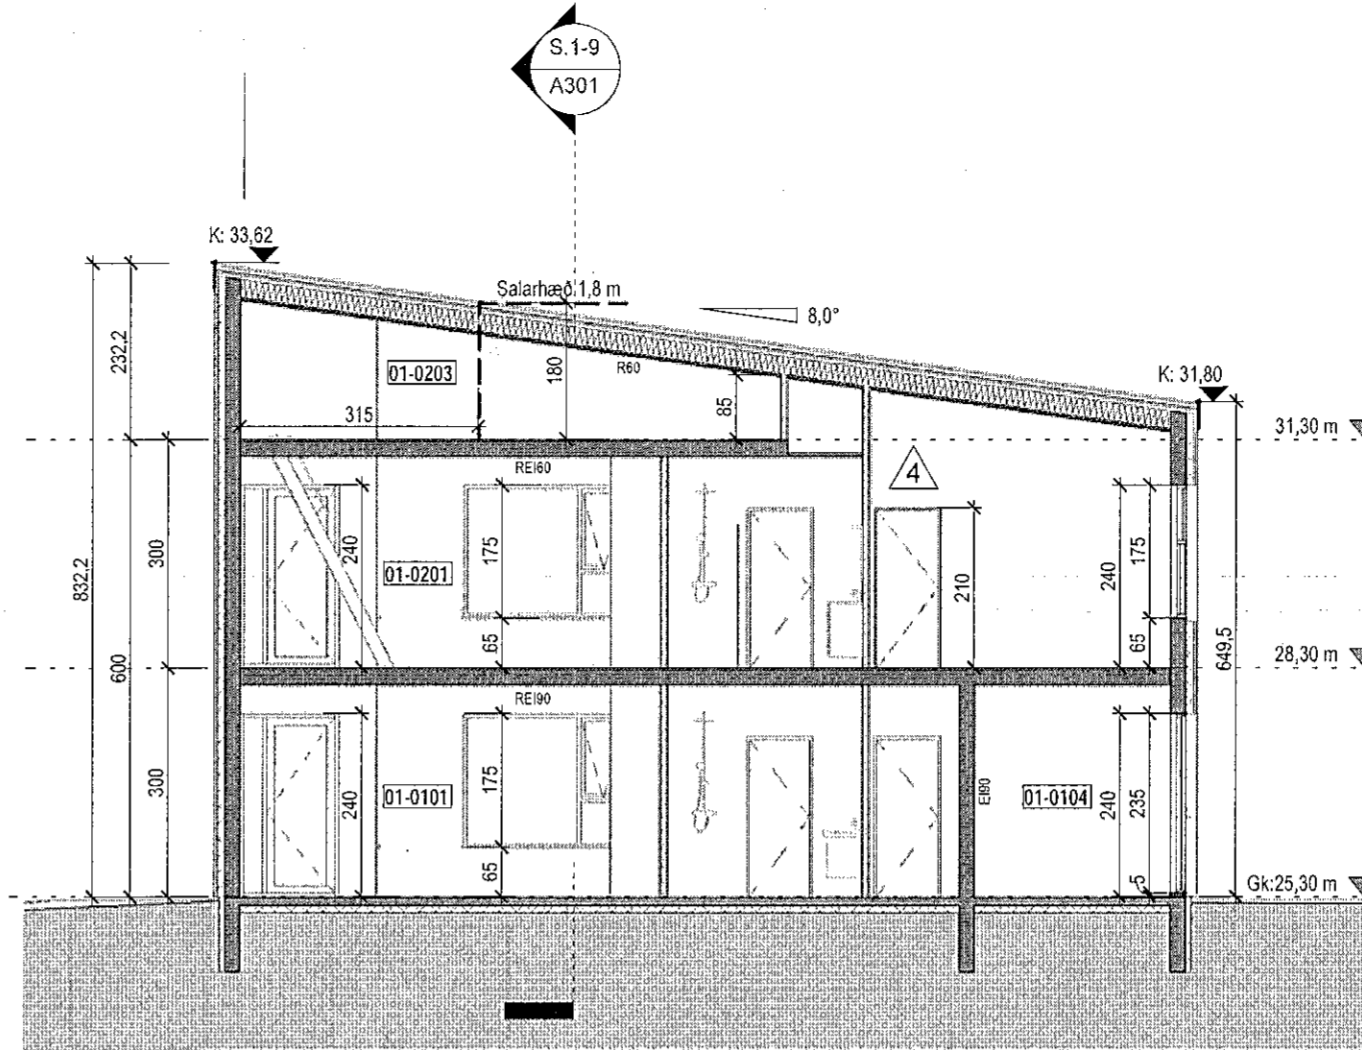

Snið 2
1:100

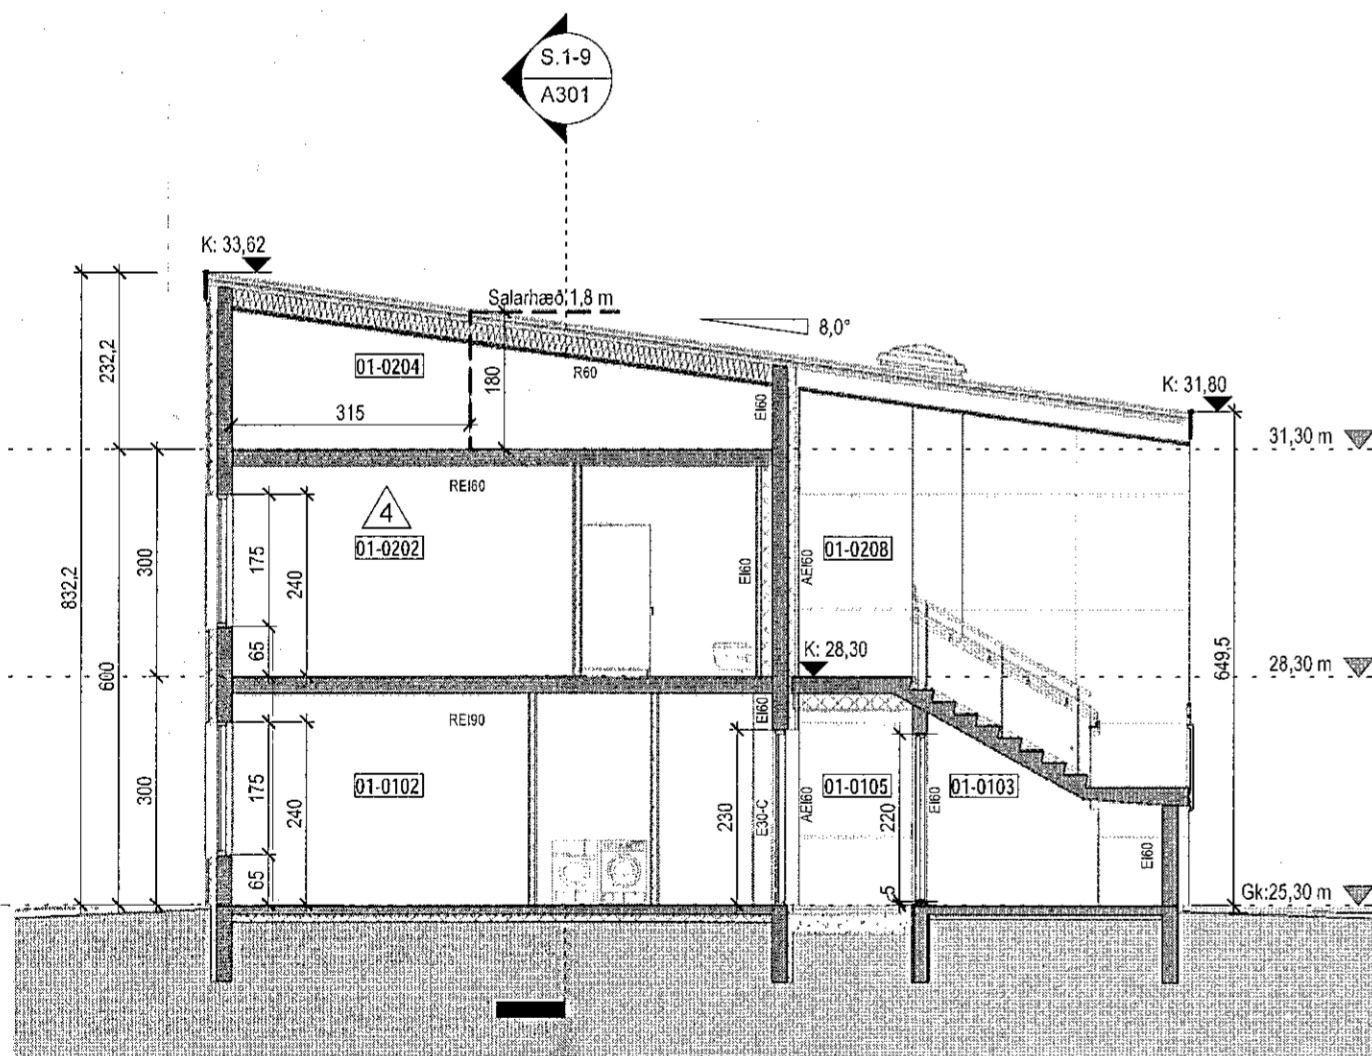

Snið 3
1:100

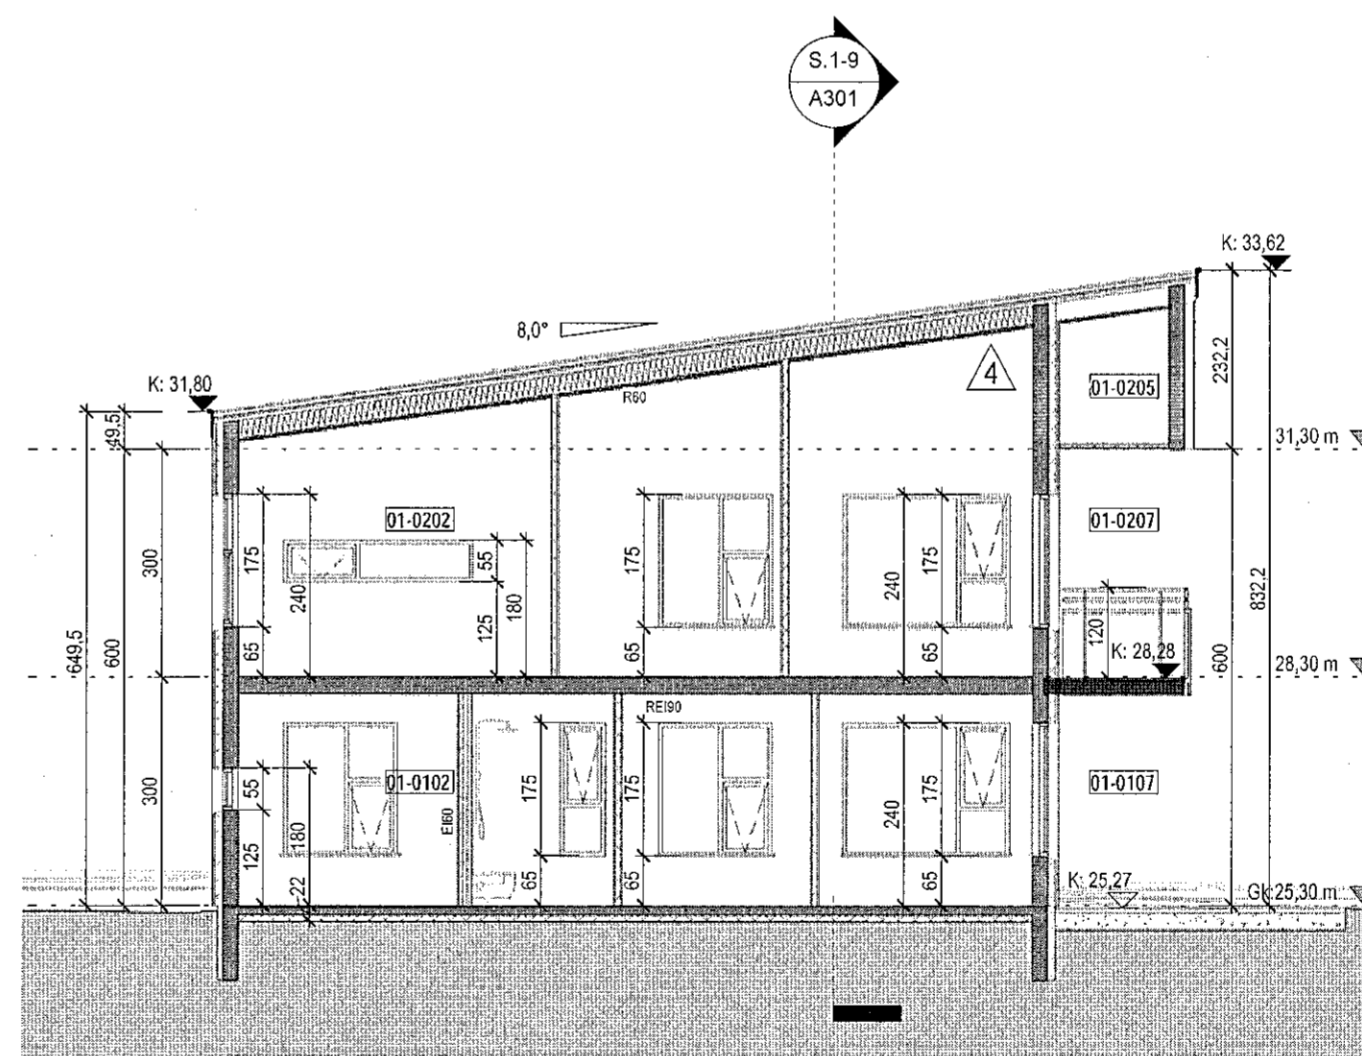

Snið 4
1:100

Samþykkt þann
02. JÚNÍ 2021
Byggingarfulltrúinn í Hafnarfirði
Sigrún Þrúsdóttir

Takn

GN	= Gólfíðurfall	Brunatákn
PN	= Þakníðurfall	Veggir og hæðaskil
SN	= Svalaníðurfall	EI60
LR	= Loftræsting	EI90
VLR	= Vélknúin loftræsting	A-EI60
PK	= Postkassar	A-EI120
NL	= Neyðaríjós	REI60
BO	= Björgunarop	REI120
R	= Reykskjarni	A-REIM120
HSL	= Handsókkvitæki	Hurðir
ÚT	= Merktur útgangur	E30-CS
HV	= Hitaveita	E130-CS
VV	= Vatnsveita	E160-CS
RR	= Rafmagnsveita	Gluggar
ÚK	= Útkrani	E30
DS	= Dyrasími	
DR	= Dyrasími	
BS	= Felliðstigi við björgunarop	
BS	= Brunaslanga	
ST	= Stigleiðsla	
ST	= Stigleiðsla út	
ST	= Stjórnstöð brunavíðvörðunarkerfis	
IN	= Inntak	
BI	= Bilastæði fyrir fatlaða	

Útg.	Dags.	Lýsing	Nafn
4	12.05.2021	Breyting á innra skýpulagi og lofthæð breytist.	MS
1	12.02.2020	Breyting á stíghúsum í nr. 9-11-13-15 og gluggum nr.13-15.	RCM, LPM

Digitally signed by
Gunnar H. Kristjánsson
DN: cn=Gunnar H.
Kristjánsson, o=Kirkjubæjarkotey
Hafnarfirði, ou=Kirkjubæjarkotey
Iceland, postalCode=101, email=g.h.kristjansson@brunah
onun.com
Reason: I am the author of
this document
Location:
Date: 2021.05.21 10:49Z

BRUNAHÖNDUR 20

1:100 0 1 2 3 4 5 m

KRark Kristinn Ragnarsson arkitekt ehf.
Hlíðasmári 19 - 2.hæð, 201 Kópavogur, Ísland
S. 564.2255, Fax. 544.4225
Kt. 581298.3589, www.krark.is, krark@krark.is

Stuðlaskarð 9-15
Hafnarfjörður

Landnúmer:	214654	Staðgreinir:	1400-1-56600090
Fjölbýlishús			
Nr.9-Mhl.01_Snið 1-4			
Höfundur: MS.RCM			
Hönnun:	MS.RCM	Verknúmer:	16088IF
Verkefnastjóri:	RCM	Mælikvarði:	1:100
Teiknaði:	MS	Dagsetning:	11.03.2019
Yfirfarið:	RCM	Blað:	Útgáfa:
Samþykkt:			
Kristinn Ragnarsson Kt. 120944.2669		A301	4