




Snið 1  
1:100

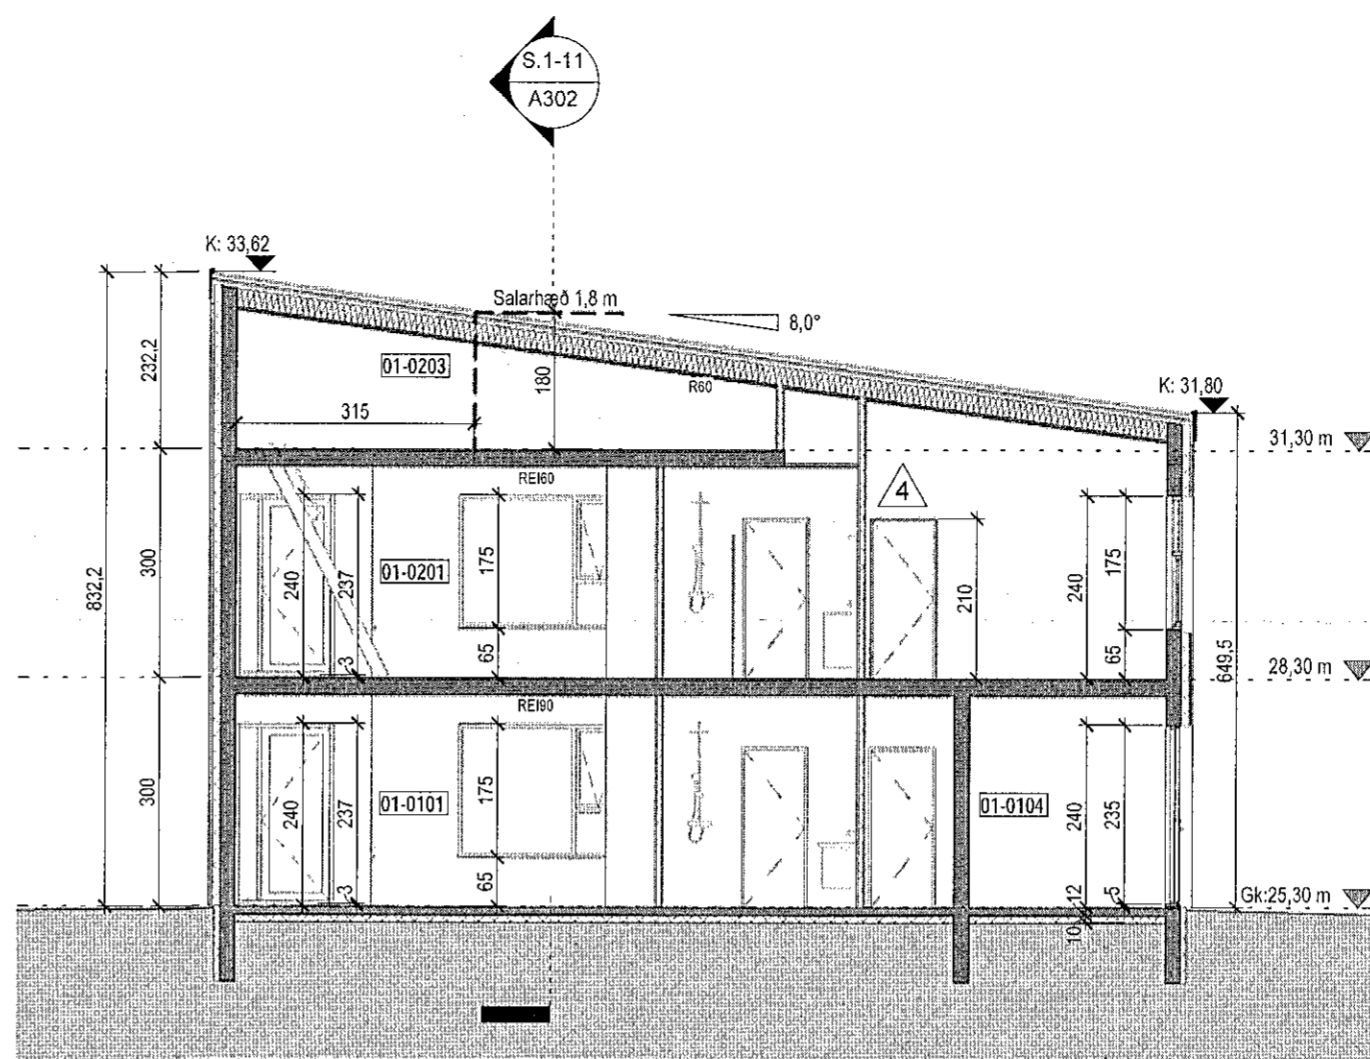

Snið 2  
1:100

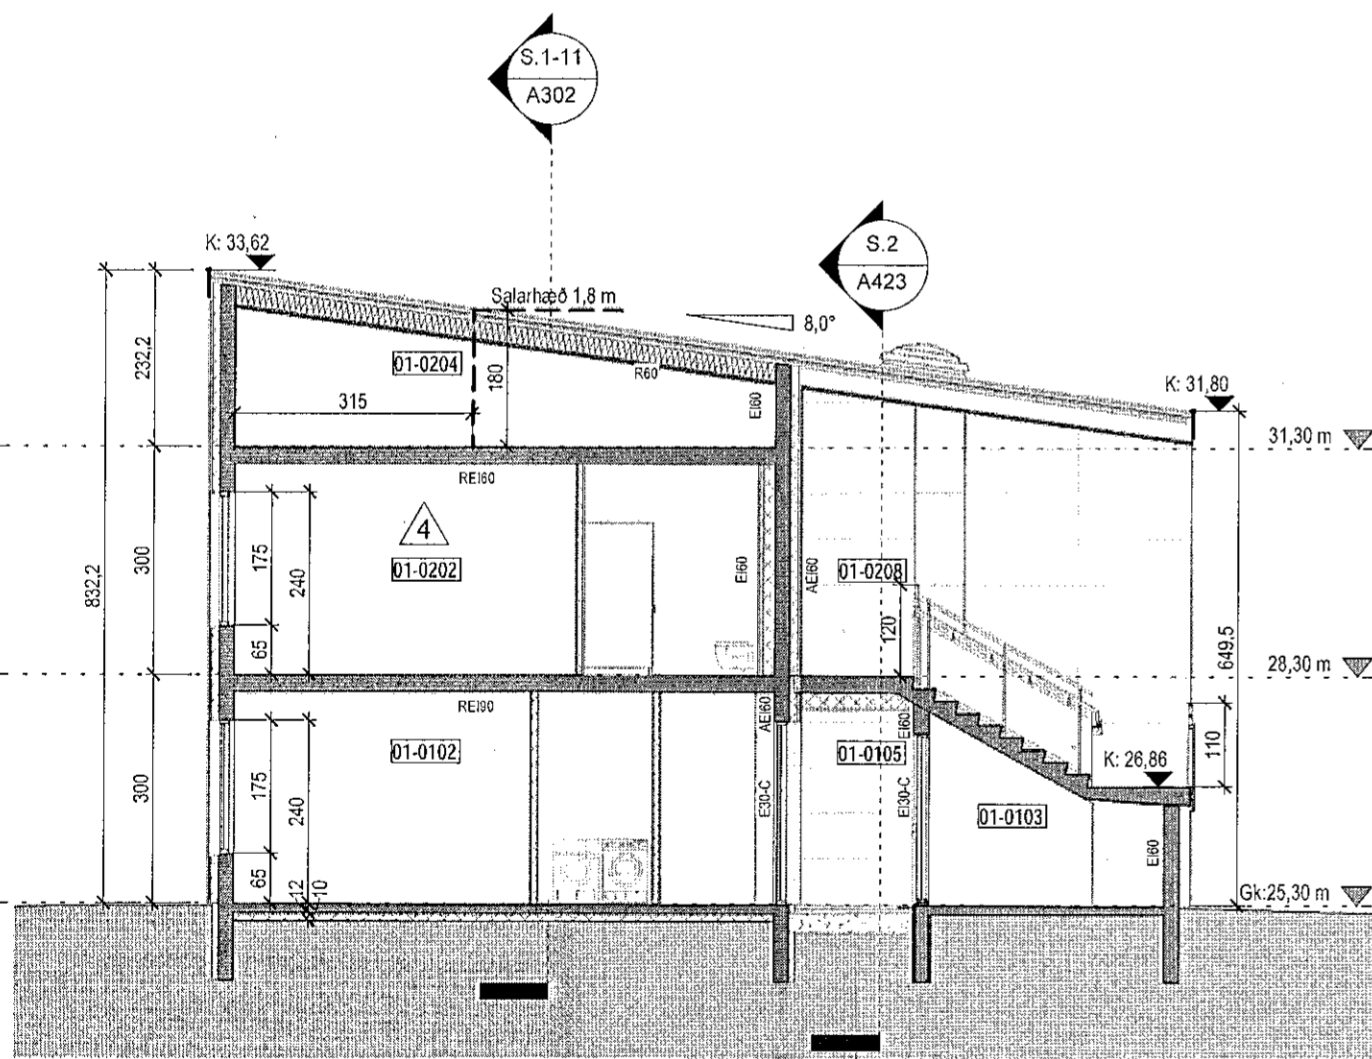

Snið 3  
1:100

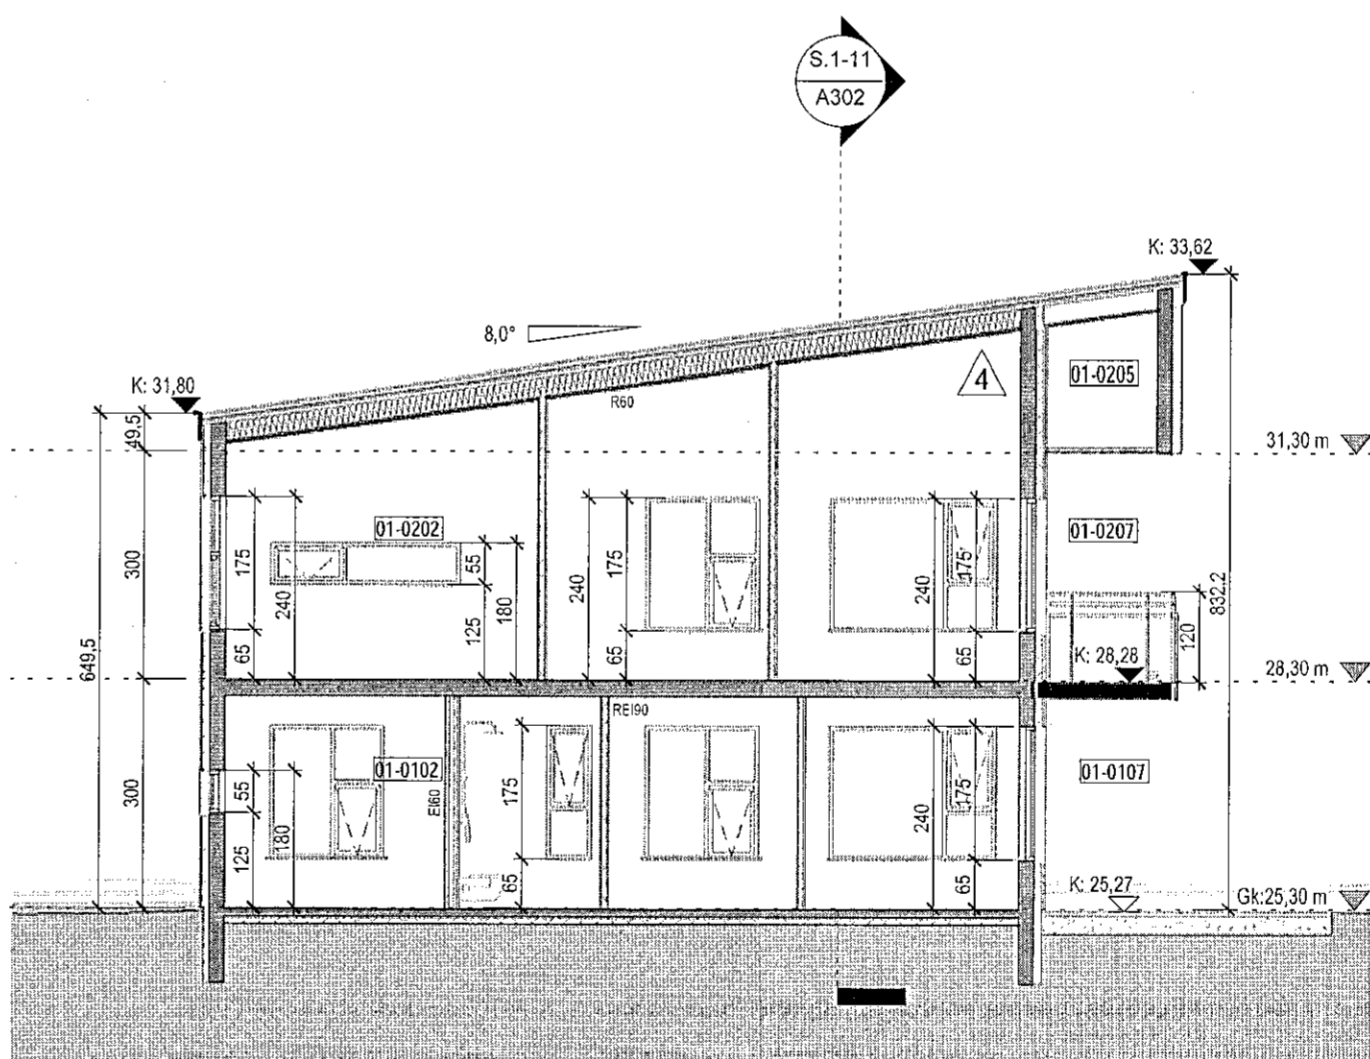


Snið 4  
1:100

**Samþykkt þann**  
02. JÚNÍ 2021  
Byggingarfulltrúinn í Hafnarfjörð  
*Sölun Þymadottir*

| Tákn |                                  |                    |
|------|----------------------------------|--------------------|
| GN   | = Gólfmúrfall                    | Brunatákn          |
| PN   | = Þakmúrfall                     | Veggir og hæðaskil |
| SN   | = Sválmúrfall                    | E160               |
| LR   | = Lofttræsting                   | E190               |
| VLR  | = Vélknúin lofttræsting          | A-E160             |
| PK   | = Póstkassar                     | A-E1120            |
| NL   | = Neykarjós                      | RE160              |
| BO   | = Björgunarpop                   | RE1120             |
| R    | = Reykskynjarfi                  | A-RE1M20           |
| HSL  | = Handslökkvitæki                |                    |
| ÚT   | = Merktur úlgangur               |                    |
| HV   | = Hiltaveita                     | Hurðir             |
| VV   | = Vatnsveita                     | E30-CS             |
| RR   | = Rafmagnsveita                  | E130-CS            |
| UK   | = Útlíkrani                      | E160-CS            |
| DS   | = Dyrasími                       | Gluggar            |
|      | = Dyrasími                       | E30                |
|      | = Fellistigi við björgunarpop    |                    |
|      | = Brunastanga                    |                    |
|      | = Stigleiðsla                    |                    |
|      | = Stigleiðsla út                 |                    |
|      | = Stjórnstöð brunavörðunarkerfis |                    |
|      | = Inntak                         |                    |
|      | = Blástæði fyrir felltæða        |                    |

| Útg. | Dags.      | Lýsing   | Nafn     |
|------|------------|--|----------|
| 4    | 12.05.2021 | Breyting á innra skipulagi og loft hæð breytt.             | MS       |
| 1    | 12.02.2020 | Breyting á stíghæðum í nr. 9-11-13-15 og gluggum nr.13-15. | RCM, LPM |

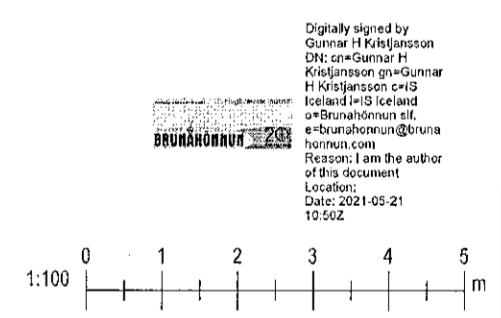

**KRark** Kristinn Ragnarsson arkitekt ehf.  
Hilðasmári 19 - 2.hæð · 201 Kópavogur, Ísland  
S. 564.2255 · Fax. 544.4225  
Kl. 581298.3589 · www.krark.is · krark@krark.is

|  |                             |
|--|-----------------------------|
| <b>Stuðlaskarö 9-15</b>                |                             |
| <b>Hafnarfjörður</b>                   |                             |
| Landnúmer: 214654                      | Staðgreinir: 1400-1-5660090 |
| Fjölbýlishús                           |                             |
| Nr.11-Mhl.02_Snið 1-4                  |                             |
| Aða. þopdrættir                        |                             |
| Hönnun: MS.RCM                         | Verknúmer: 16088IF          |
| Verkefnastjóri: RCM                    | Mælikvarði: 1:100           |
| Teiknað: MS                            | Dagsetning: 11.03.2019      |
| Yfirfarið: RCM                         | Blað: Útgáfa:               |
| Samþykkt:                              |                             |
| Kristinn Ragnarsson<br>Kl. 120944.2669 | <b>A302</b>                 |
|  | <b>4</b>                    |