




Snið 1
1: 100

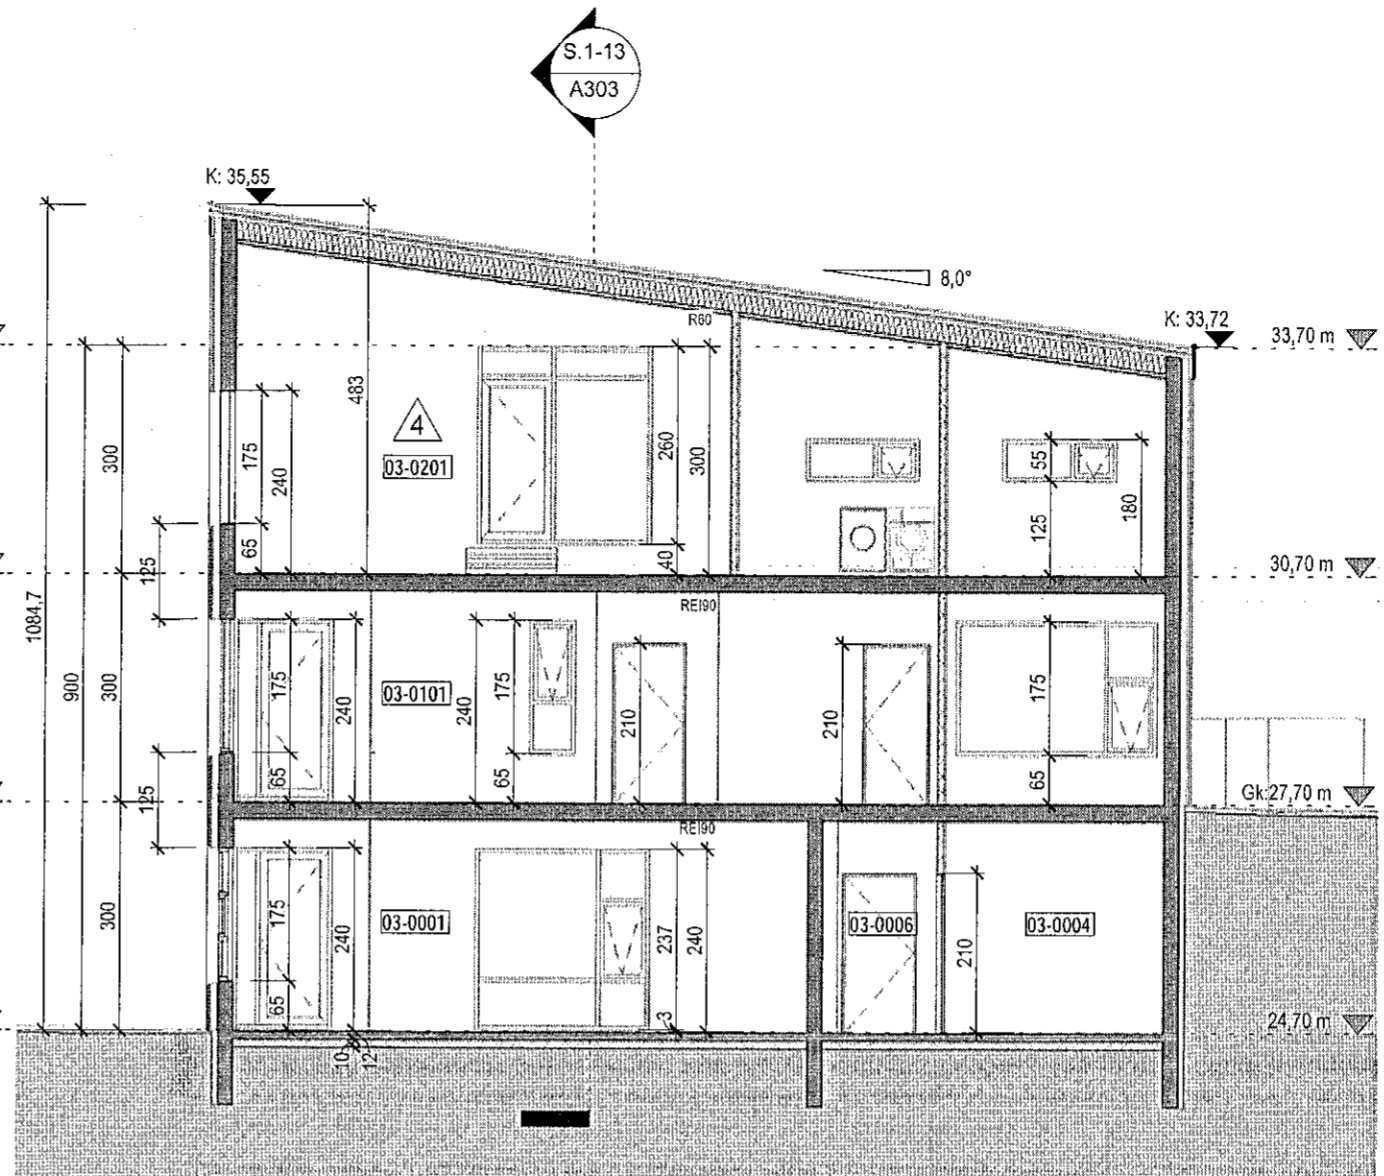

Snið 2
1: 100

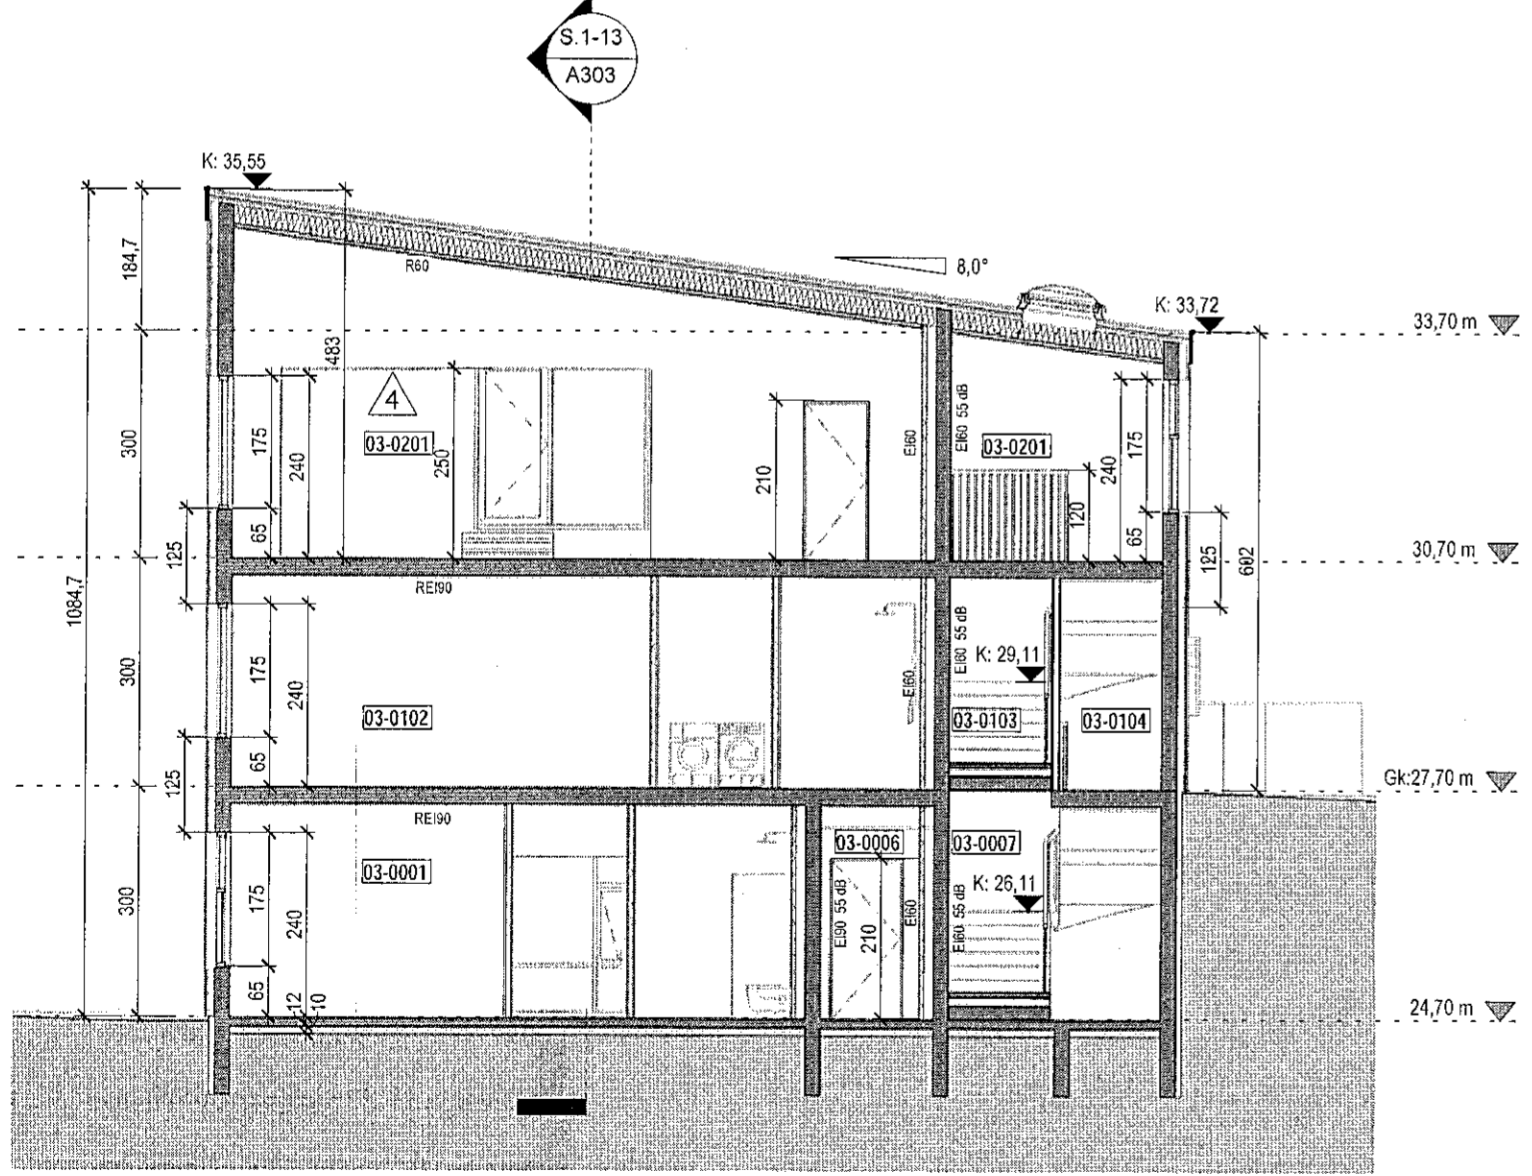

Snið 3
1: 100

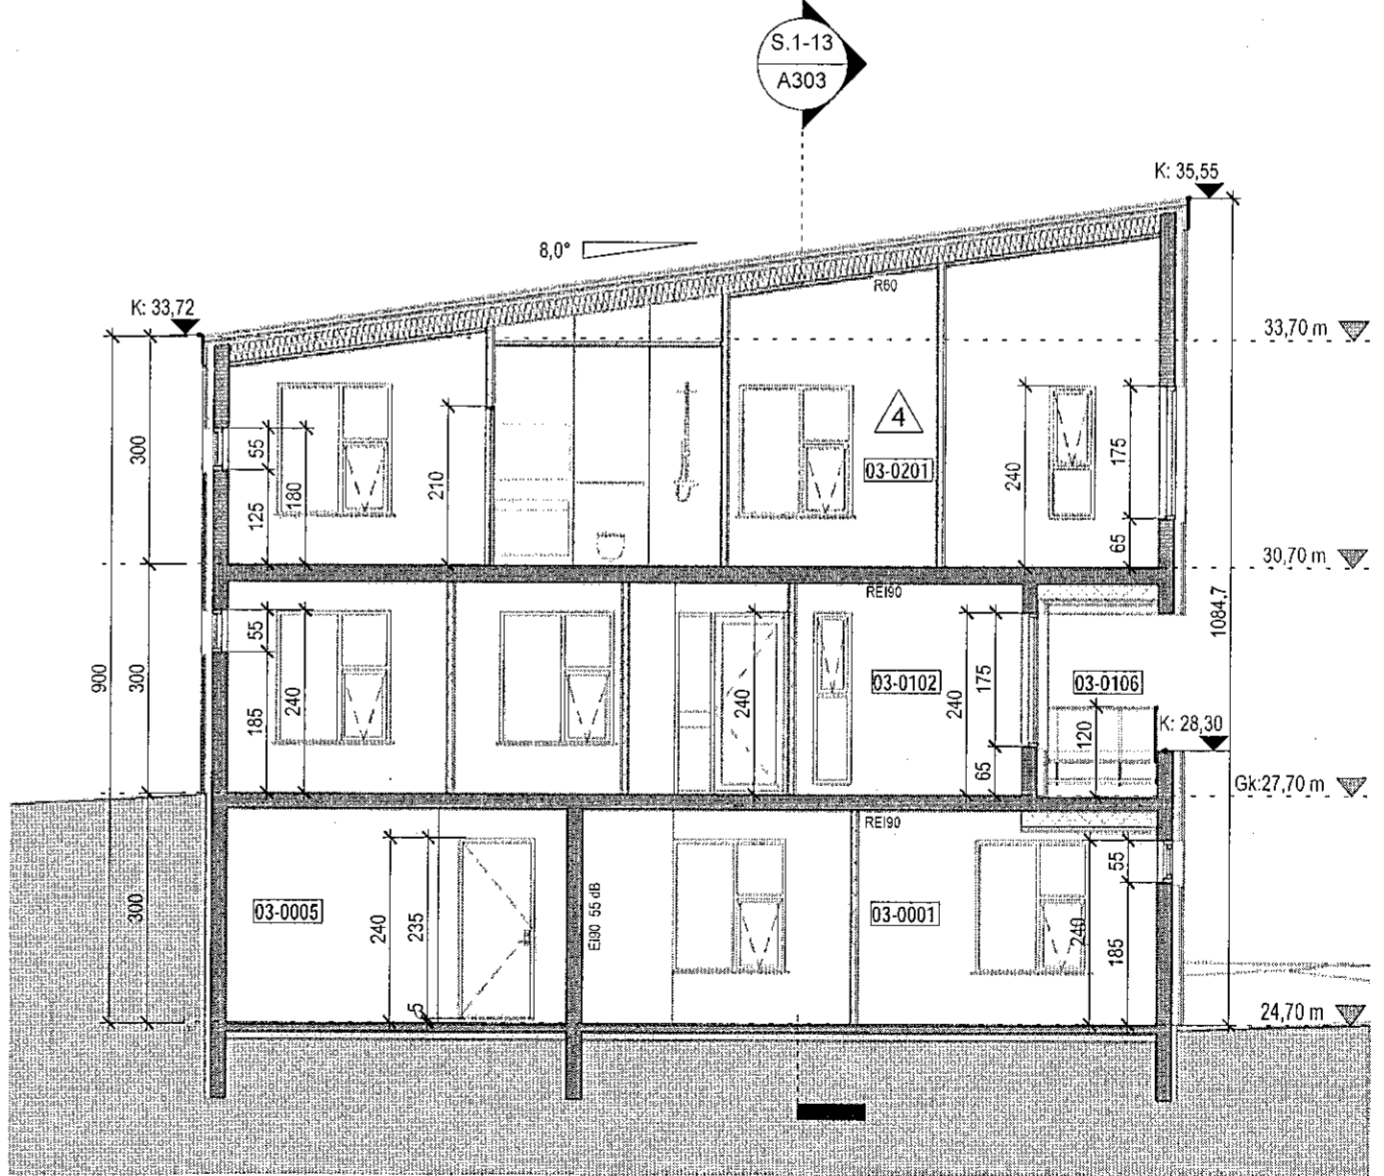

Snið 4
1: 100

Tákn

GN	= Gólfurfall	Brunatákn
PN	= Pakniðurfall	Veggir og hæðaskil
SN	= Svalniðurfall	EI60
LR	= Lofttræsting	EI90
VLR	= Vélknúin lofttræsting	A-EI60
PK	= Póstkassar	A-EI120
NL	= Neyðarjös	REI60
BO	= Björgunarop	REI120
R	= Reykskyrnjar	A-REIM120
HSL	= Handsökvitæki	
ÚT	= Merktur útgangur	
HV	= Hitaveita	Hurðir
VV	= Vatnsveita	E30-CS
RR	= Rafmagnsveita	EI30-CS
ÚK	= Útkrani	EI60-CS
DS	= Dyrasími	EI60-CS
BO	= Felistígi við björgunarop	Gluggar
BS	= Brunaslanga	E30
SI	= Stigleðsla	
SI	= Stigleðsla út	
SI	= Stjórnstöð brunaviðvörðunarkerfis	
SI	= Inntak	
SI	= Bilastæði fyrir fatlaða	

4	12.05.2021	Breyting á innra skipulagi og lofthæð breytist.	MS
1	12.02.2020	Breyting á stígháðum í nr. 9-11-13-15 og gluggum nr.13-15.	RCM, LPM
Útg.	Dags.	Lýsing	Nafn

Digitally signed by Gunnar H. Kristjánsson
 DN: cn=Gunnar H. Kristjánsson, o=Kerfi
 H. Kristjánsson, c=IS
 Iceland FHS Iceland
 e=brunahonun@bruna
 honun.com
 Reason: I am the author of this document
 Location:
 Date: 2021.05.21
 10:50Z

BRUNAVIÐVÖRÐUN

KRark Kristinn Ragnarsson arkitekt ehf.
 Hlíðasmári 19 - 2.hæð - 201 Kópavogur, Ísland
 S. 564.2255 . Fax. 544.4225
 Kt. 581298.3589 . www.krark.is . krark@krark.is

Stuðlaskarð 9-15
Hafnarfjörður

Landnúmer: 214654 Staðgreinir: 1400-1-5660090
 Fjölbýlishús
 Nr. 12. hl. 03_Snið 1-4
 Aðaluppdrættir

Hönnun:	MS,RCM	Verknúmer:	16088IF
Verkefnastjóri:	RCM	Mælikvarði:	1: 100
Teiknað:	MS	Dagsetning:	11.03.2019
Yfirfarið:	RCM	Blað:	Útgáfa:

Samþykkt:
 Kristinn Ragnarsson
 Kt. 120944.2669

A303 **4**