
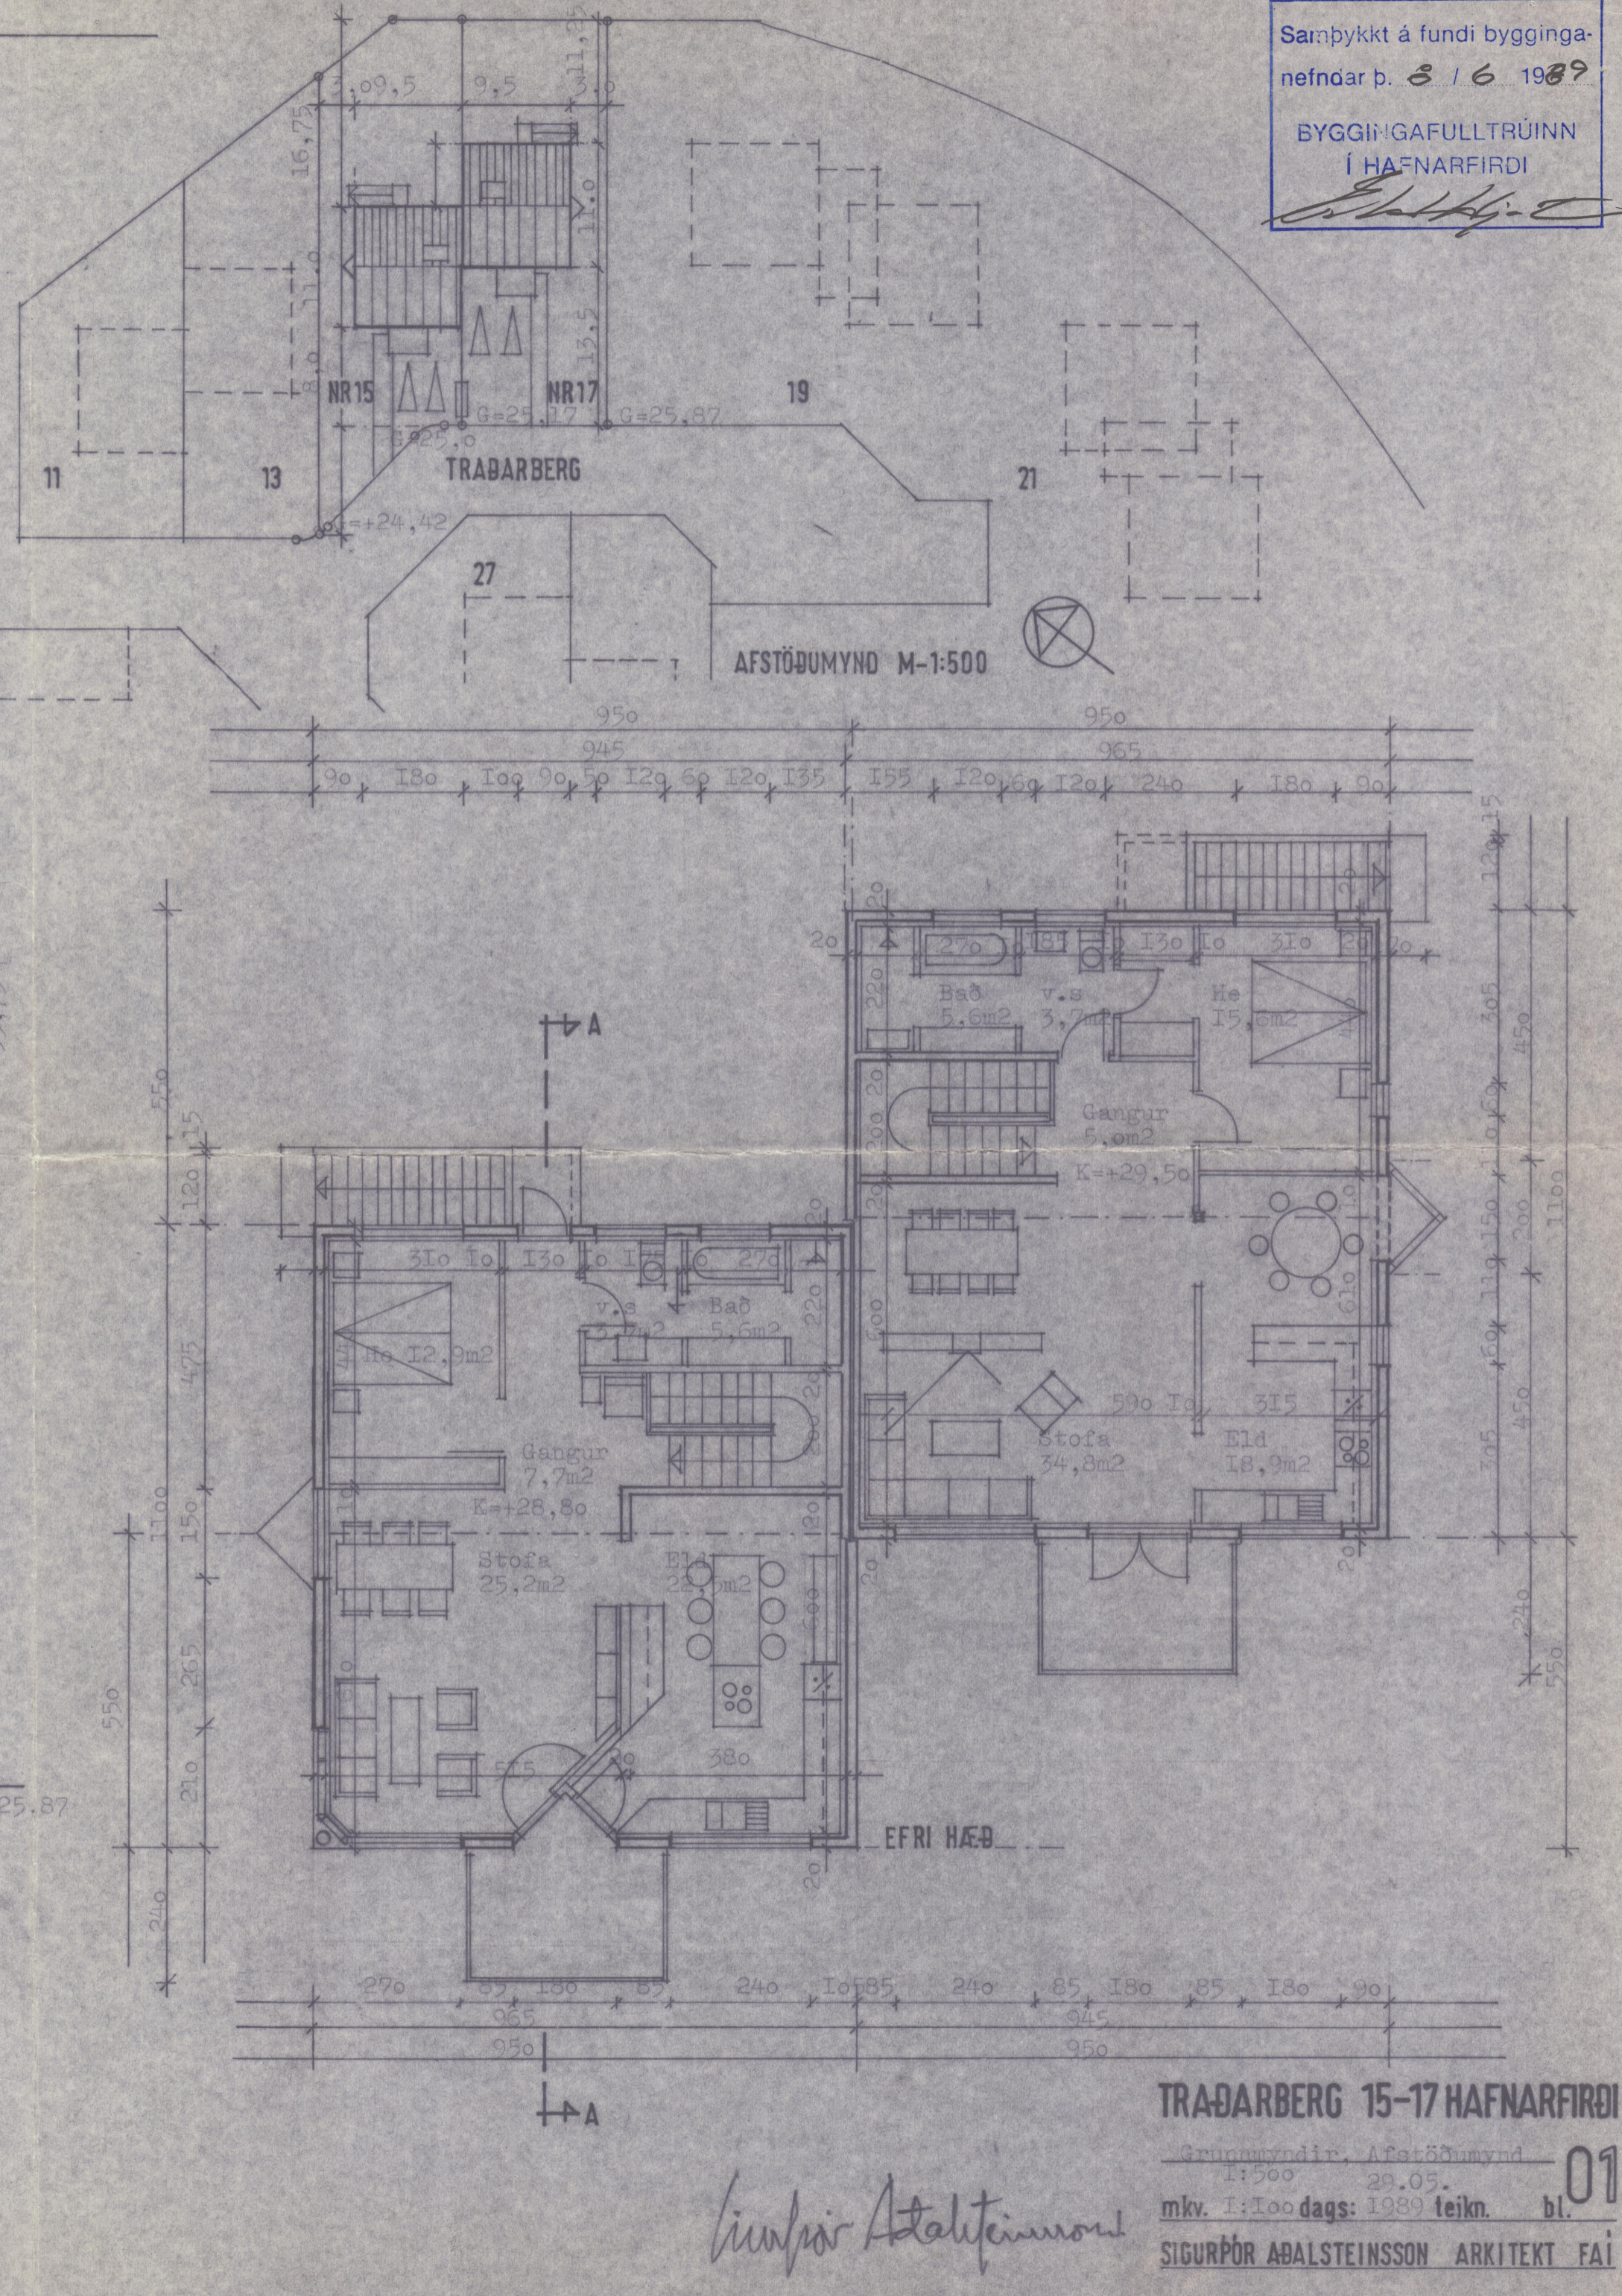


Samþykkt á fundi bygginga-
nefndar þ. 8 / 6 1989
BYGGINGAFULLTRÚINN
Í HAFNARFIRDI
Stalheimur

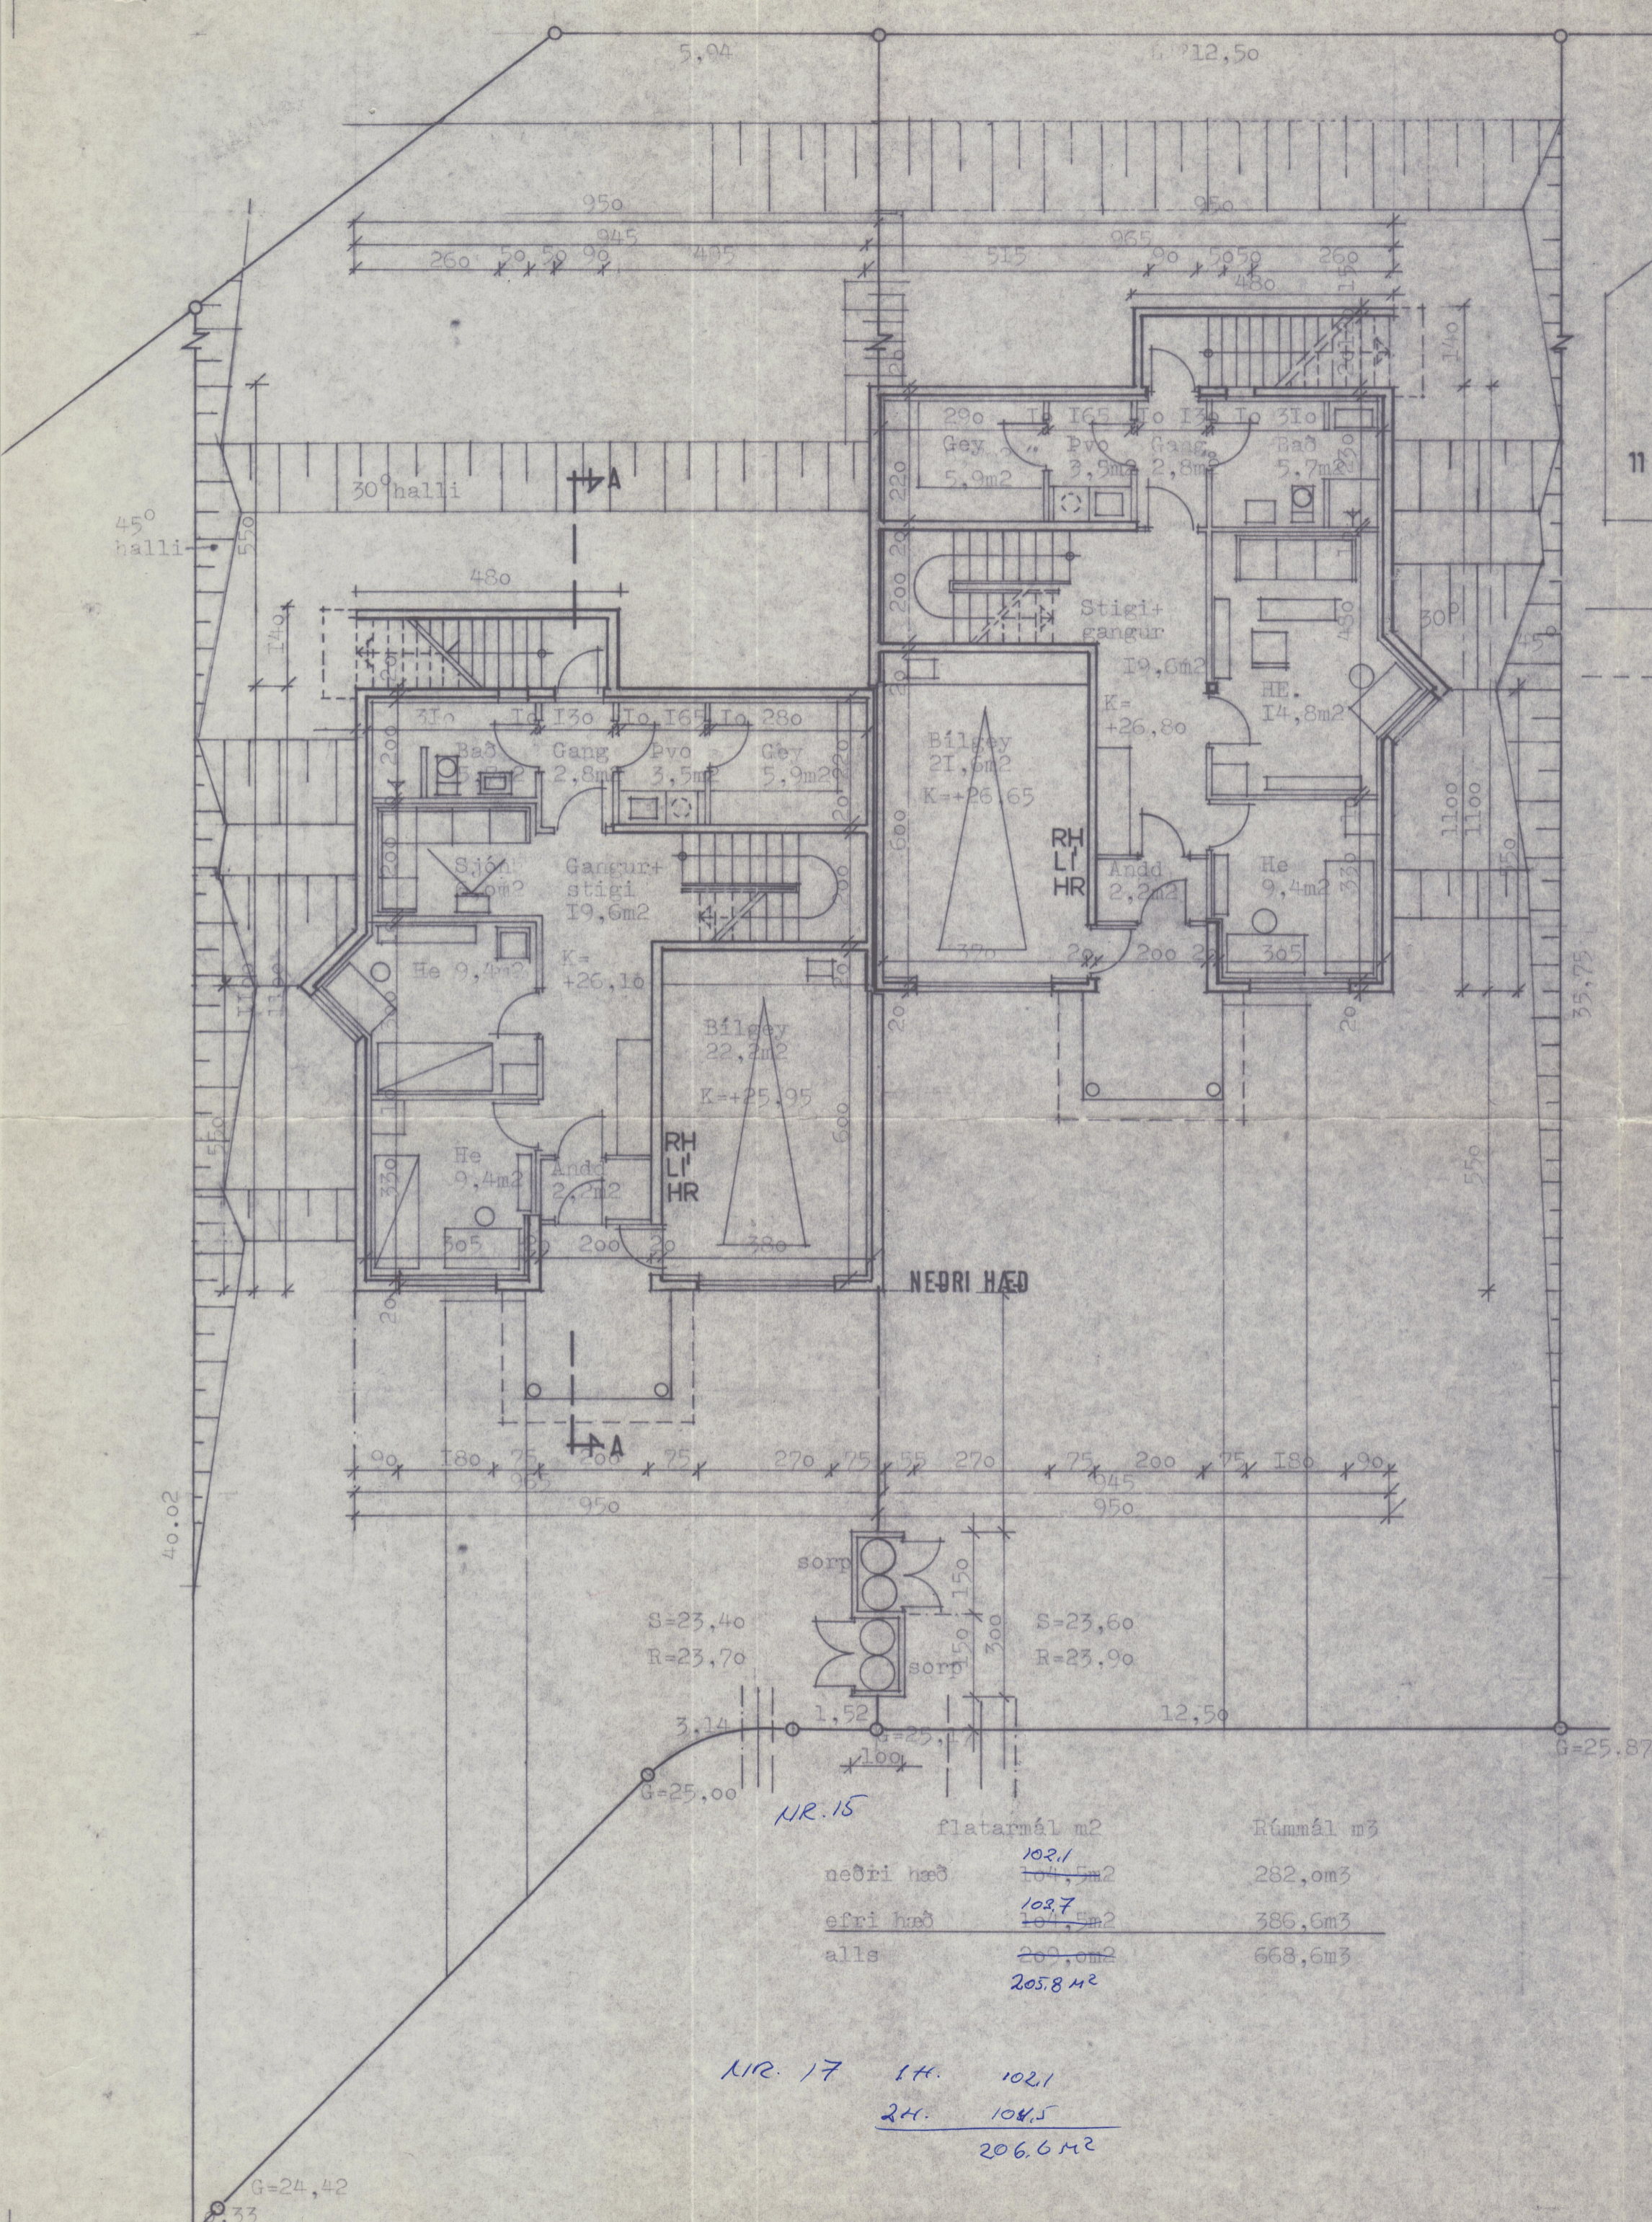

TRABARBERG 15-17 HAFNARFIRDI
 Grunnmyndir, Afstöðumynd
 1:500 29.05.
 mkv. 1:100 dags: 1989 teikn. bl. 01
SIGURÞÓR AÐALSTEINSSON ARKITEKT FAI

Stalheimur