
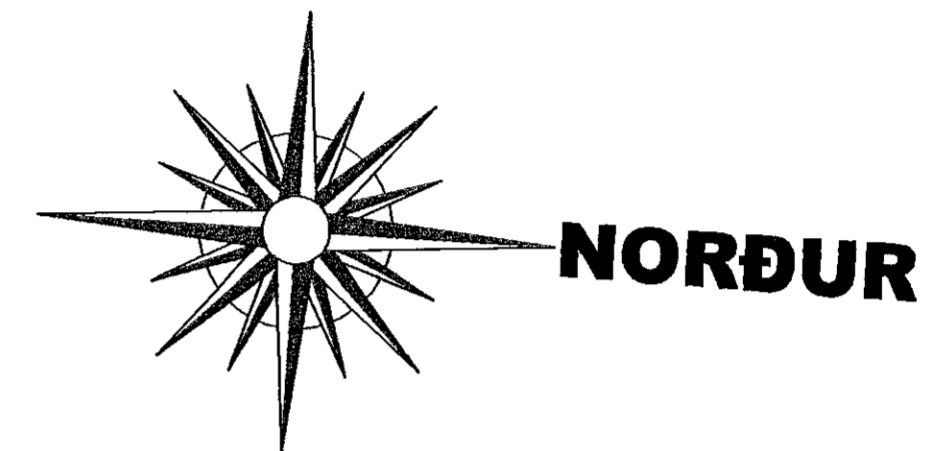


# DALSHRAUN 12 HAFNARFIRÐI.

Samþykkt þann  
23. JÚNÍ 2021  
Byggingarfulltrúinn í Hafnarfirði  
*Helena Þrándóttir*

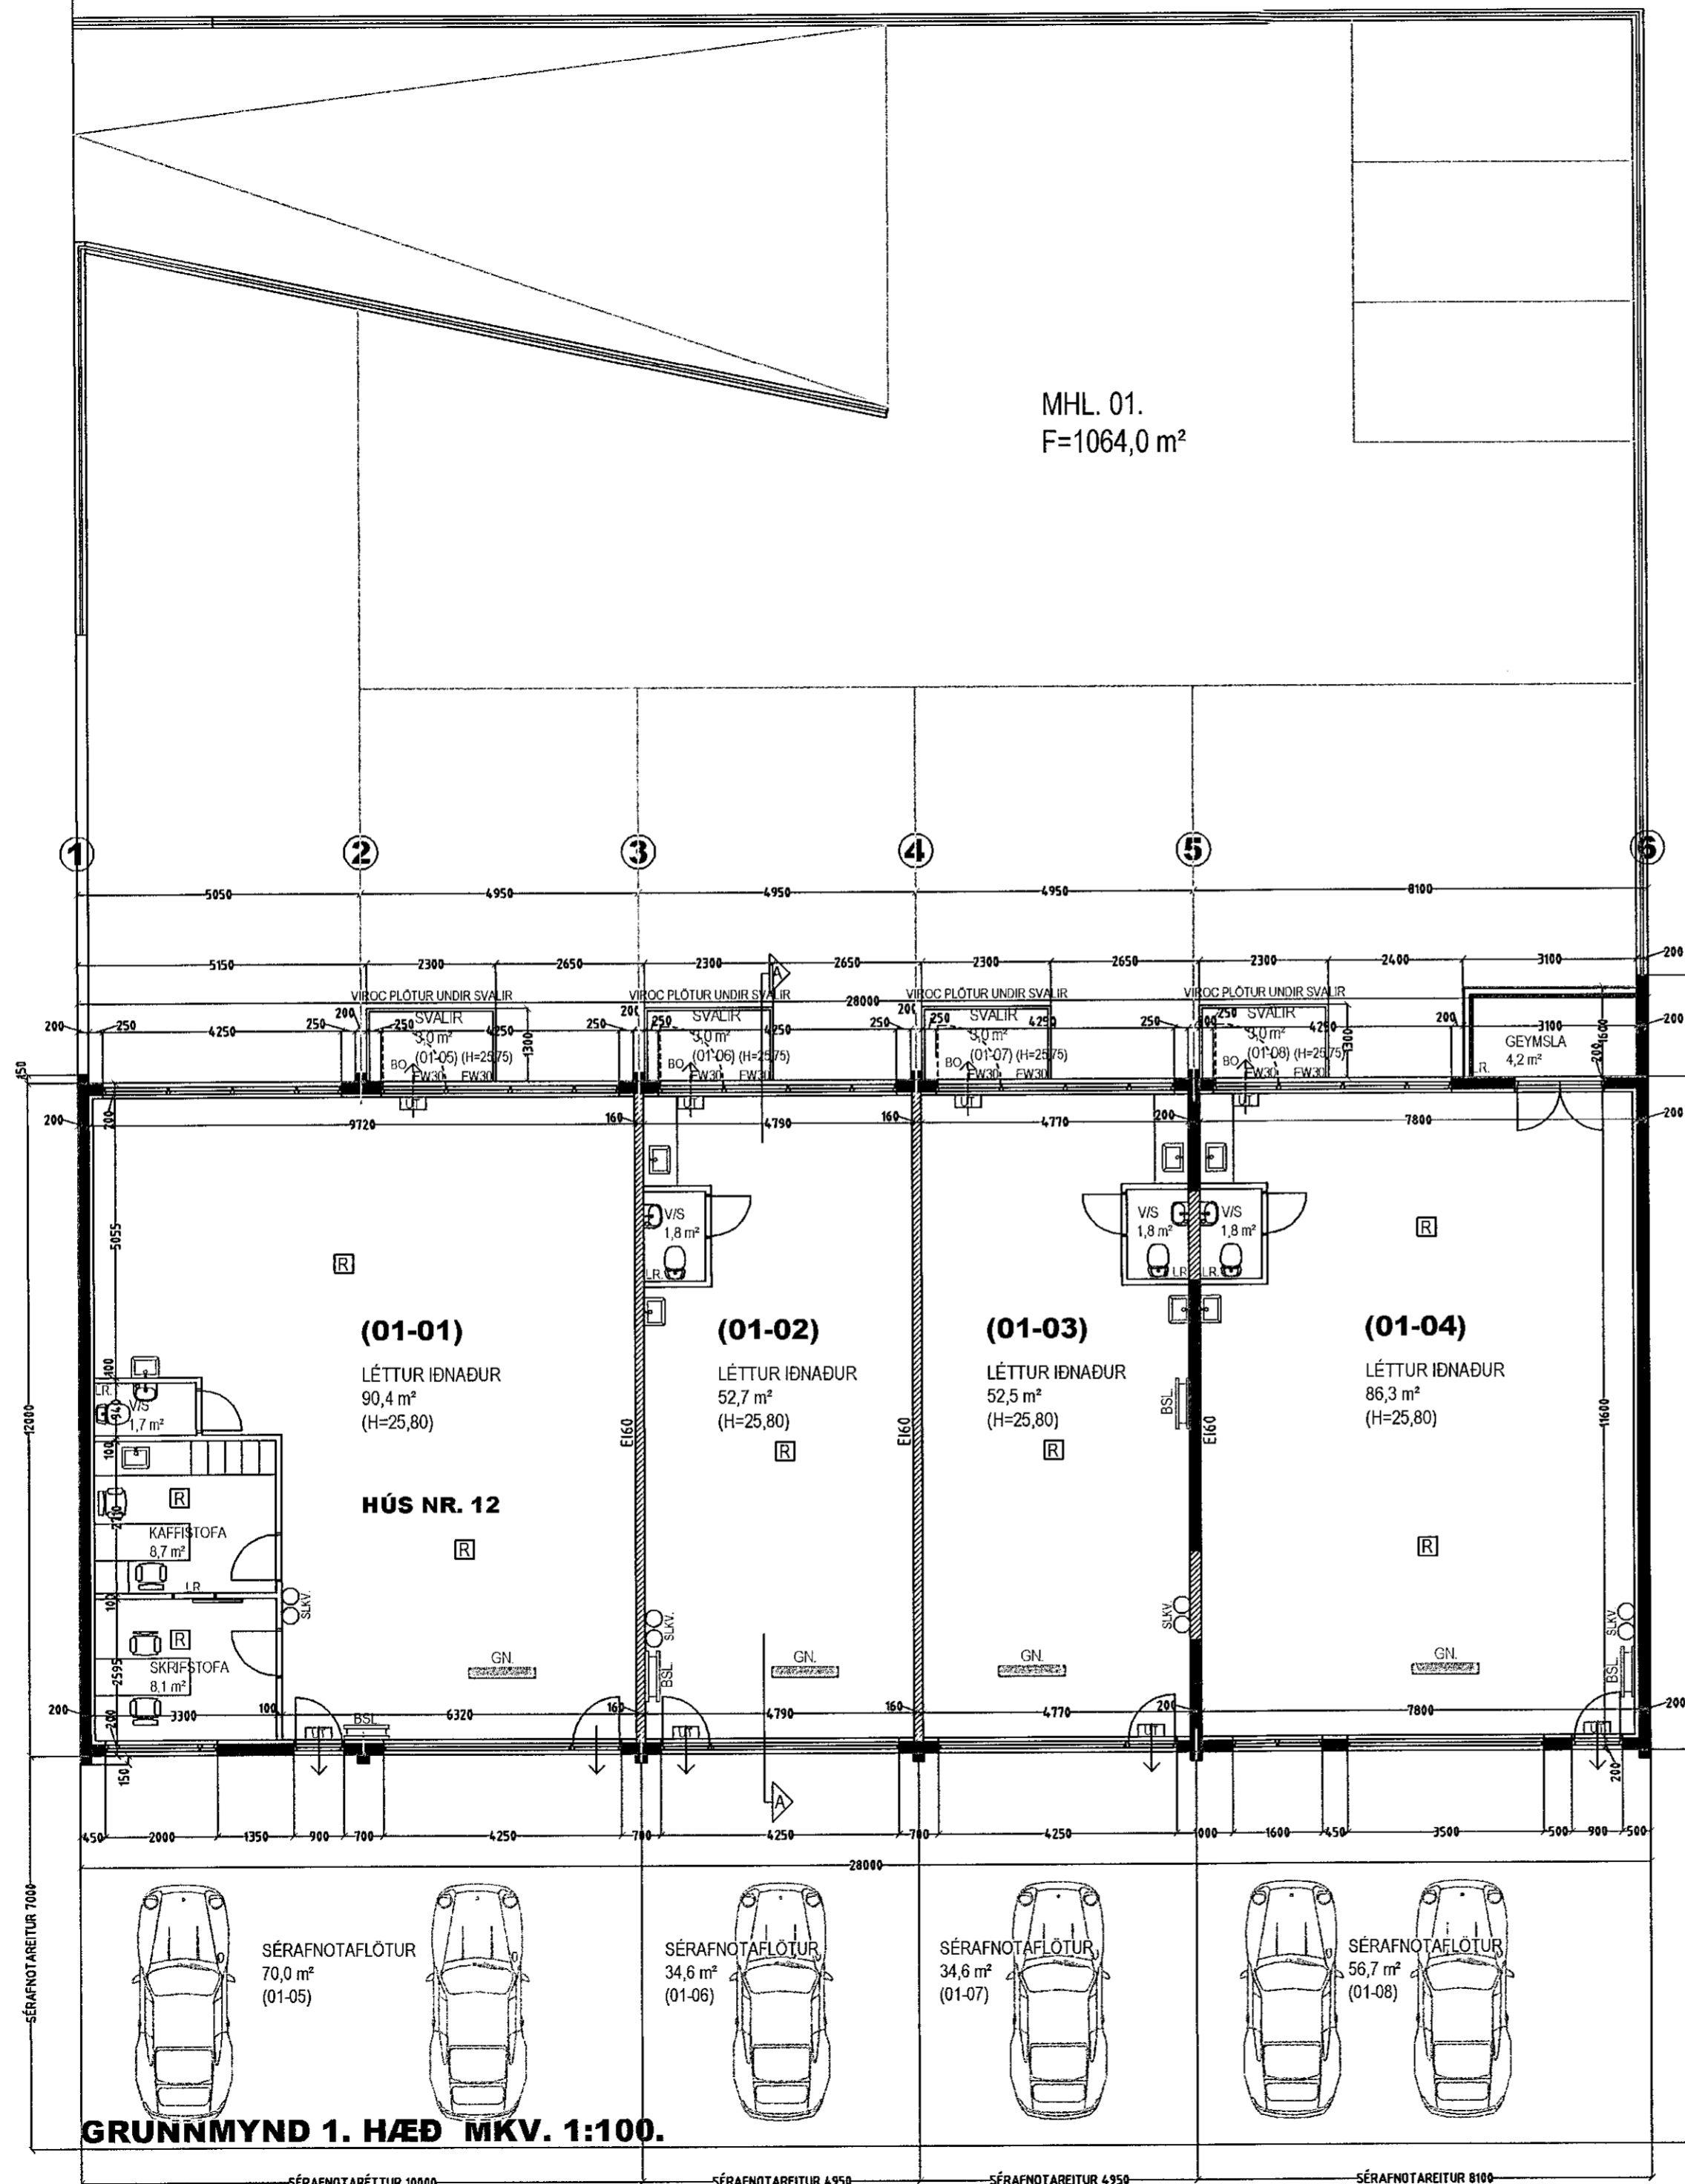

Dags. 05.08.1972 - I & II ÁFANGI TEIKNADIR AF FRIDÞJÓFI SIGURÐSSYNI.  
Dags. 01.02.1983 - III ÁFANGI TEIKNADIR ER SIGURDI ÞORLEIFSSYNI.

Breytingar:

Efni:	Dags.	Teikn.	Yfirf.
Reyndarteikningar	20.03.21	VÞS	SP

**DALSHRAUN 12 HAFNARFIRÐI**  
Landeignanúmer: L120264.  
Aðaluppdráttur.

Aðaluppdráttur. Númer. 1 af 4.

Efni: Grunnmynd 1. hæð.  
Mælikvarði: 1 : 100.  
Frumstærð blaðs: A2.  
Teiknað: VÞS. Verk nr: 000  
Yfirfarið: SP. Teikn. nr: 001  
Dagsetning útgáfu: 20-03-2021. Endursk:

*SfS*  
22.06.2021

**STH. teiknistofan ehf.** Strandgötu 11.  
220 Hafnarfirði.  
kt. 510298-2769.  
Sími 5651510.  
teiknistofan@simnet.is.  
Áritun höfnunarstjóra.  
*[Signature]*

© -Teikningu þessa má ekki afrita eða breyta með neinum hætti, að hluta til eða í heild án skriflegs leyfis höfundna.

Sigurður Þorvarðarson byggingafræðingur bfi. kt. 141250-4189.

**GRUNNMYND 1. HÆÐ MKV. 1:100.**