
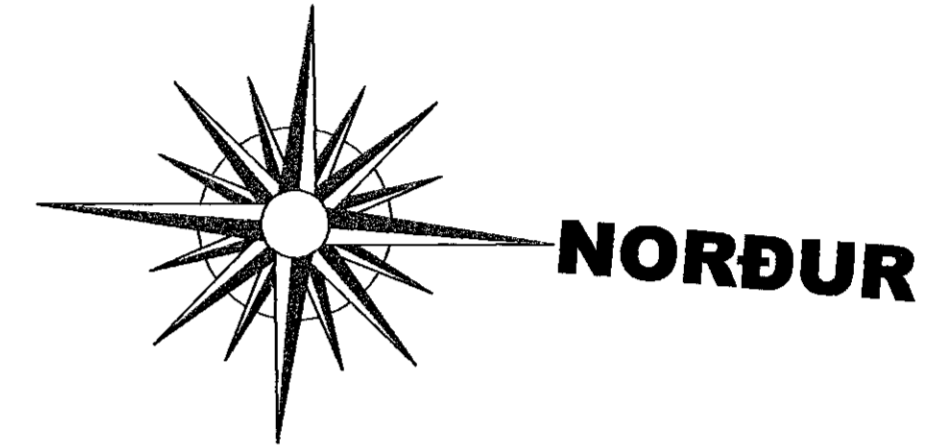


DALSHRAUN 12 HAFNARFIRÐI.

Samþykkt þann
23. JÚNÍ 2021
Byggingarfulltrúinn í Hafnarfirði
Melur Þrmasóttir

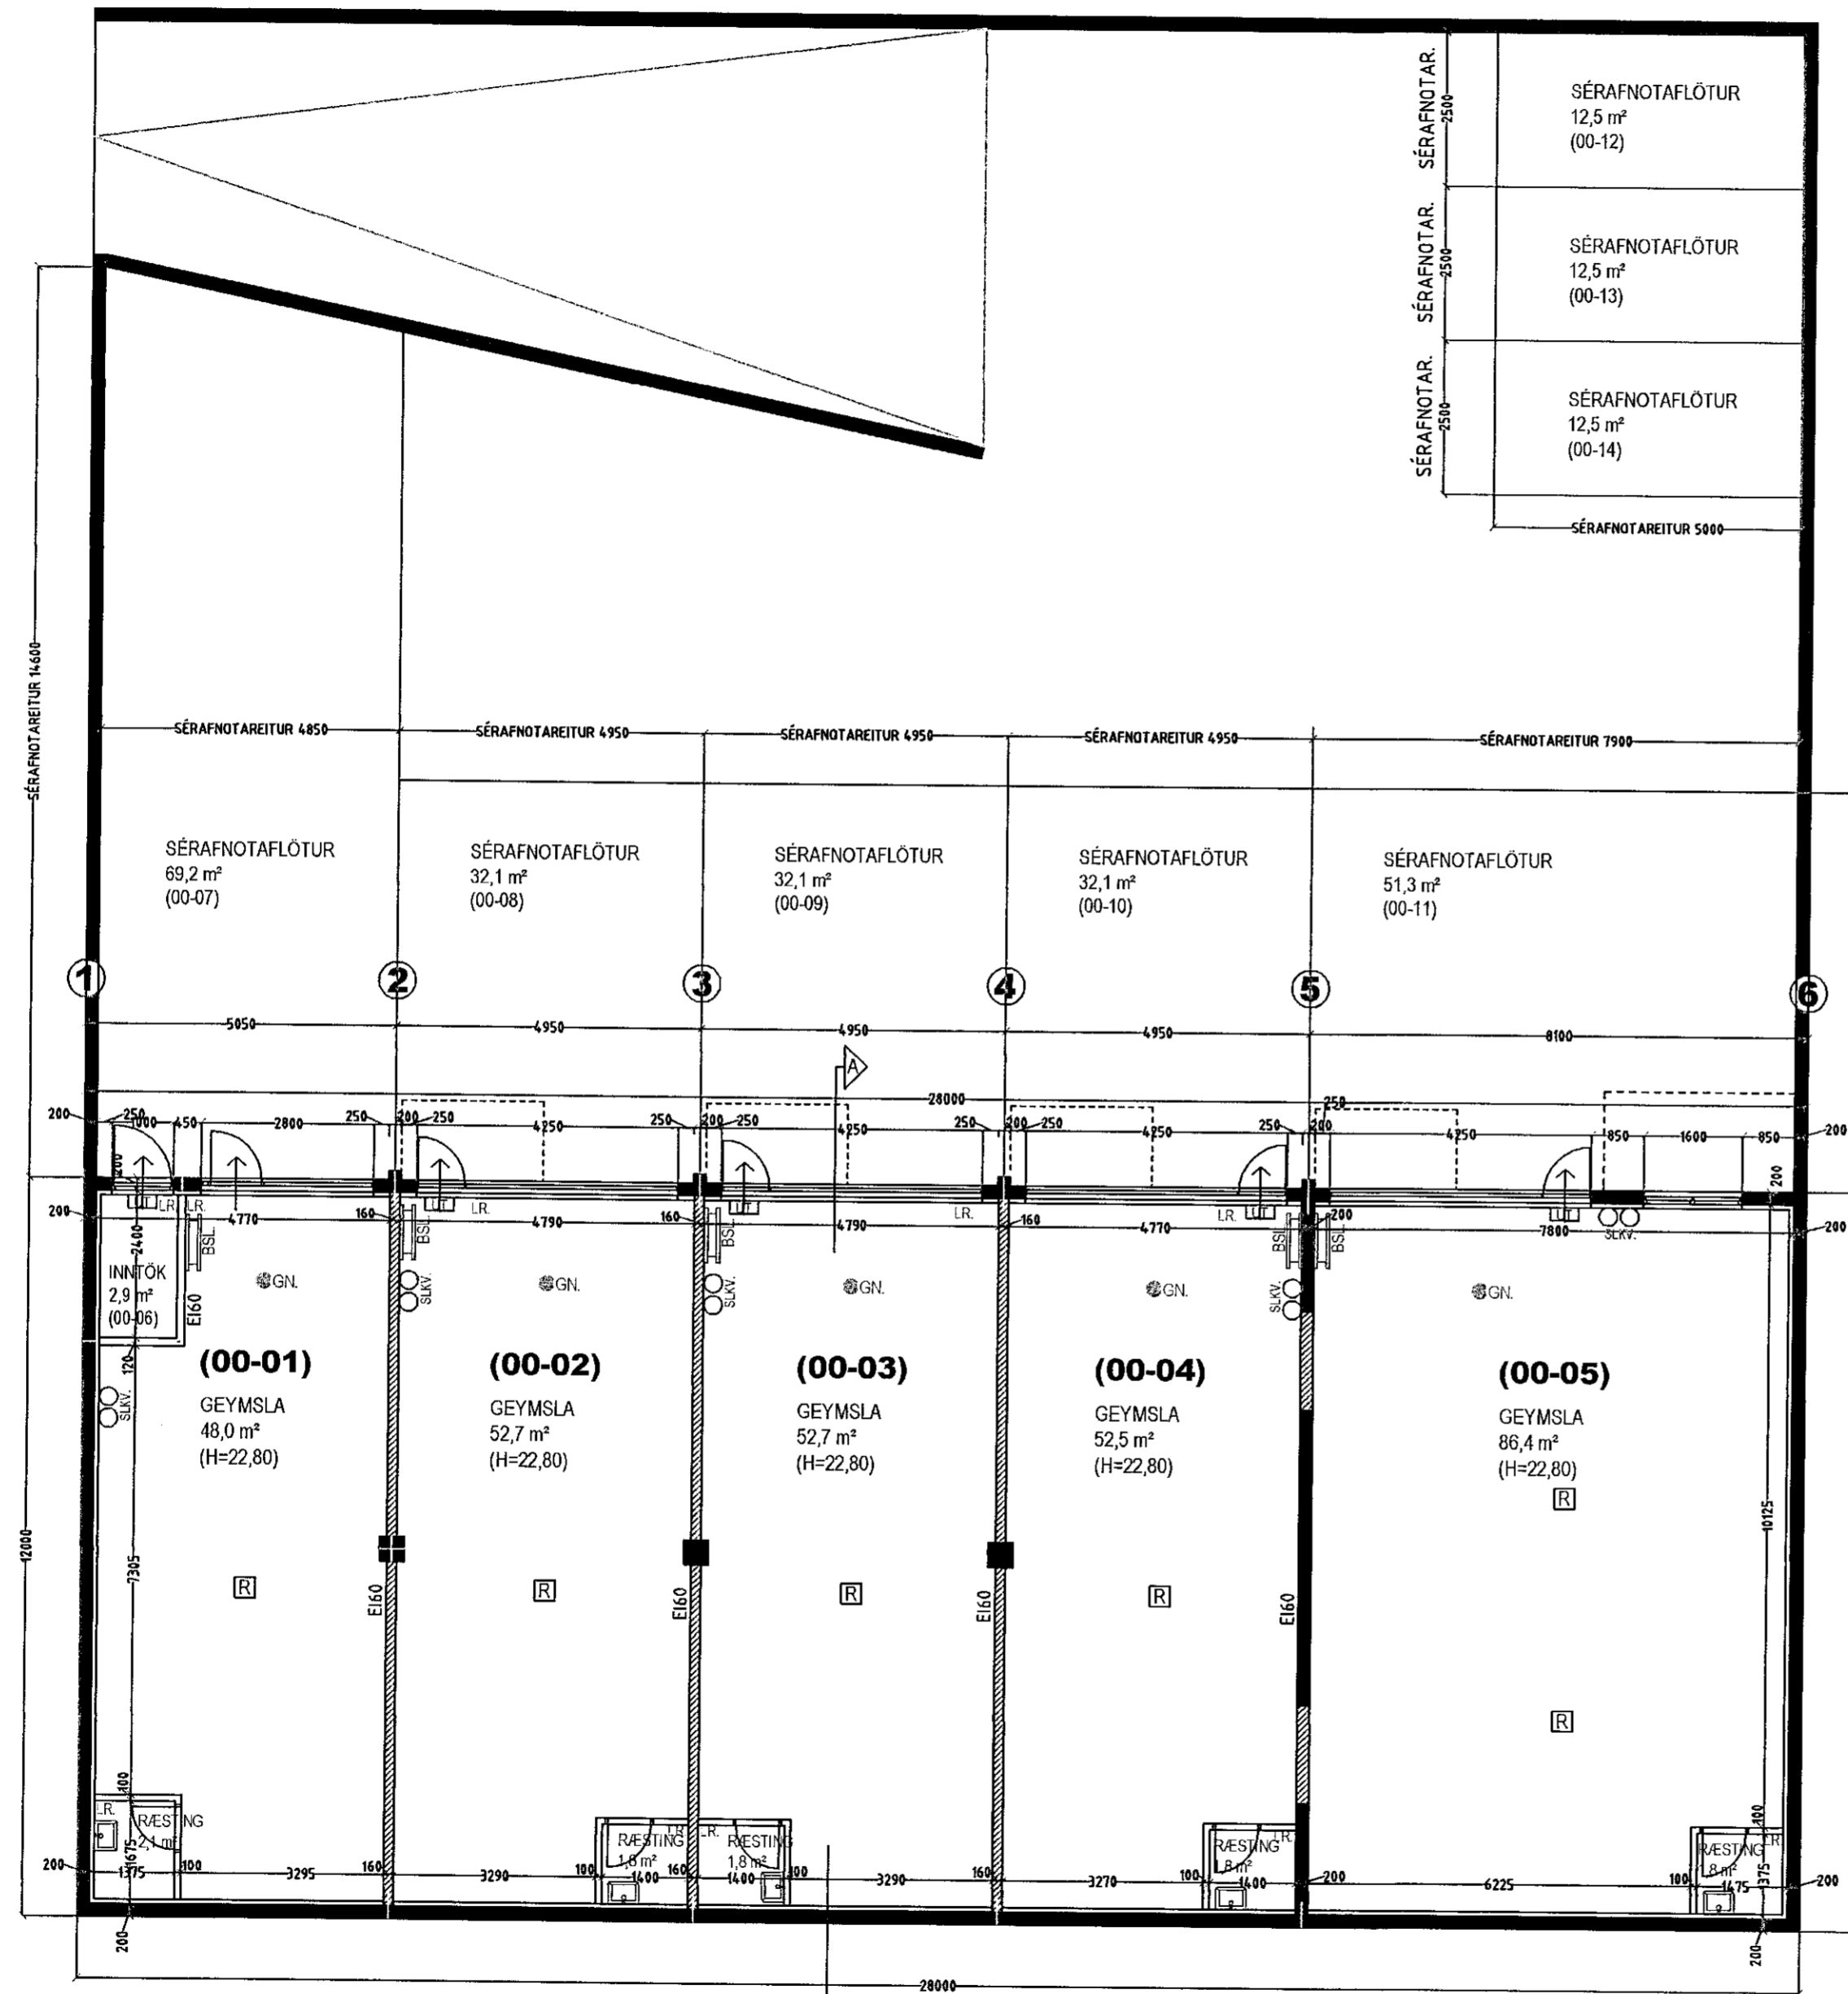

GRUNNMYND KJALLARI MKV. 1:100.

Dags. 05.08.1972 - I & II ÁFANGI TEIKNADIR AF FRIDÞJÓFI SIGURDSSYNI.
Dags. 01.02.1983 - III ÁFANGI TEIKNADUR ER SIGURÐI ÞORLEIFSSYNI.

Breytingar:

Efni:	Dags.	Teikn.	Yfirf.
Reyndartekningar	20.03.21	VPS	SP

DALSHRAUN 12 HAFNARFIRÐI
Landeignanúmer: L120264.
Aðaluppdráttur.

Aðaluppdráttur. Númer. 2 af 4.

Efni: Grunnmynd kjallari.
Mælikvarði: 1 : 100.
Frumstærð blads: A2.
Teiknað: VPS. Verk nr: 000
Yfirfarið: SP. Teikn. nr: 002
Dagsetning útgáfu: 20-03-2021. Endursk:

SAS
22.06.2021

STH. teiknistofan ehf. Strandgötu 11.
Áritun hönnuðar: 220 Hafnarfirði.
Áritun hönnuðarstjóra: kt. 510298-2769.
teiknistofan@simnet.is. Sími 5651510.

© - Teikningu þessa má ekki afrita eða breyta með neinum hætti, að hluta til eða í heild án skriflegs leyfis höfundna.

Sigurður Þorvarðarson byggingafræðingur bfi. kt. 141250-4189.