



DALSHRAUN 12 HAFNARFIRÐI.


Samþykkt þann
23. JÚNÍ 2021
Byggingarlútrúinn í Hafnarfirði
Seldur Þorvarðarson

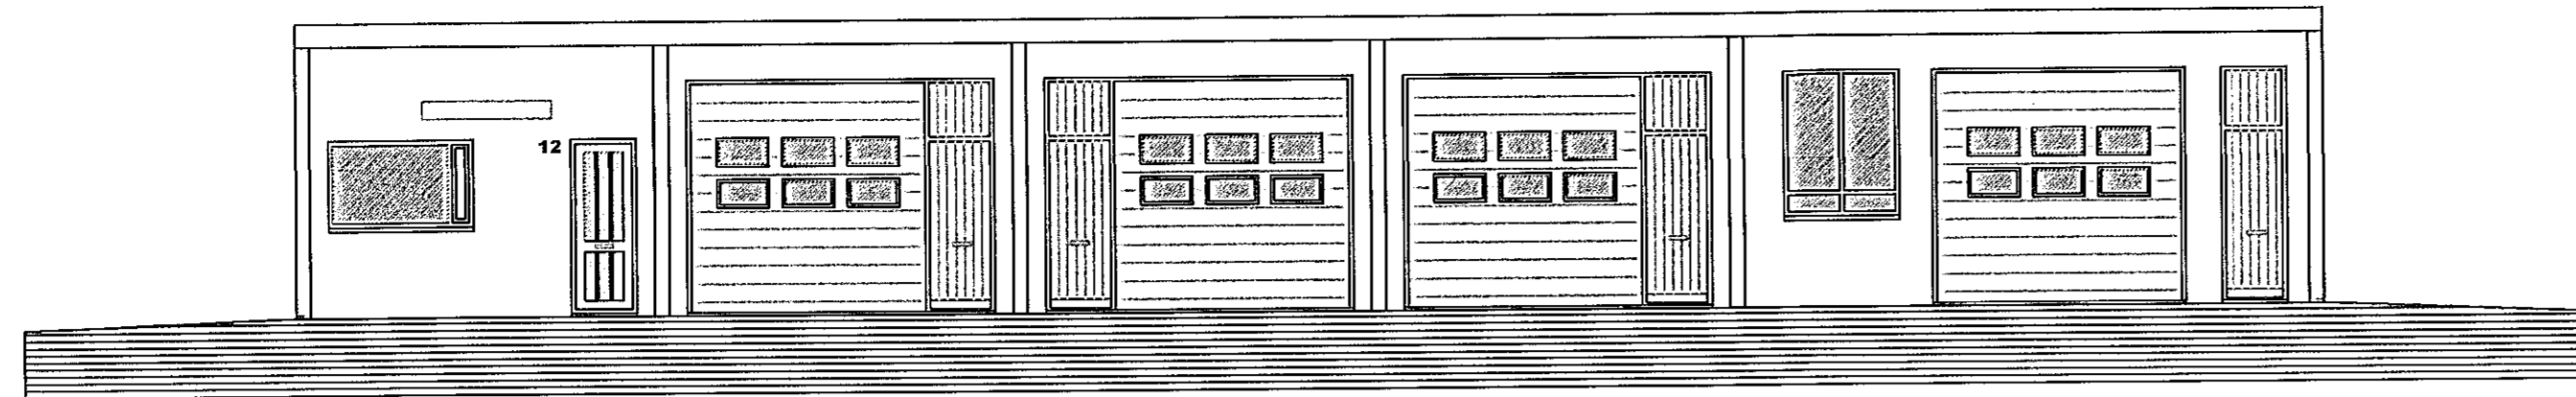


ÚTLIT AUSTUR MKV. 1:100.

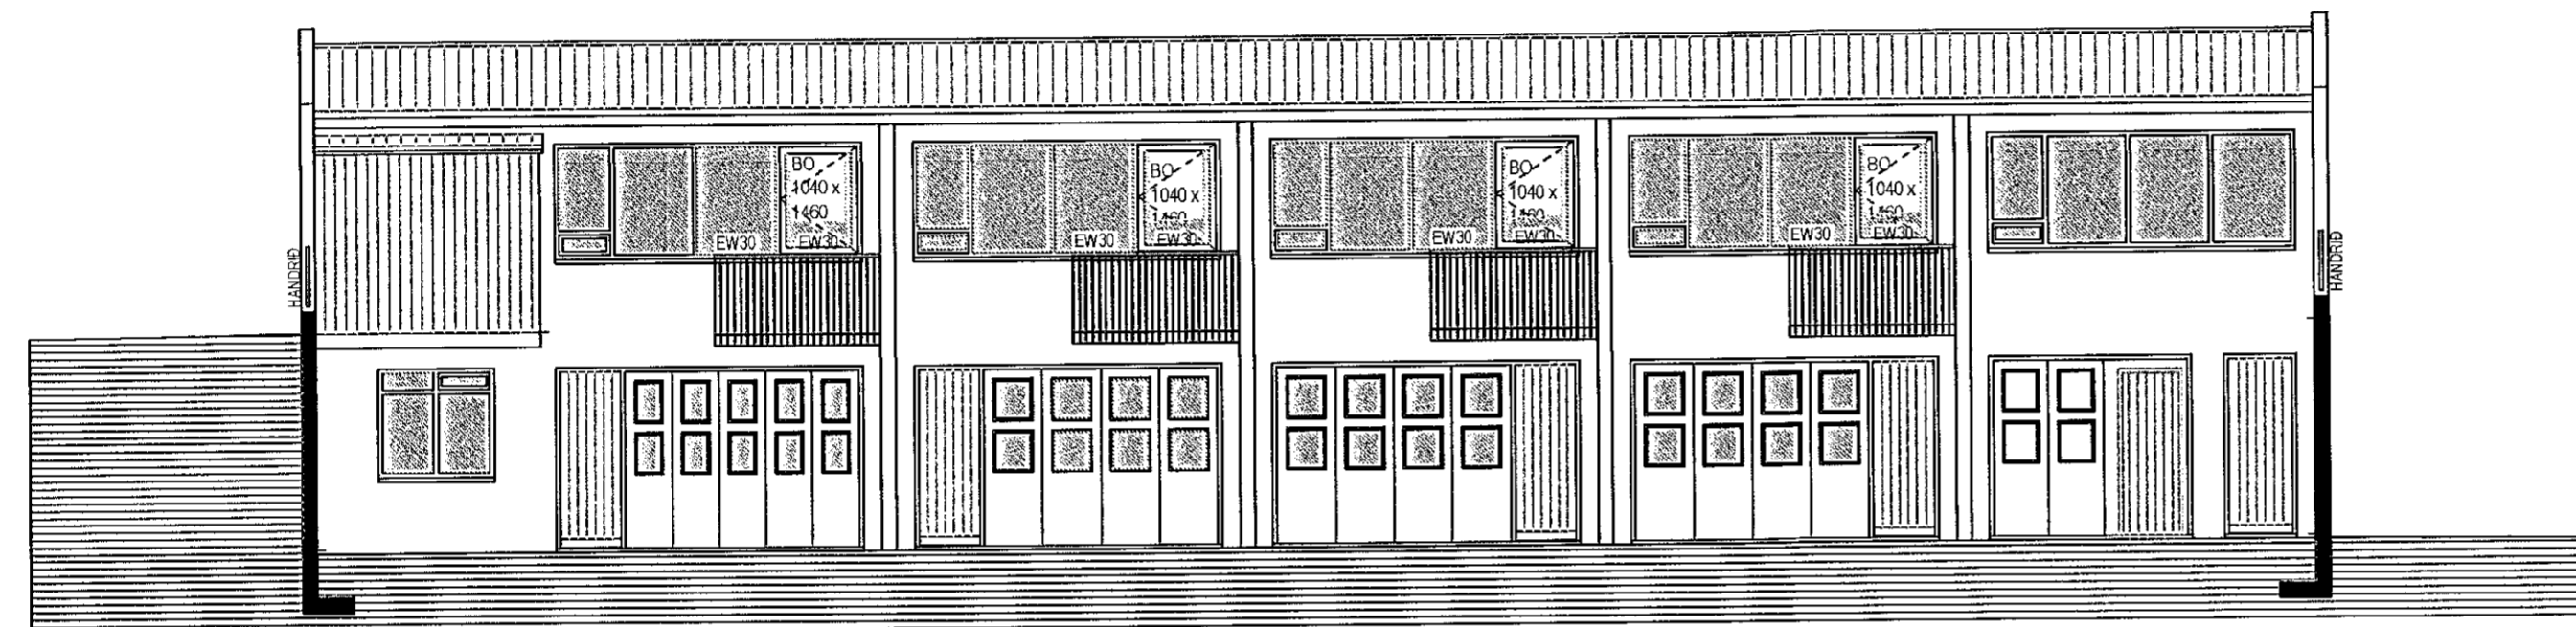

ÚTLIT VESTUR MKV. 1:100.

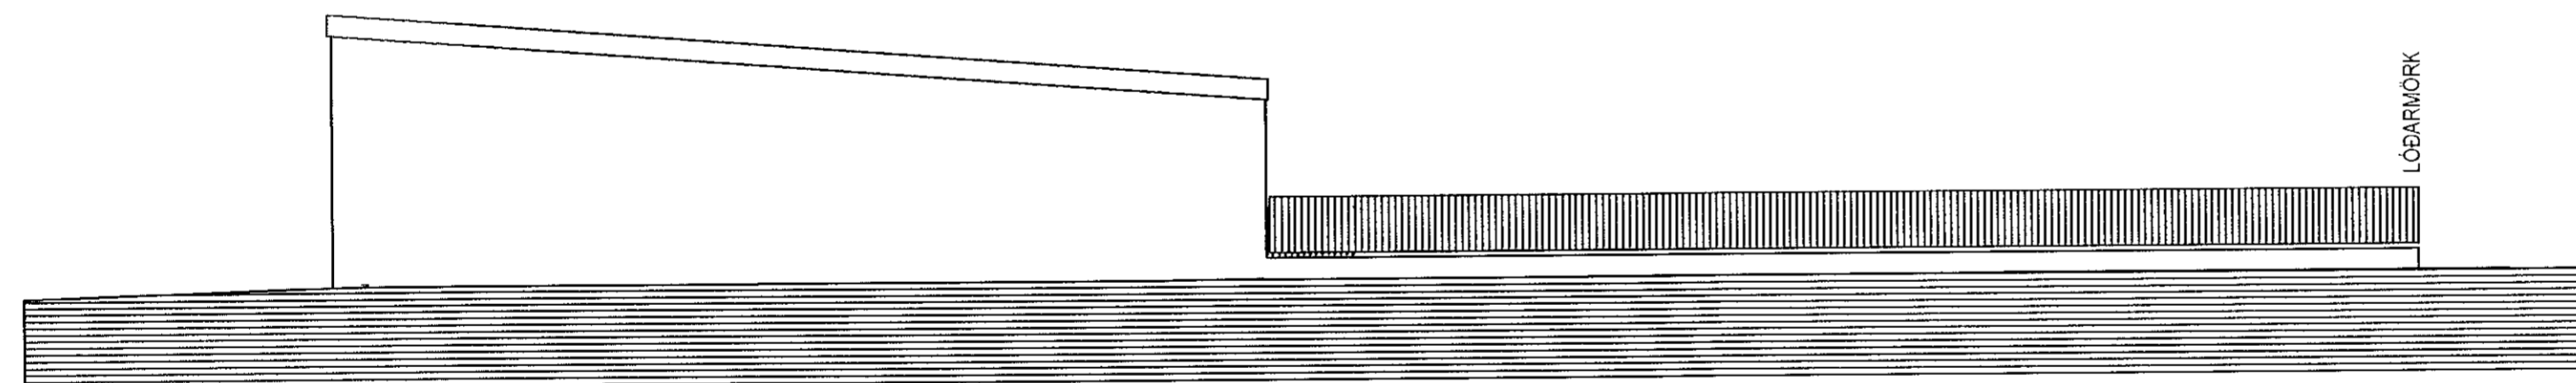

ÚTLIT NORÐUR MKV. 1:100.

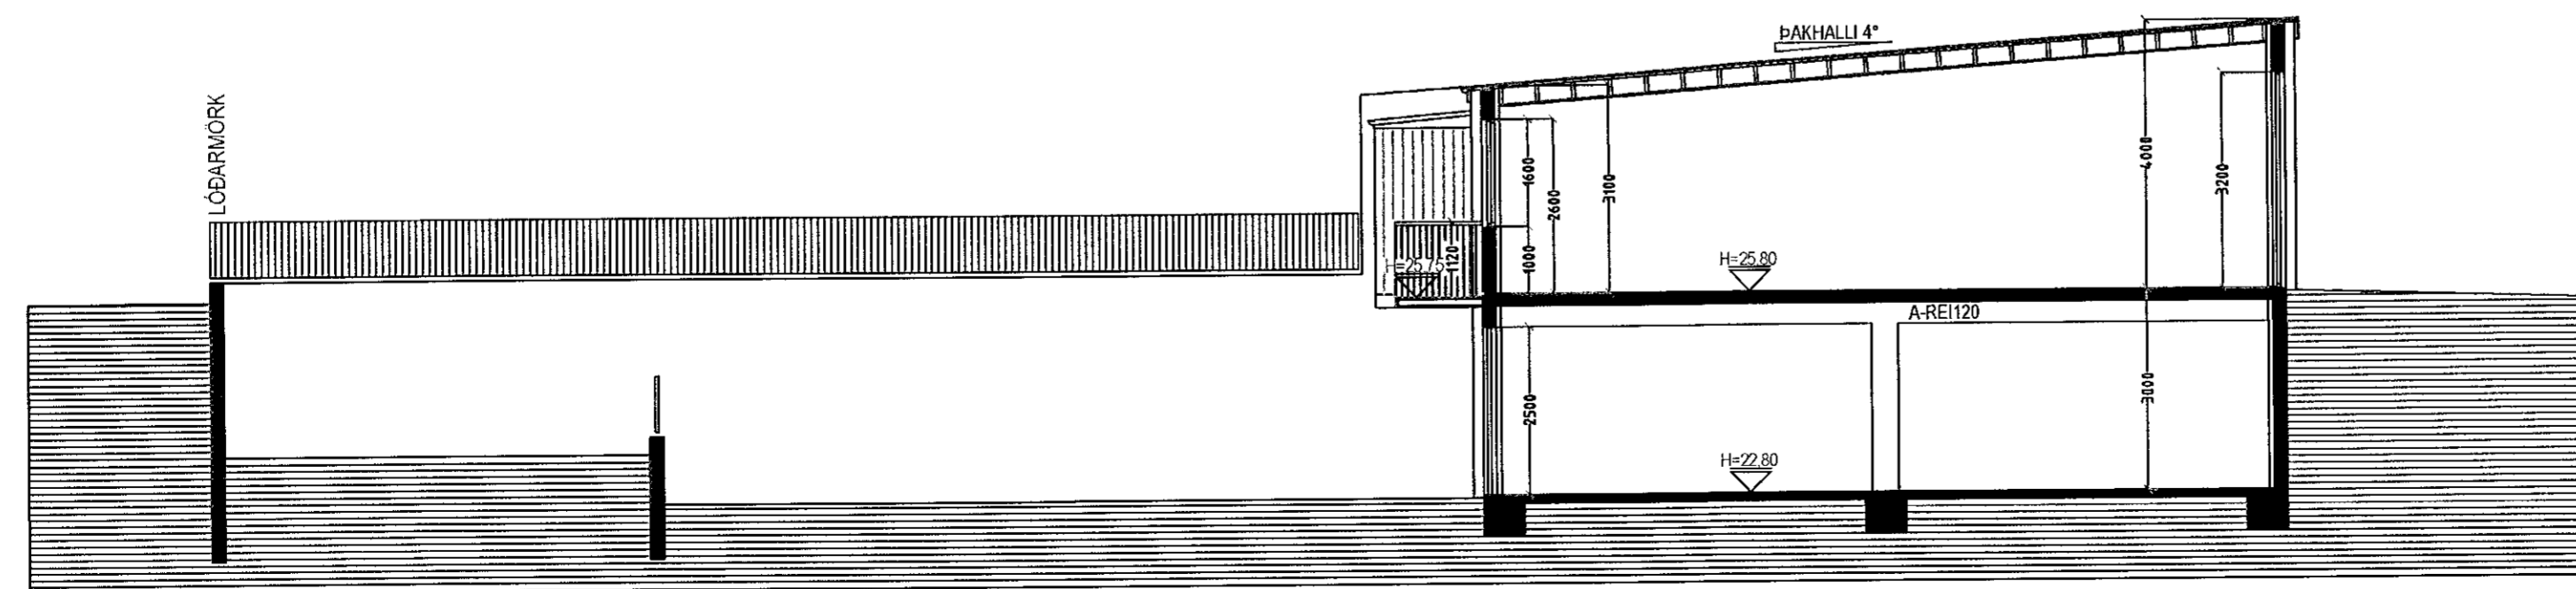

SNID A-A MKV. 1:100.

Dags. 05.08.1972 - I & II ÁFANGI TEIKNADIR AF FRIDDJÓFI SIGURÐSSYNI.

Dags. 01.02.1983 - III ÁFANGI TEIKNADUR ER SIGURÐI ÞORLEIFSSYNI.

Breytingar:	Dags.	Teikn.	Yfirf.
Efni:	20.03.21	VÞS	SP
Reyndartekningar			

DALSHRAUN 12 HAFNARFIRÐI
Landeignanúmer: L120264.
Aðaluppdráttur.

Aðaluppdráttur. Númer. 3 af 4.

Efni: Útlitsmyndir.
Mælikvarði: 1 : 100.
Frumstærð blaðs: A2.
Teiknað: VÞS. Verk nr: 000
Yfirfarið: SP. Teikn. nr: 003
Dagsetning útgáfu: 20-03-2021. Endursk:

STH. teiknistofan ehf. Strandgötu 11.
220 Hafnarfirði.
Kt. 510298-2769.
Sími 5651510.
teiknistofan@simnet.is.

Áritun höfnuðar. *[Signature]*
Áritun þönnunarséðjóra. *[Signature]*

© - Teikningu þessa má ekki afrita eða breyta með neinum hætti, að hluta til eða í heild án skriflegs leyfis höfundna.

Sigurður Þorvarðarson byggingafræðingur bfi. kt. 141250-4189.

SAHS
22.06.2021