



MÓHELLA 2 HAFNARFIRÐI.

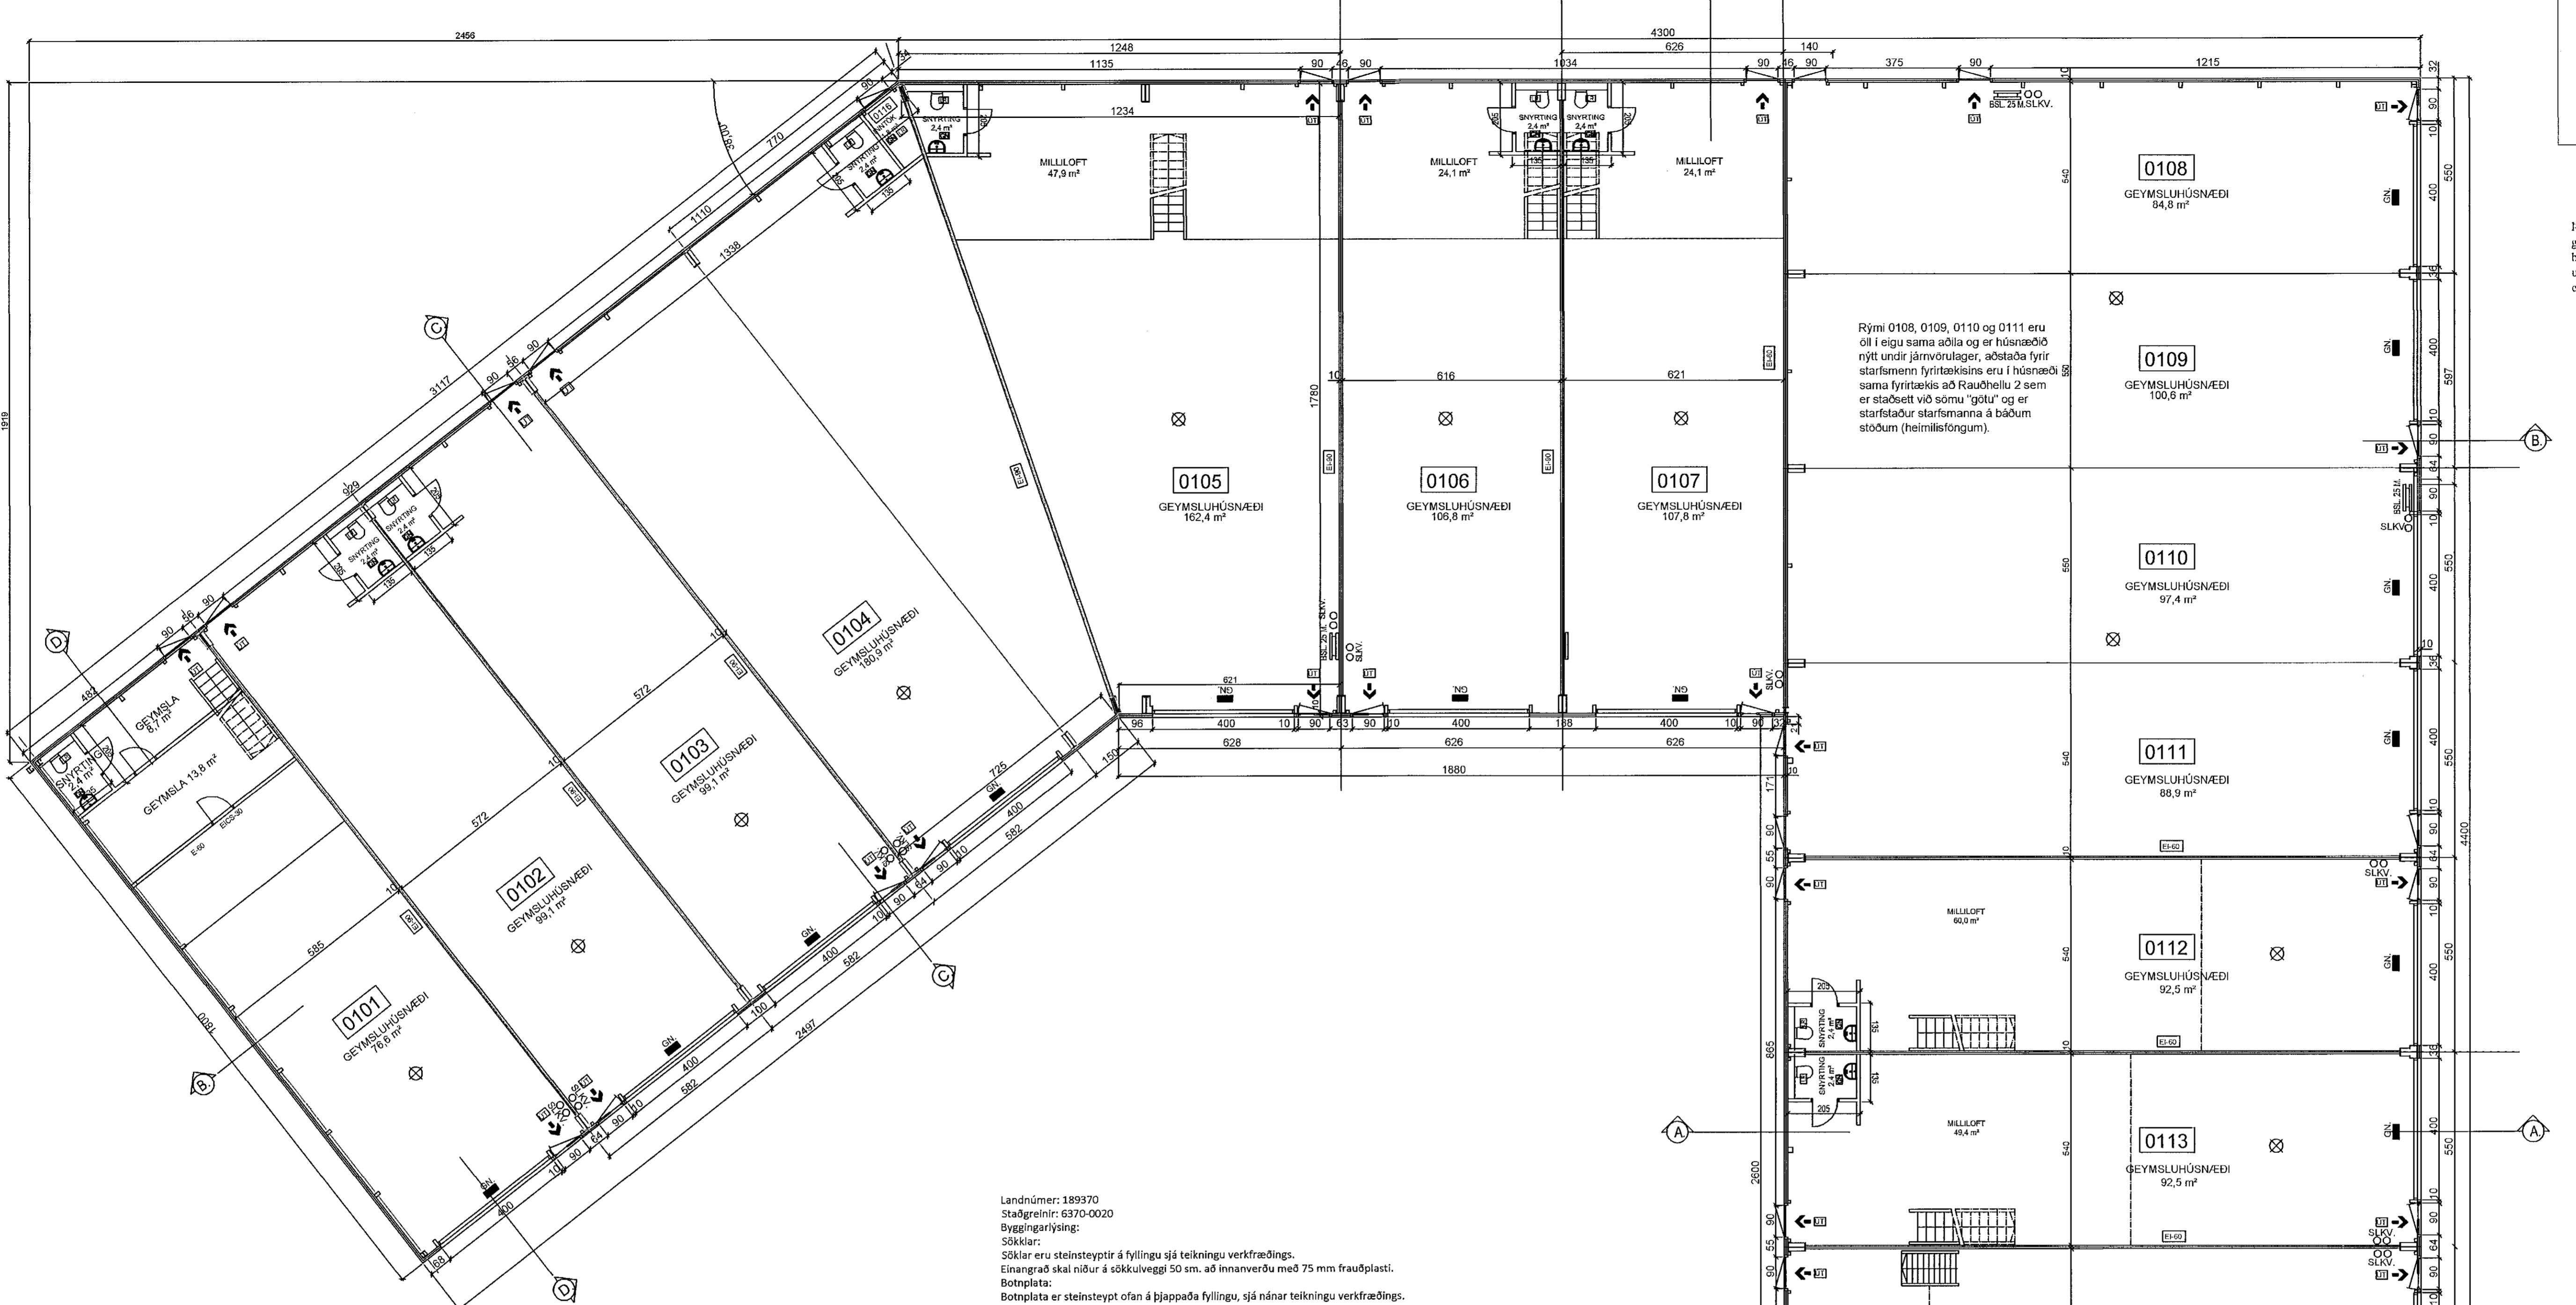

GRUNNMYND MKV. 1:100.

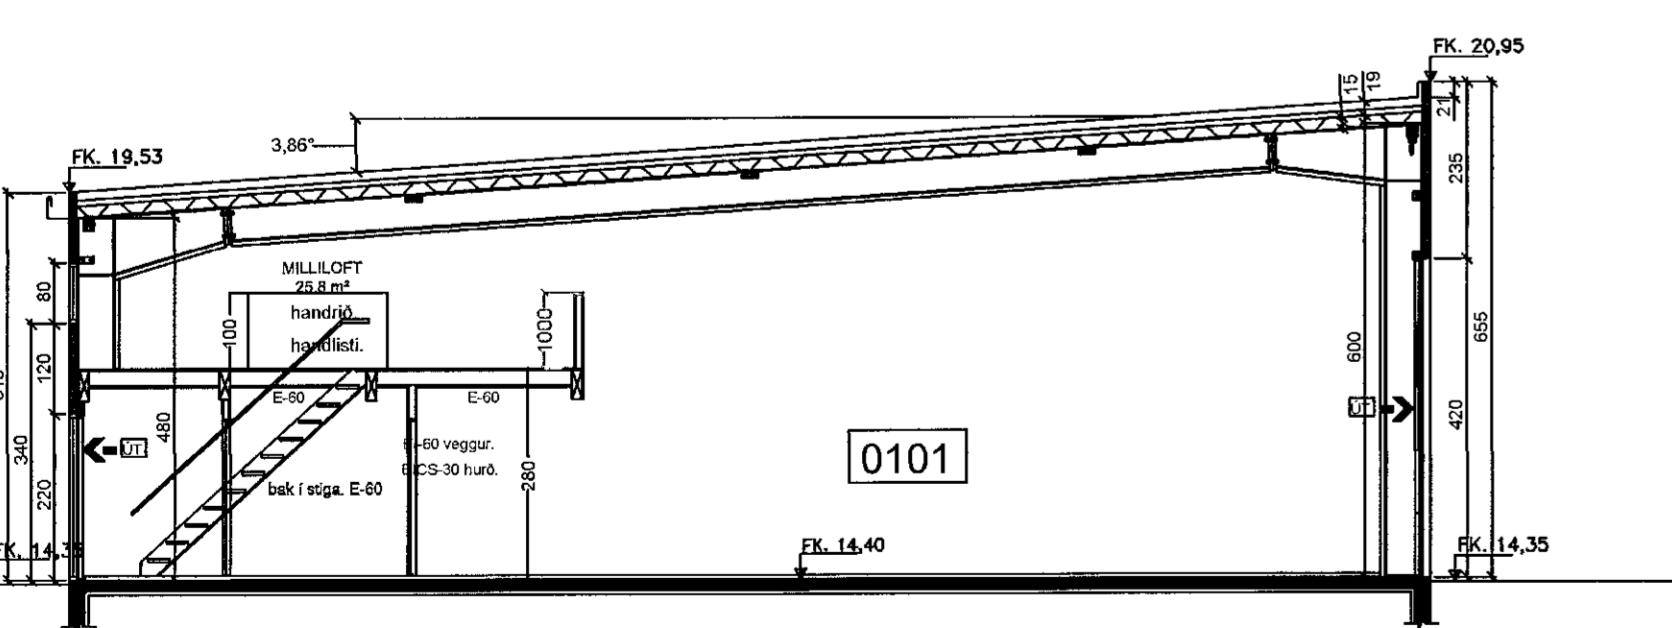

SNIÐ D-D MKV. 1:100.

Landnúmer: 189370
Staðgreinir: 6370-020
Byggingarvísing:
Sökklar:
Sökklar eru steinsteyptir á fyllingu sjá teikningu verkfraðings.
Einsagn er skal niður á dökkulveggi 50 sm. að innanverðu með 75 mm frauðplasti.
Botnplasti:
Botnplasti er steinsteypt ofan á þjappada fyllingu, sjá nánar teikningu verkfraðings.
Undir plástu skal einsagna með 75 mm þéttressuðu frauðplasti.
Útveggir:
Burdarvirki húss verður R 60.
Útveggir á húsi sem er stálgindarhús, verða kíddir með 80 mm pólíurethan pir einingum, Metaplast
SC 90 eða samærilegt, með lituðu stál á báða veggum.
ÞAK:
Þak á geymsluhúsnæði, stálgindarhúsi, er byggt upp á eftirfarandi hátt, samanber samp.
Bygginganefndi teikningar dags: 19 ágúst 2006.
Á bakini er hefbundinn þakdokfrágangur.
þakid er borð uppi af stálbítum, milli þeira eru lagðar berandi stálplötur, þar ofaná 190 mm pressuð
steinull.
Ofaná ullina er lagður þakdúkur sem festur er gagnum steinullina og ofaní stálplöturnar.
Kláðning:
Allar kláðningar skal vera í flokki 1.
Gluggar:
Gluggar og hurðir eru úr lituðu áligglugakerfi, gler skal vera tvöfalt K-gler.
Einsagnarhlíði byggingarinnar:
Botnplasti.....,0,3 W/M².
Útveggir.....,0,4 W/M².
Gluggar.....,2,0 W/M².
Hurðir.....,3,0 W/M².
Þak.....,0,3 W/M².
Húsið skal aðlögu leyti byggt í samræmi við gildandi reglugerðir.
Loftrésta skal ólli gluggalaus rými.
Reykjaskýnum, eldvarnarkefum og útilíosum skal komið fyrir í byggingunni í samráði við
eldvarnarfet til hófuðborgarsvæðisins.

Frá því að húsið var tekið í notkun hafa verið sett milliloft í eftirfarandi eignarhluta: 0101, 0105,
0106, 0107, 0112, 0113, 0114 og 0115.
Milliloftið er gerð úr stálbítum og timburbitum göf klædd með 22 mm töppuðum spónarplötum, að
neðan skulu loftin klædd með 213 gífsplötum (kláðning í flokki 1).
Milliloftið eru notuð sem geymslu loft og að jafnaði eru þær ekki með að stárbum, flótaelðir frá
milliloftum er annarsvegar stigi niður á líðið, og onanlegur gluggi á bakkilið rýmisins merkt BO.
Útljós er samkvæmt teikningu, 25 m brúnasíngur eru staðsettar samkvæmt teikningu. Slökkvitaki eru
samkvæmt teknar.

Stálbítar í baki milli einstakra rýms eru sinangráðir með amk. 50 mm steinull og klæddir með 13
mm gífsplötum a.m.k. 0,7 m. inn á loftið sitt hvorin megin við stárbítana sem skilja að eignarhluta,
þá er einangrað með amk. 50 mm steinull og klætt með 13 mm gífsplötum kláðningu sem er
kláðning í flokki 1,0,7 m niður á vegg.

Sampykkt þann
23. JUNI 2021
Byggingarfirði
Hedinn Þorvaldur

Það athugasst að um er að ræða sampykkt á áður
gerðri frankvæmd sem gerð var án
byggingarleifis. Óvissa kann jví að vera um
upphyringu og ófærslu frankvændar. Hverki
er skráð verkrýgging á verkvið né ábyrgðaráðlar.

SAS
Z 2.06.2021

EKKI HEFUR VERIÐ ÁTT VIÐ AFSTÓUMUNDU HÚSSINS OG GÍLDIR JVIÐ ELDRU MYND FRÁ 05-04-2006.

Húsið er tekað af Viðari Hannessyni kt. 061059-7179. Dags. 05-04-2006.
Teikningar sem hér eru settar fram eru reyndar teikningar, þar sem gerð er
grein fyrir milliloftum, eldvarnarbúnaði og fl.

MÓHELLA 2 HAFNARFIRÐI.

Sigurður Þorvarðarson byggingafræðingur bfi.
Teiknistofan Strandgötu 11 220 Hafnarfirdi.
STH teiknistofan ehf. ic. 510299-2769. Kt. aðalhannsúðar: 141250-4189.
Síni: 5651510. Netfang: teiknistofan@simnet.is

Skýringar:	Aðalupplýrðar.
Teikning:	Grunnmynd, snjó Ó-D.
Máslíkvarði:	1 : 100.
Undirskrift:	
Blað nr.:	3 af 4
Dagsetning:	22 mars 2013.
Breytta mars 2021 tekað milli lofti veggir (geymslur) í eignarhluta 0101 Sig þ., gerð krafra um kláðningu í flokk 1 meðan að millilofti (60m³).	