




Það athugasá að um er að ræða samþykkt á áður gerðri framkvæmd sem gerð var án byggingarleyfis. Övissa kann því að vera um uppbyggingu og útfærslu framkvæmdar. Hvorki er skráð verkþyggning á verki né ábyrgðaráttálar.

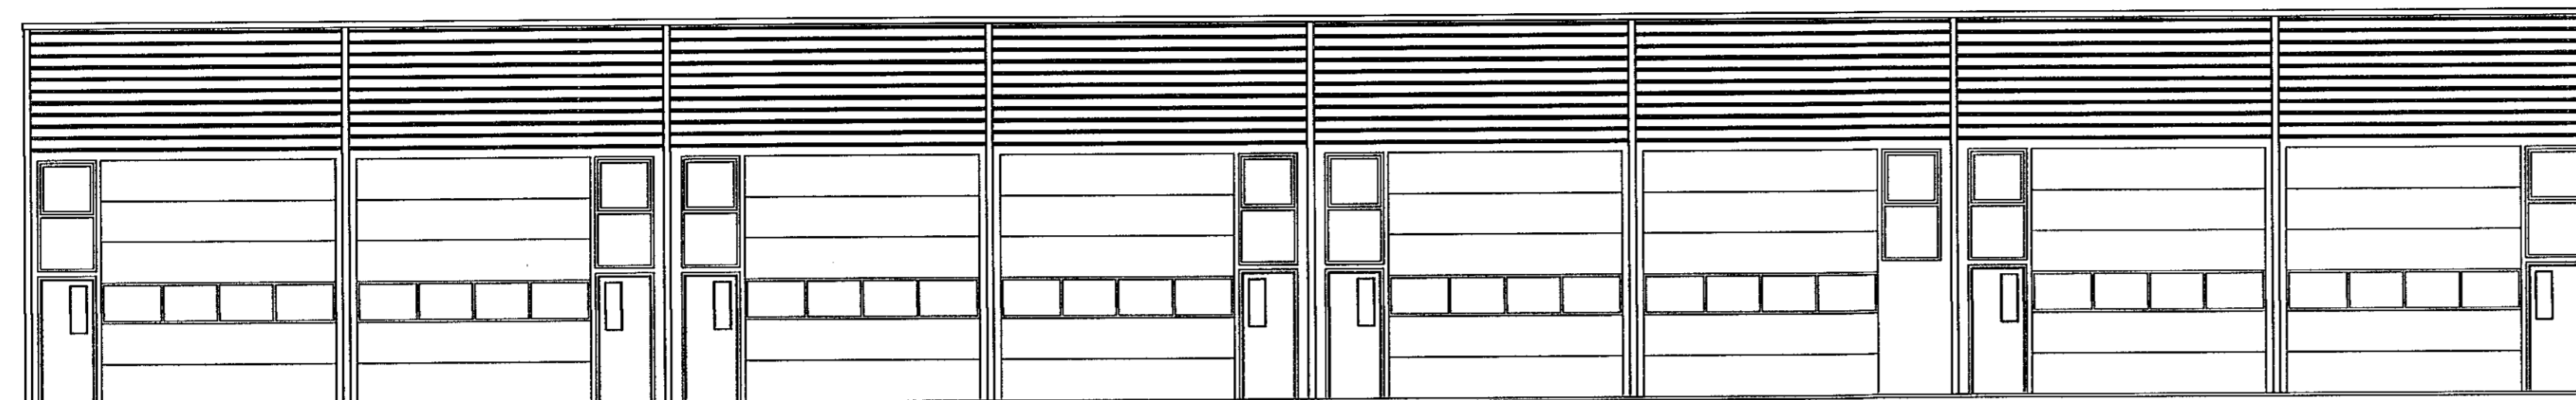


ÚTLIT AUSTUR MKV. 1:100.

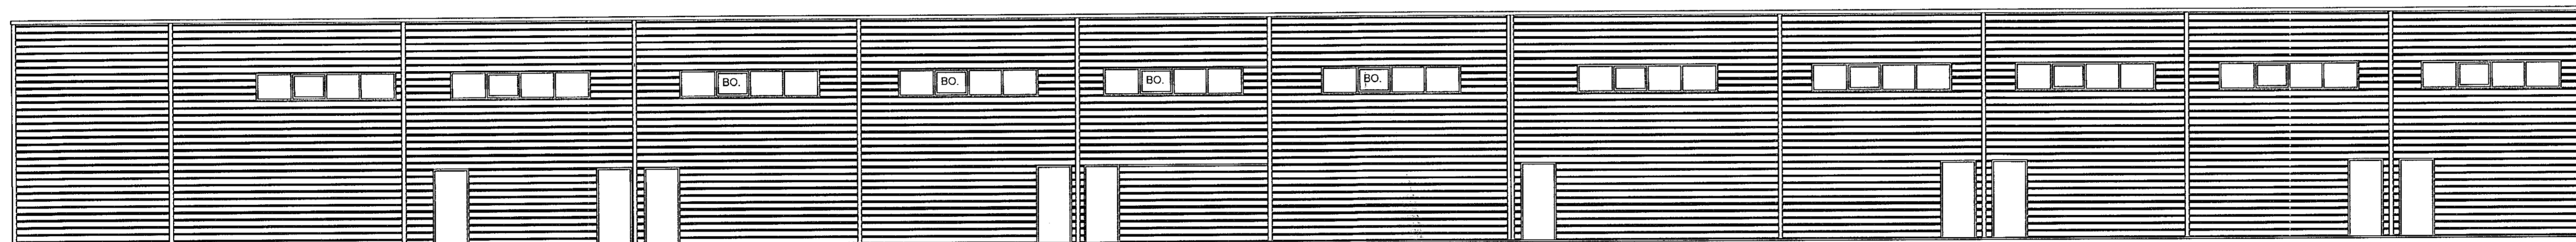


ÚTLIT NORÐUR MKV. 1:100.

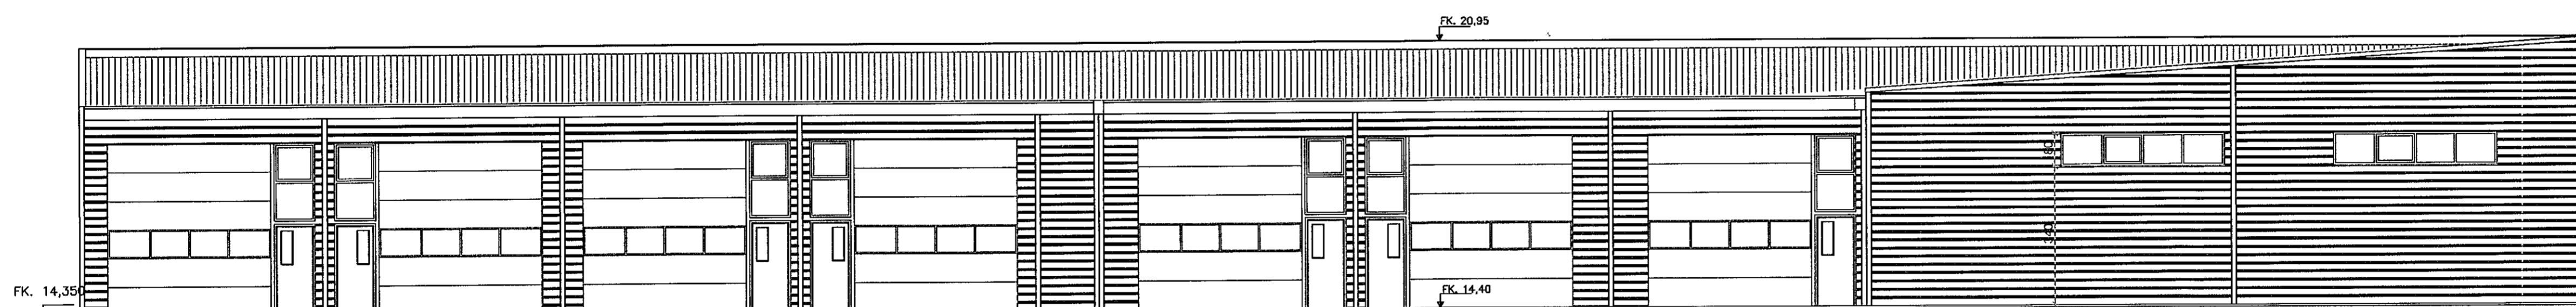

ÚTLIT SUÐUR MKV. 1:100.

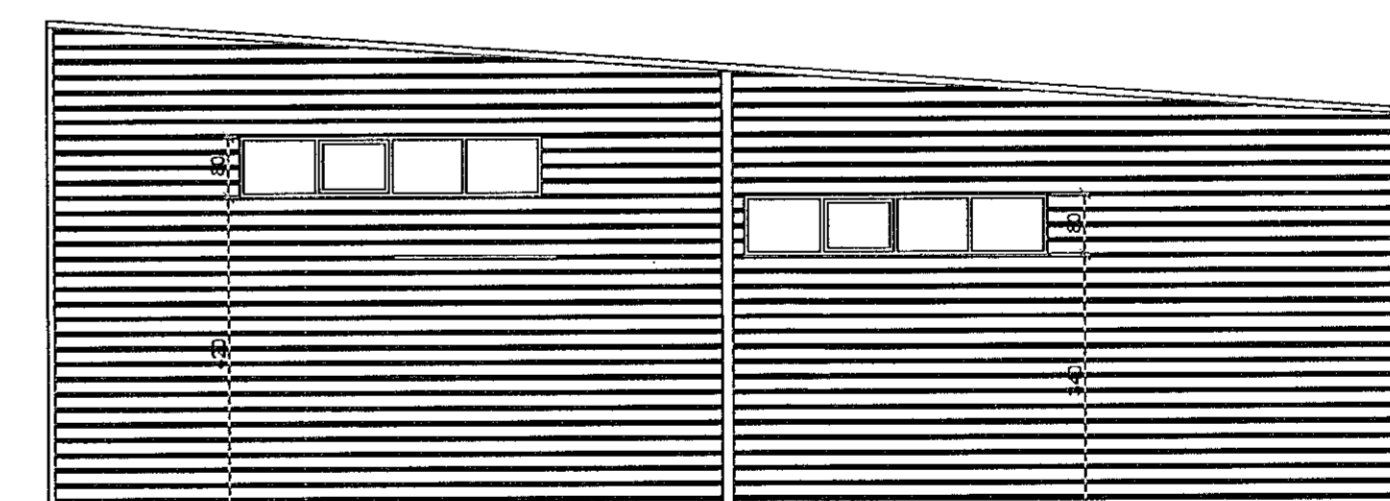

ÚTLIT VESTUR MKV. 1:100.

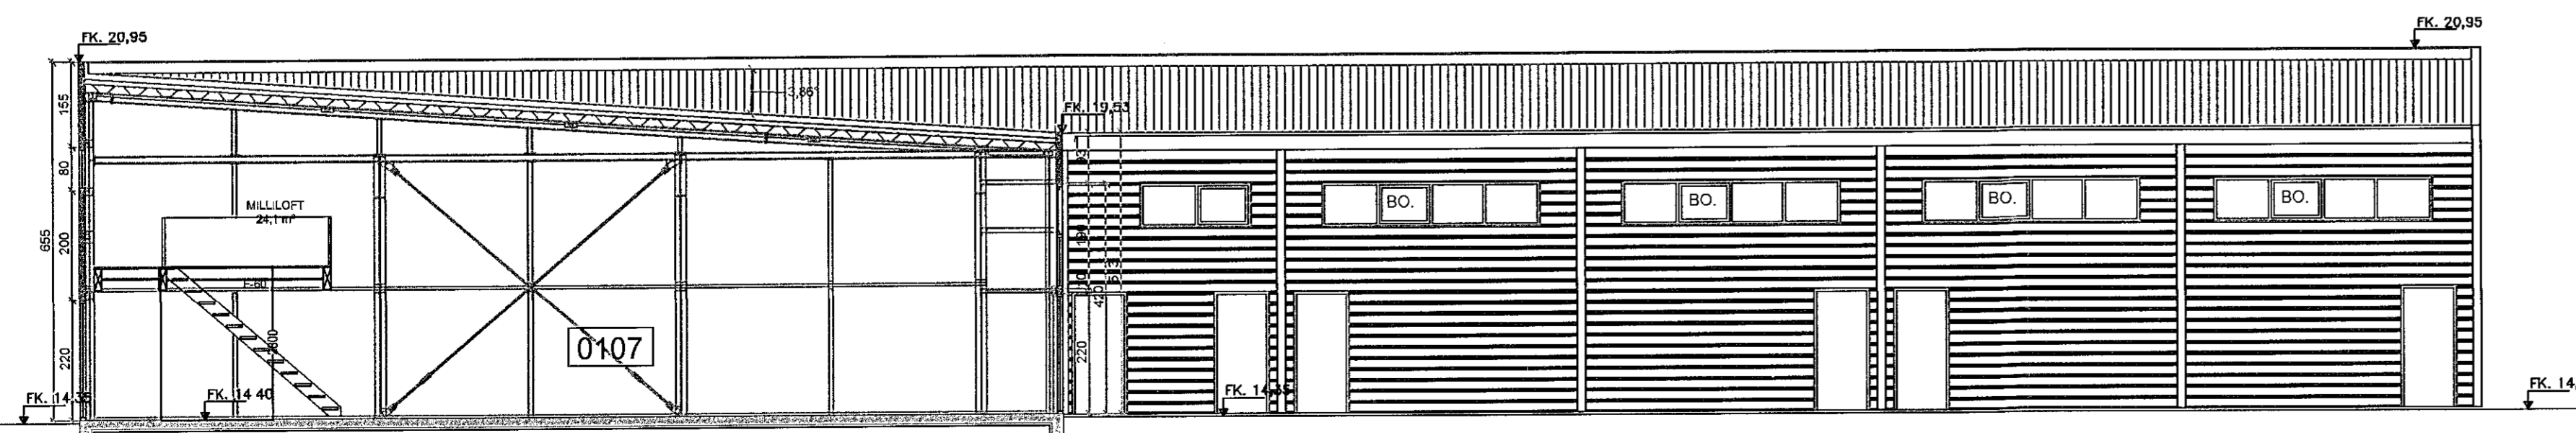

SNÍÐ DD. MKV. 1:100.

ÚTLIT VESTUR MKV. 1:100.

SHS
22.06.2021

Ekki hefur verið átt við afstöðumynd hússins og gildir því ekki mynd frá 05-04-2006.

Húsið er teiknað af Viðari Hannessyni kt. 061059-7179. Dags. 05-04-2006. Teikningar sem hér eru settar fram eru reyndar teikningar, þar sem gerð er grein fyrir milliloftum, eldvarnarbúnaði og fl.

MÓHELLA 2 HAFNARFIRÐI.

Sigurður Þorvarðarson byggingafræðingur bfi.
Teiknistofan Strandgötu 11 220 Hafnarfirði.
STH, teiknistofan ehf. kt. 510298-2769. Kt. aðalhönnuðar: 141250-4189.
Sími: 5651510. Netfang: teiknistofan@samnet.is

| | |
|--|---------------------------|
| Skýringar: | Aðaluppdráttur. |
| Teikning: | Útlitsmyndir, aníómynd. |
| Mælikvarði: | 1 : 100. |
| Undirskrift: | <i>[Signature]</i> |
| Blað nr. 2 af 4. | Dagsetning: 22 mars 2013. |
| Breytt, mars 2021 teiknað milli lofti veggir (geymslur) í eignarluta 0101 Sig Þ, gerð krafa um klæðningu í flokki 1 neðan á milli lofti. (90mín. krafa). | |