


Sambýkt á fundi bygginga-
ráðs 24. 9. 90
númerar p. 19. 17. 1990

BYGGINGAFULLTRÚINN
Í HAFNAFIRÐI

FRÉTTIÐ: STHM. HEDEIG.
TEIKN ER FRYLISVAR
HAFNARSTJÓRN

BLAÐ. 2

LÓÐARMÖRK.

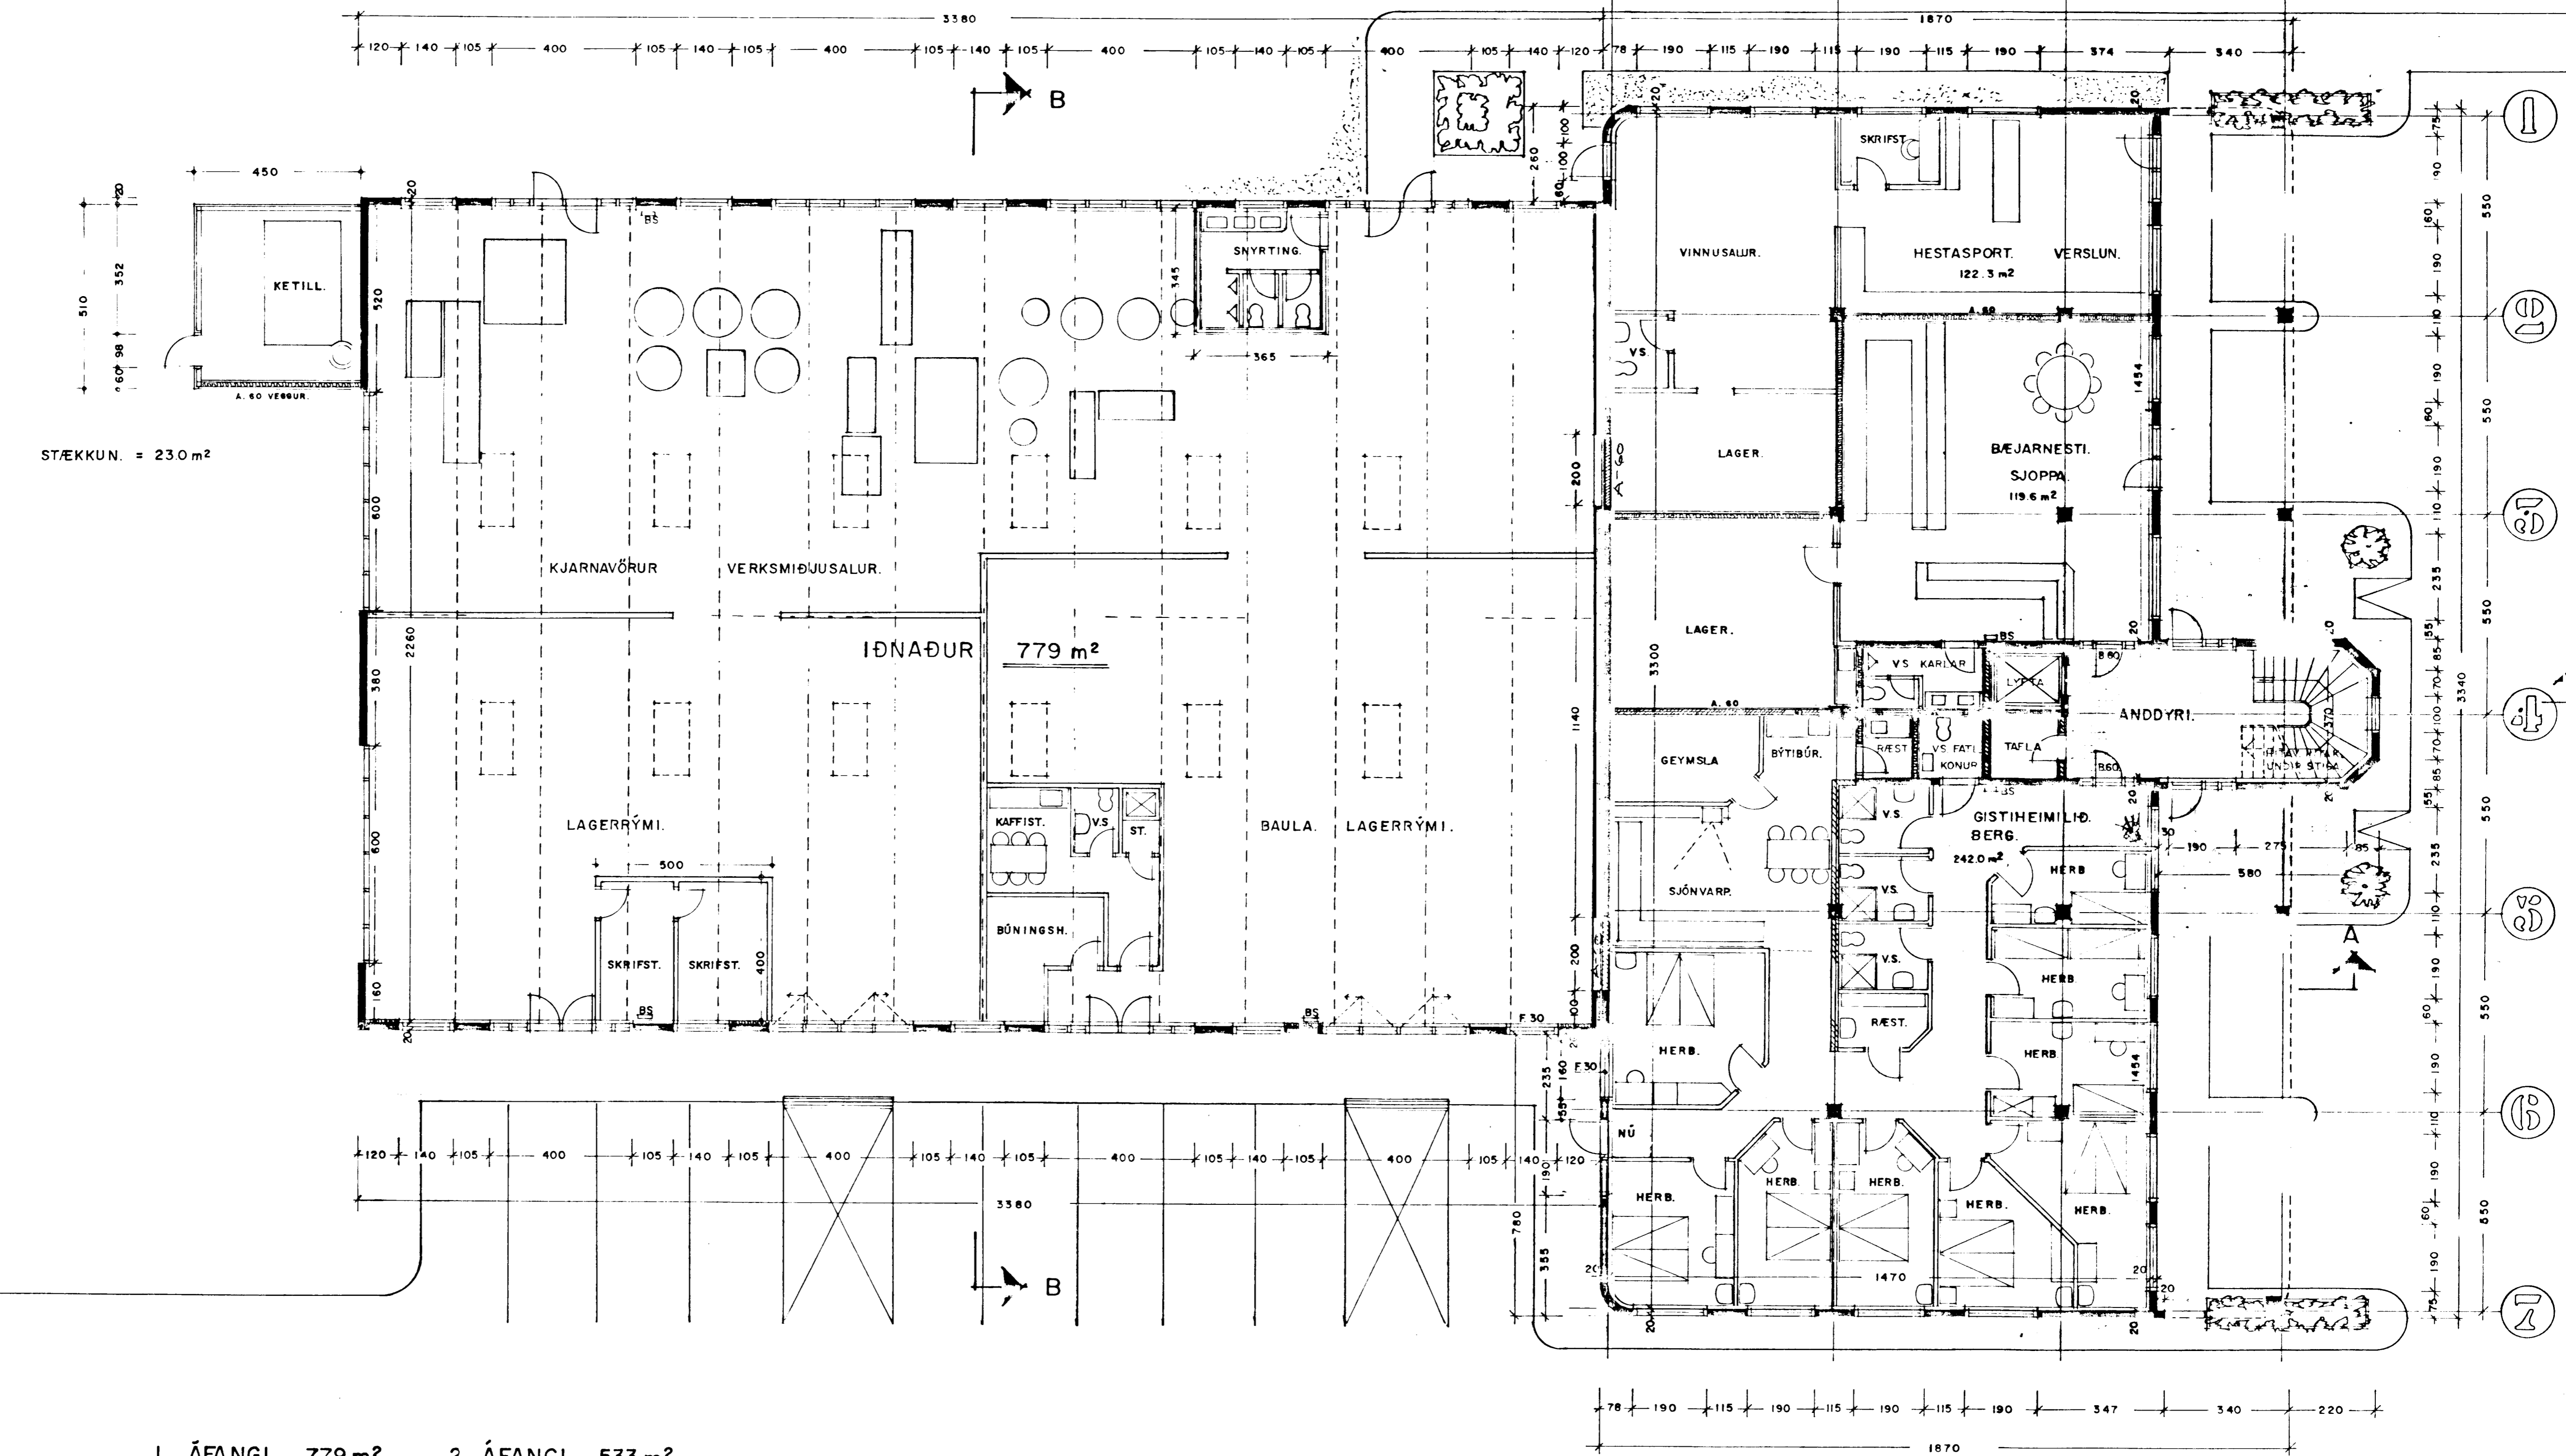

GRUNNMYND I. HÆÐ.

1. ÁFANGI 779 m²

2. ÁFANGI 533 m²

SKÝRINGAR VEGNA GISTIHERBERGJA I. HÆÐ. HÖFUNDIR AF INNRA SKIPULAGI ER LOVISA CHRISTIANSE.

ALLIR INNVEGGIR SKULU VERA A. 60 ALLAR HURÐIR B. 30

BREYTT. 4-4-1990. Þón Guðmundsson.

BREYTT 6-11-83

GANGSTÍGUR 3,0 m

BREYTT. 14-9-1990 Þón Guðmundsson
LÉTTBYGGT KETILHÚS Á AUSTURHLÍÐ.

BÆJARHRAUN 4 - KAPLAHRAUN 3 HAFNAFIRÐI.

VERK NR. 011
TEIKN NR. 02

ARKITEKT JÓN GUÐMUNDSSON
MIKLUBRAUT 68 RVÍK. SÍMI. 13834

DAGS. 9-3-83 MÁL. I:100

BREYTT. 6-11-83 27-9-86

SAMP. Þón Guðmundsson.

LÓÐARMÖRK.