

4488 5440 17/80



Samþykkt á fundi byggingarnefndar þann

13 AUG. 1997

Byggingafrullráðinn í Hafnarfirði Erlendur Hjálmarsson


BLAÐ. 4

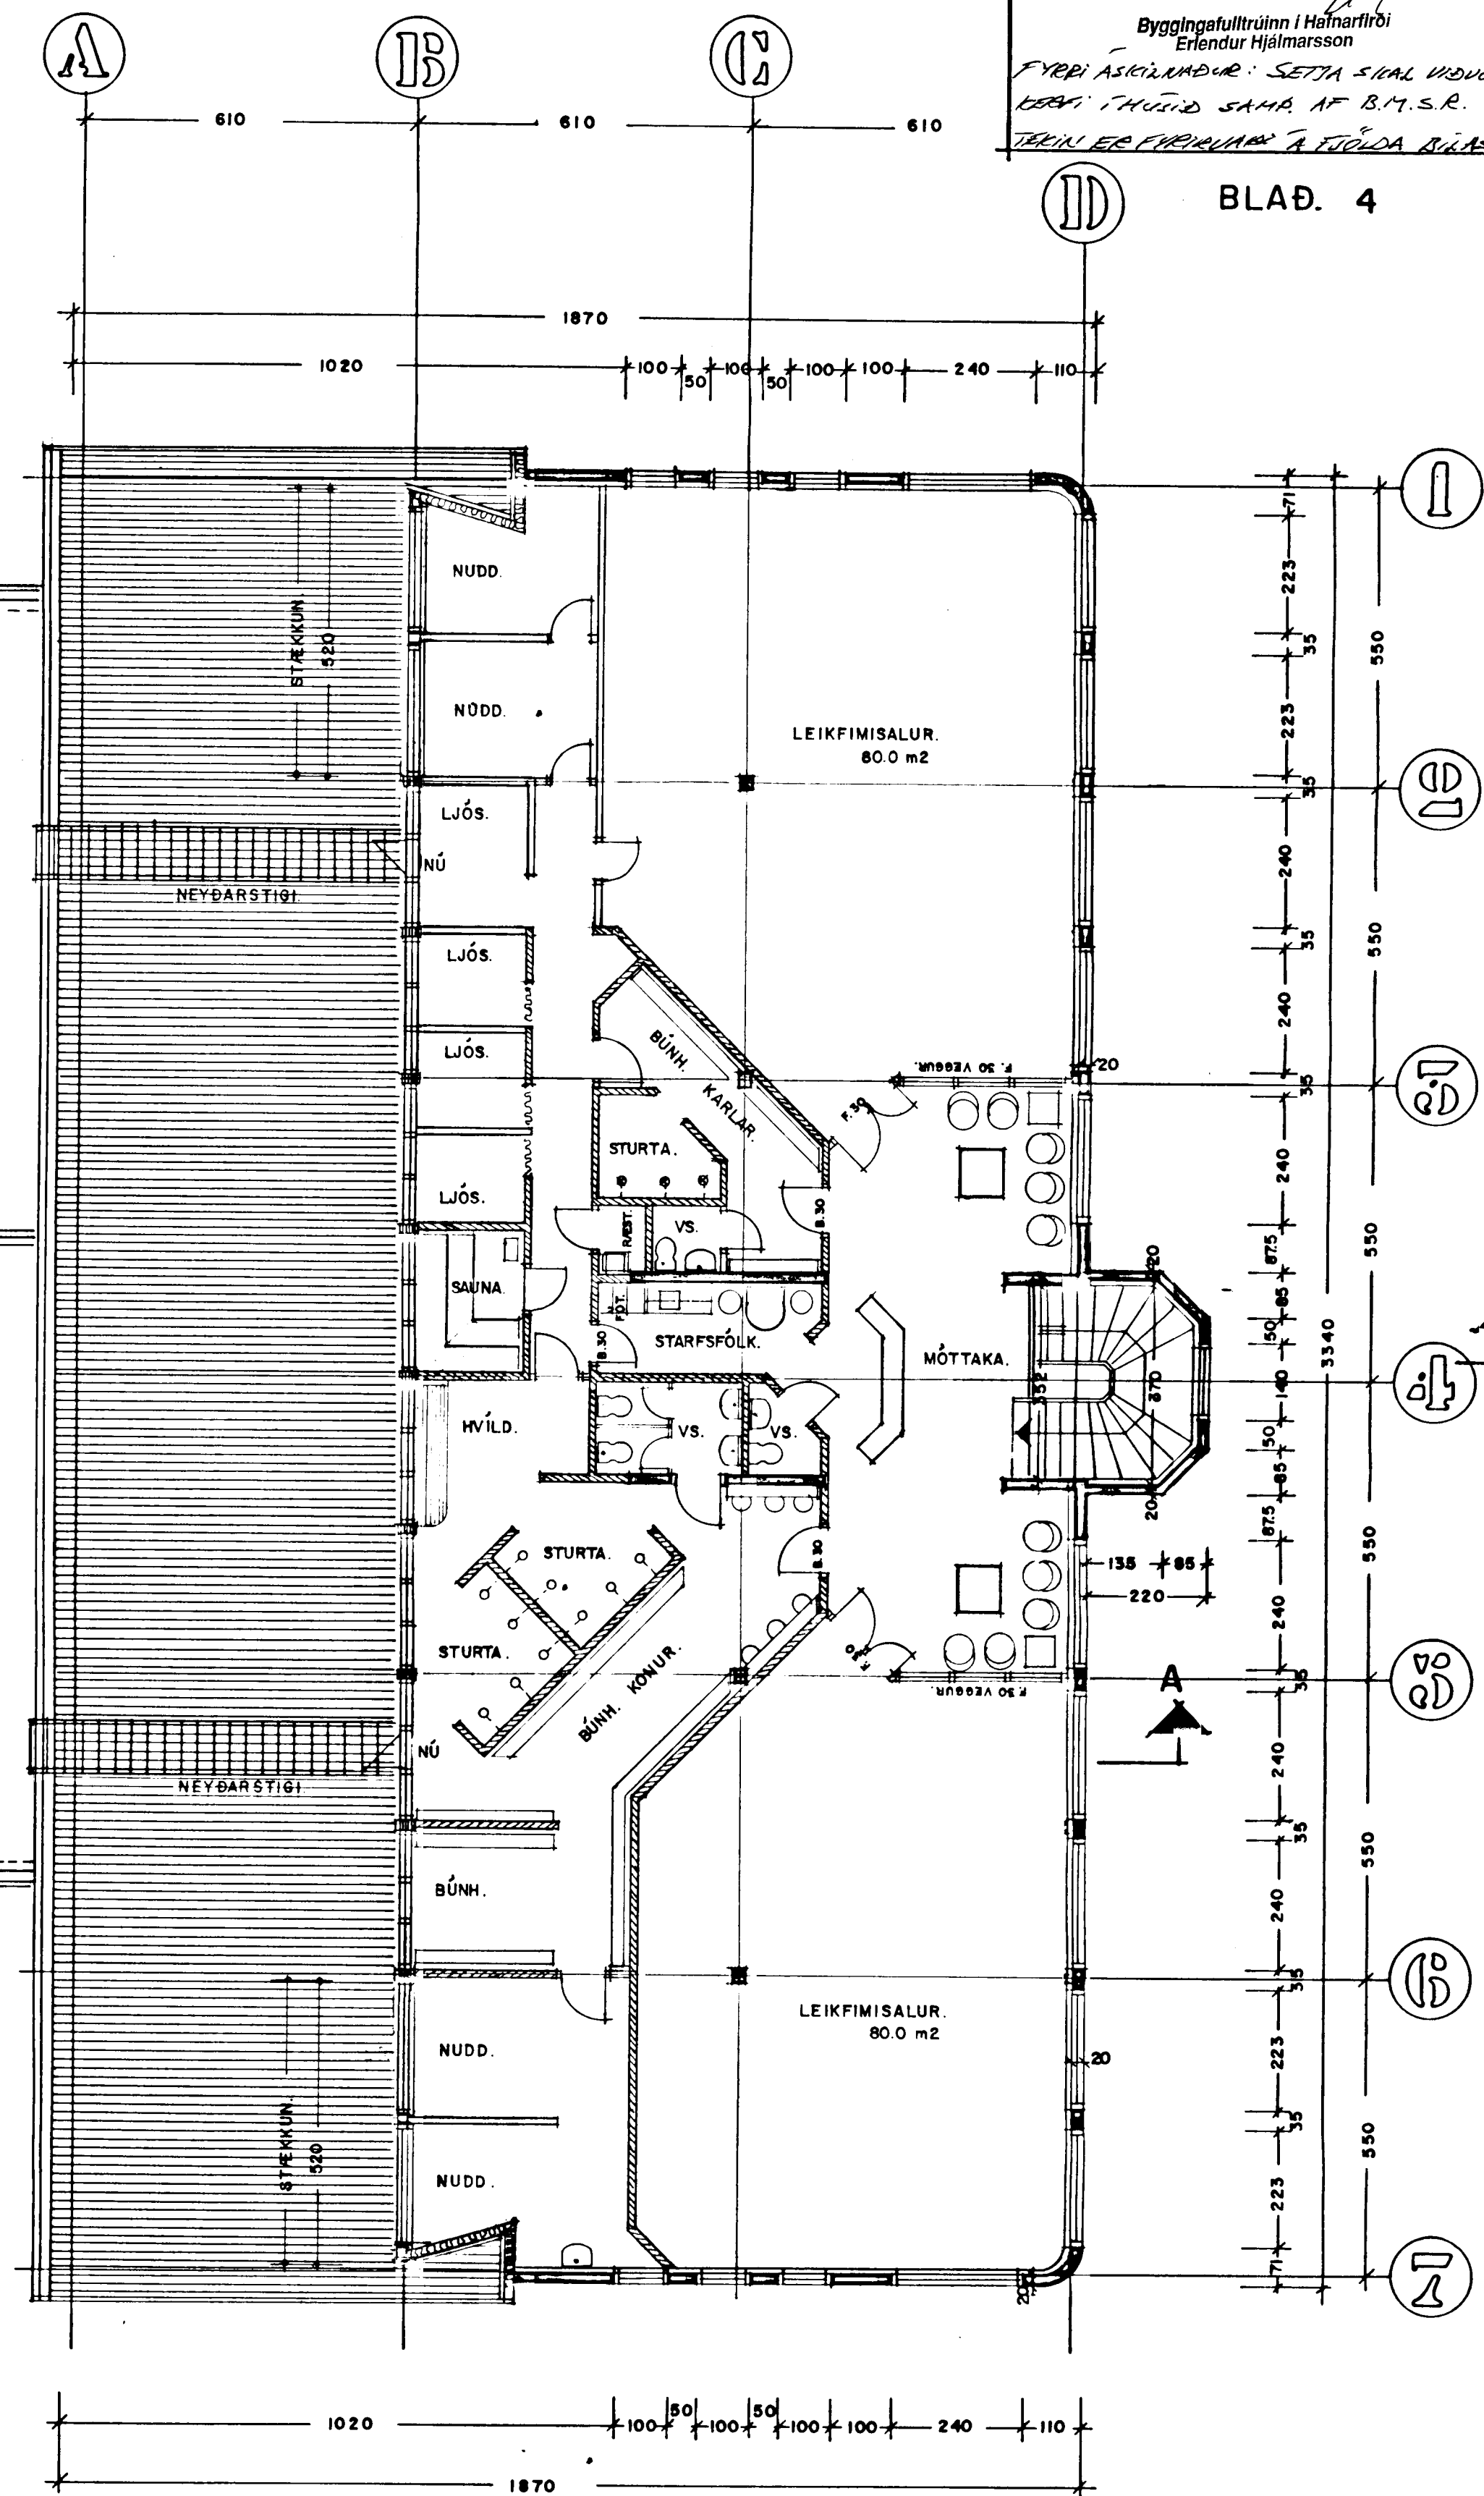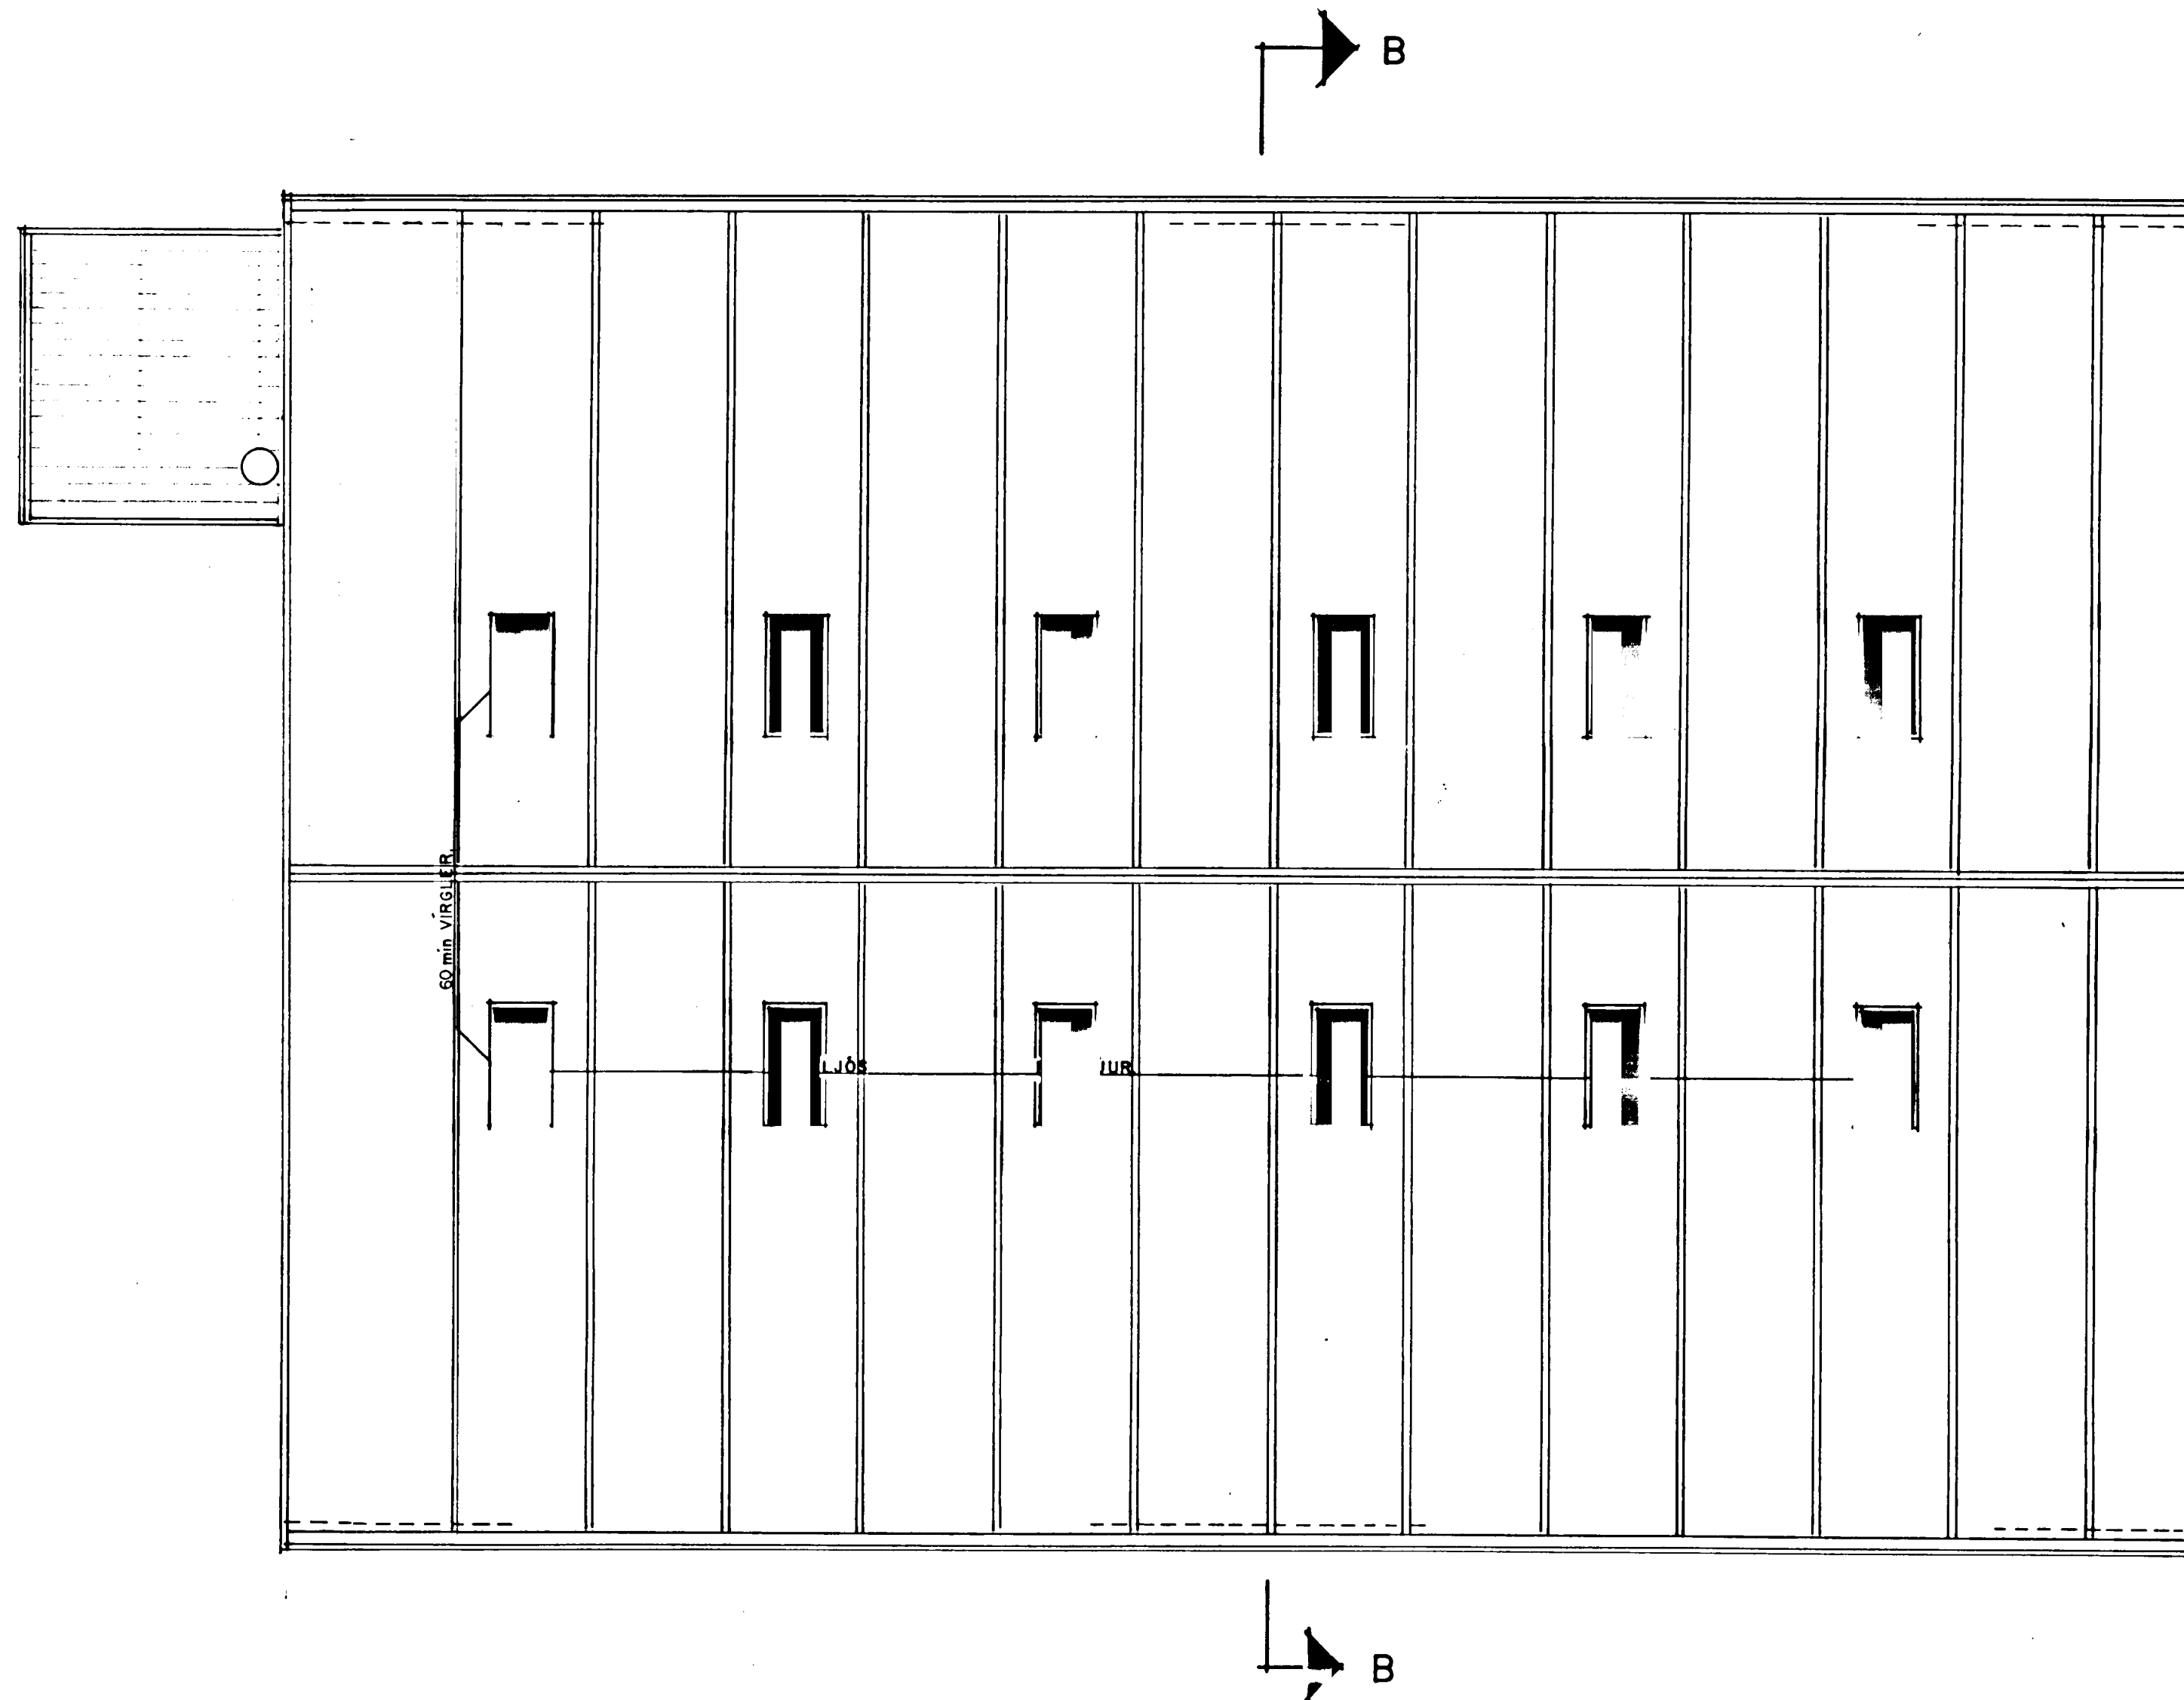

GRUNNMYND 3. HÆÐ.

2. ÁFANGI 429 m²

BREYTT 28. 7. 1997 *Jón Guðmundsson*
LENGDIR ÞAKLUGGAR Í BÁÐAR ÁTTIR
STÆKKUN Á RÚMMÁLI HÚSSINS 44.0 m³

○ BÆJARHRAUN 4 - KAPLAHRAUN 3 HAFNAFIRÐI ○
 ○ VERK NR. 011 ○ ARKITEKT JÓN GUÐMUNDSSON ○
 ○ TEIKN. NR. 04 ○ MIKLUBRAUT 58 RVÍK. SÍM. 13834 ○
 ○ DAGS. 9-3-83 MÁL. 1:100 ○ BREYTT. 6-11-83 ○
 ○ SAMP. Jón Guðmundsson. ○