



VESTURHLIÐ

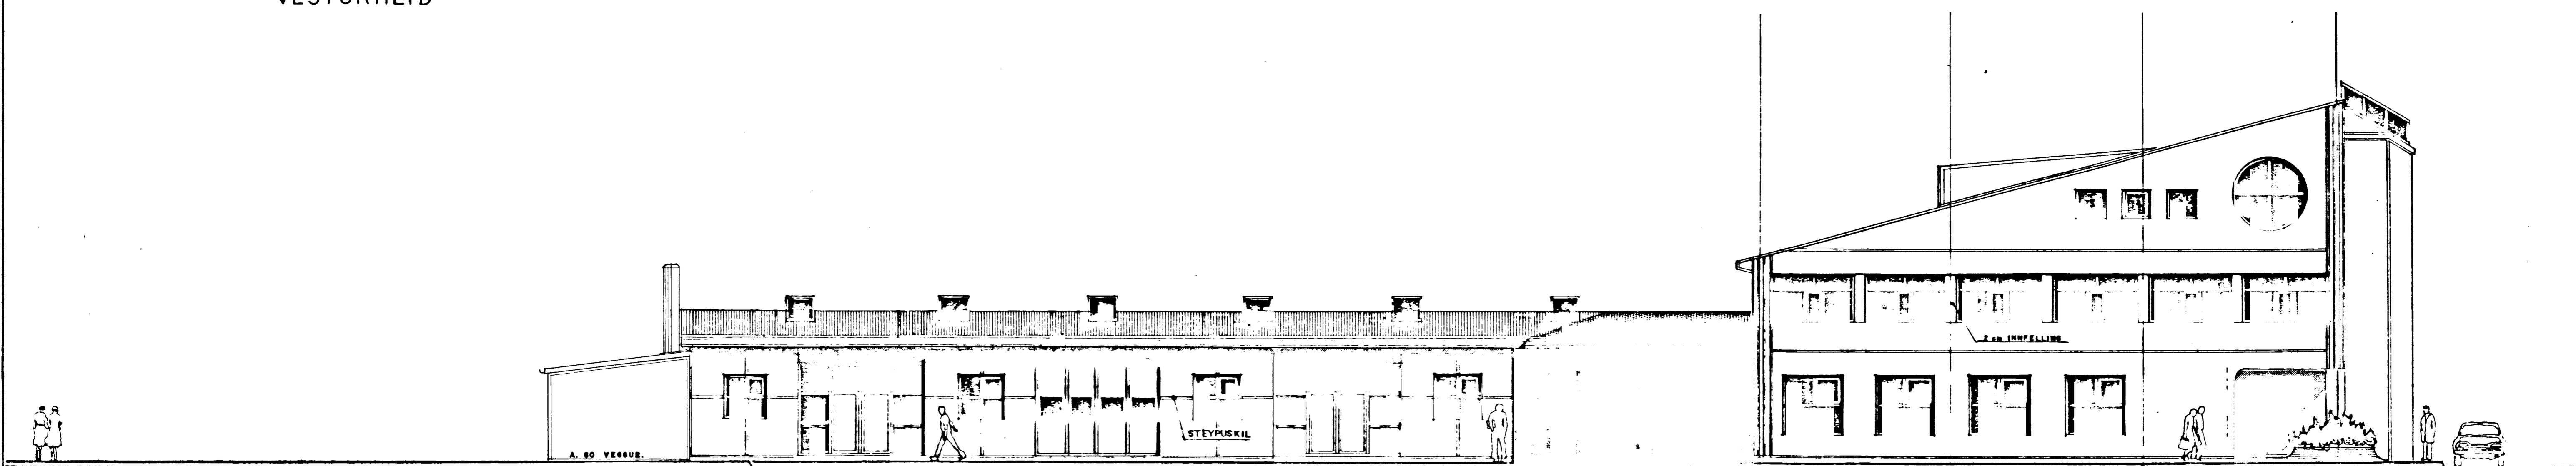

NORÐURHLIÐ

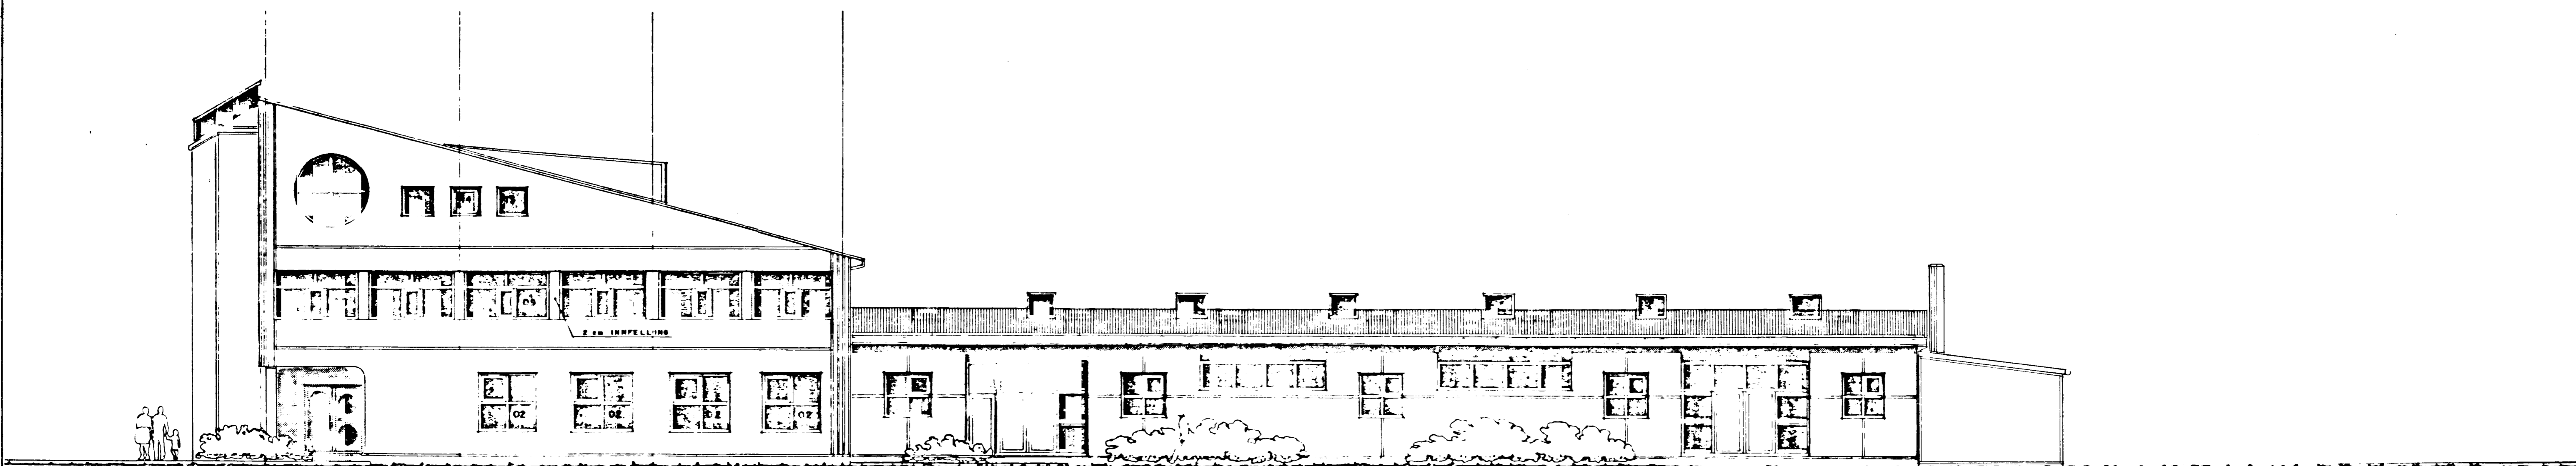

SUÐURHLIÐ

BREYTT. 14.-9.-1990 *Dín Guðmundsson*  
LÉTTBYGGT KETILHÚS Á AUSTURHLIÐ

— KETILHÚS — BREYTT LOFTHÉÐ 6-11-83

○ BÆJARHRAUN 4 — KAPLAHRAUN 3 HAFNAFIRÐI ○  
○ VERK NR. 011 ○ ARKITEKT JÓN GUÐMUNDSSON ○  
○ TEIKN NR. 06 ○ MIKLUBRAUT 58 RVÍK SÍMI. 13834 ○  
○ DAGS. 9-3-83 MÁL. 1:100 ○ BREYTT. 6-11-83 27-9-86 *Dín* ○  
○ *SAMB. Jón Guðmundsson* ○