



AUSTURHLIÐ.

BÆTT VÍÐ SLUGGA
4.-4.-1990 *Jón Guðmundsson*

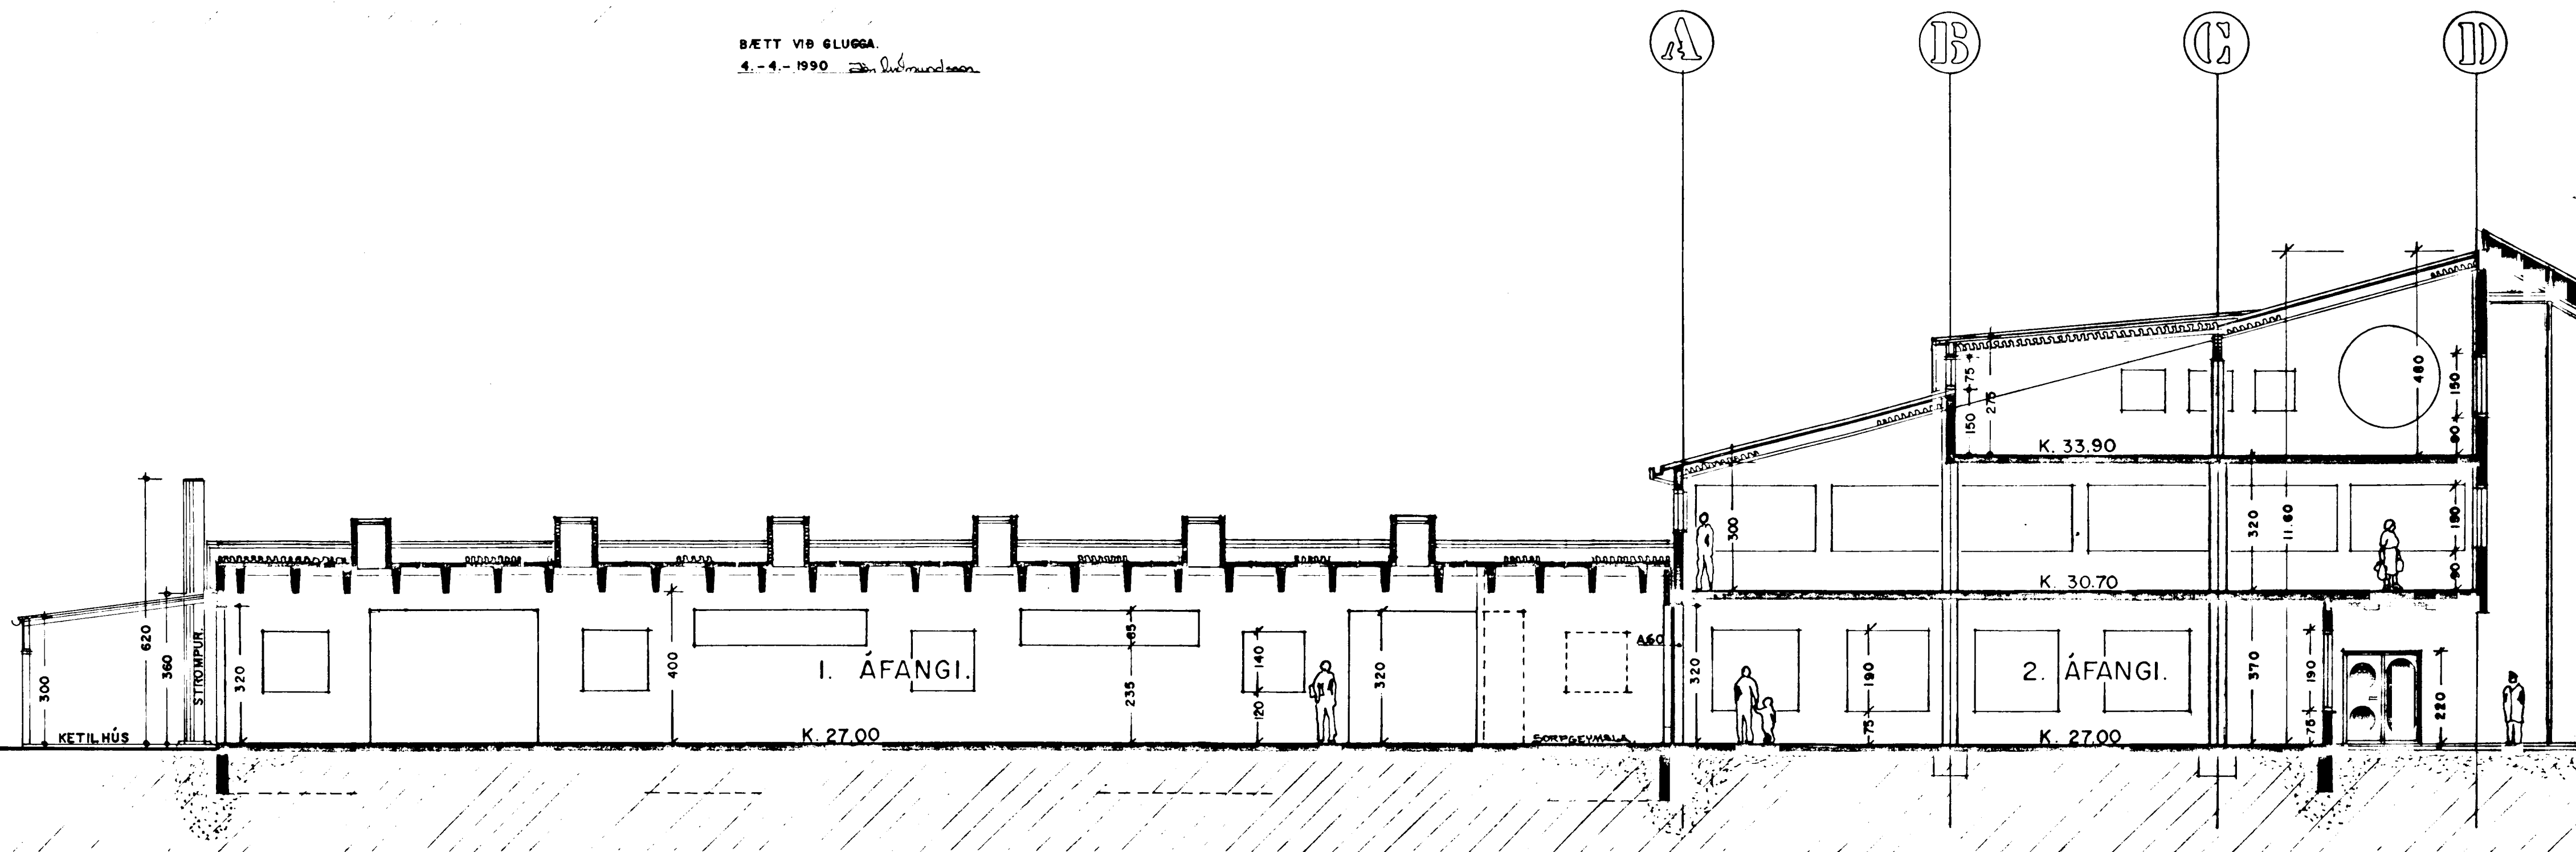

SNEIÐING A - A.

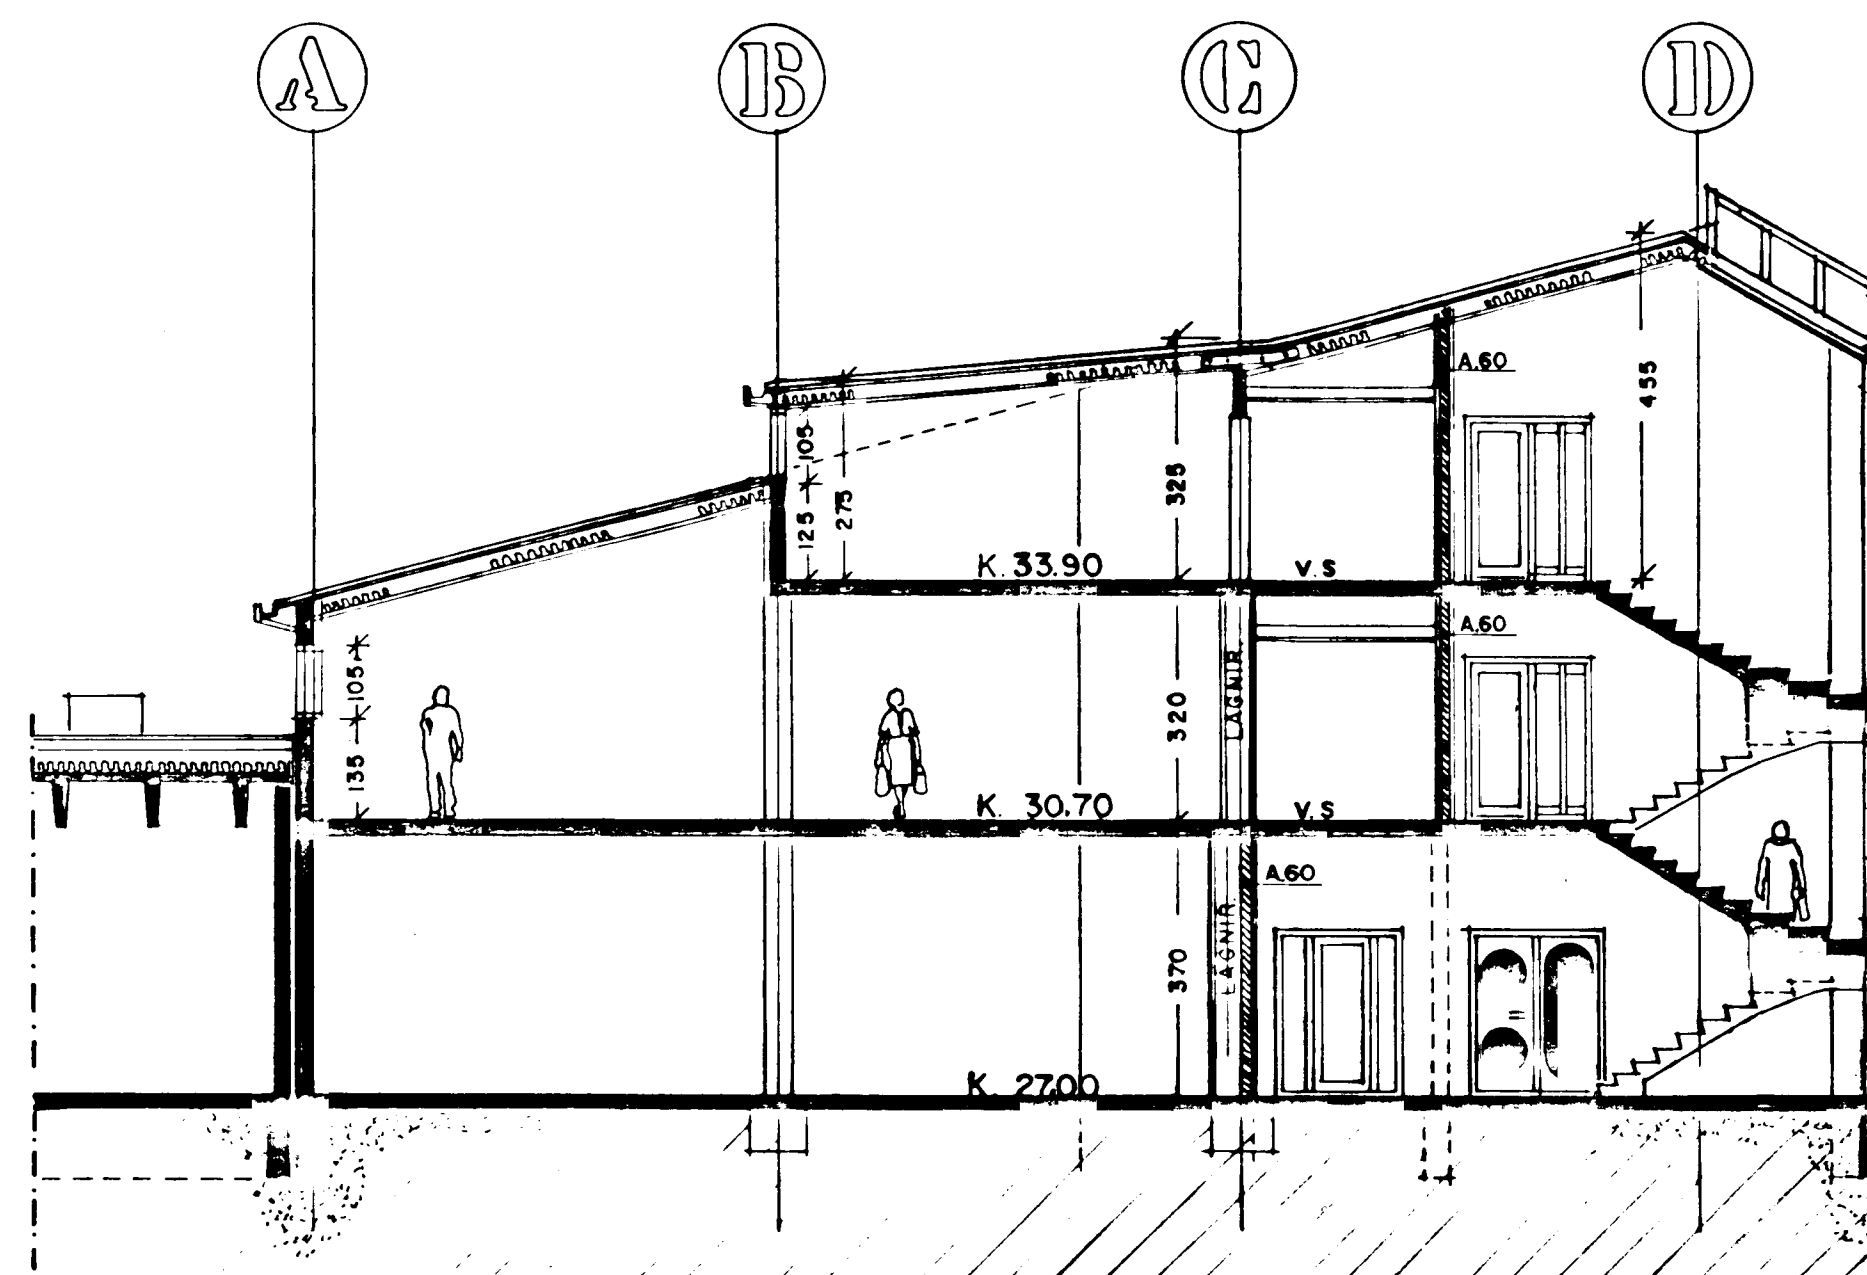

SNEIÐING C - C.

BREYTT 28.7.1997 *Jón Guðmundsson*
LENGDUR ÞAKGLUGGI Á AUSTUR HLIÐ.

BREYTT 14.9.1990 *Jón Guðmundsson*
LÉTTBYGGT KETILHÚS Á AUSTURHLIÐ.

BREYTT LOFTHÆÐ 6.11.83

BÆJARHRAUN 4 - KAPLAHRAUN 3 HAFNAFIRÐI

VERK NR. 011
TEIKN. NR. 05
DAGS. 9.-3.-83 MÁL. 1:100

ARKITEKT JÓN GUÐMUNDSSON
MIKLUBRAUT 58 RVÍK. Sími. 15774
BREYTT 3.-11.-83

SAMP *Jón Guðmundsson*