

Samþykkt á fundi byggingar-
nefndar þ. 26/3 1987


BYGGINGAFULLTRÚNN
Í HAFNARFIRÐI

Einar Arnarson

Áskilið að hurðir og geymsla
við neyðvegnaðgang verði felld
niður.

Vakinn er atþykki á gr. 1.1.7
í brunamálaröglugærd.


Áskilið setja skal
viðvörðunarkerfi í húsið
samt at B.M.S.R.

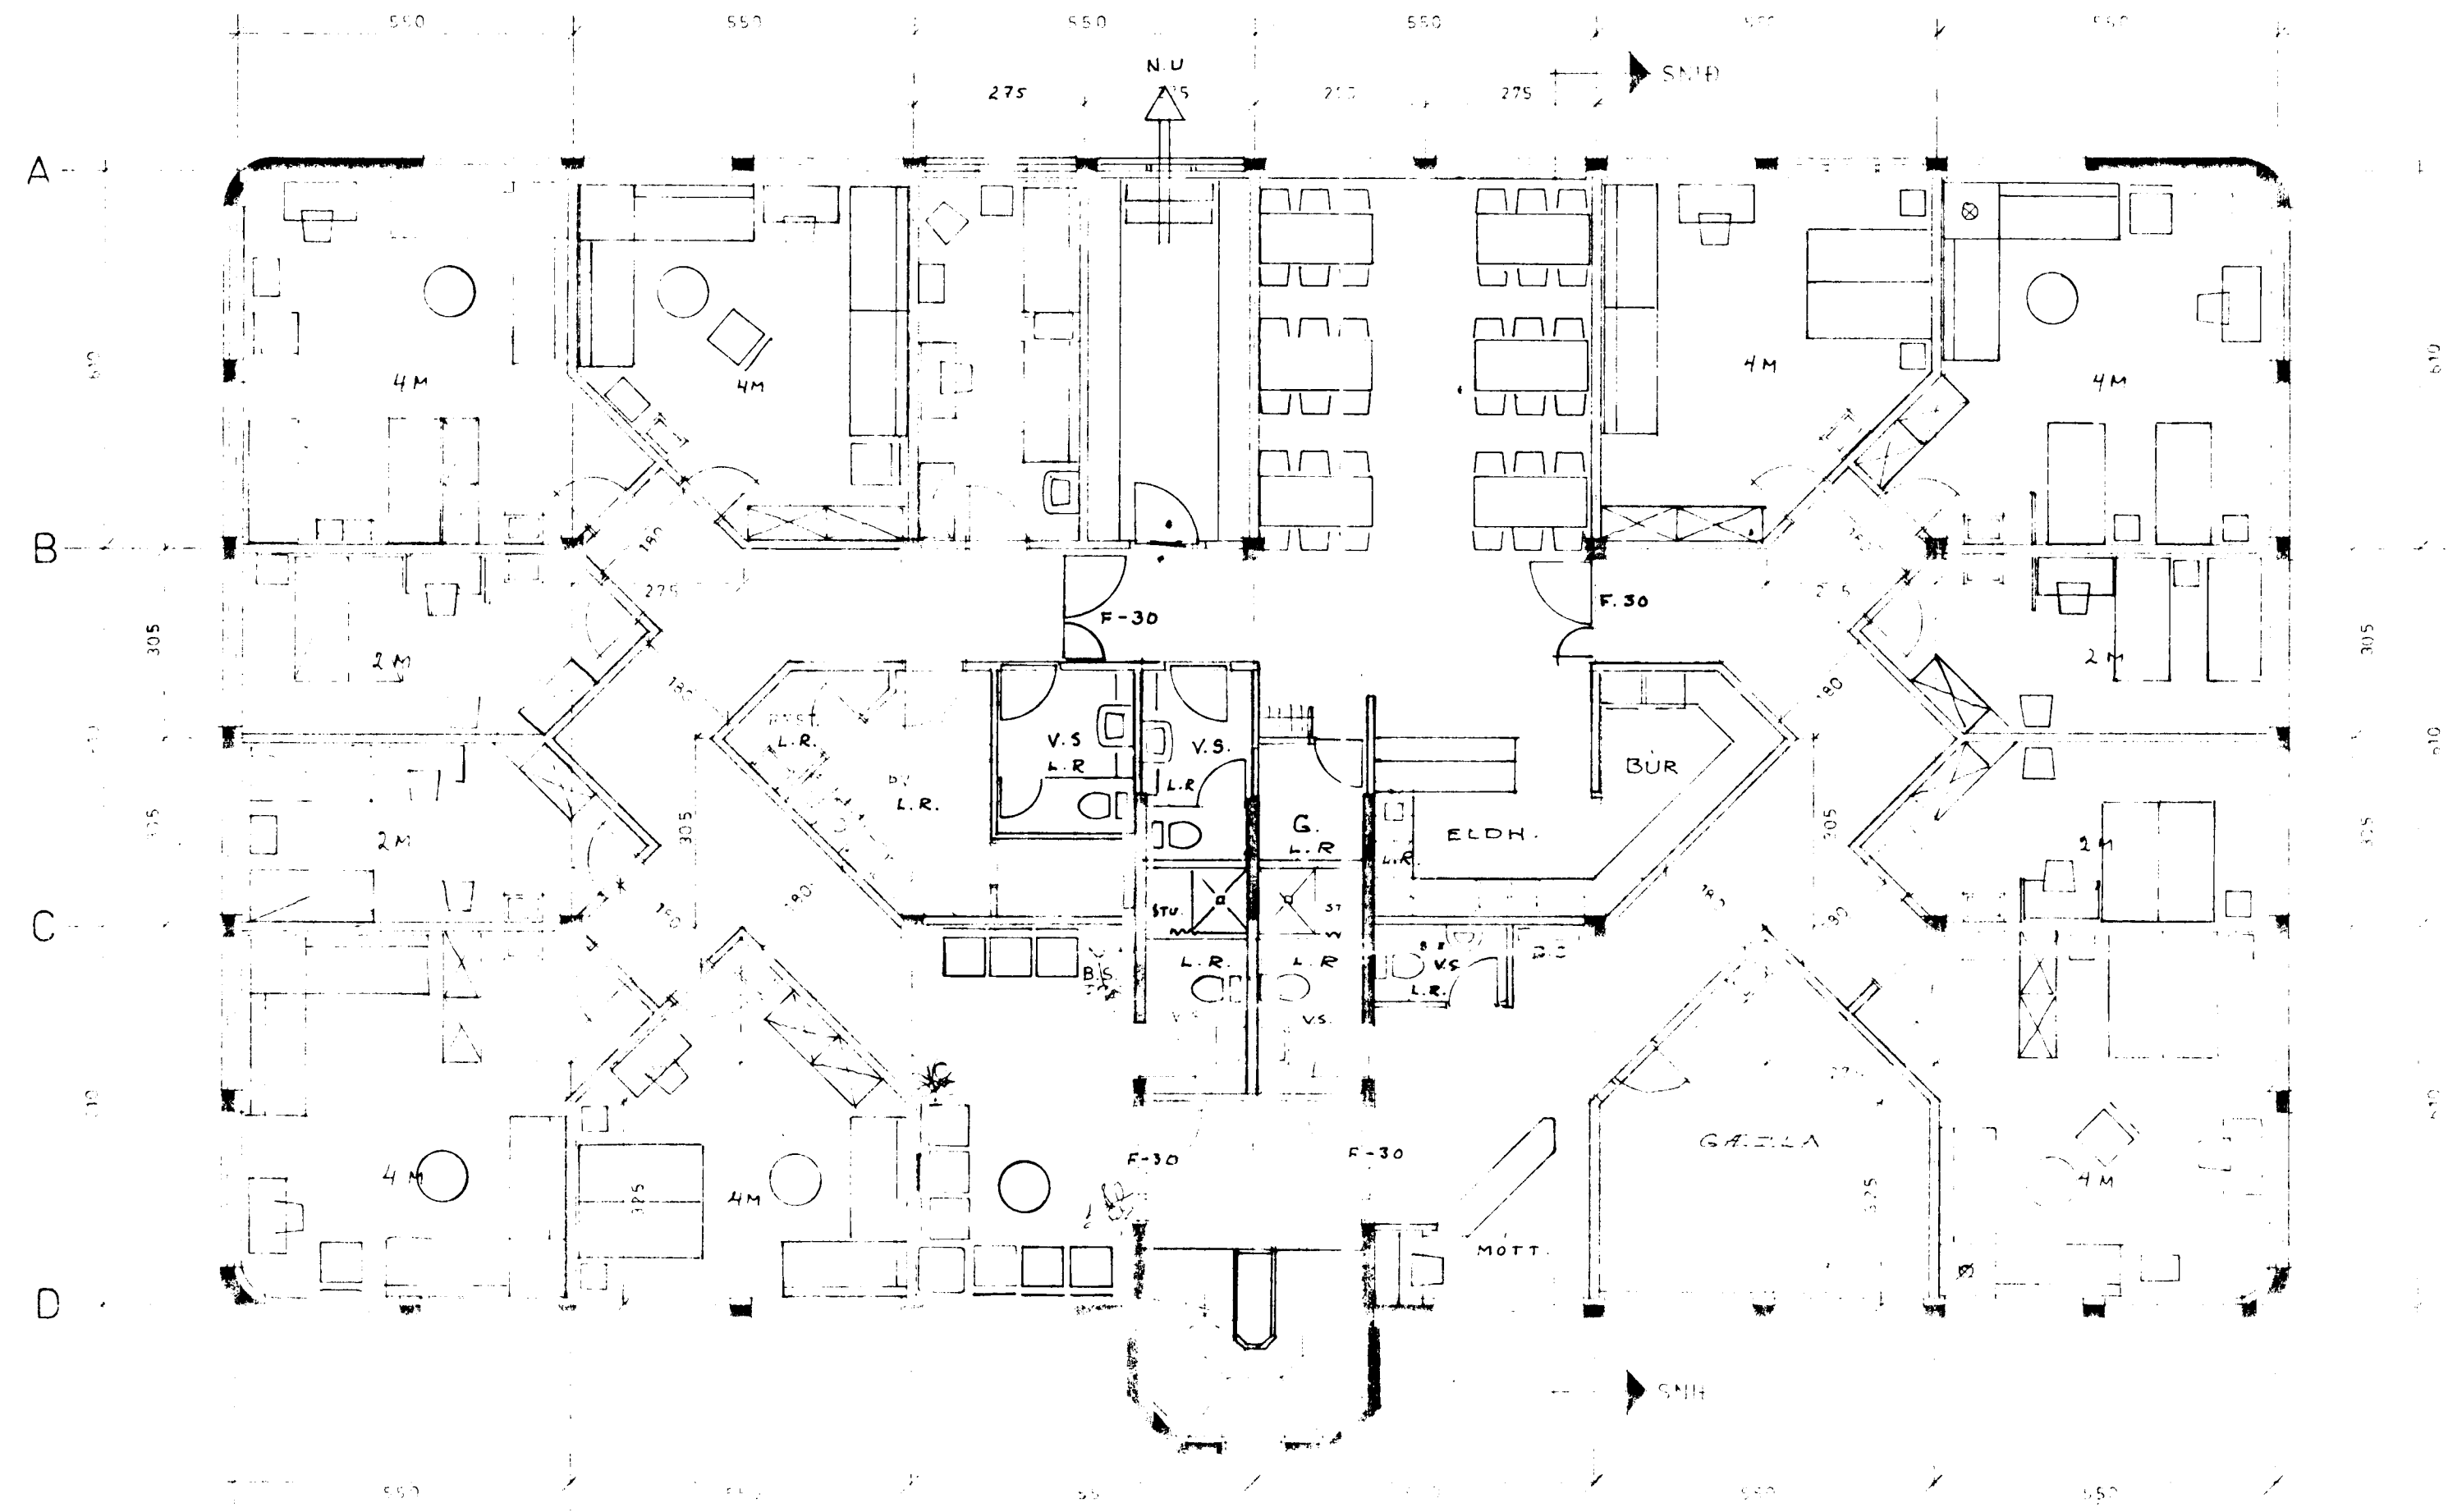

GRUNNMYND 2 HÆÐ.
M.K.V. 1:100

DREYF SKULU VERA UPP Í RÝMINGAR OP OG STÍGI NIÐUR
AF ÞAKI - ÖLL LOFTRESTING ÚR LOKUÐUM RÝMUM
SKAL VERA VÉLKNÚIN.

ATH. UPPRÖÐUN Á HÚSGÖGNUM ER ÖBÍNDANDI

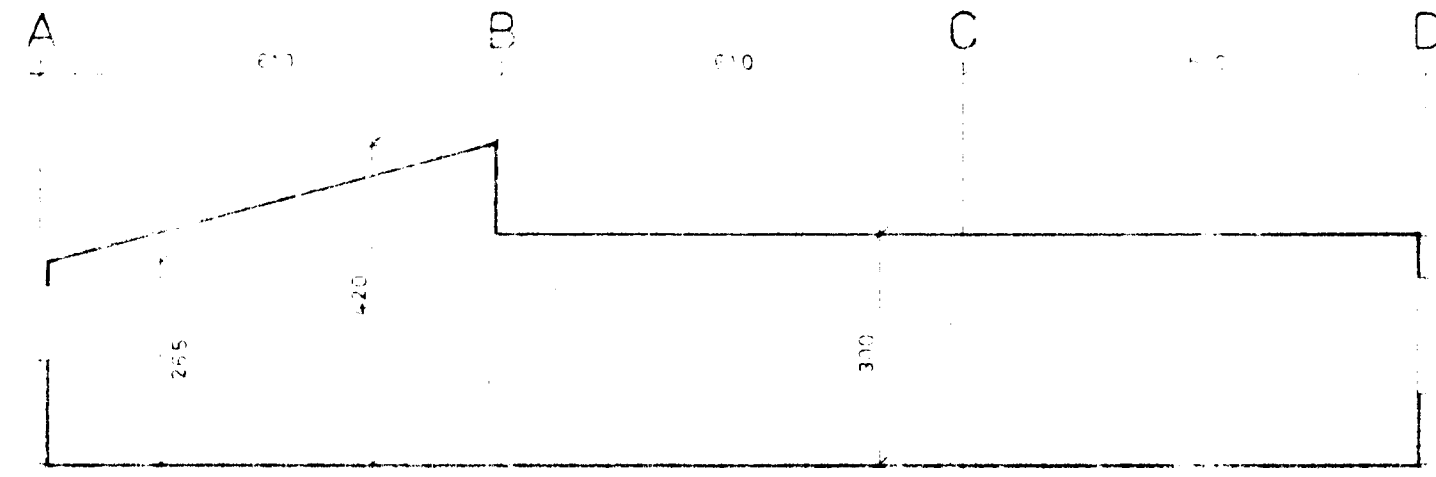

VEGGIR SKULU VERA ^{A-60} 200, HURDIR B-30 OG F-30
HURÐERSÞÓLD 1 VSE FENÐAR OG MATSAL SKO OG
1 RÚM NÁLEIDUM SKULU VERA 80 CM BREIDAR
AÐRAR BR 80 CM.
VEGGIR ERU UTTIÞYGGDIR SEM SAMLÖGUR
ÞRESSAÐIR SAMAN MEÐ STAUFINKLUM Á MILLI
FELLTUM MEÐ GSERUM OG KLÆDDUR GÖRUMLEGGUM
MEÐ 12 MM SPONA PL OG 12 MM SAKMOS UTAN Á
OG HINUM MEGIN MEÐ 10 MM SPONA PL MEIÐ M. LLDYKALARIKALINGUM.

SAMÞYKKT 23/3 1987
SBR. BRÉF DAGS. 19

BRUNAMÁLASTOFNUN RÍKISINS
Jóhanna Þorsteinsson

GISTIHEIMILI OG EDA SKRIFSTOFUR II HÆÐ
M: 1:100
ÞÆJARHRAUN 4 - KAPLAHRAUN 3 - HAFNARFIRÐI
DREYTT 10.3.87
" 20.3.87