


Flensborgarskólæ

Breyting á 2. hæð

Þekktalænar sýna innrættingu fyrir breytingu

M=1:100

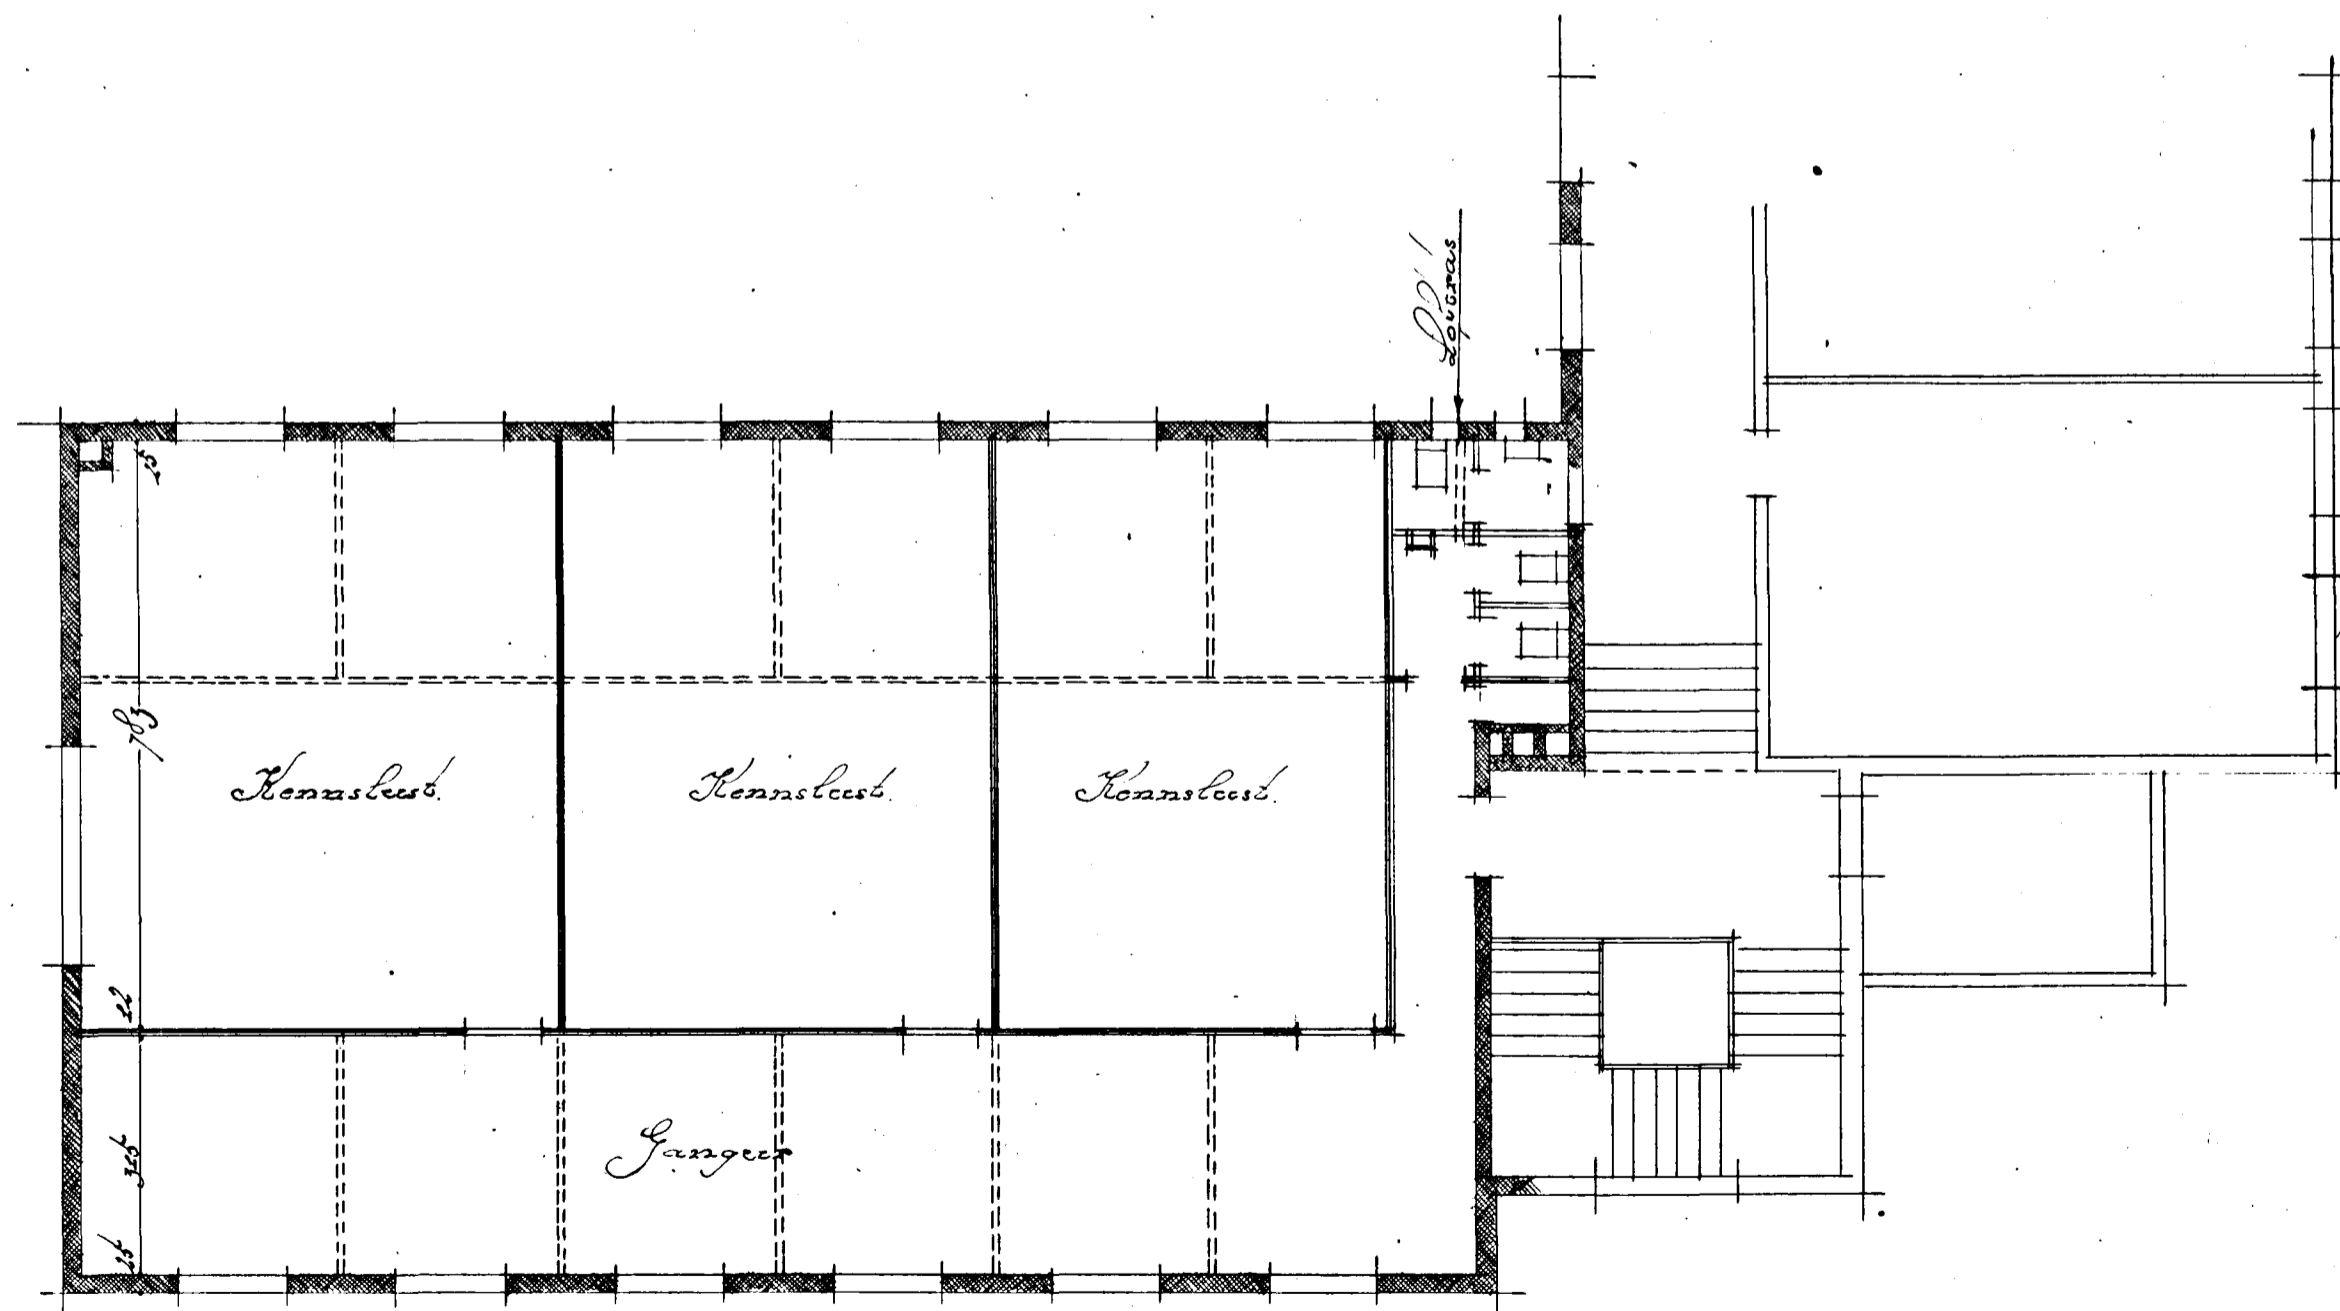

Flensborgarskólæ 44
A. Sveinsson