
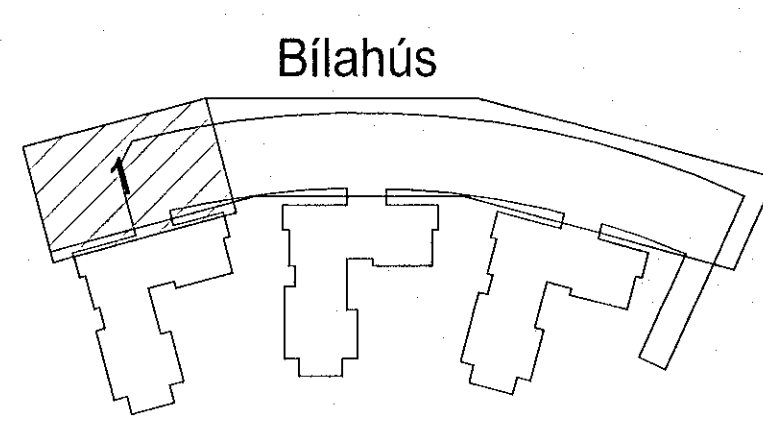


Vaðb.	3.2.2023	12:44:09	Uppruni:	02.12.2022
Útg.	Dags.	Verkefning	Skýring	Brat: Yfirf.
A	02.12.2022	Verkefning		GES Ari
B	03.02.2023	Tekning uppfærð		GES Ari

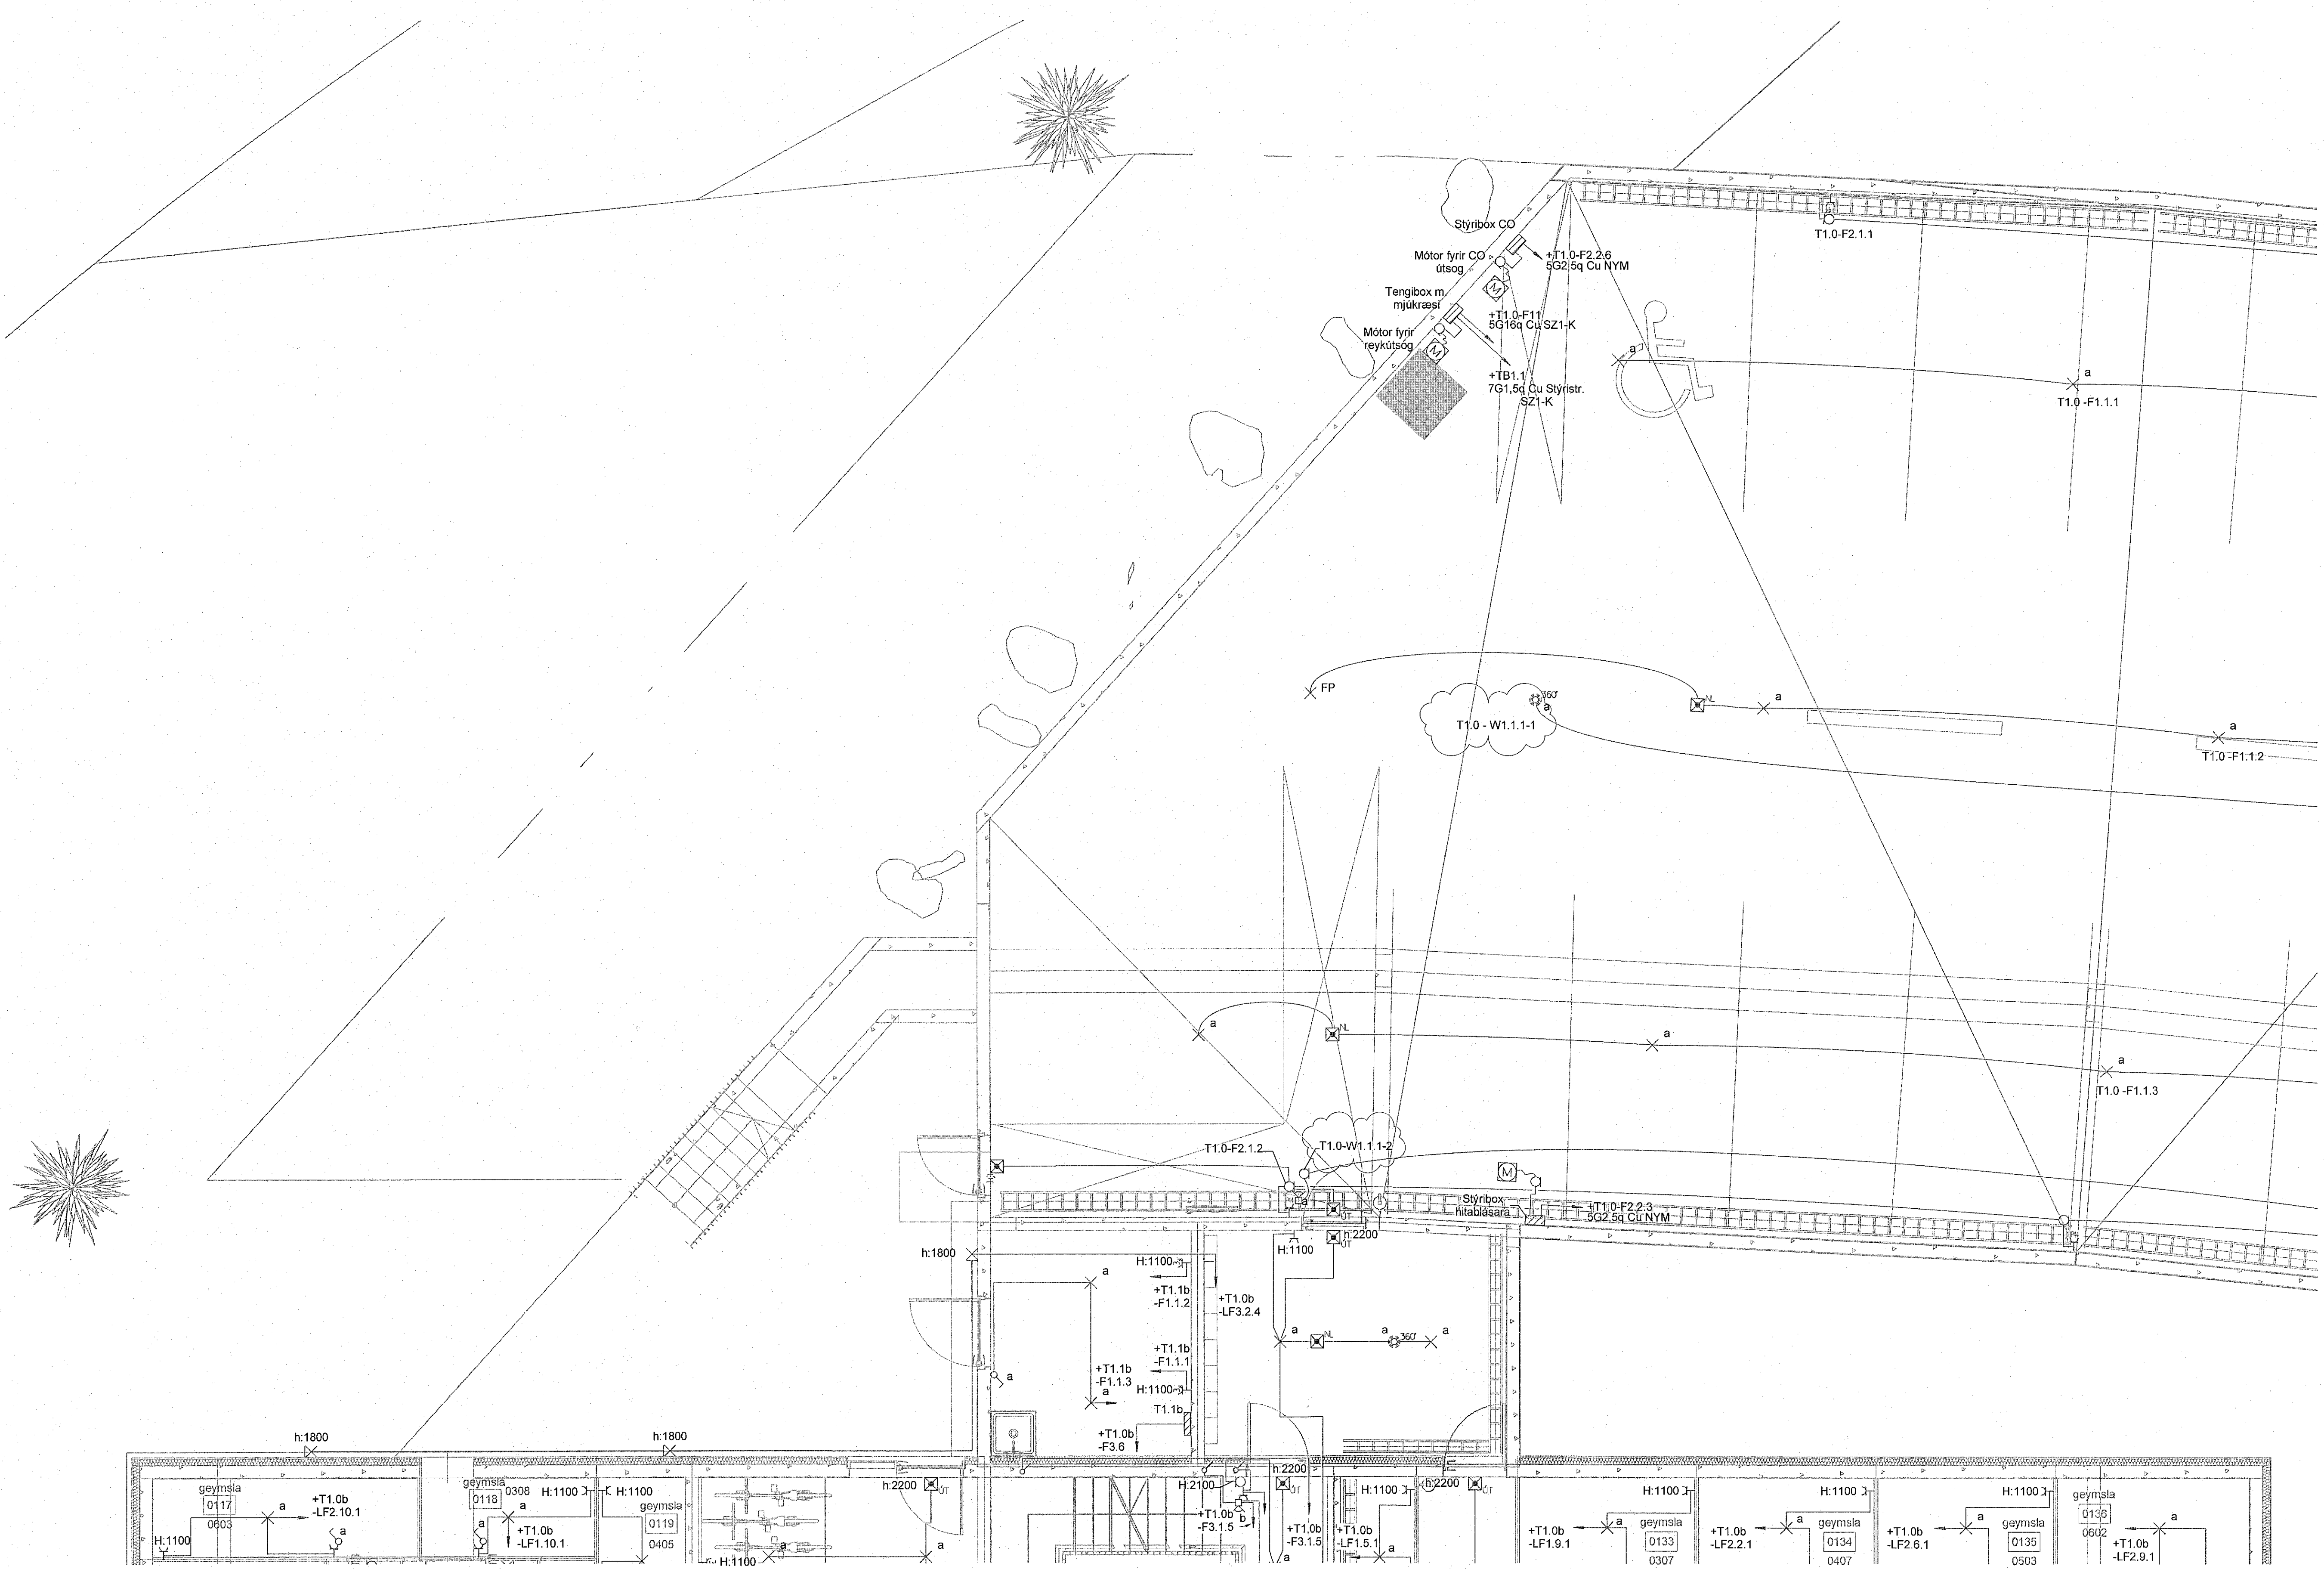

Hringhamar Bílahús
221 Hafnarjörður

Rafkerfi
Almennar raflagnir, ljós og tenglar
0.hæð, hluti 1

TEKNIKNÚMÉR	BLAÐSTÆRÐ	HANNAÐ	GES/ÞWM
9354-001	A1	TEKNAÐ	LRR
00_3_16_91		YRFERARÐ	Ari
DAGS.	MÆLKVAÐI	ÚTGÁFA	
02.12.2022	1 : 50	B	

