
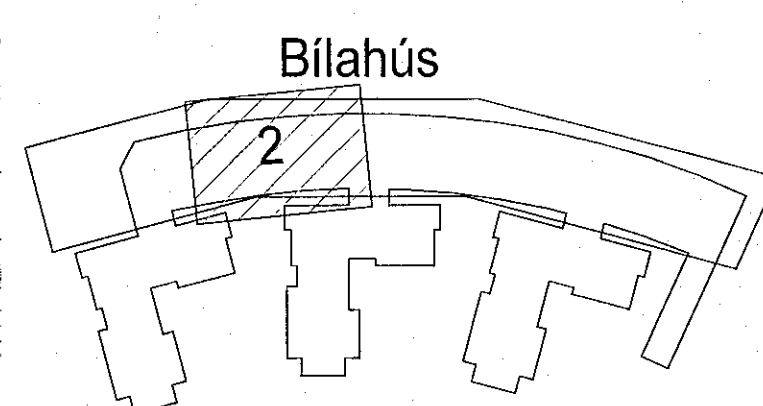


Útg.	Dags.	Skýring	Br. af: Yfir.
A	02.12.2022	Verkefning	GES Ari
B	03.02.2023	Tekning uppfærð	GES Ari

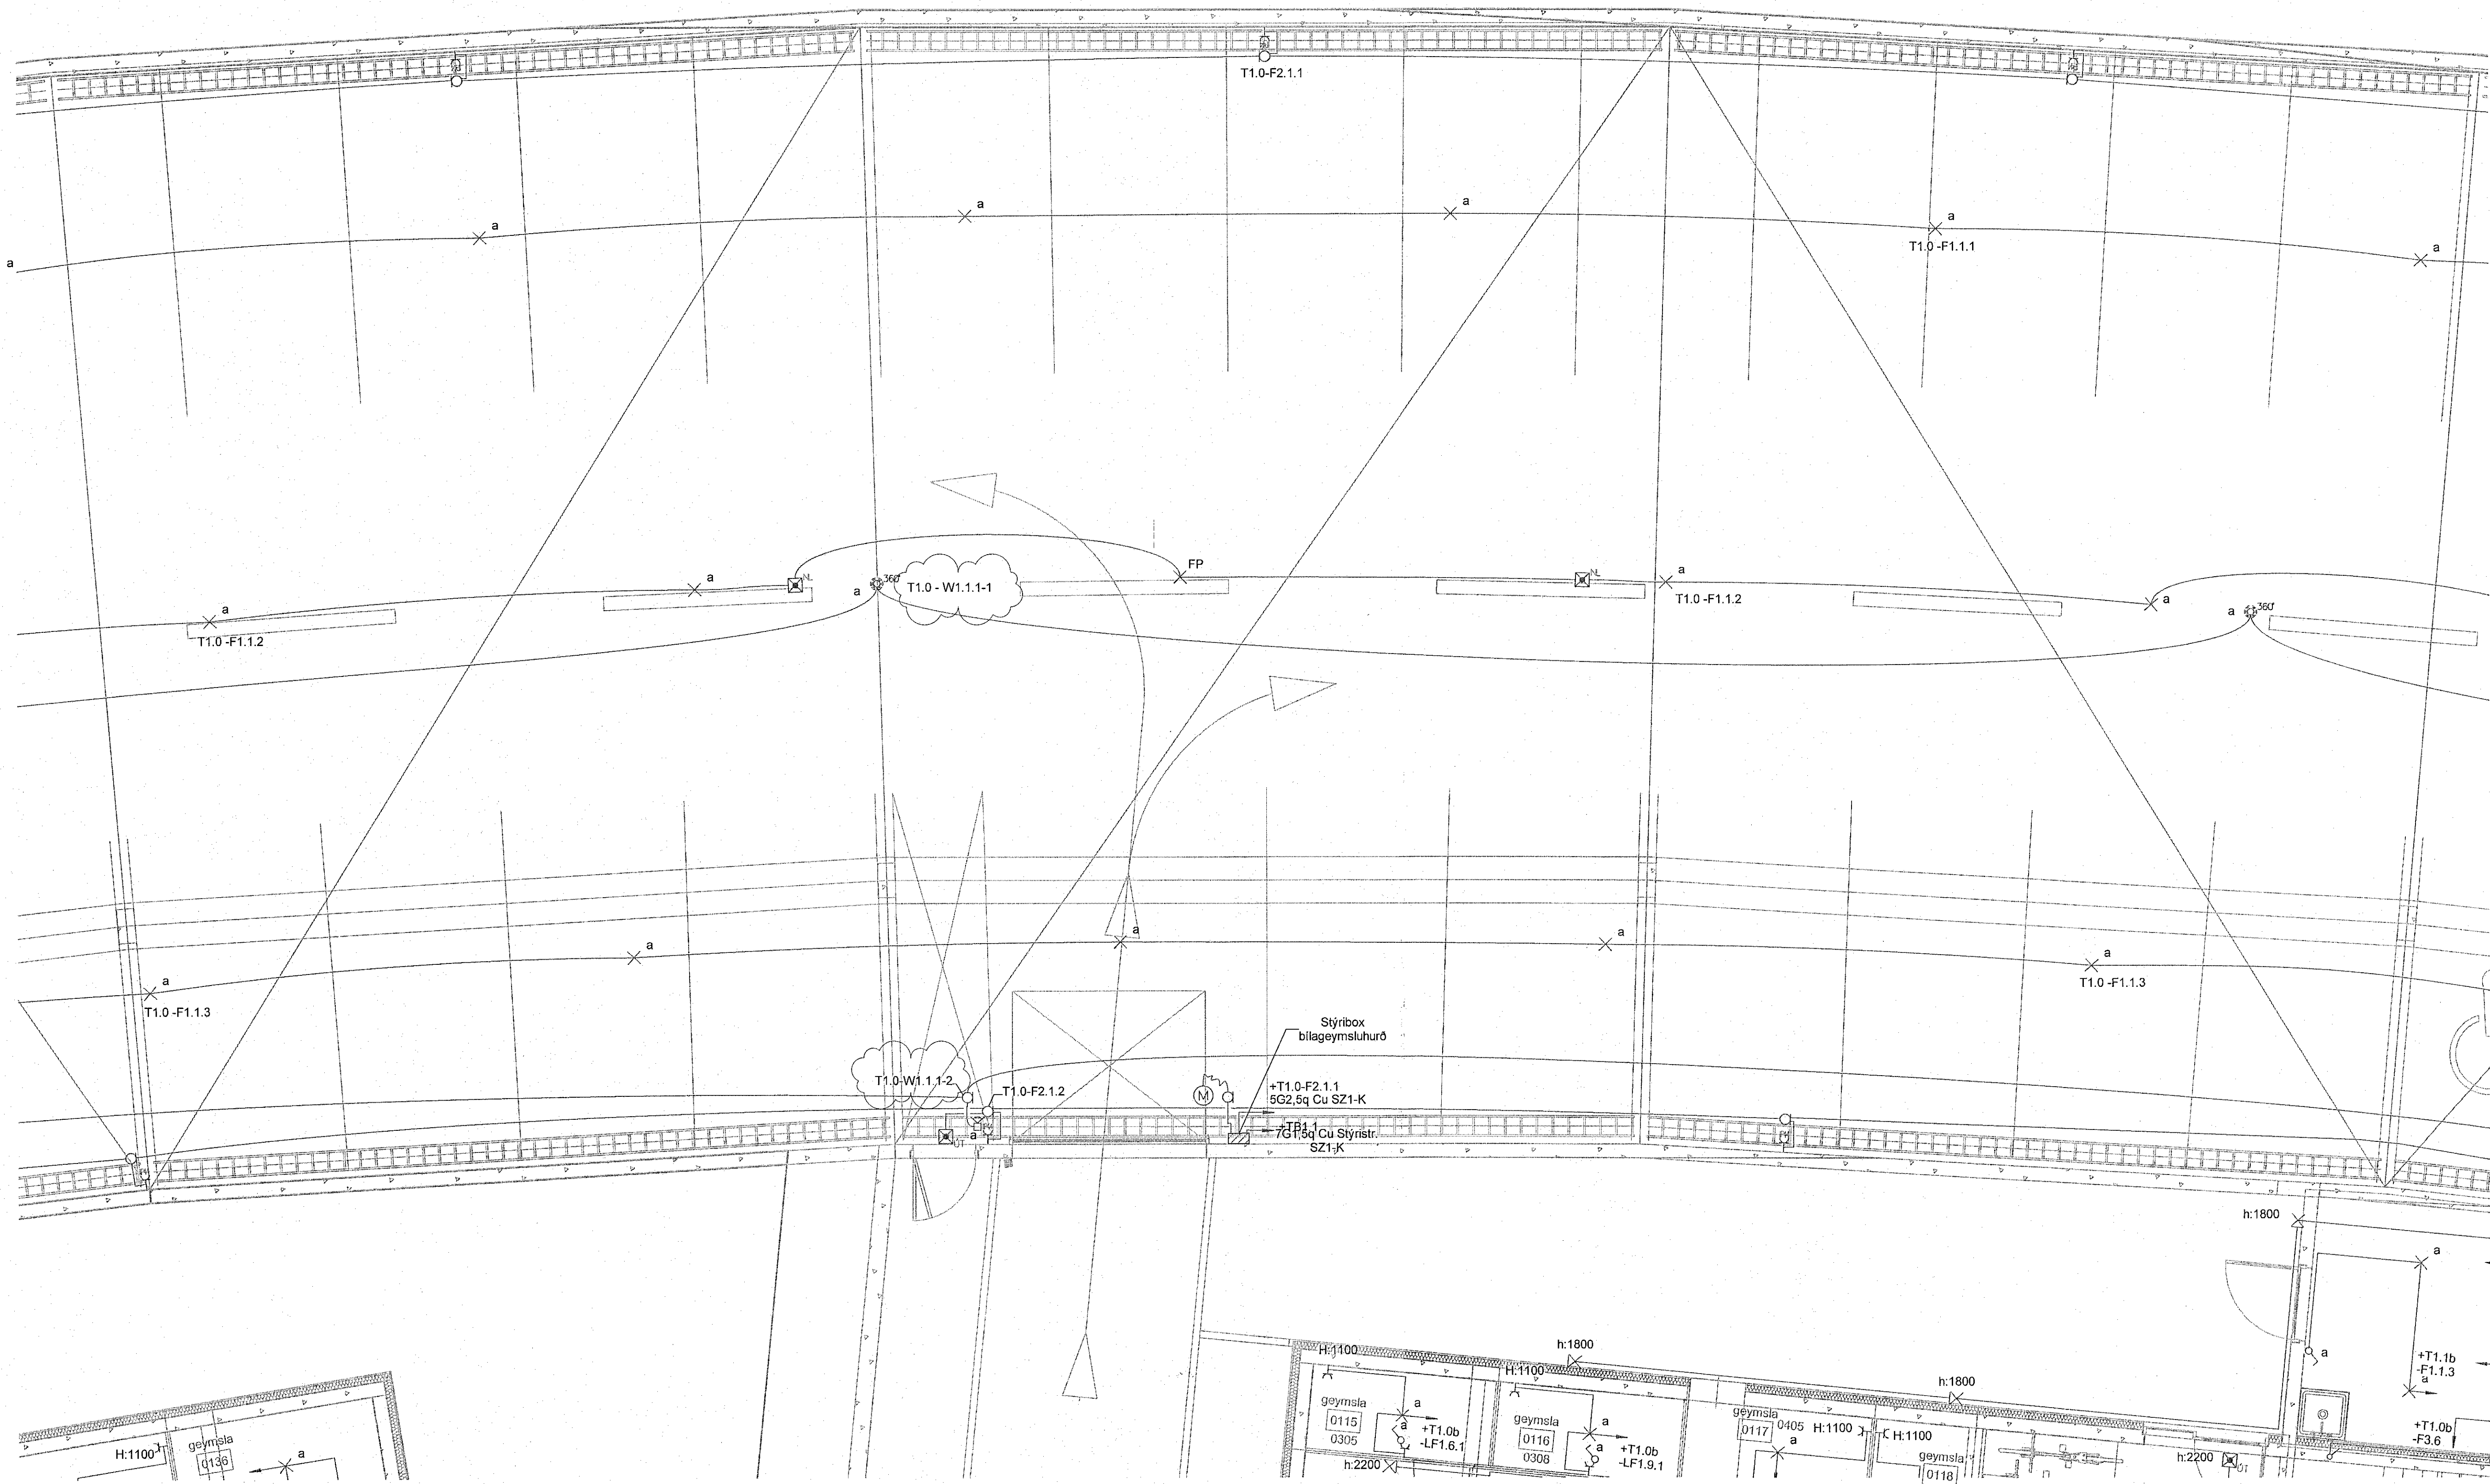

Hringhamar Bilahús
221 Hafnarfjörður

Rafkerfi
Almennar raflagnir, ljós og tenglar
0.hæð, hluti 2

TEKNIÐMÉR	BLADSTÆRÐ	HANNAÐ	GESIPWMM
9354-001	A1		LRR
00_3_16_92		YFRIFARÐ:	Ari

DAGS	MÆLIKVARÐI	ÚTGÁFA
02.12.2022	1 : 50	B

