
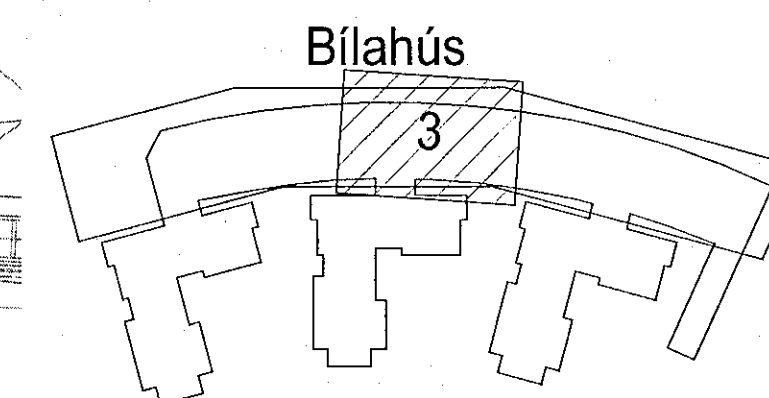


Útg.	Dags.	Verktæking	Skýring	Bráfl. Yfirf.
A	02.12.2022	Verktæking		GES: Aft
B	03.02.2023	Tekning upplærð		GES: Aft

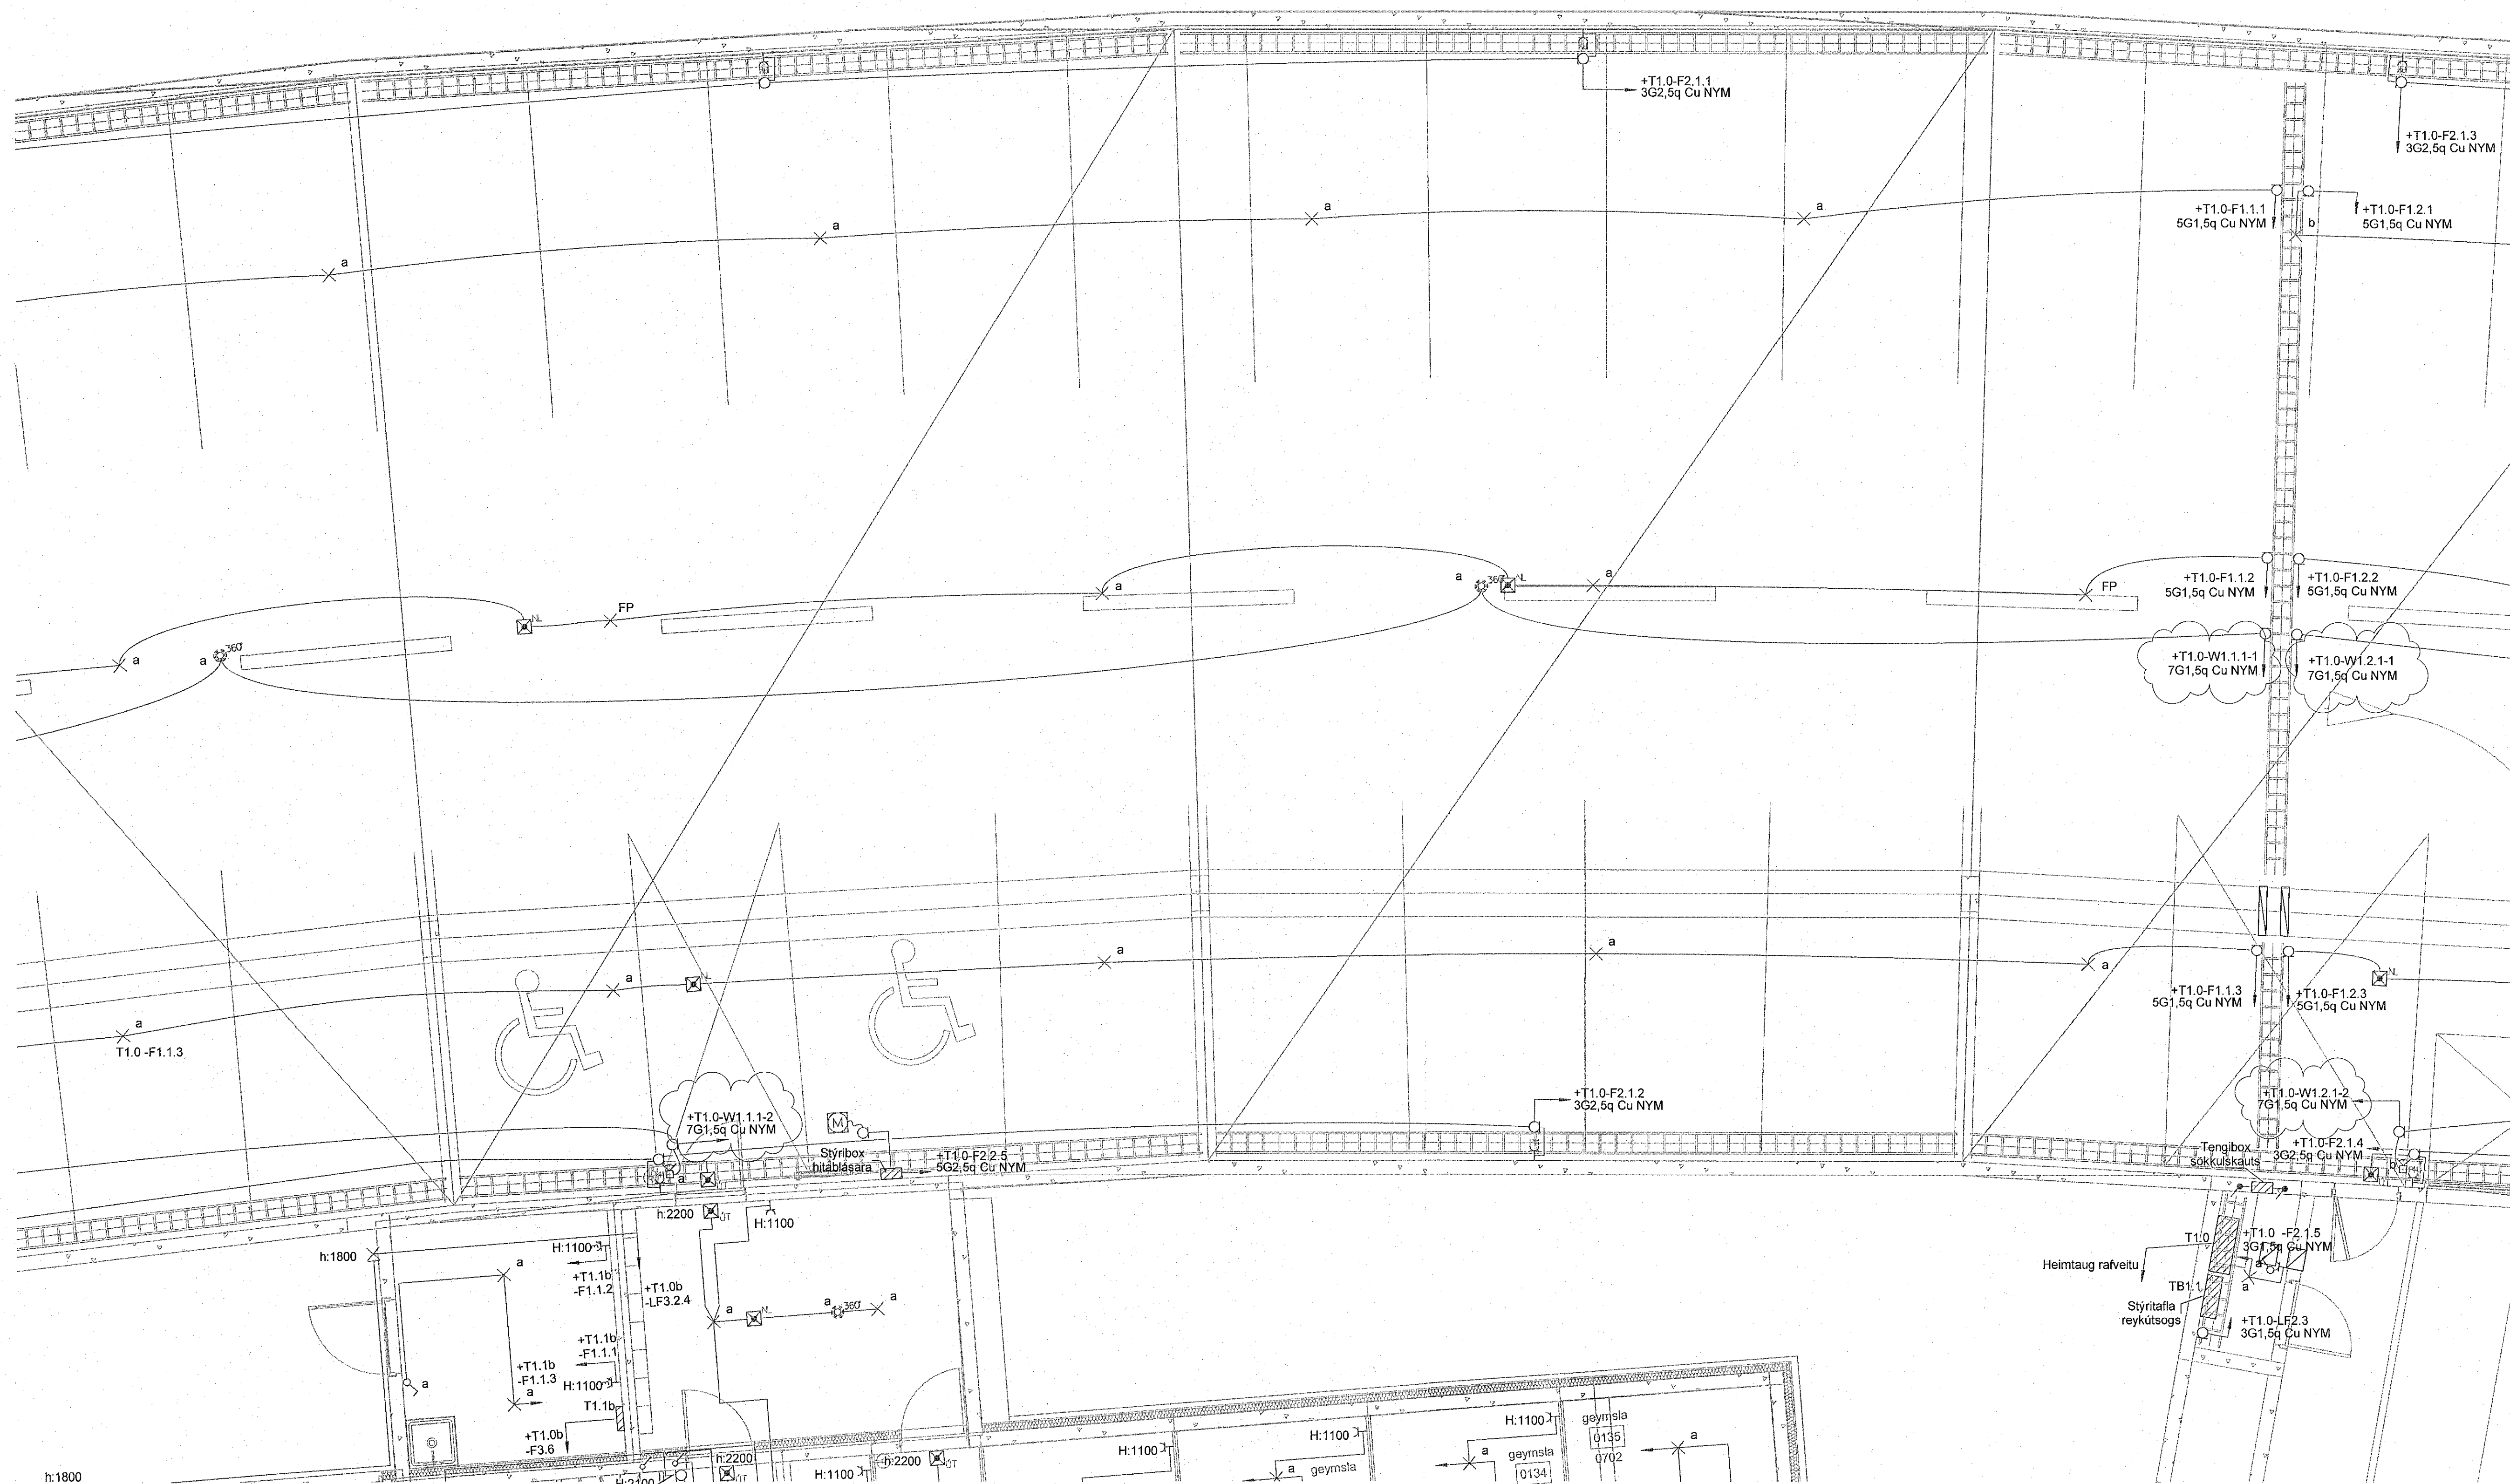

Hringhamar Bílahús
221 Hafnarfjörður

Rafkerfi
Almennar rafagnir, ljós og tenglar
0.hæð, hluti 3

TEKNI-NÚMÉR	BLAÐSTÆRÐ	HANNAÐ	GES/ÞWMM
9354-001	A1		LRR
00_3_16_93			Art

DAGS.	MÆLIKVARÐI	ÚTGÁFA
02.12.2022	1:50	B

Útgáfrúmer og dagsetning áttakappa: Frumútgáfa 12.04.2022
Hönnuð: Gunnar Egill Sverrisson kt. 220461-5565
Hönnunarsíti: Haraldur Ingvarsson kt. 030950-3380

