
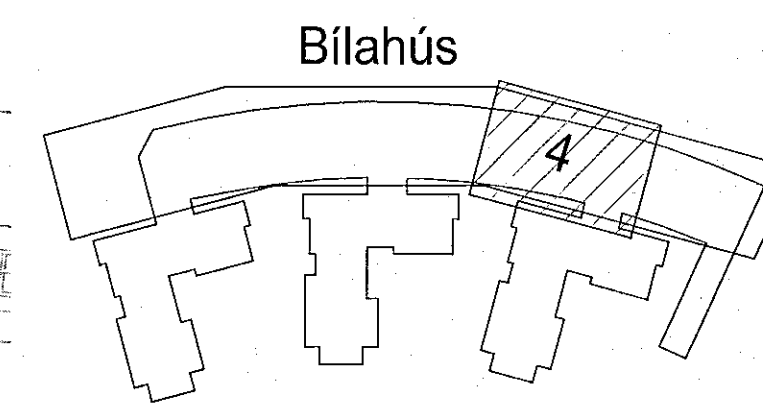


Útg.	Dags.	Verktæknng	Skýring	Br. af:	Yfirf.
A	02.12.2022	Verktæknng		GES	Art
B	03.02.2023	Tekning uppfærð		GES	Art

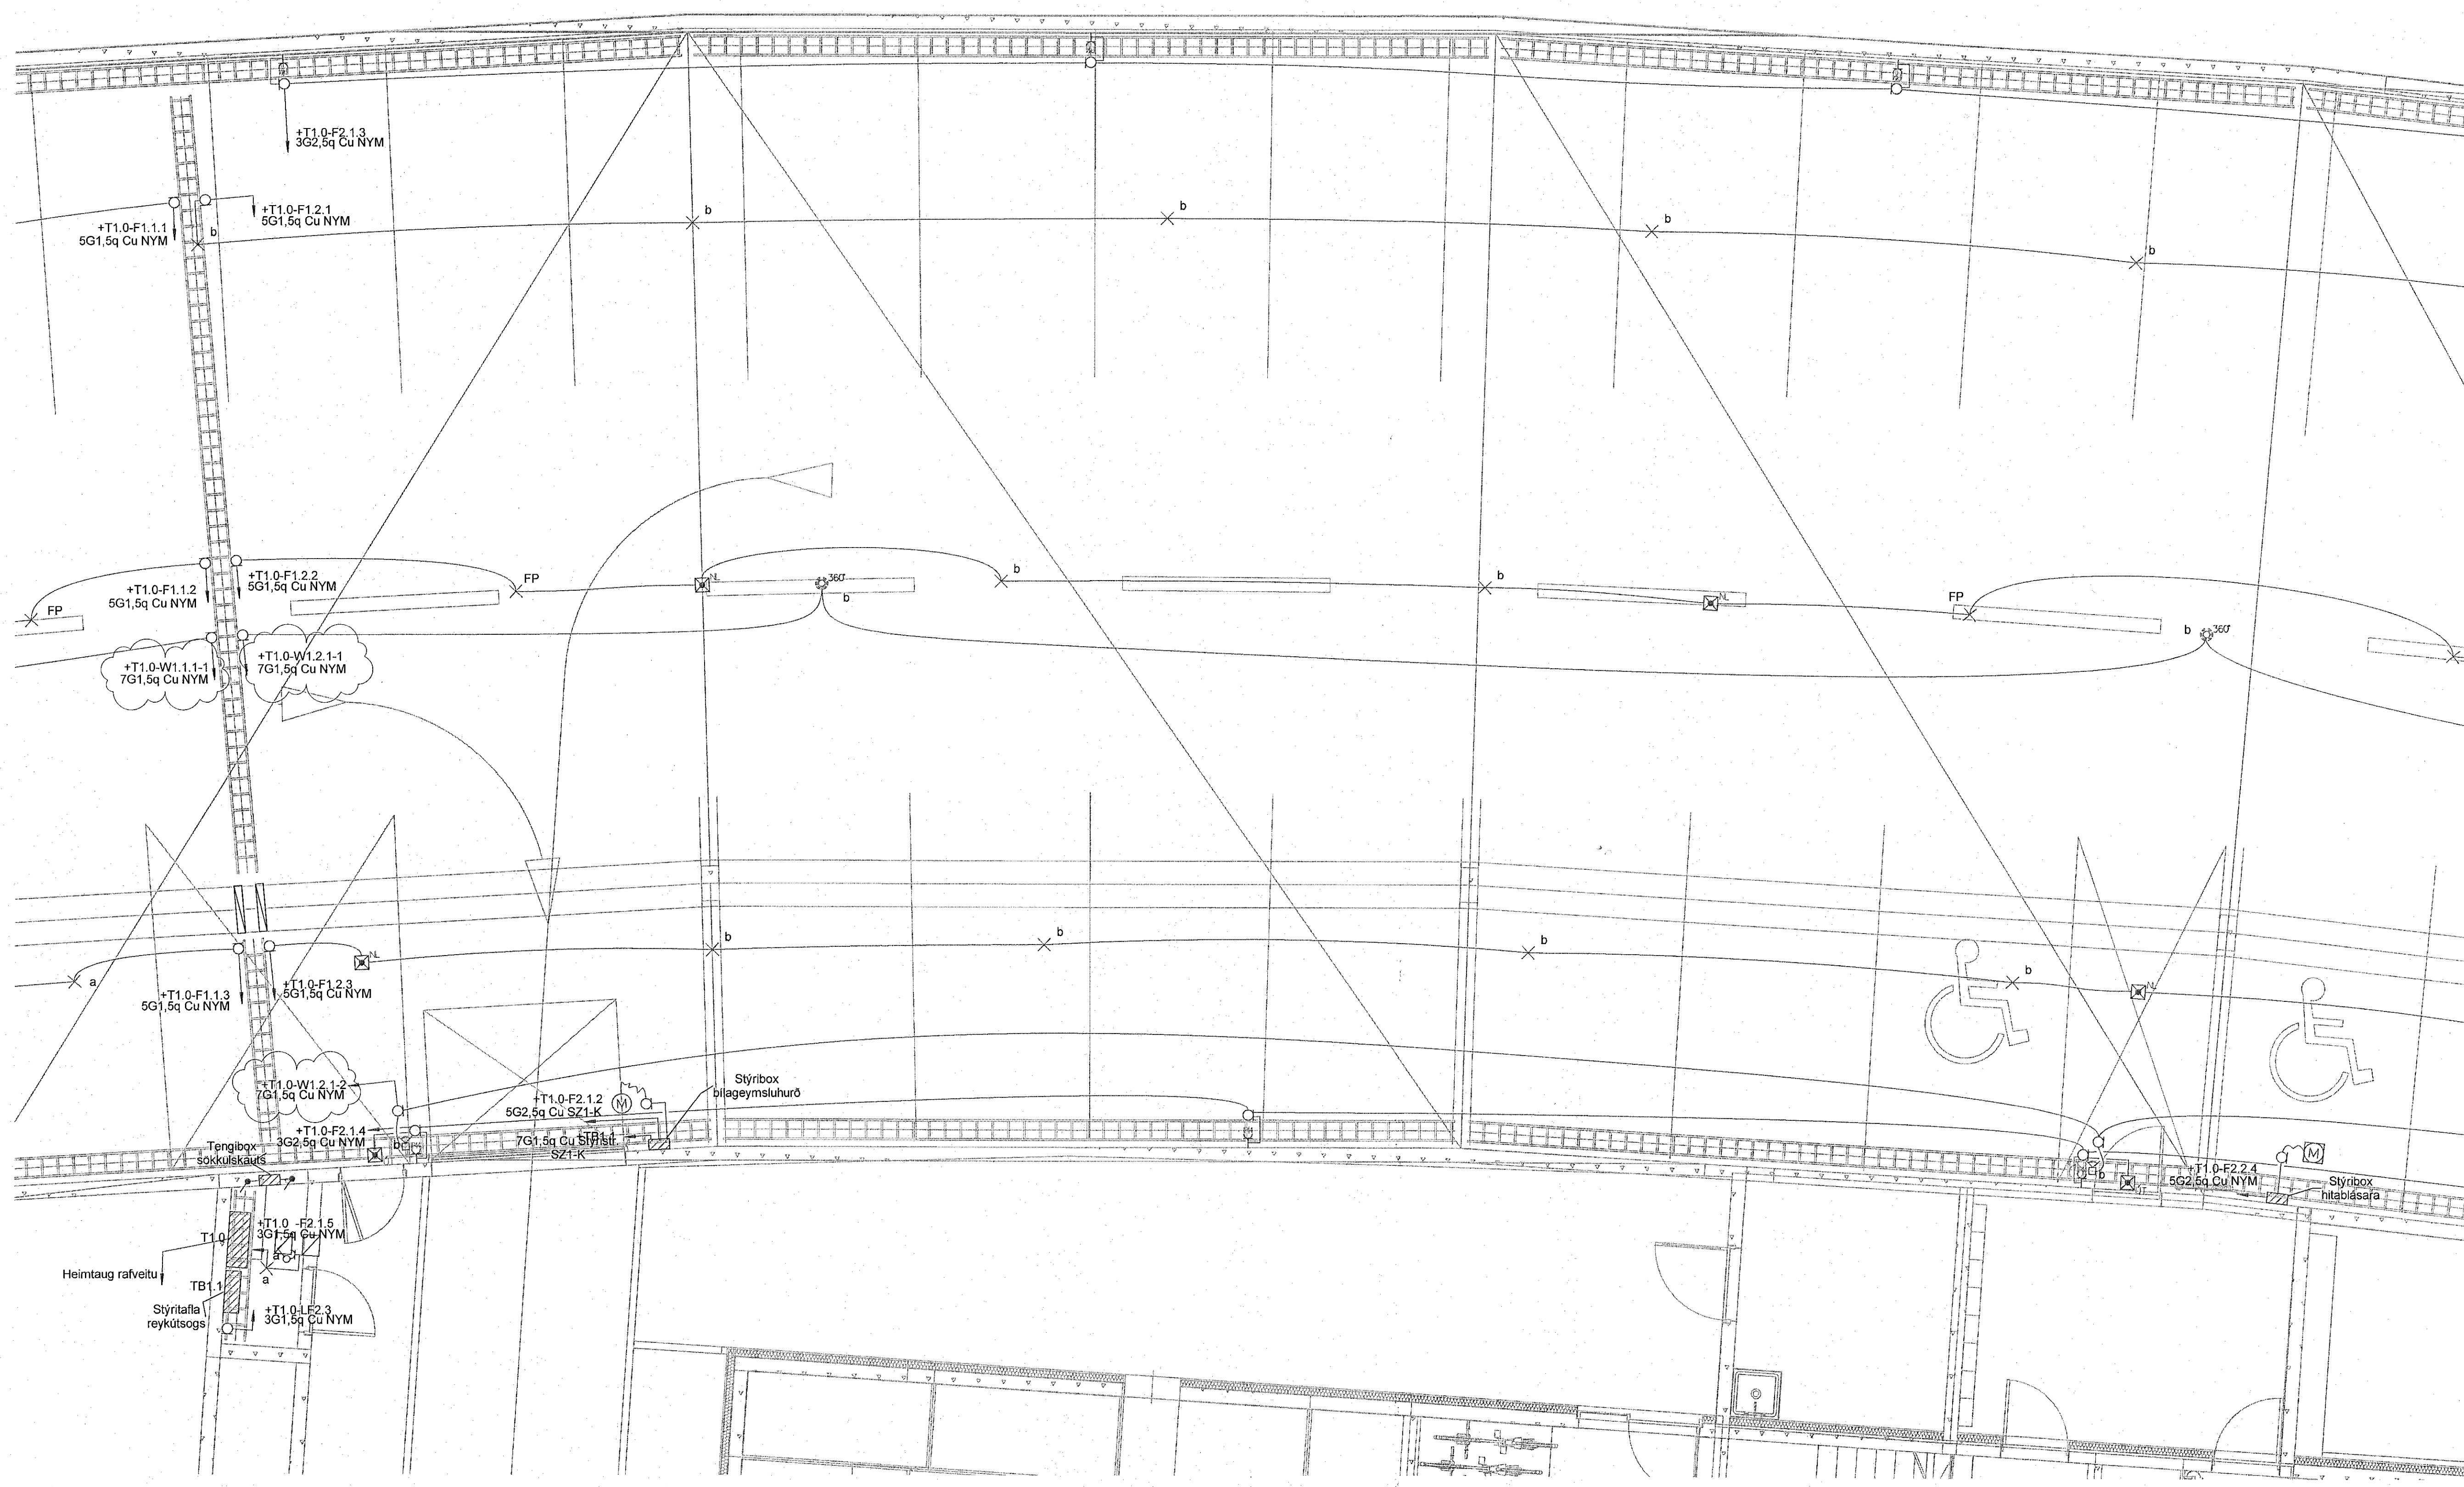


Hringhamar Bílahús  
221 Hafnarfjörður

Rafkerfi  
Almennar raflagnir, ljós og tenglar  
0.hæð, hluti 4

TEKNIÐGEMER	BLASTJÆRD	HANNAÐ	GESJFWM
9354-001	A1	TEKNAÐ: LRR	
00_3_16_94		YFRFARER: Art	
DAGS	MELKVARÐI	ÚTGÁFA	
02.12.2022	1:50	B	

Útgáfunúmer og dagsetning aðalskipráðar: Frumútgáfa 12.04.2022  
Höfundur: Gunnar Egill Sværnisson kt. 220461-5568  
Hönnunarskrif: Haraldur Ingvarsson kt. 030956-3388

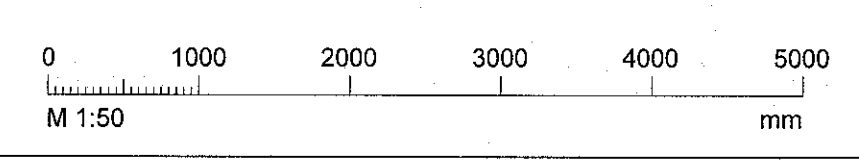

*[Handwritten signature]*