


Útg.	Dags.	Verkefning	Skýring	Br.af.	Yfirf.
A	02.12.2022	Verkefning		GES	Arf
B	03.02.2023	Tekning uppfærð		GES	Arf

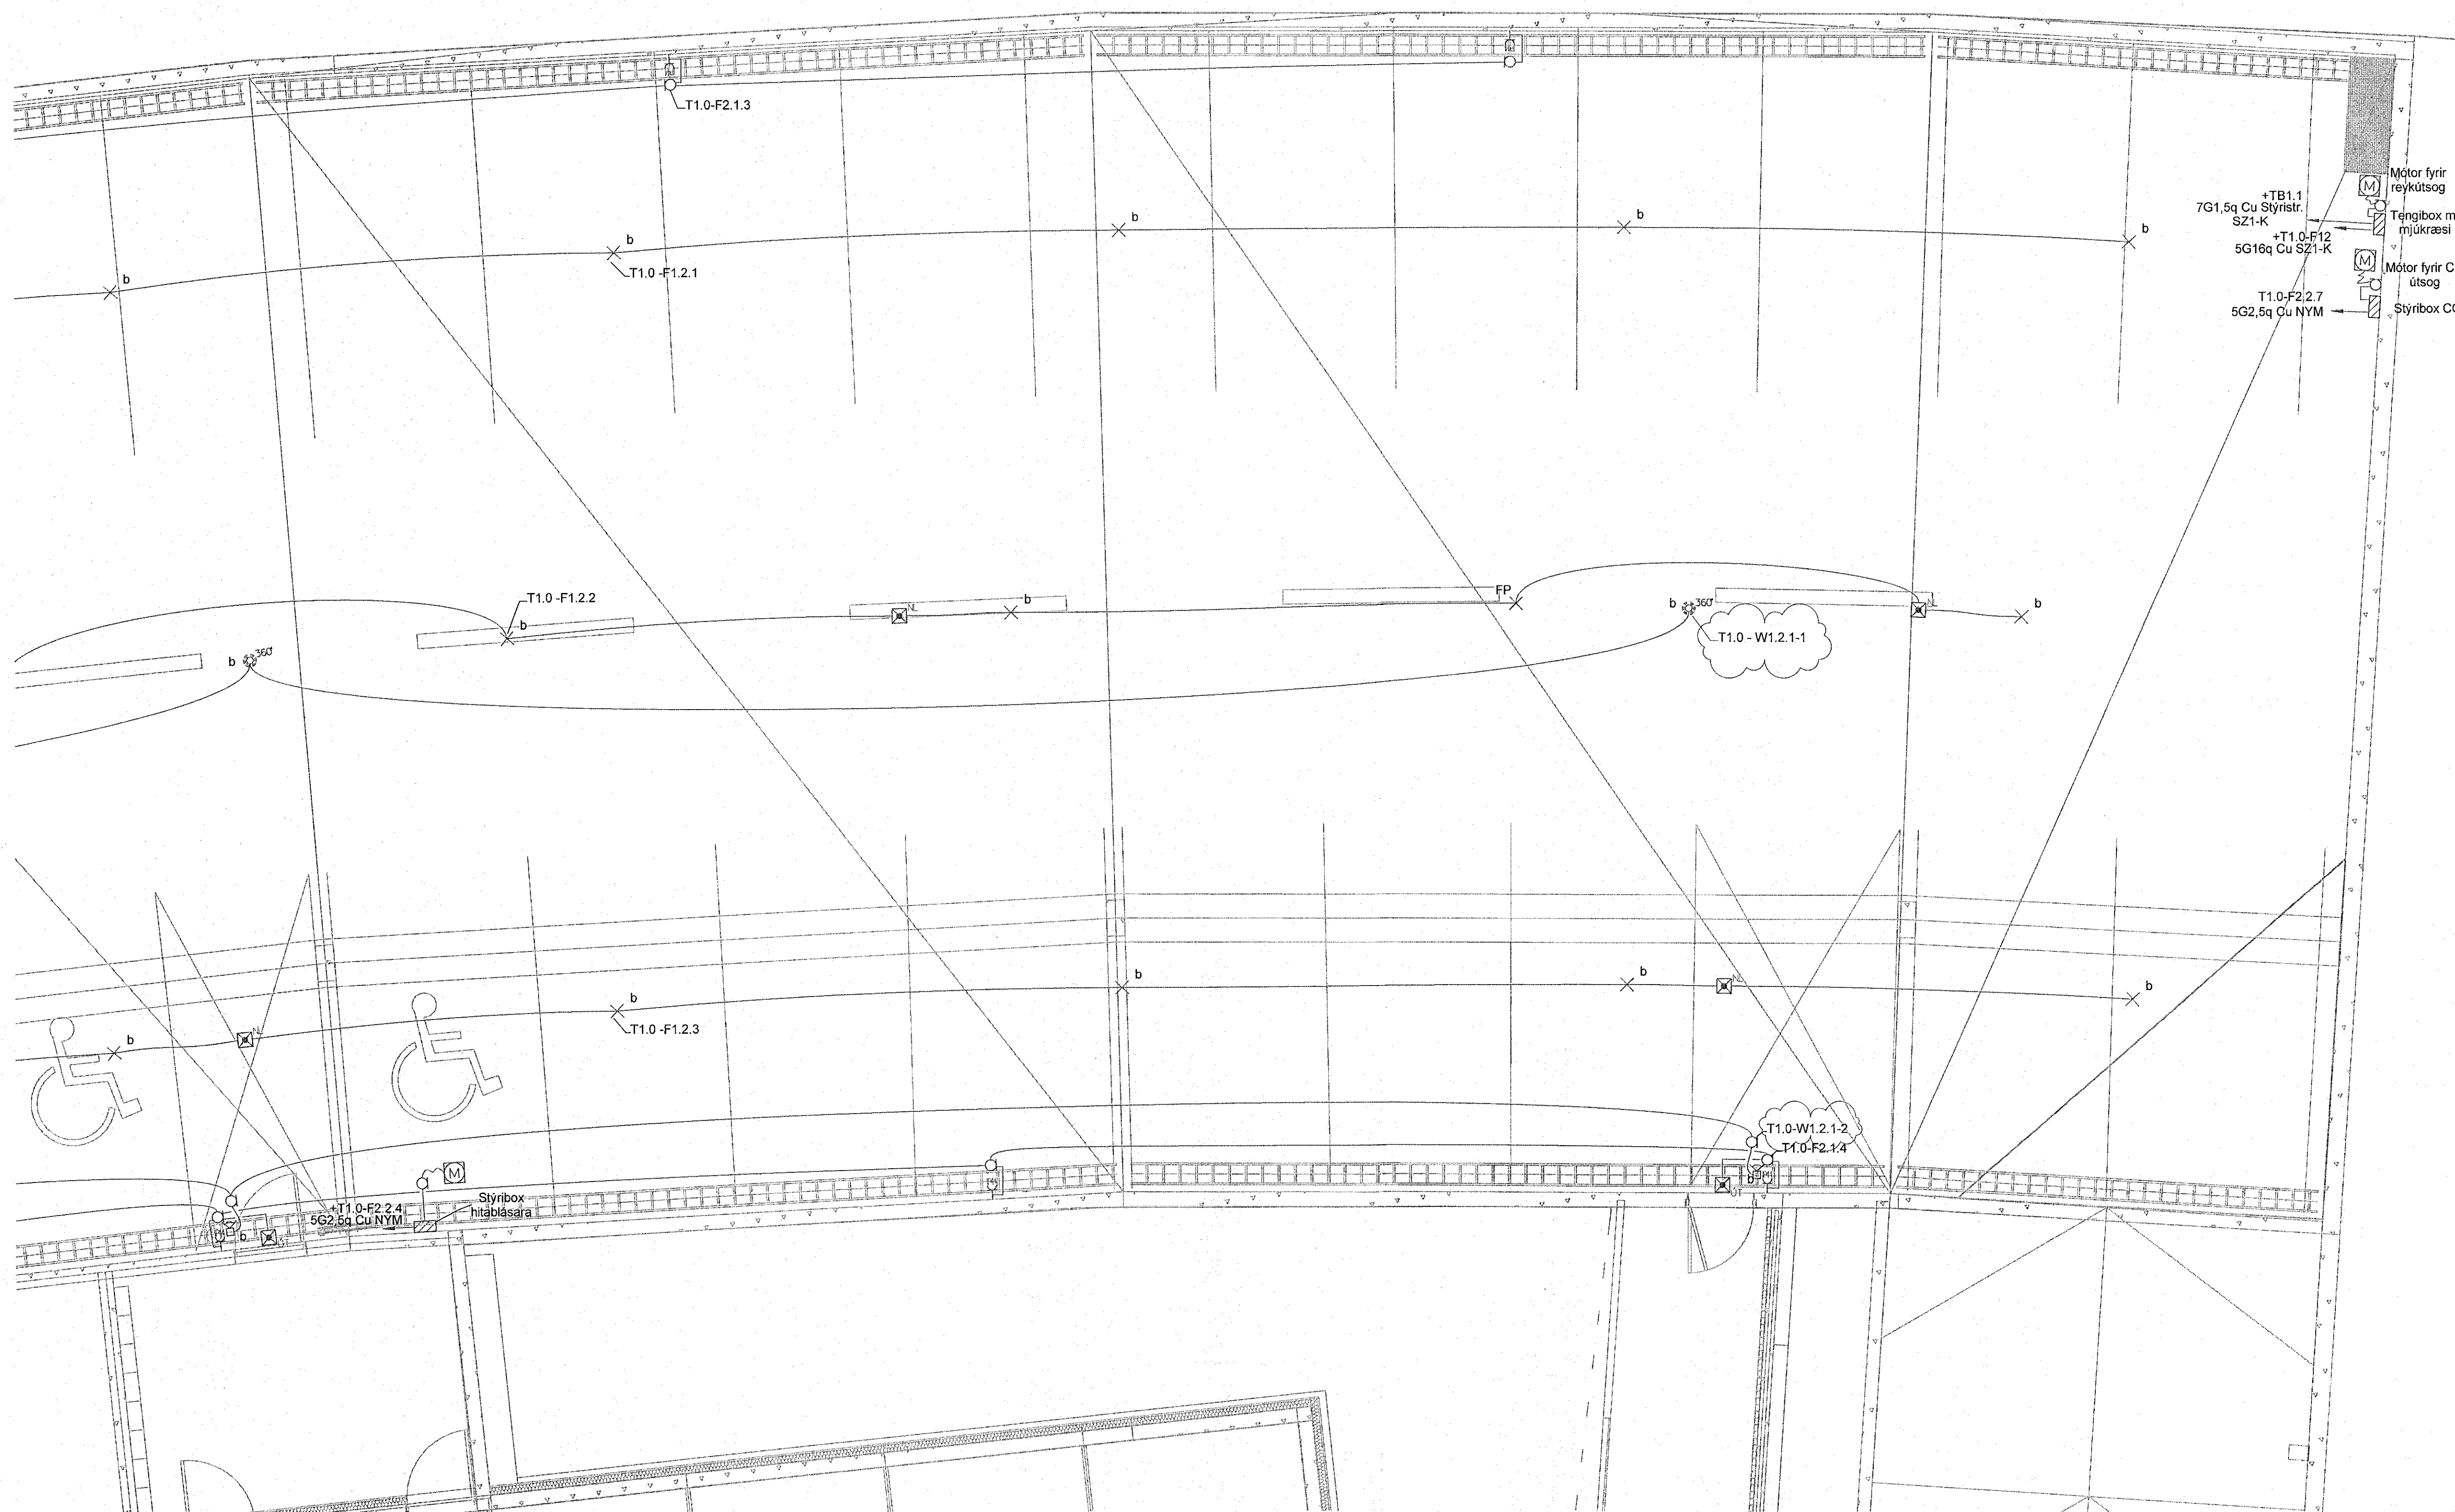

Hringhamar Bílahús
221 Hafnarfjörður

Rafkerfi
Almennar rafagnir, ljós og tenglar
0.hæð, hluti 5

TEKNIKNÚMUR	BLADSTÆRÐ	HANNAÐ	GES/ÞWM
9354-001	A1	TEKNAÐ: LRR	
00_3_16_95		YFIRFARAÐ: Arf	

DAGS.	MÆLKVARÐI	ÚTGÁFA
02.12.2022	1 : 50	B

Útgáfunúmer og dagsetning aðalþráttar: Frumútgáfa 12.04.2022

Höfundur: Gunnar Egill Sveinsson kt. 220461-5569

Höfundur: Haraldur Ingvarsson kt. 030956-3389

