
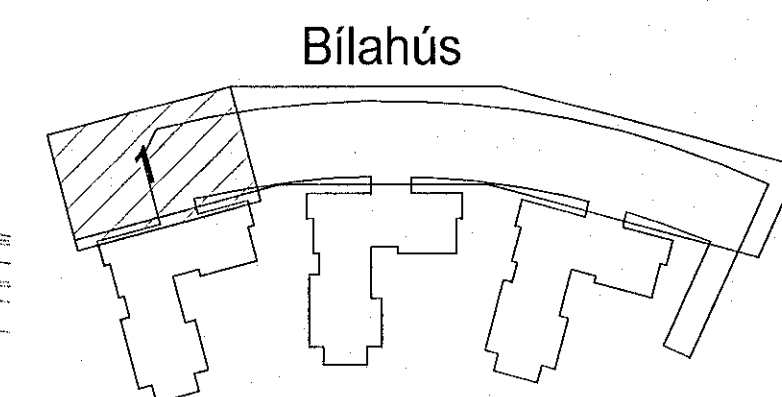


Valdó: 3.2.2023 11:43:04 Útgáfa: 02.12.2022


Útg.	Dags.	Skýring	Braf:	Yfirf.
A	02.12.2022	Verkteikning	GES	Art
B	03.02.2023	Tekning uppferð	GES	Art

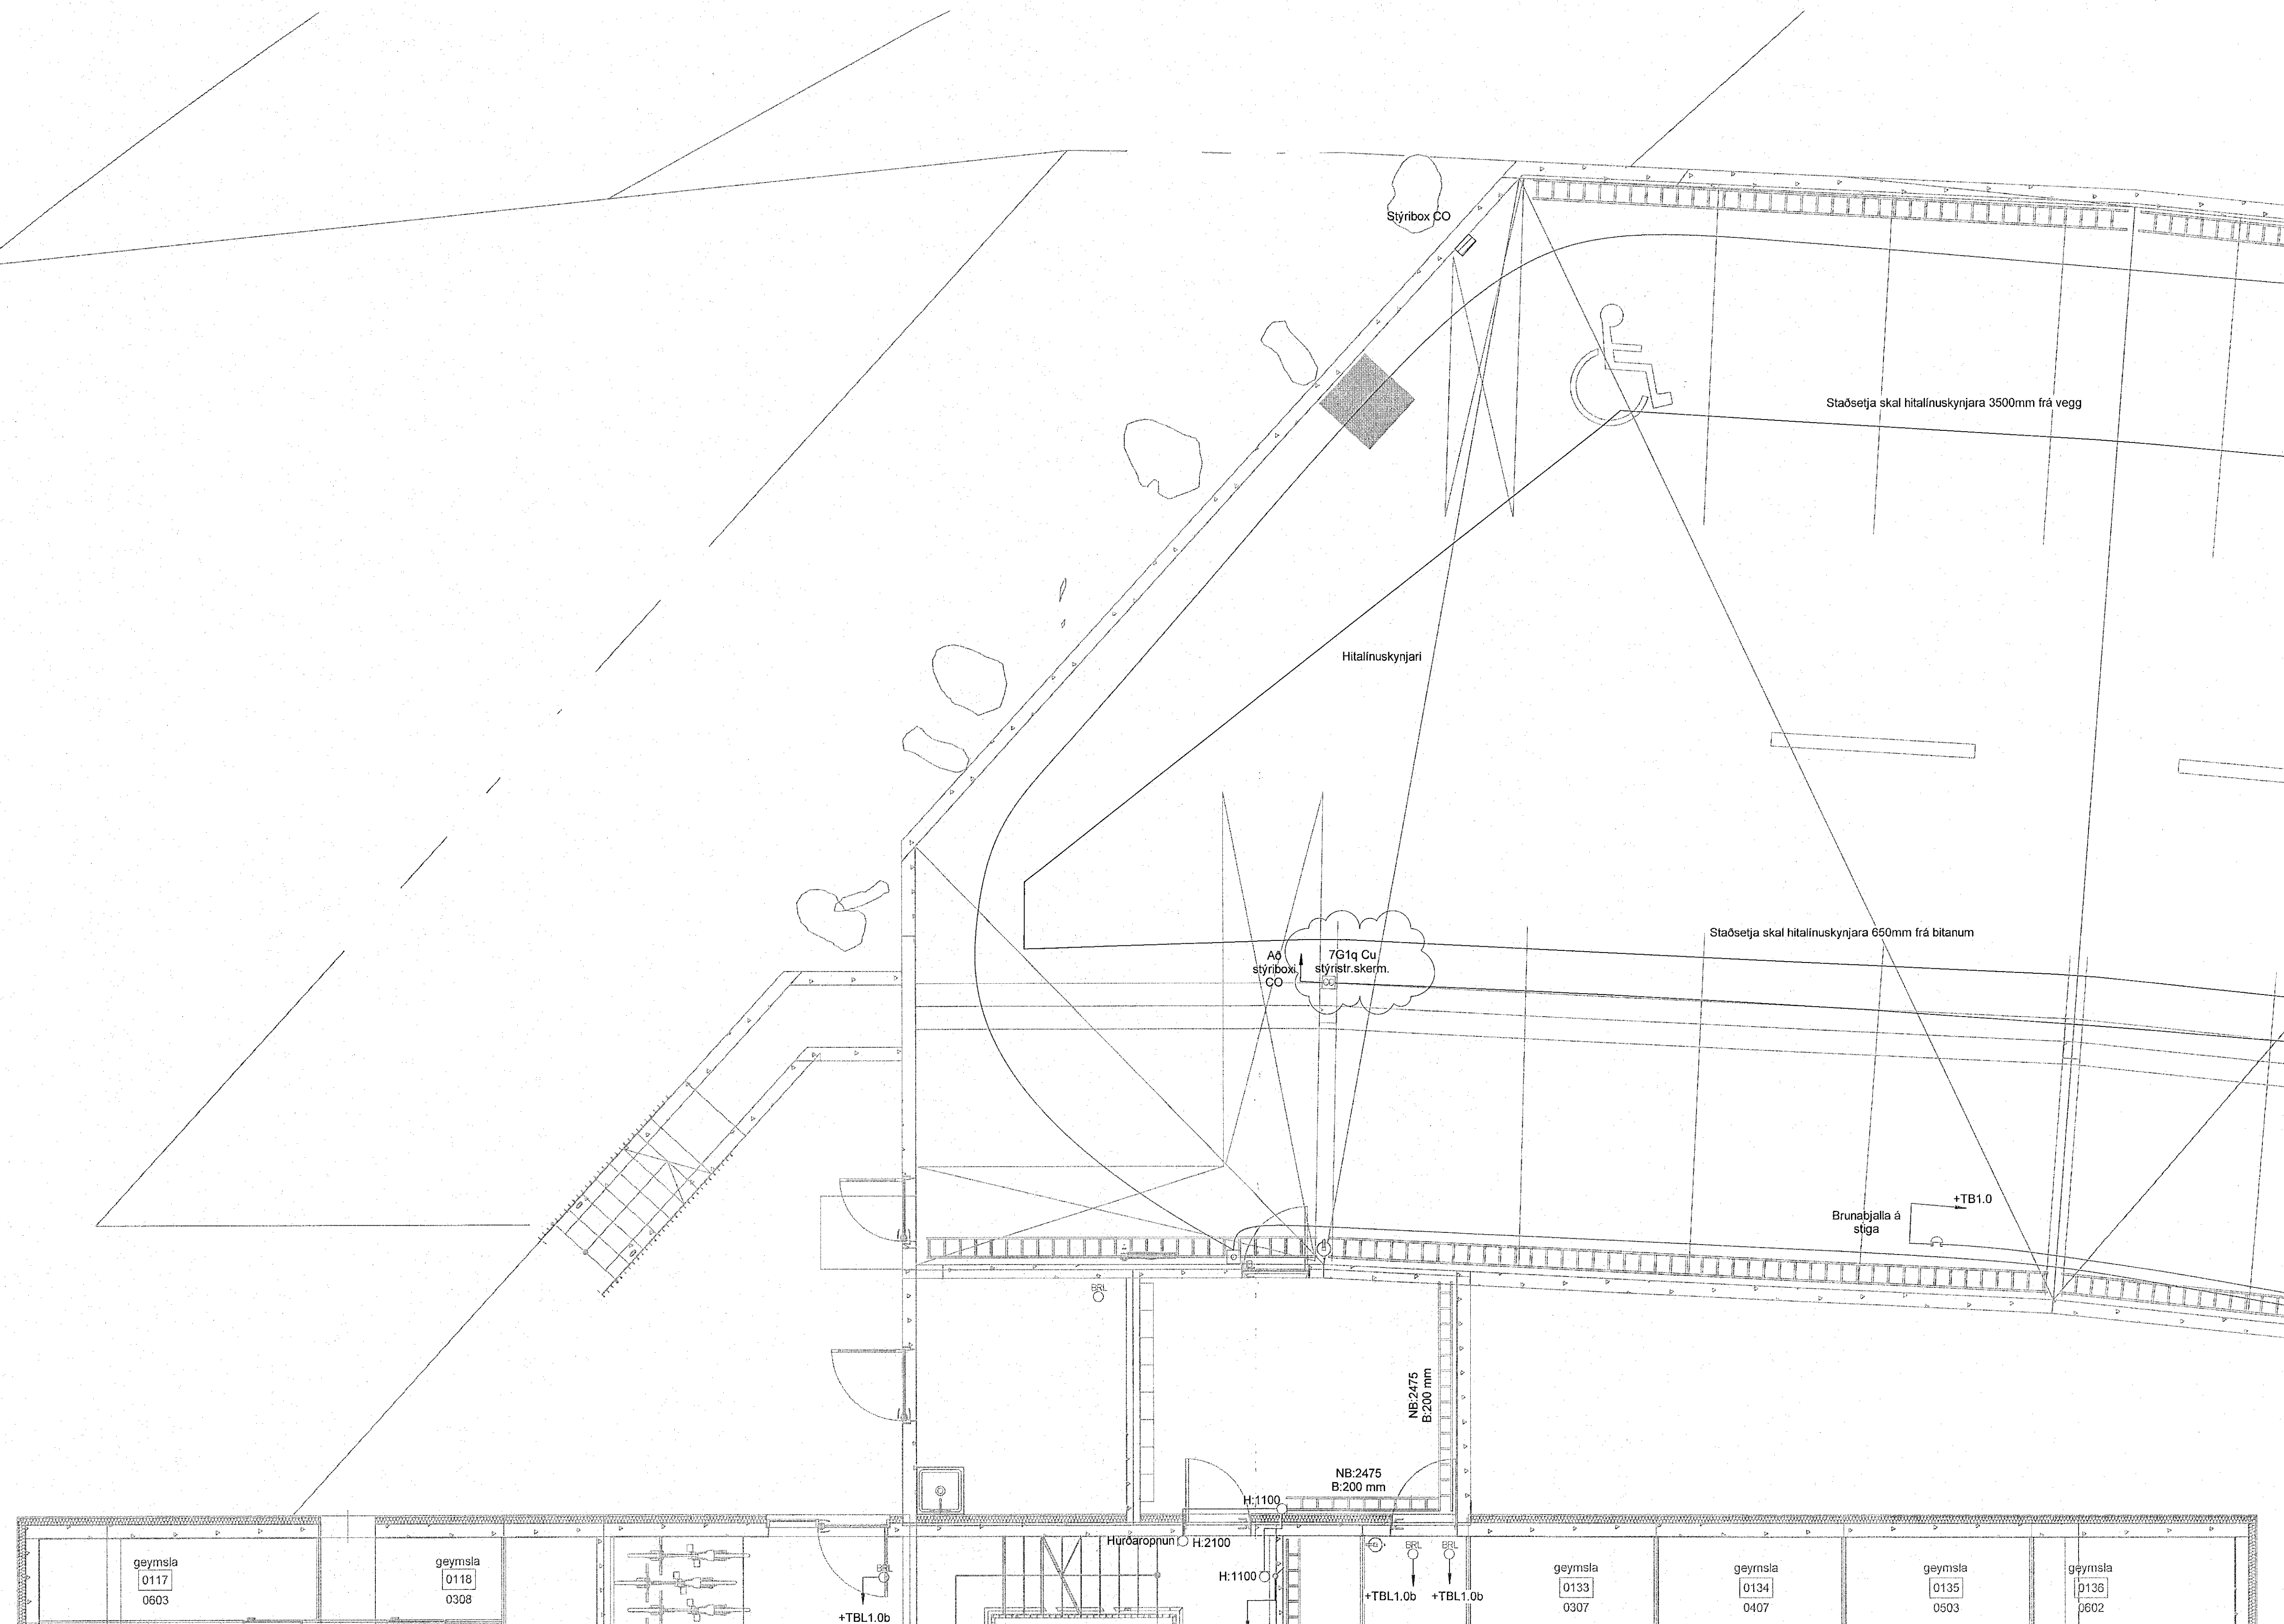

Hringhamar Bílahús
221 Hafnarjörður

Rafkerfi
Smáspenna
0.hæð, hluti 1

TEKNIÐNÚMÉR	BLAÐSTÆRÐ	HANNAÐ	GES/ÞVMM
9354-001	A1	TEKNAÐ: LRR	
00_3_30_91		YRFARÐ: Art	
DAGS.	MÆLIKVARDI	ÚTGÁFA	
02.12.2022	1 : 50	B	

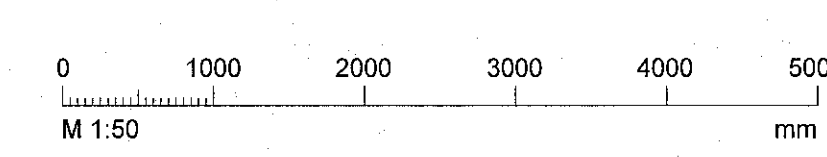

Útgáfunúmer og dagsetning aðaluppdráttar: Frumútgáfa 12.04.2022
Höfundur: Gunnar Egill Sveinsson kt. 220461-5569
Höfundarstjóri: Háraldur Ingvarsson kt. 030956-3389