
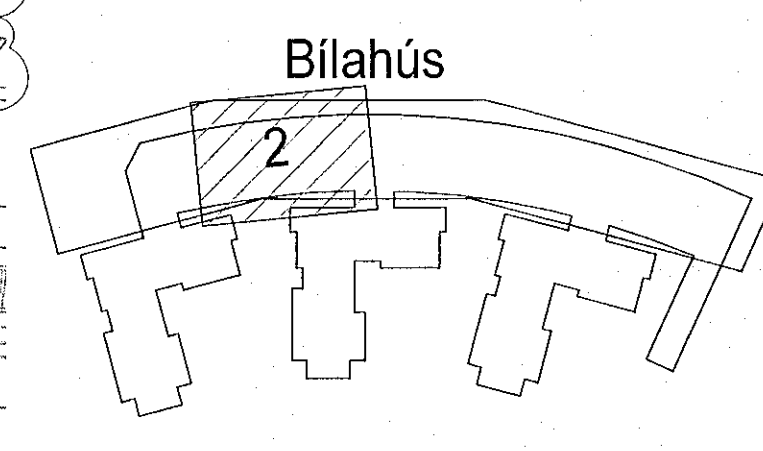


Versn: 3.2.2023 11:43:13 Úpsettur: 02.12.2022

Útg.	Dags.	Skýring	Bréf: Yfirf.
A	02.12.2022	Verktækning	GES Art
B	03.02.2023	Tekning uppfærð	GES Art

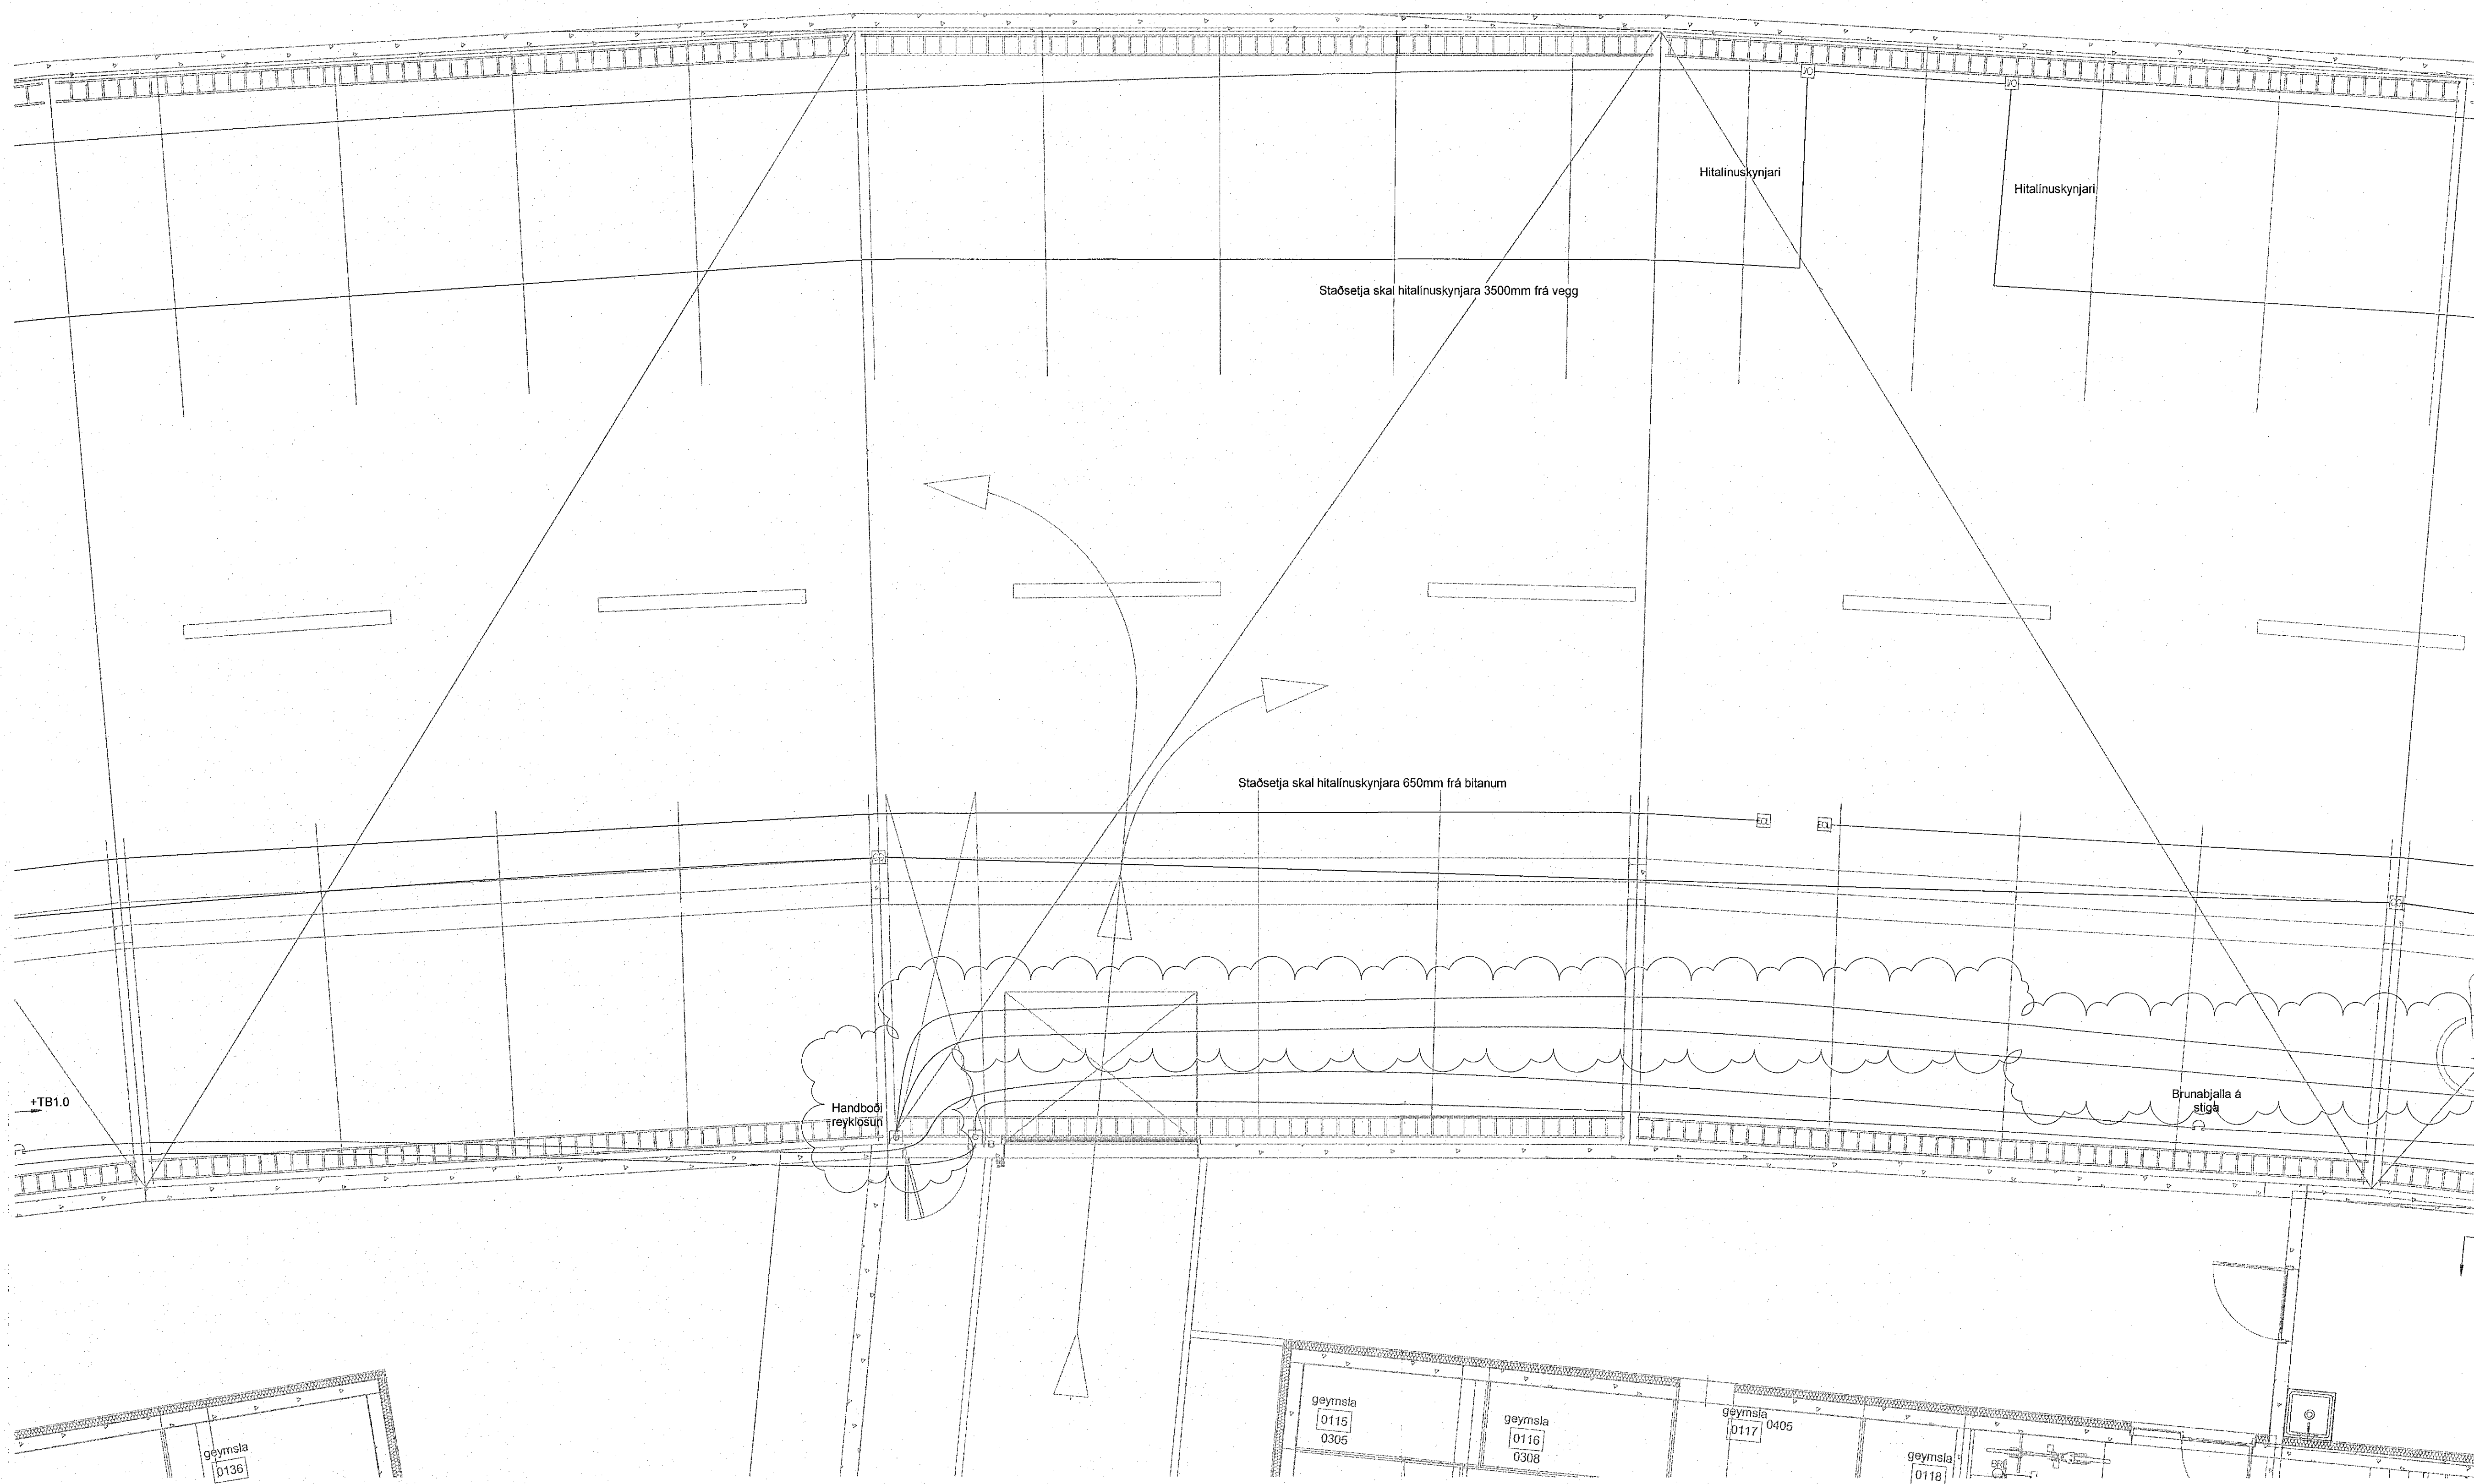

Hringhamar Bilahús  
221 Hafnarfjörður

Rafkerfi  
Smáspenna  
0.hæð, hluti 2

TEKNNÚMÉR	BLADSTÆRD	HANNAÐ	GES/PVMM
9354-001	A1	TEKNAÐ	LR
00_3_30_92		YFIRFARIR	Art

DAGS	MELKVARÐI	ÚTGÁFA
02.12.2022	1 : 50	B

Útgáfunúmer og dispersion: Frumútgáfa 12.04.2022  
Höfundur: Gunnar Egill Sveinsson kt. 220461-559  
Höfundarstjóri: Haraldur Ingvansson kt. 030956-338

