
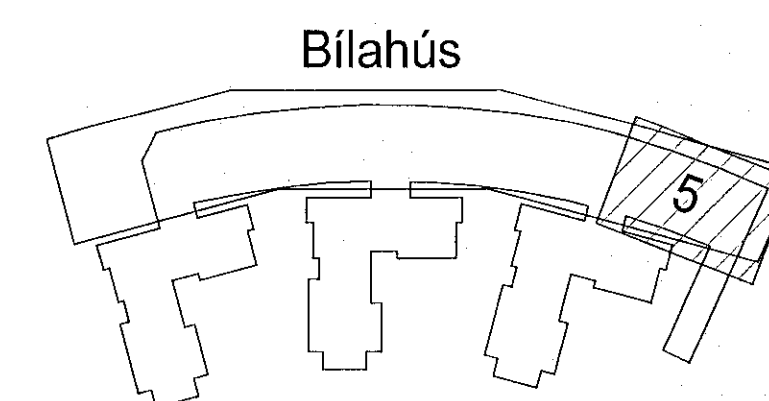


Útg.	Dags.	Verktæking	Skýring	Br. af: Yfirf.
A	02.12.2022	Verktæking		GES: Art
B	03.02.2023	Teikning upplærd		GES: Art

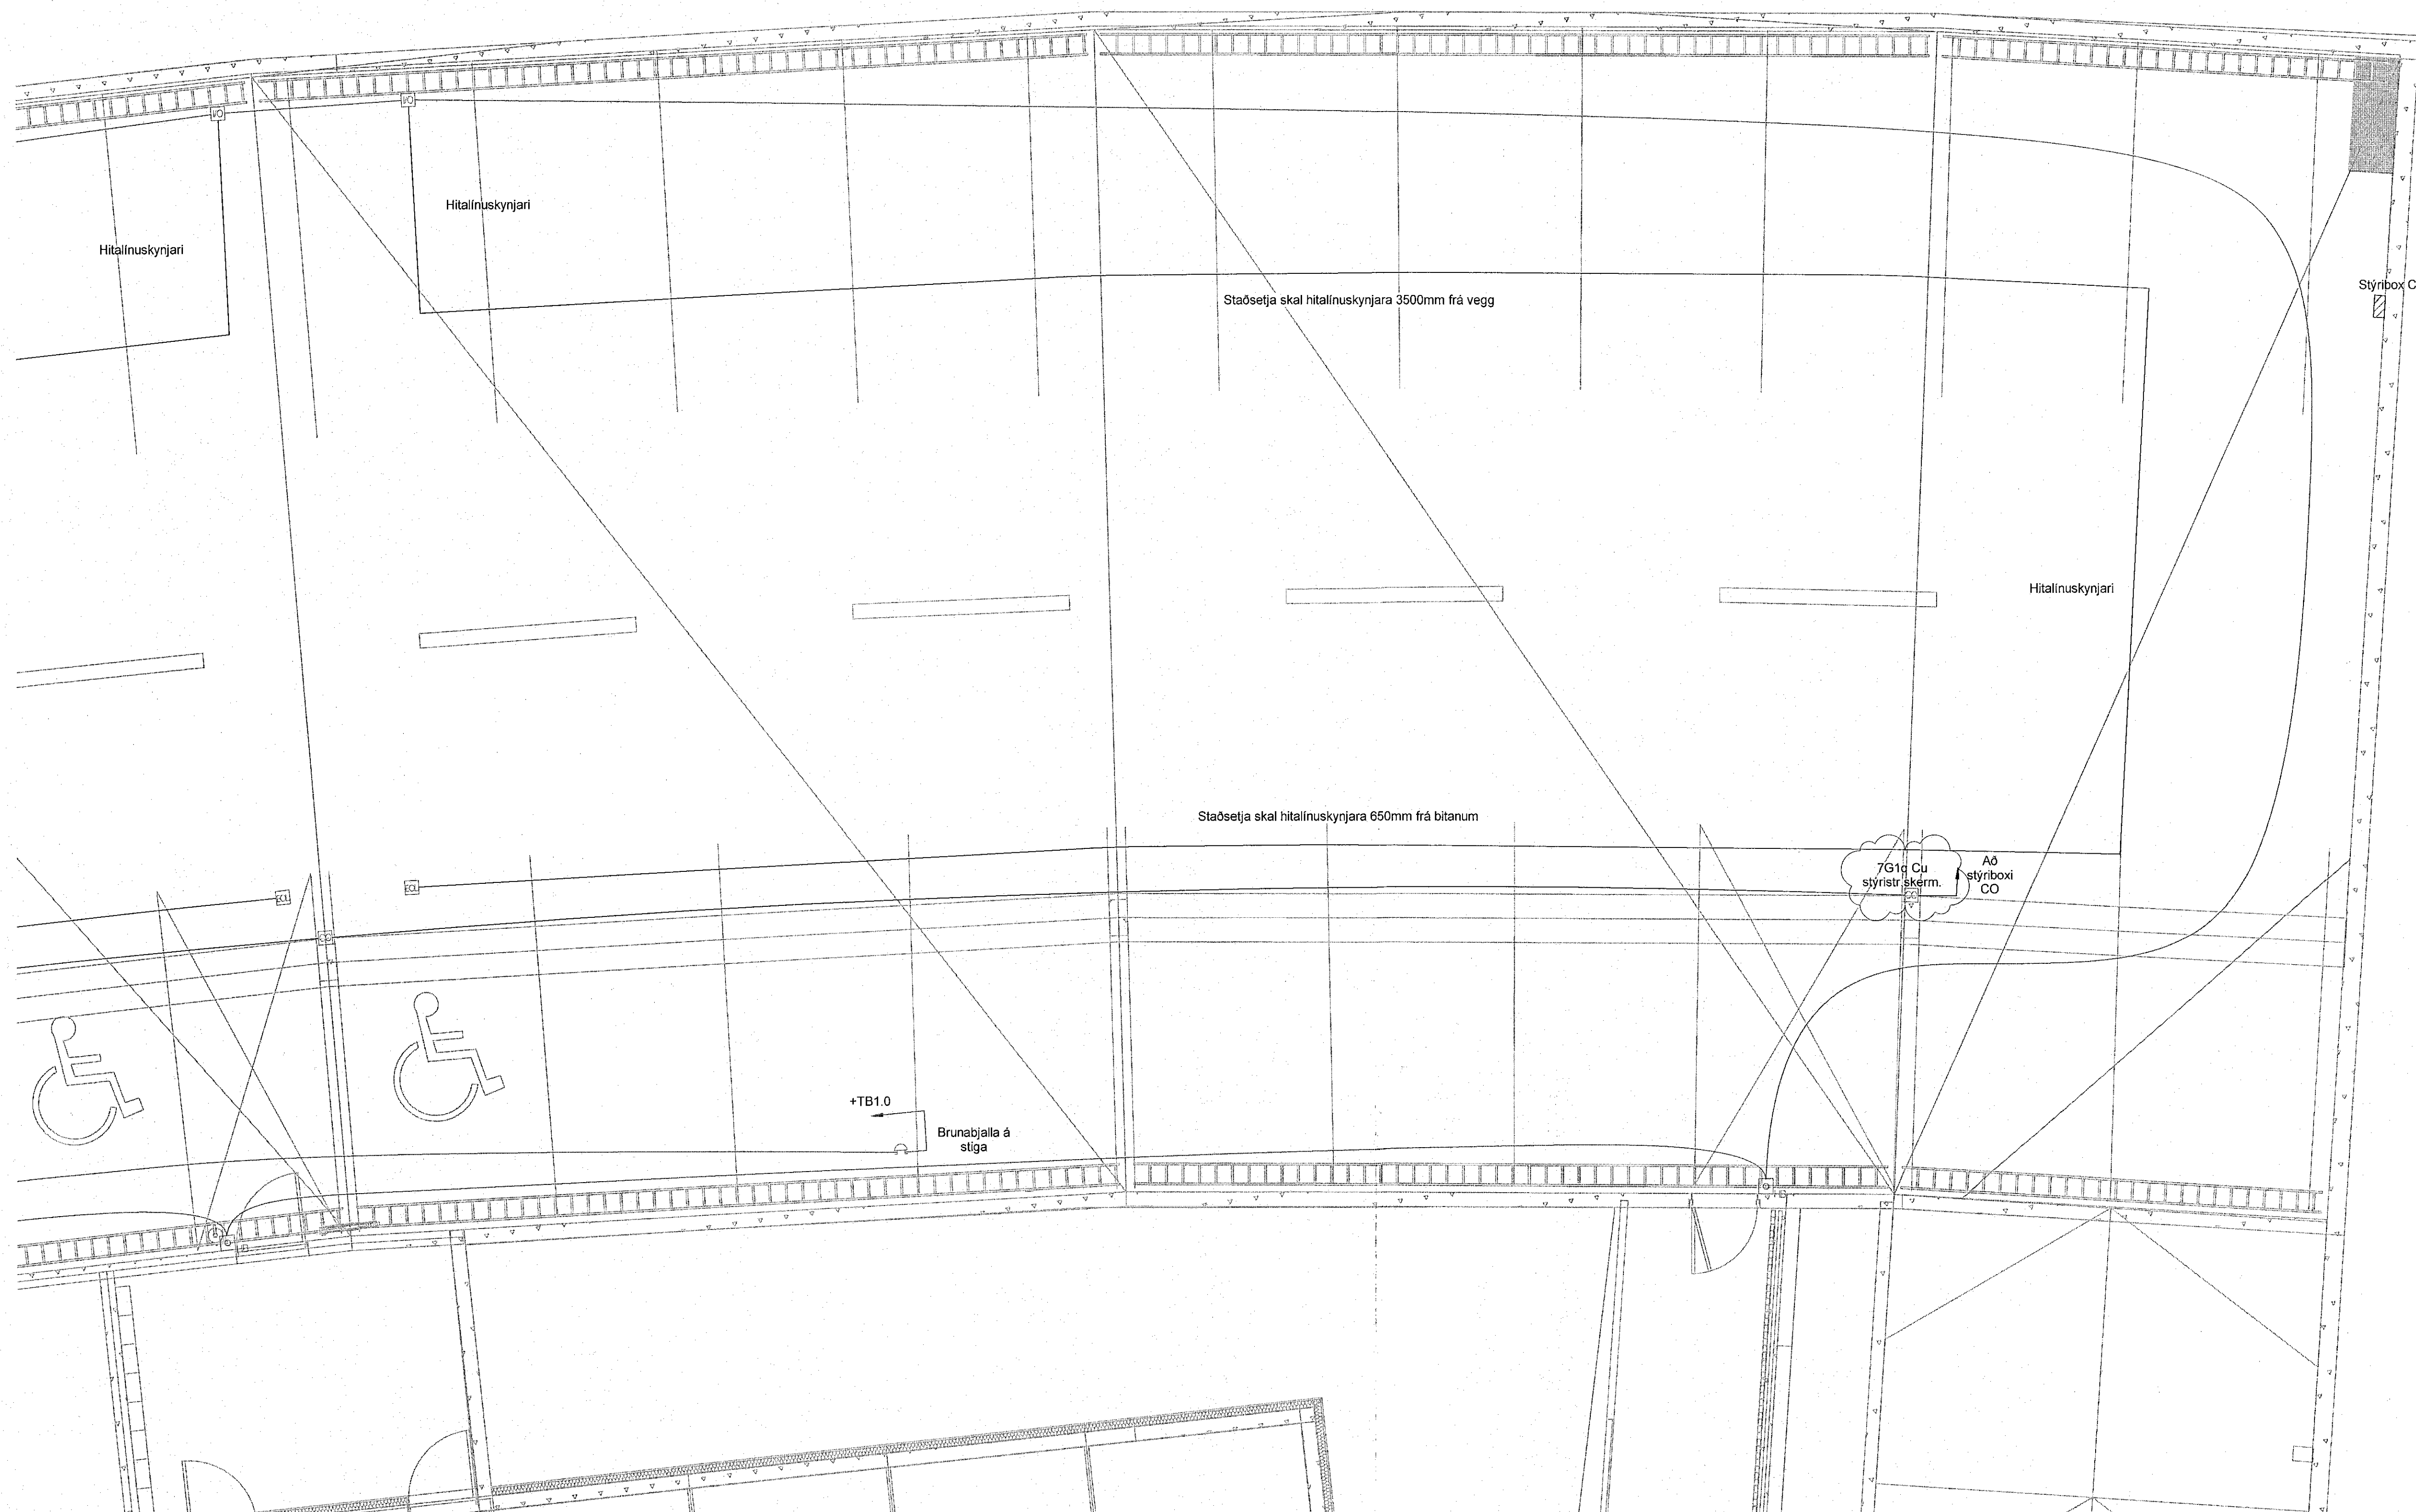

Hringhamar Bílahús  
221 Hafnarjörður

Rafkerfi  
Smáspenna  
0.hæð, hluti 5

TEIKNUNUMÉR	BLADSTÆRÐ	HANNAÐ	GES/ÞWM
9354-001	A1	TEIKNAD: LRR	YFIRFARID: Art
00_3_30_95			

DAGS.	MELKIVARÐI	ÚTGÁFA
02.12.2022	1 : 50	B

Útgáfunúmer og dagsetning aðskiptar: Frumútgáfa 12.04.2022

Höfundur: Gunnar Egill Sverrisson kt. 220481-5569

Höfundarstjóri: Haraldur Ingvarsson kt. 030956-3389

