




Vesáð 24.3.2023 10:46:44 Úpsettur: 17.02.2023

Útg.	Dags.	Verkefning	Skýring	Br.af. Yfirf.
A	17.02.23	Verkefning		ÓÓ B.J.P.
B	24.03.23	Bæta við sniðum		ÓÓ B.J.P.

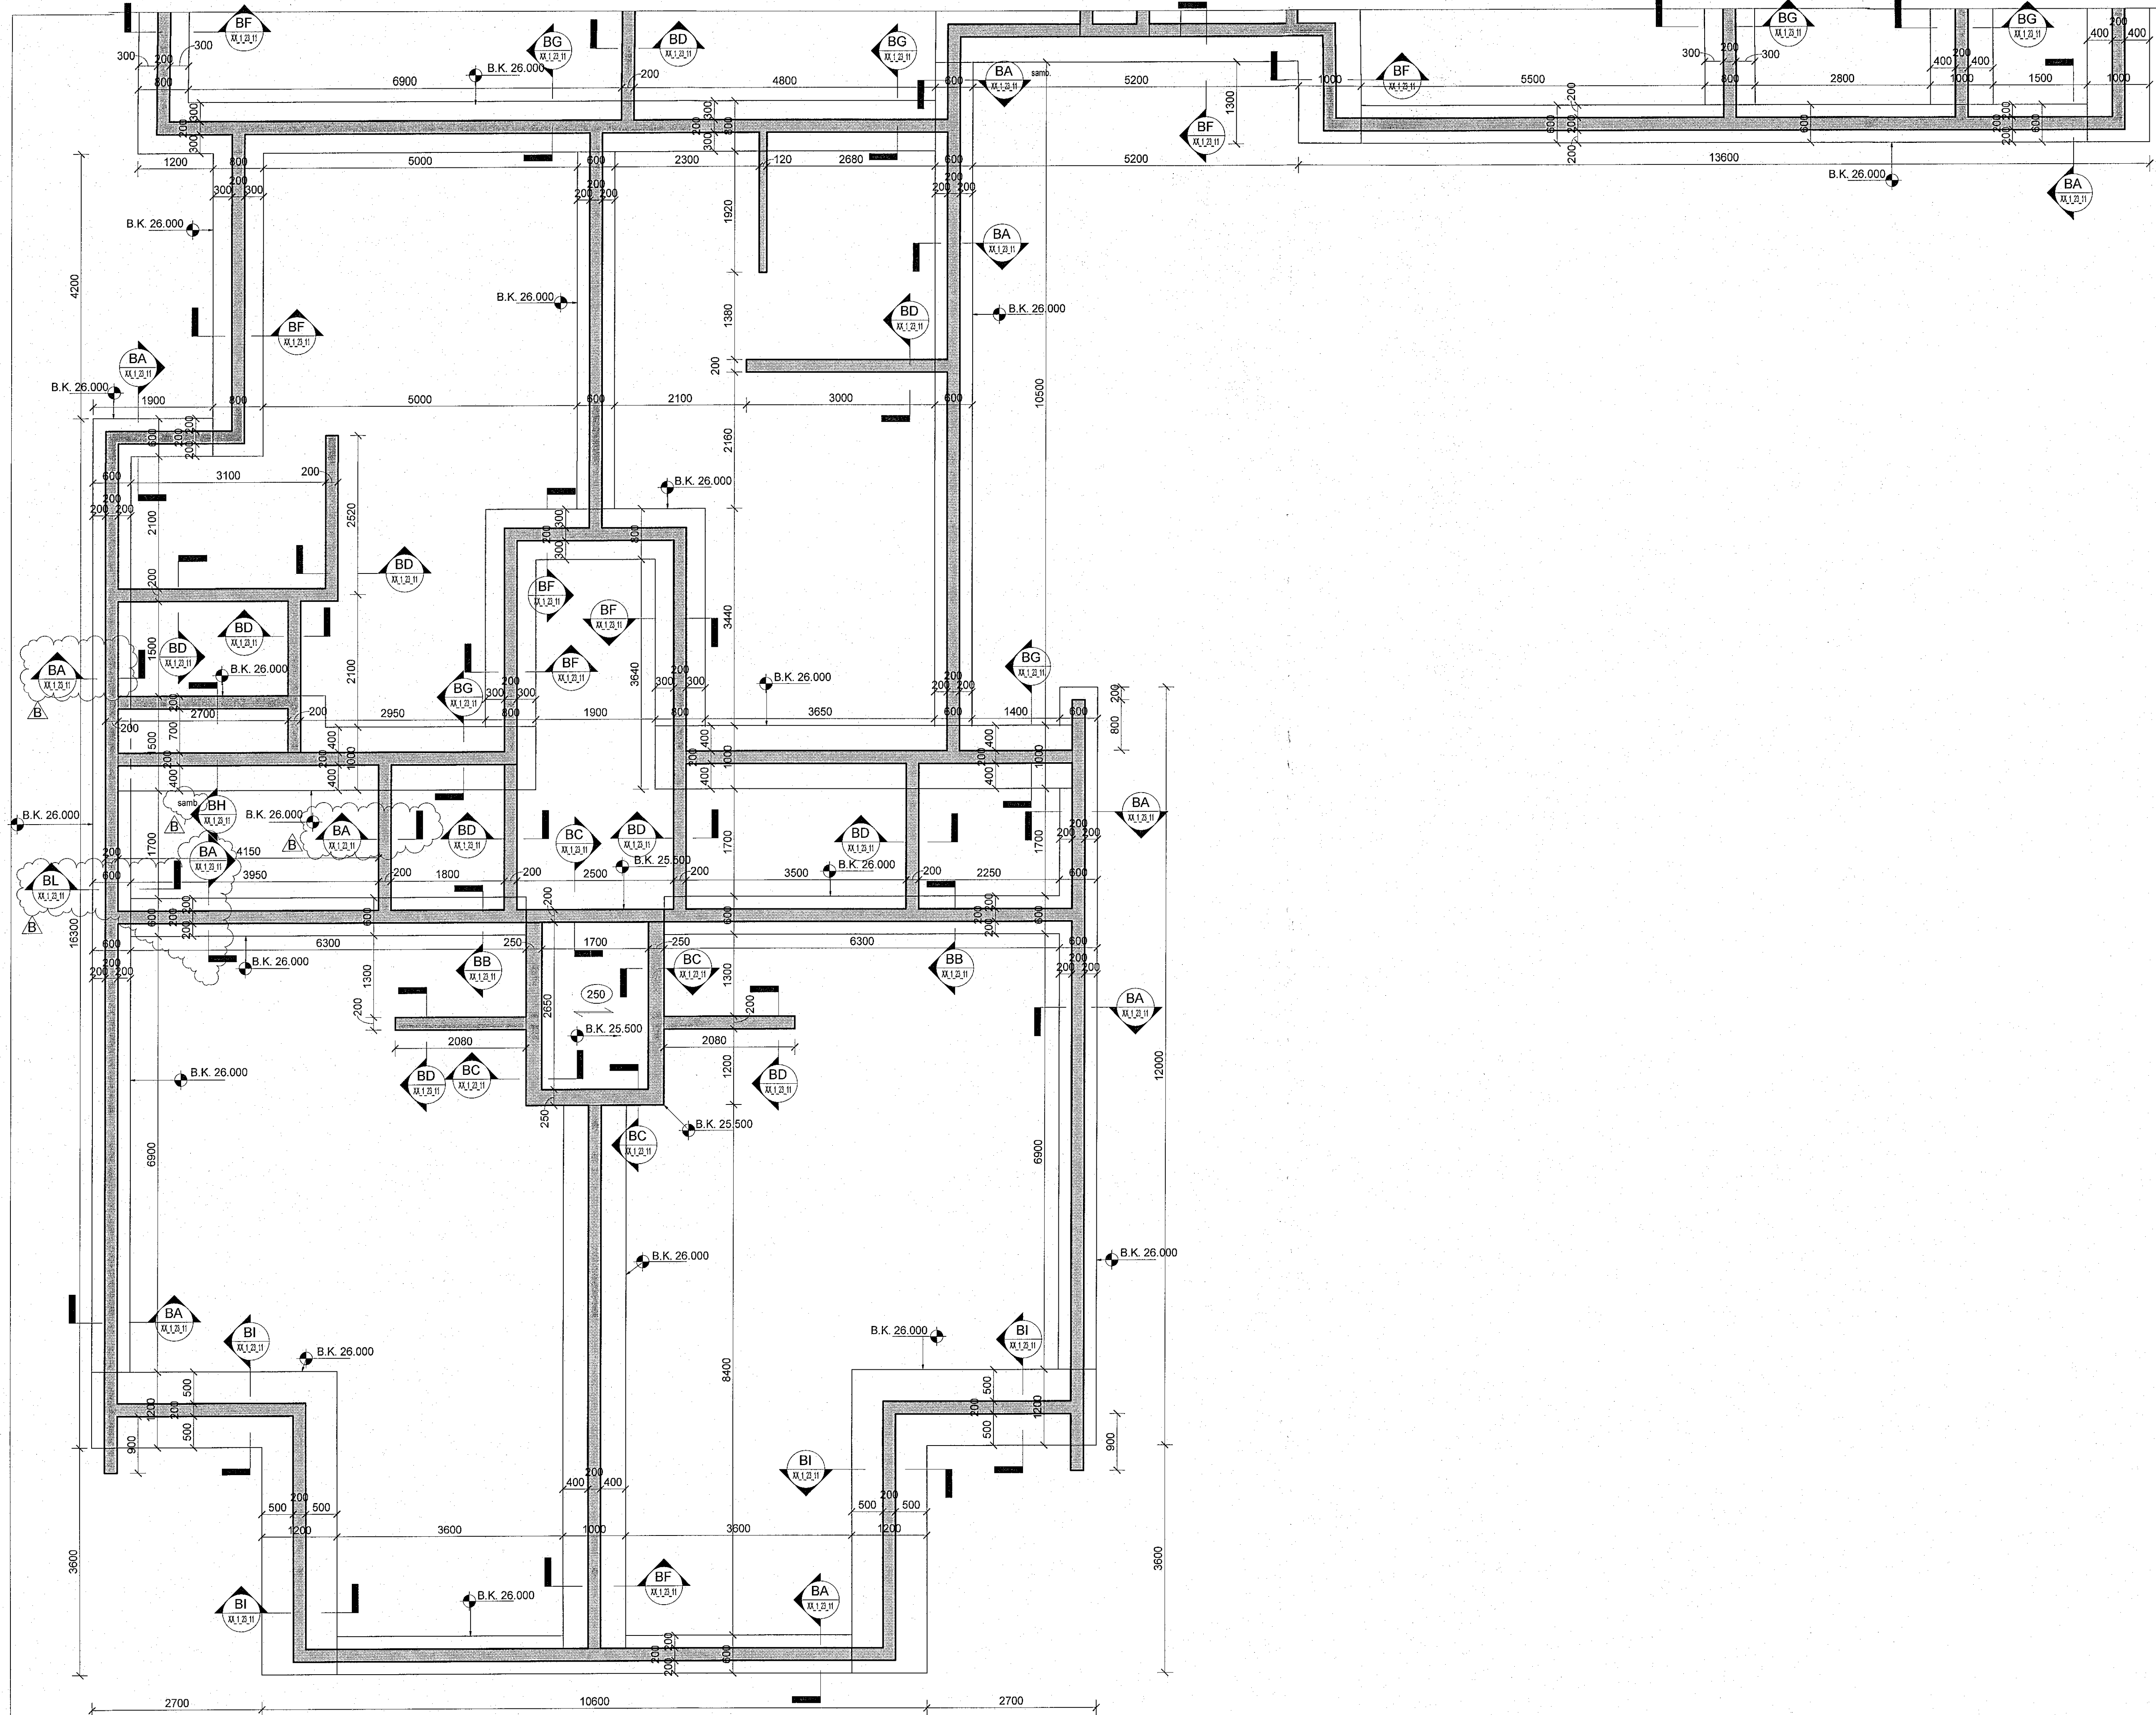

Skýringar


Öll mál eru í mm, nema hæðarkortar í m.
Sjá almenn skýringablað, XX_1_04_01, XX_1_04_02, XX_1_04_03, XX_1_04_04 og XX_1_04_05.
Sjá einmíg gataplön og teikningar annarra hönnuða sem tilheyra þessu verki.
Hæðarsetning yfirborðs eru skilgreind á teikningum arkitekta.
Hort er niður á gólföð. Veggir ofan plötu eru sýndir með heilum línum, veggir og bitar neðan plötu eru sýnd með brotnum línum.
Járn í efri brún plötu eru sýnd með heilum línum og eru auðkennnd með bókstafnum T. Járn í neðri brún plötu eru sýnd með brotnum línum og eru auðkennnd með bókstafnum B.
Vertaki skal hafa samband við hönnuð ef eitthvað er óljóst.
Þar sem undirstöðufótur endar, staltast upp eða staltast niður skal ganga frá langjárnnum ýmist með u-lykkjum, láta járn ganga skeytilengt Ls inn í áframhaldandi undirstöðufót eða beygja járn upp í sökkulvegg.
Þar sem sökkulfaður mæstast á hornum skal koma fyrir vinkiljárnnum að stærð Ls + Ls bæði fyrir kantjárn og langjárn almennt.

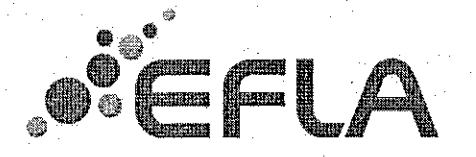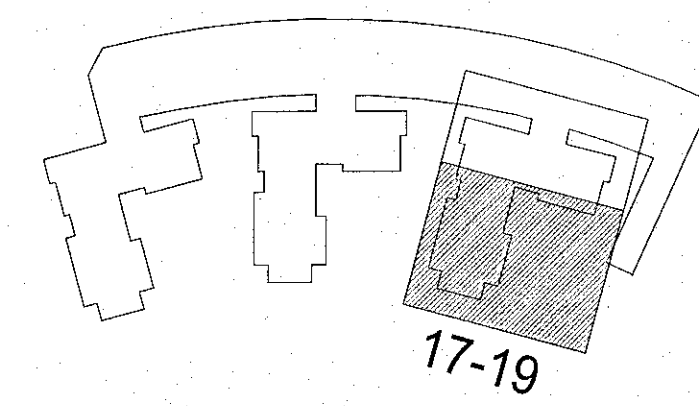

Hringhamar 17-19
221 Hafnarfirði

Burðarvirki
Járnbending
Grunnmynd undirstöður

TEKNI-NÚMÉR	BLAÐSTÆRÐ	HANNAÐ	ÓÓ
9354-001	A1	TEKNAÐ	MG
-1_1_21_62		YFIRFARIÐ	BJP
DAGS.	MELIKVARIÐ	ÓTGÁFA	
17.02.2023	1:50		B

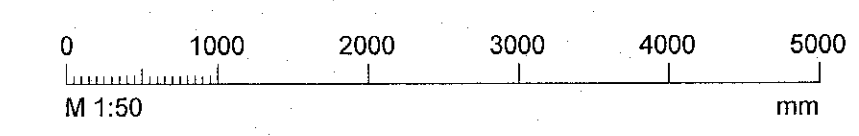

Útgáfunúmer og dagsetning aðskiptaráttar: Frumútgáfa 12.04.2022
Hönnuður: Bjarni Jón Pálsson kt: 291163-5139
Hönnunarsíti: Haraldur Ingvarsson kt: 030958-3389