




Vesat: 31.3.2023 09:58:43 Upprenn: 24.03.2023

Útg.	Dags.	Skýring	Br. af: Yfirt.
A	24.03.23	Verteikning	OO BJP
B	31.03.23	Uppfæra járnbindingu	OO BJP

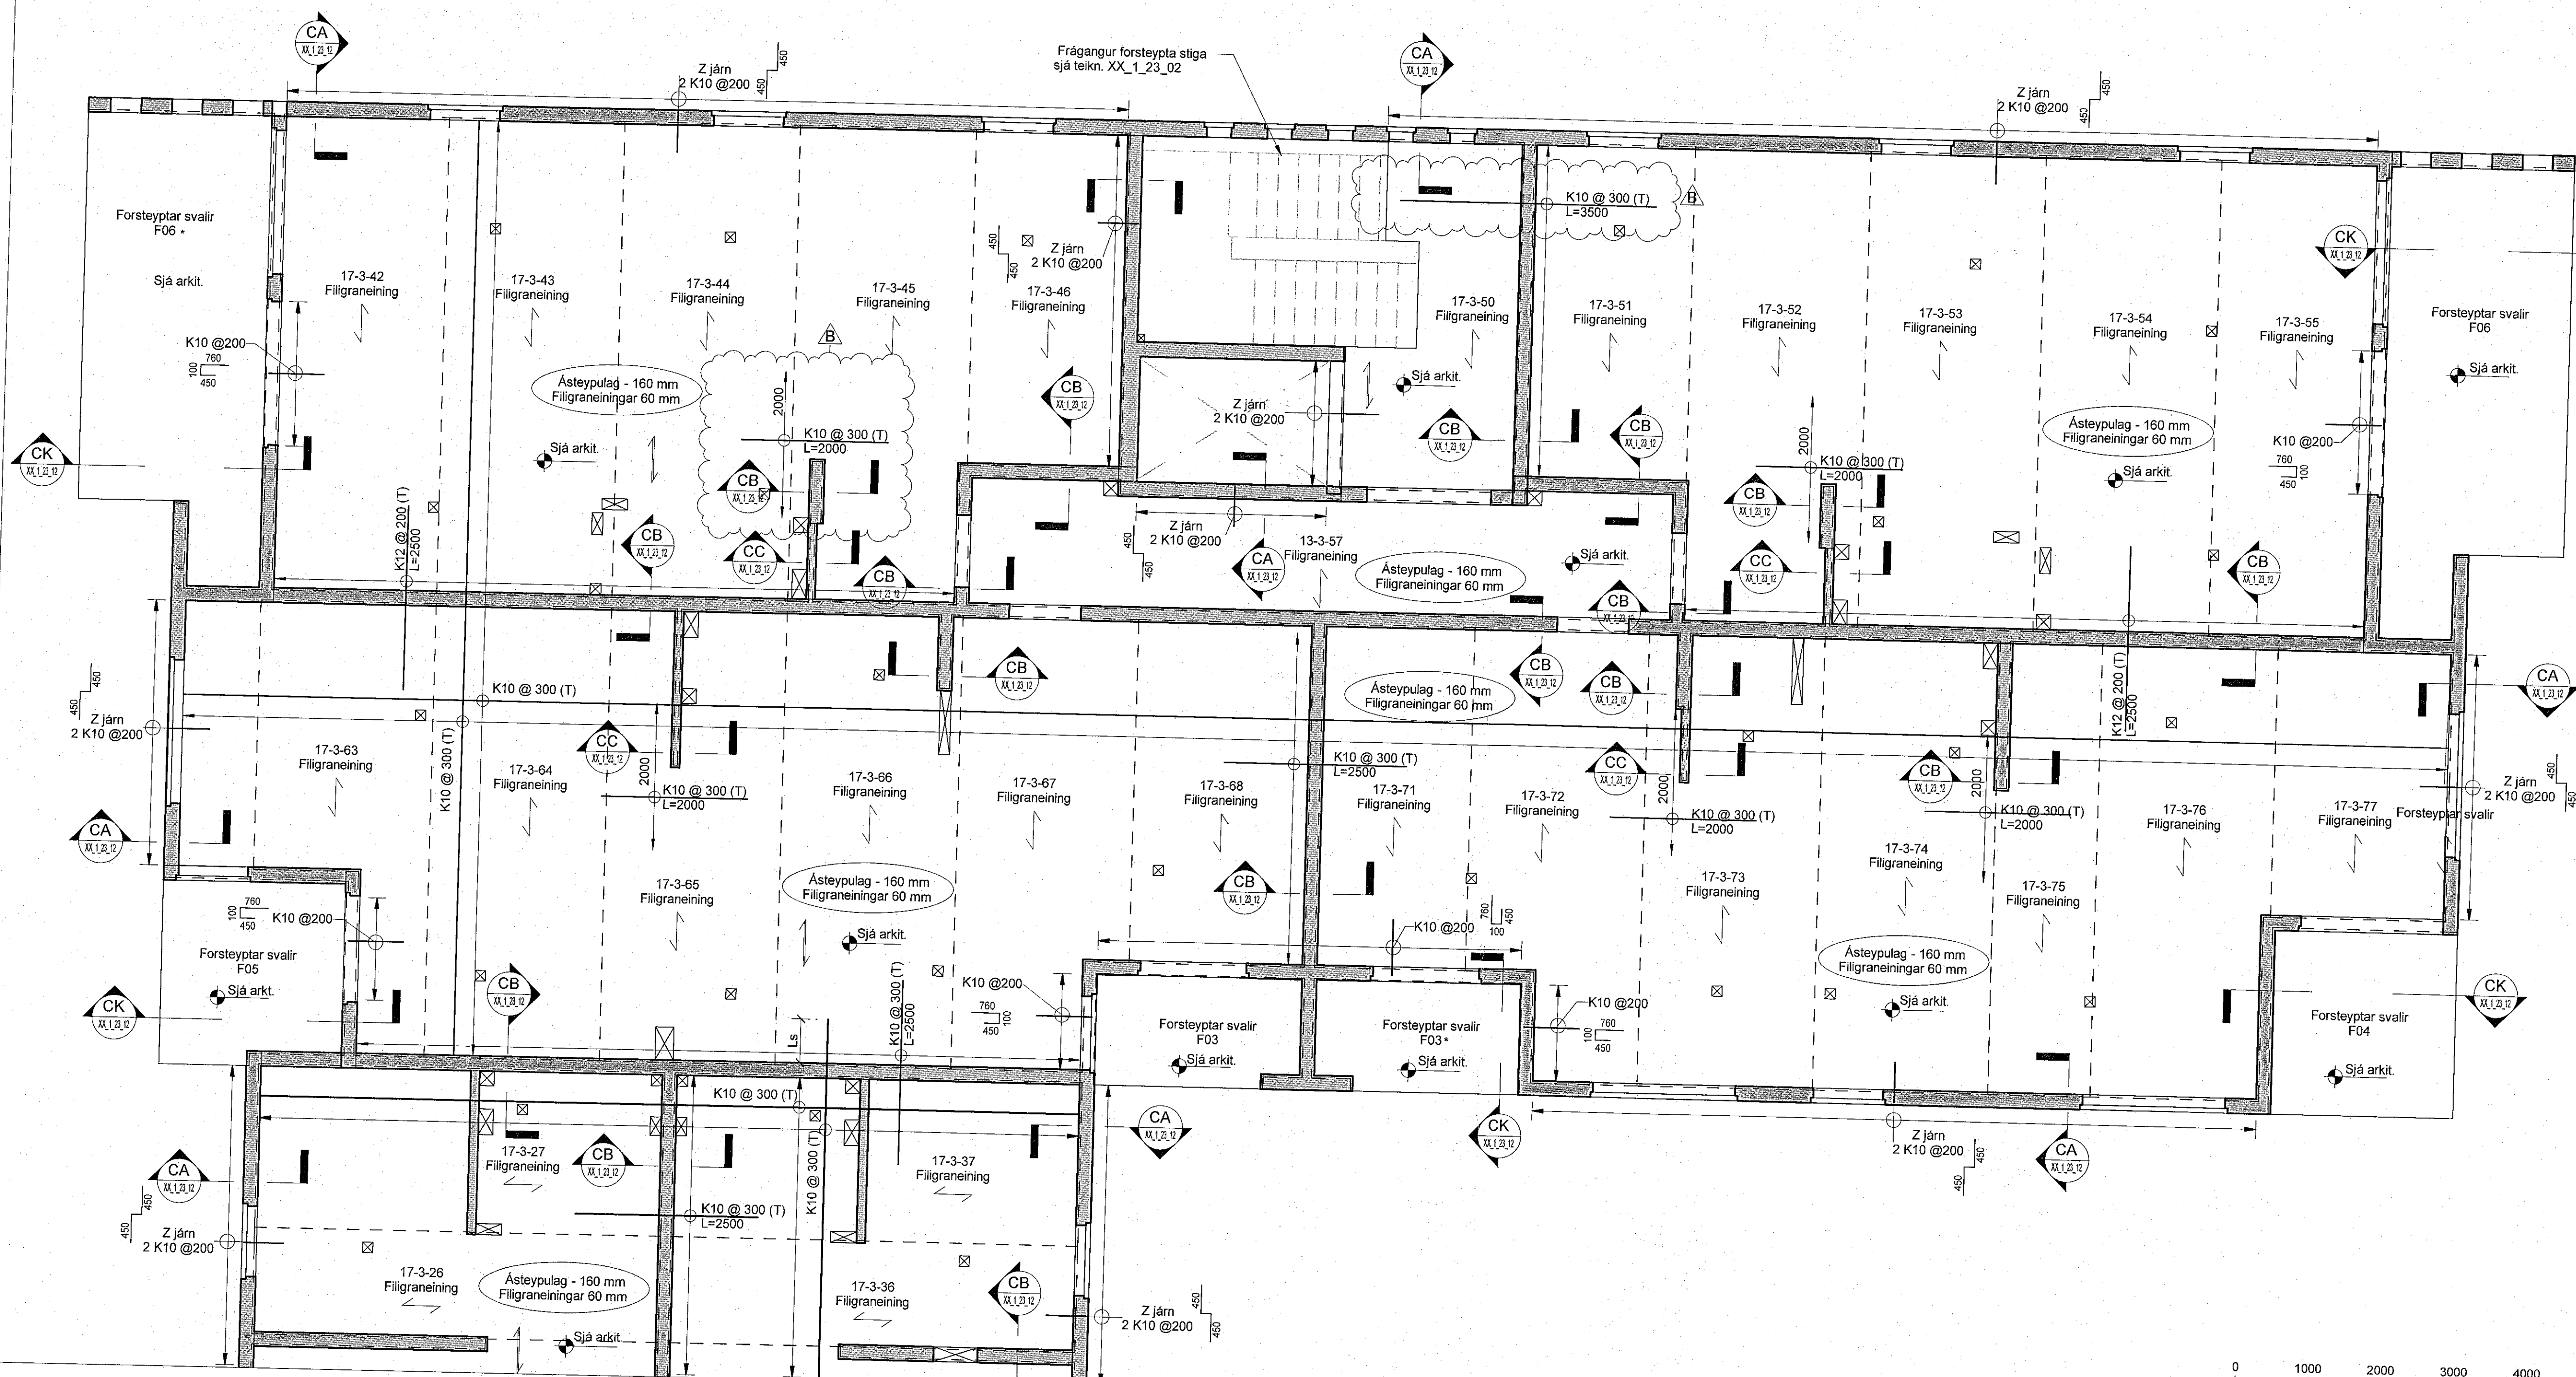

Skýringar


Öll mál eru í mm, nema hæðarkótar í m.
Sjá almenn skýringablað, XX_1_04_01, XX_1_04_02, XX_1_04_03, XX_1_04_04 og XX_1_04_05.
Sjá einnig gataplön og teikningar annarra hönnuða sem tilheyra þessu verki.
Hæðarsætning yfirborðs eru skilgreind á teikningum arkitekta.
Horft er niður á gólfö. Veggir ofan plötu eru sýndir með heilum línunum, veggir og bitar neðan plötu eru sýnd með brotnum línunum.
Járn í efri brún plötu eru sýnd með heilum línunum og eru auðkennd með bókstafnum T. Járn í neðri brún plötu eru sýnd með brotnum línunum og eru auðkennd með bókstafnum B.
Verttaki skal hafa samband við hönnuð ef eitthvað er óljóst.
☒ Gat í plötu
Ef gót eru stærri en 200 mm skal járnbinda kringum gatið sjá teikningu XX_1_23_01
Bending í filigranplötur:
L=600-7600, járnbinding B186+
K10@150 í burðarætt en K10@200 í þverætt
L=0-6000mm, járnbinding B196+
K10@200 í burðarætt og í þverætt

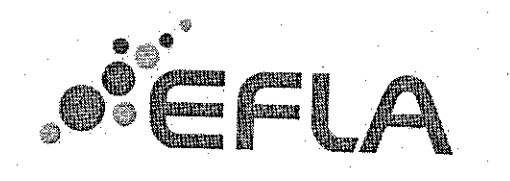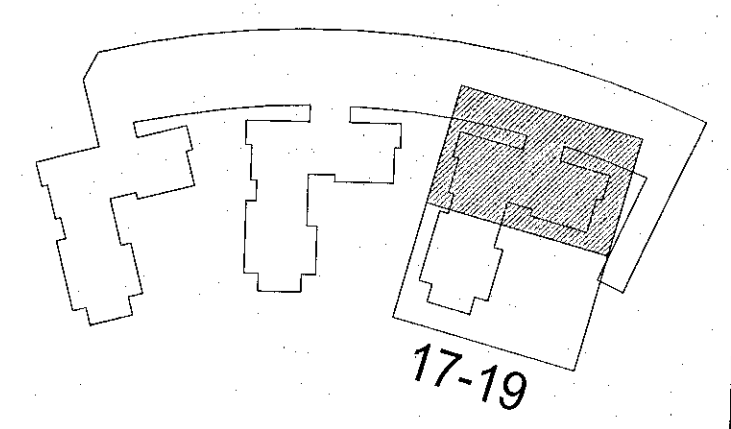

Hringhamar 17-19
221 Hafnarfirði

Burðarvirki
Járnbinding
Grunnmynd 4. hæð

TEKNAÚMÉR	BLAUSTEYR	HANNAÐ	ÓÓ
9354-001	A1	TEKNAÐ	MG
04_1_21_61		YFRFAR	BJP
DAGS.	MELKVARÐI	ÚTGÁFA	
24.03.2023	1 : 50	B	

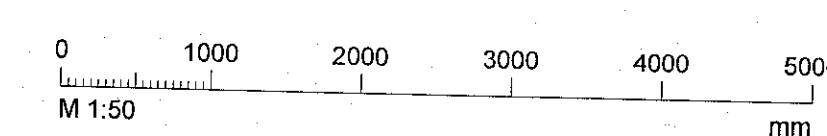

Útgáfunúmer og dagsetning aðalútgáfu: Frumútgáfa 12.04.2022
Hönnuður: Bjarni jón Pálsson kt. 291163-5139
Hönnunarsjóni: Háraðir Ingvarsson kt. 030956-3369