



Vað: 24.3.2023 10:47:01 Úprent: 19.04.2022


Útg.	Dags.	Skýring	Br. af:	Yfirf.
A	19.04.22	Verkleikning	00	BJP
B	18.05.22	Bæta við snið	00	BJP
C	18.06.22	Bæta við sniðum + málum í sniði BH	00	BJP
D	21.06.22	Uppfæra snið	00	BJP
E	17.02.23	Uppfæra snið	00	BJP
F	24.02.23	Bæta við sniði og skýringum	00	BJP
G	24.03.23	Bæta við sniði og tilvísun	00	BJP

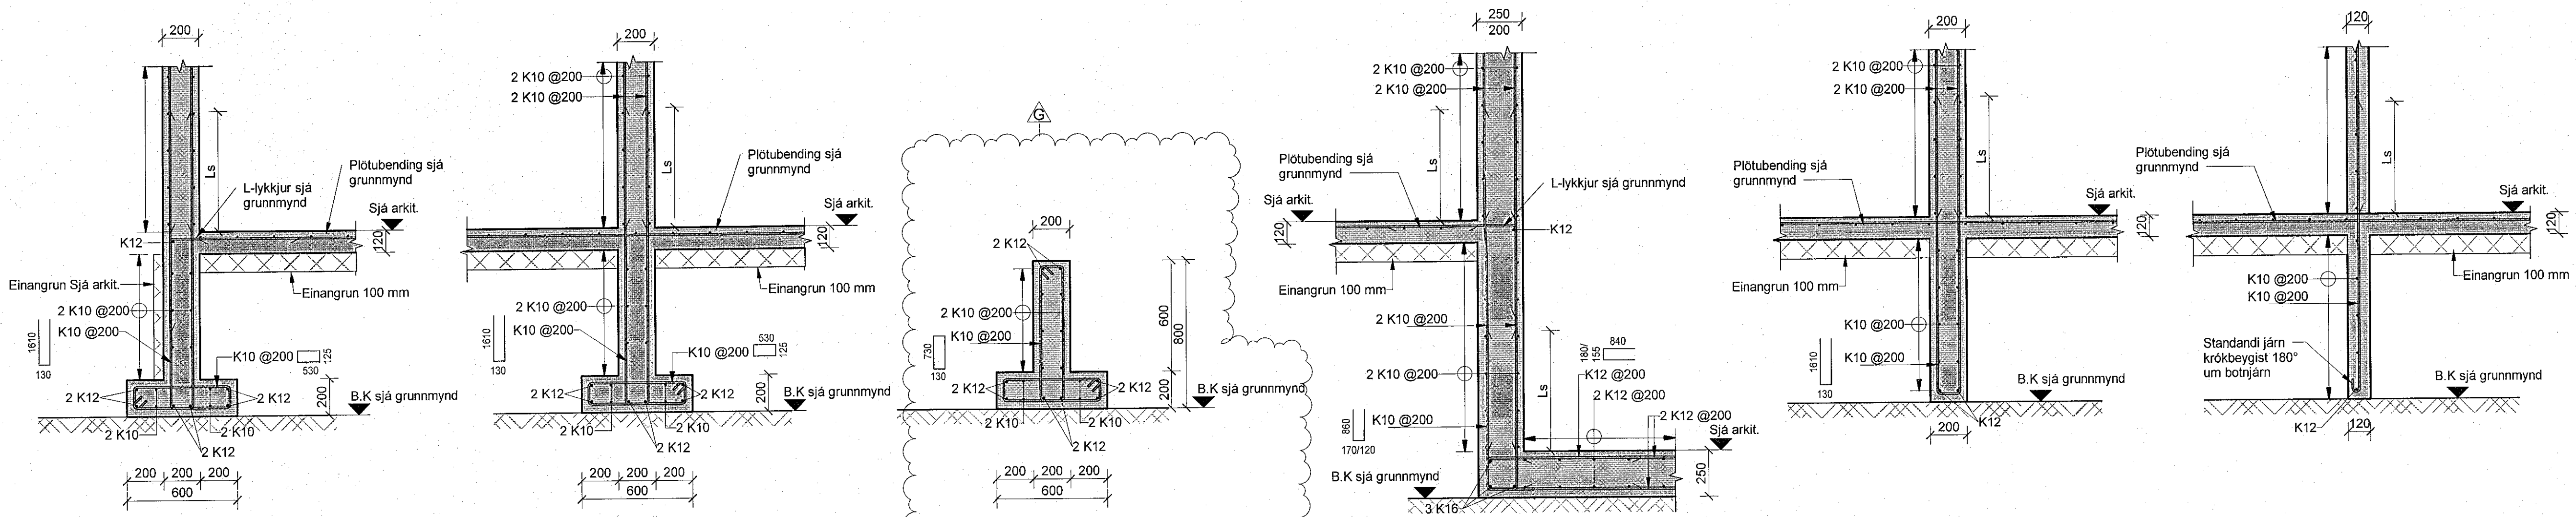


BA Snið BA -1,1,21,01 1:20
BB Snið BB -1,1,21,01 1:20
BL Snið BL -1,1,21,02 1:20
BC Snið BC -1,1,21,01 1:20
BD Snið BD -1,1,21,01 1:20
BE Snið BE -1,1,21,01 1:20

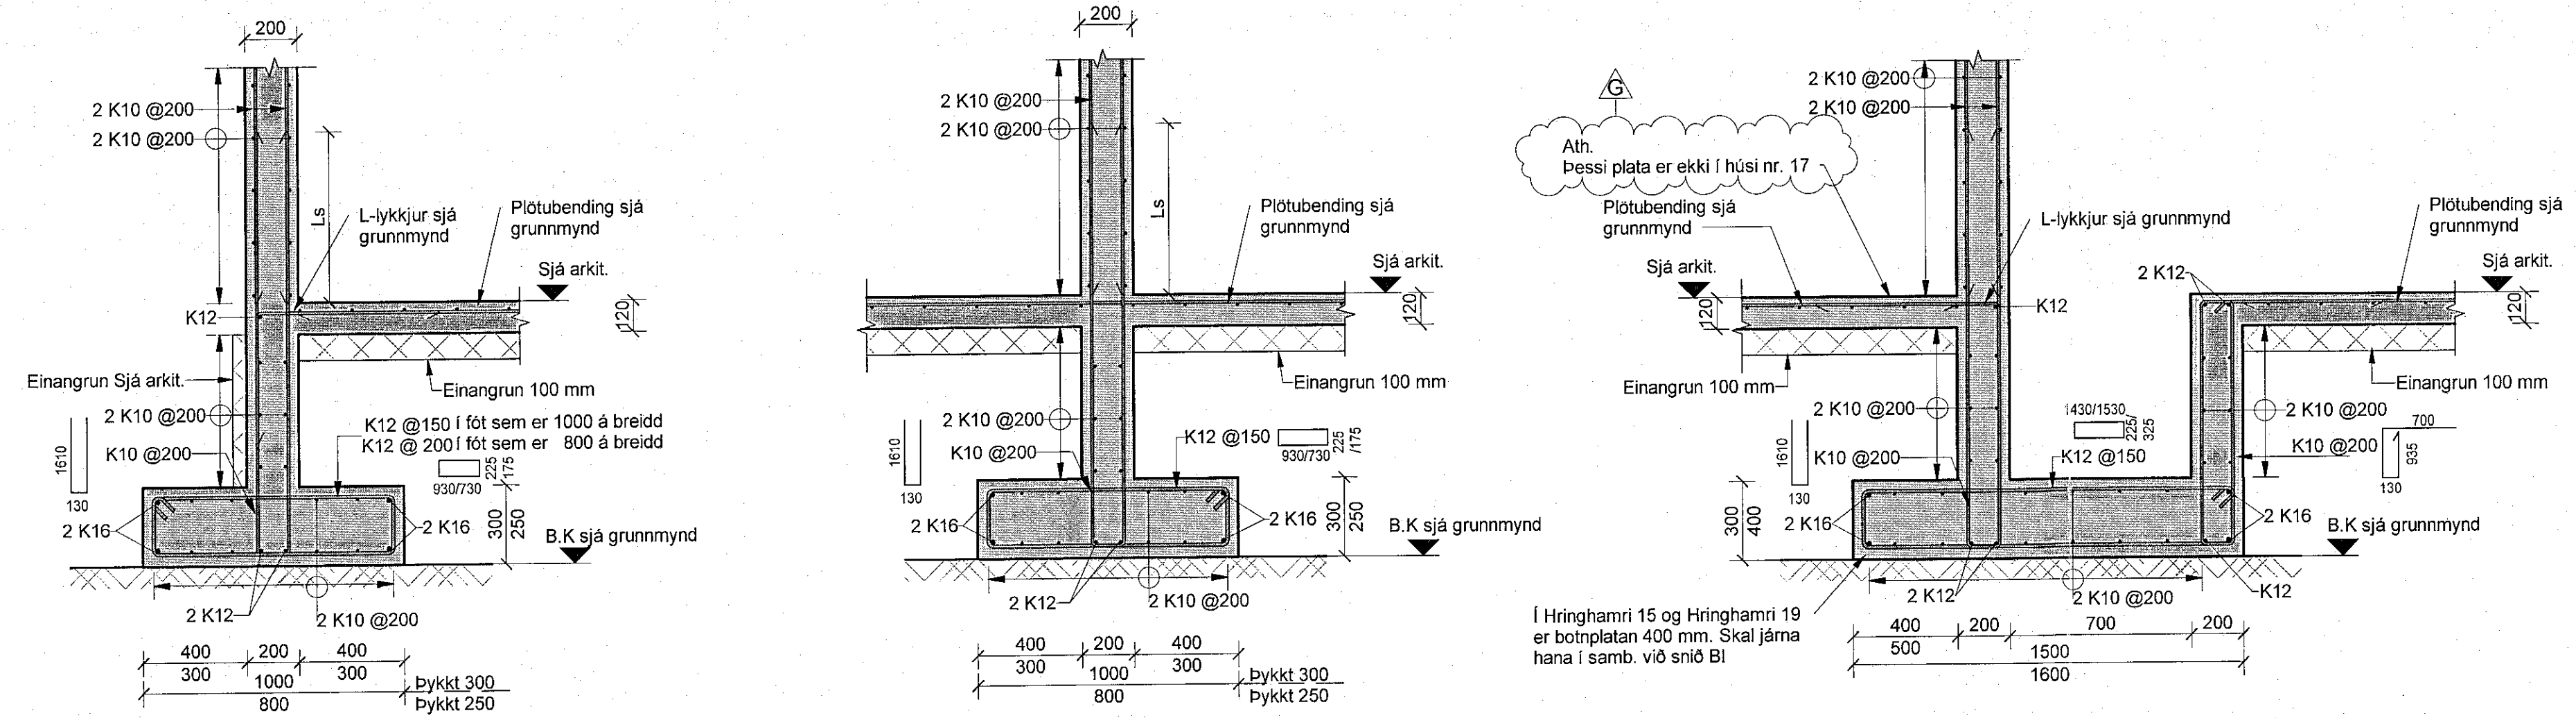


BF Snið BF -1,1,21,01 1:20
BG Snið BG -1,1,21,01 1:20
BH Snið BH -1,1,21,01 1:20

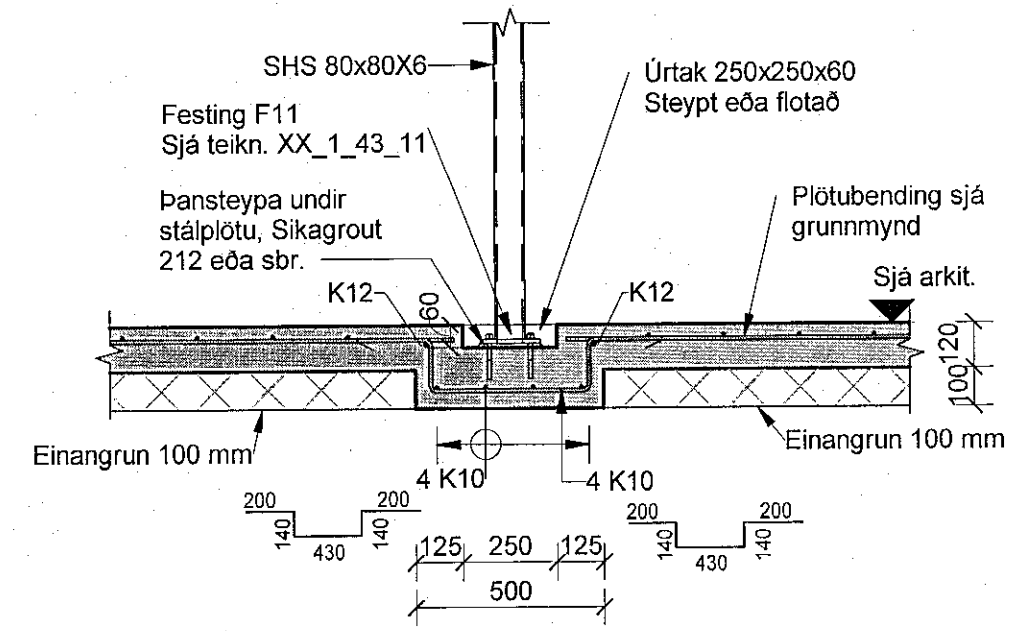

BK Snið BK -1,1,21,01 1:20

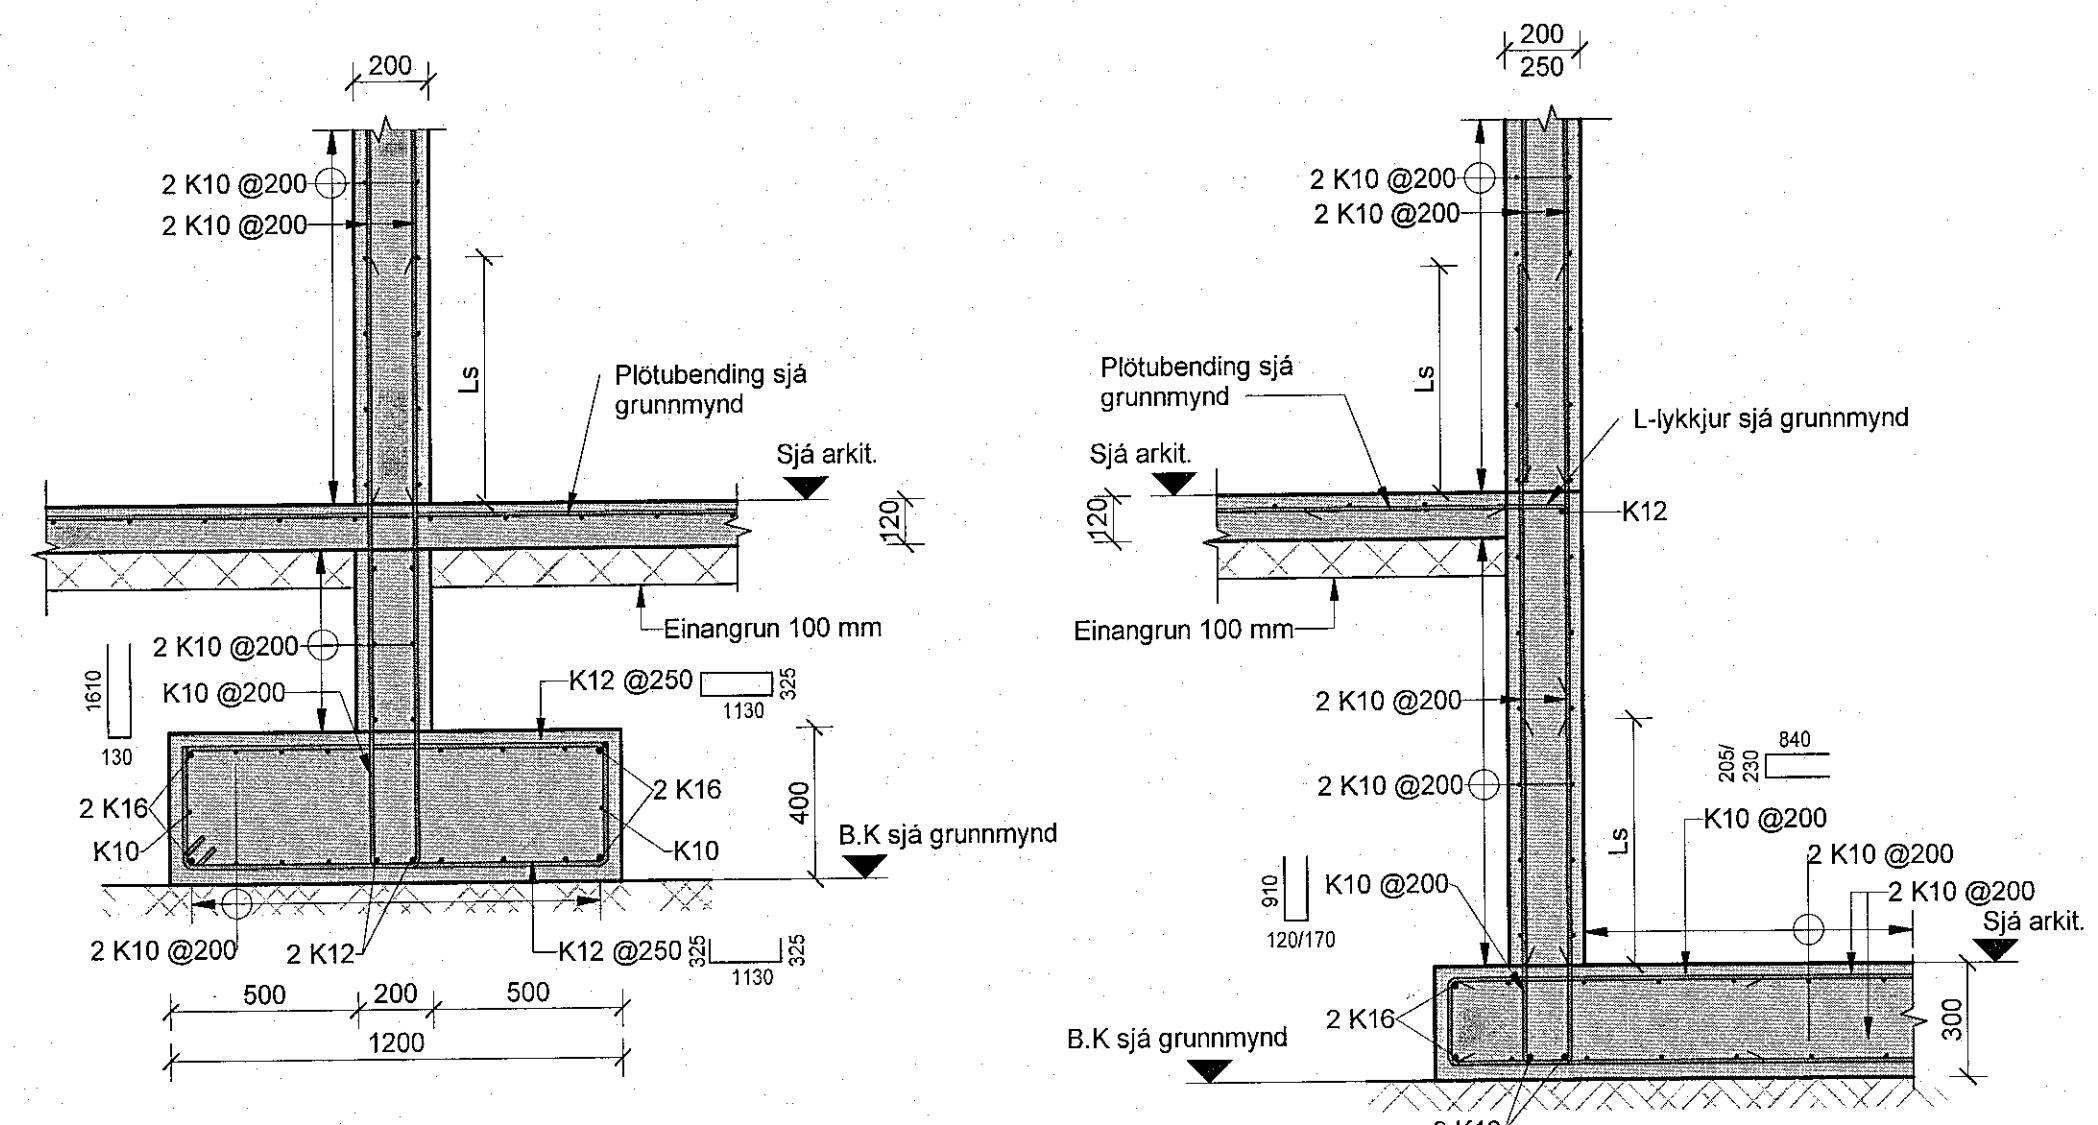

BI Snið BI -1,1,21,31 1:20
BJ Snið BJ -1,1,21,31 1:20

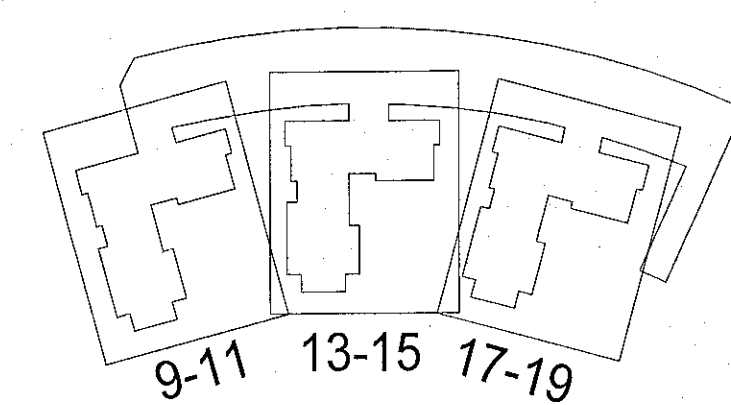

Hringhamar 9-19
221 Hafnarfirði

Burðarvirki
Járnþending
Snið og deili

TEKNIÐMÉR	BLAÐSTÆRÐ	HANNAÐ	00
9354-001	A1	TEKNAÐ	MG
XX_1_23_11		YFRSÆR	BJP
DAGS.	MELKVARDI	ÚTGÁFA	
19.04.2022		1:20	G