
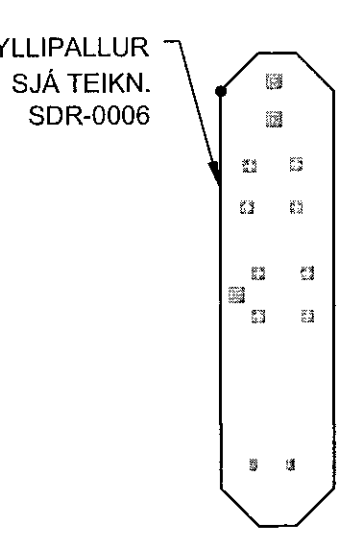


Samþykki þann
 27. júlí 2023
 fr. byggingarfulltrúans í Hafnarfirði
 Róbert A. Róbertsson

SKÝRINGAR:
 ALMENNAR SKÝRINGAR SJÁ TEIKNINGU SDR-0X01

HNITASKRÁ:

	X	Y
ST01	354792.140	399170.793
ST02	354782.567	399122.537
ST03	354828.257	399113.473
ST10	354892.434	399146.025
ST11	354889.977	399133.632
ST12	354885.906	399134.439
ST13	354884.828	399129.005
ST14	354892.077	399127.313
ST15	354887.182	399102.046
ST16	354856.594	399107.857
ST17	354860.675	399128.436
ST18	354855.263	399139.703
ST19	354858.166	399154.339
ST20	354879.238	399150.159
ST21	354880.410	399146.409
ST30	354833.829	399153.247
ST31	354834.958	399158.941
ST32	354849.554	399156.046
ST33	354848.632	399151.397
ST34	354835.488	399154.003
ST35	354834.378	399160.228
ST36	354836.517	399171.018
ST37	354854.174	399167.517
ST38	354852.034	399156.727
UT01	354871.339	399138.997
UT02	354875.360	399116.456
DH-01	354859.553	399121.491
DH-02	354860.348	399129.693
DH-03	354867.524	399128.271
DH-04	354865.929	399120.227

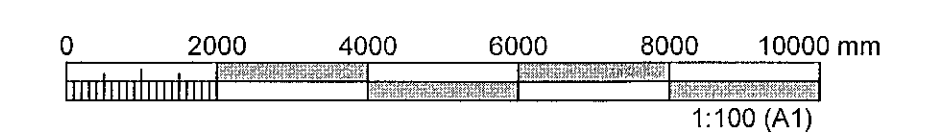

GRUNNMYND
 1:200


ÚTGÁFUFERILL

ÚTG.	DAGS.	SKÝRINGAR	HANNAÐ	YFRF.	SAMP.
01	11.07.2019	BYGGINGARTEIKNING	SMV	AMS	SMV
02	27.08.2019	STÖÐVEGG BREYTT UPPFÆRD HNITASKRÁ	SMV	AMS	SMV
03	26.02.2020	STIGI OG AFYLLINGAPALLUR BÆTT VIÐ	SMV	AMS	SMV
04	08.04.2021	VEGGUR BÆTIST VIÐ	SMV	GJ	SMV
05	04.02.2022	STIGAUNDIRSTADA VIÐ TANK BT02	GJ	AMS	AMS
06	20.06.2023	BREYTINGAR SKV. BREYTINGA- SKÝJUM	BPG	HEK	AMS

DAGS. UNDIRSKRIFTAR
 20 JUN 2023
 ADALHÖNNUNDIR C.H. MANNVIT (NAFN OG KT.)
 MANNVIT ÍT.
 Andri Marín Sigurðsson
 Kt. 170583-4429
 AMS

DAGS. UNDIRSKRIFTAR
 20 JUN 2023
 SAMRÆMINGARSTJÓRNUNDIR C.H. MANNVIT (NAFN OG KT.)
 MANNVIT ÍT.
 Andri Marín Sigurðsson
 Kt. 170583-4429
 AMS

BYGGT Á ADALUPPDRÁTTUM - DAGS.: 28.03.2023 - ÚTGÁFA: 01

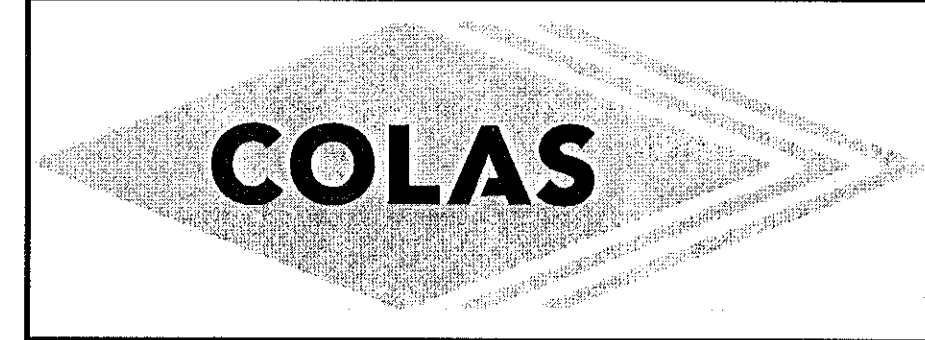

HÖNNUNUR

MANNVIT
 Úrðarhvarfi 6 203 Kópavogi Sími: 422 3000 Fax: 422 3001
 www.mannvit.is mannvit@mannvit.is Kt: 430572-0169
© ÖLL AFMÖT OG AFRIÐUN TEIKNINGAR, AÐ HELUTA Eða HEILD, ER HÁÐ SKRIFLEGA LEYFINGARUNDA.

HEITI VERKS
COLAS ÍSLAND
 ÓSEYRARBRAUT 16
 220 - HAFNARFJÖRÐUR

HEITI TEIKNINGAR
 BURÐARVIRKI
 STEYPT MANNVIRKI Á LÖÐ
 GRUNNMYND

FRAMÚTGÁFA 11.07.2019	MKV. 1:200	STJÓRD A1
VERKNUMÉR 2110157	VERKHLUFI 000	TEIKNINGANUMÉR SDR-0001
		ÚTGÁFA 06