


Vasá: 23.2.2023 10:38:37 Úprettur: 16.06.2022

Útg.	Dags.	Verkefning	Skýring	Br. af: Yfirf.
A	16.06.22	Verkefning		ÓÓ B.J.P.
B	24.02.23	Bæta við stálsúlu		ÓÓ B.J.P.

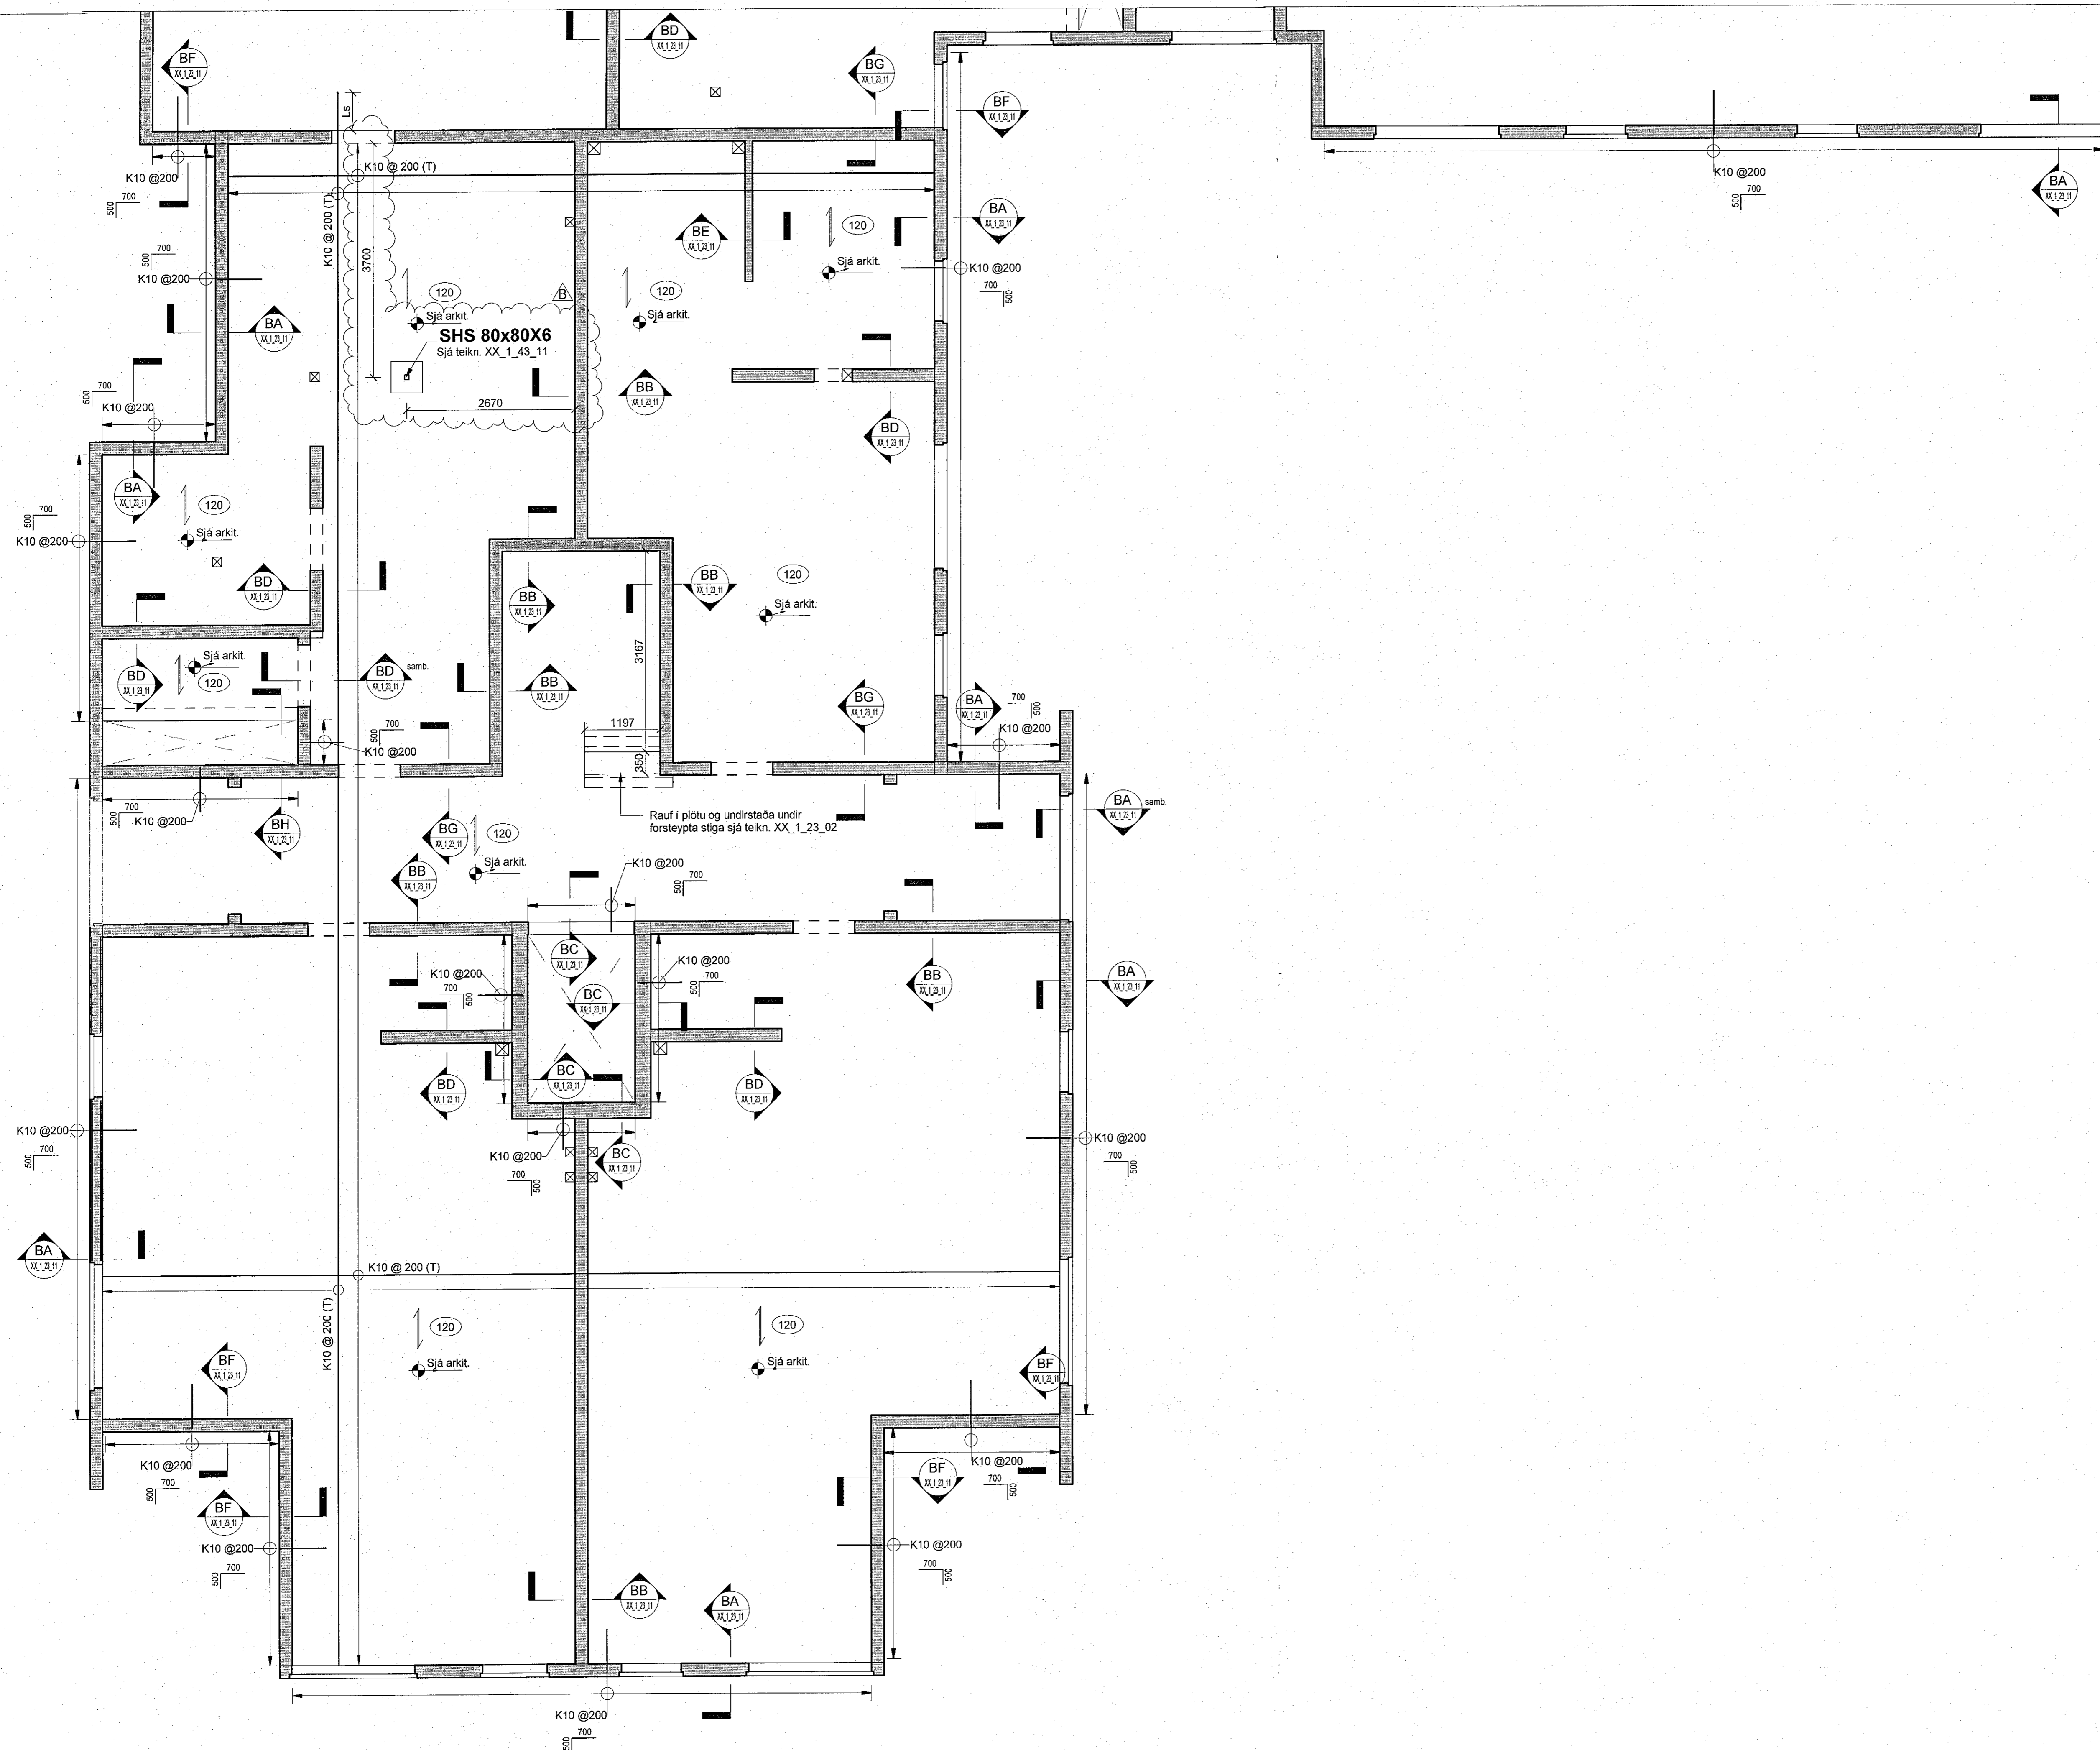

Skýringar

Öll mál eru í mm, nema hæðarkótar í m.

Sjá almenn skýringablað, XX_1_04_01, XX_1_04_02, XX_1_04_03, XX_1_04_04 og XX_1_04_05.

Sjá einnig gataplön og teikningar annarra hönnuða sem tilheyra þessu verki.

Hæðarsetning yfirborðs eru skilgreind á teikningum arkitekta.


Horfir er niður á gólf. Veggir ofan plötu eru sýndir með heilum línun, veggir og bitar neðan plötu eru sýnd með brotnum línun.

Járn í efri brún plötu eru sýnd með heilum línun og eru auðkennd með bókstafnum T. Járn í neðri brún plötu eru sýnd með brotnum línun og eru auðkennd með bókstafnum B.

Verktaki skal hafa samband við hönnuð ef eitthvað er óljóst.

☒ Gat í plötu


Ef gót eru stærri en 200 mm skal járnbanda kringum gatið sjá teikningu XX_1_23_01

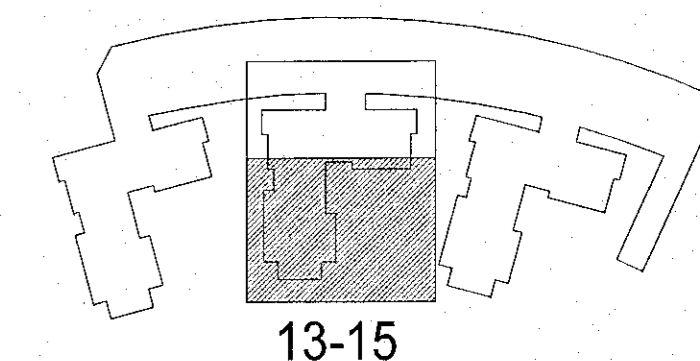

Hringhamar 13-15
221 Hafnarfirði

Burðarvirki
Járnbanding
Grunnmynd 1 hæð (jarðhæð)

TEKNI-NÚMÉR	BLAÐSTÆRÐ	HANNAÐ	ÓÓ
9354-001	A1	TEKNAÐ	MG
00_1_21_32	YFIRFARIR	BJP	
DAGS.	MÆLIKVARÐI	ÚTGÁFA	
16.06.2022	1 : 50	B	

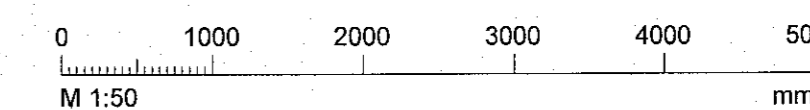

Útgáfunúmer og dagsetning aðaluppritar: Frumútgáfa 12.04.2022
Hönnur: Bjarni Jón Pálsson kt: 291163-5139
Hönnunarsjón: Haraldur Ingvarsson kt: 030956-3389