



HLIÐARMYND VEGGJAR V105 - M1:50:
ÞYKKT VEGGJAR: 200mm

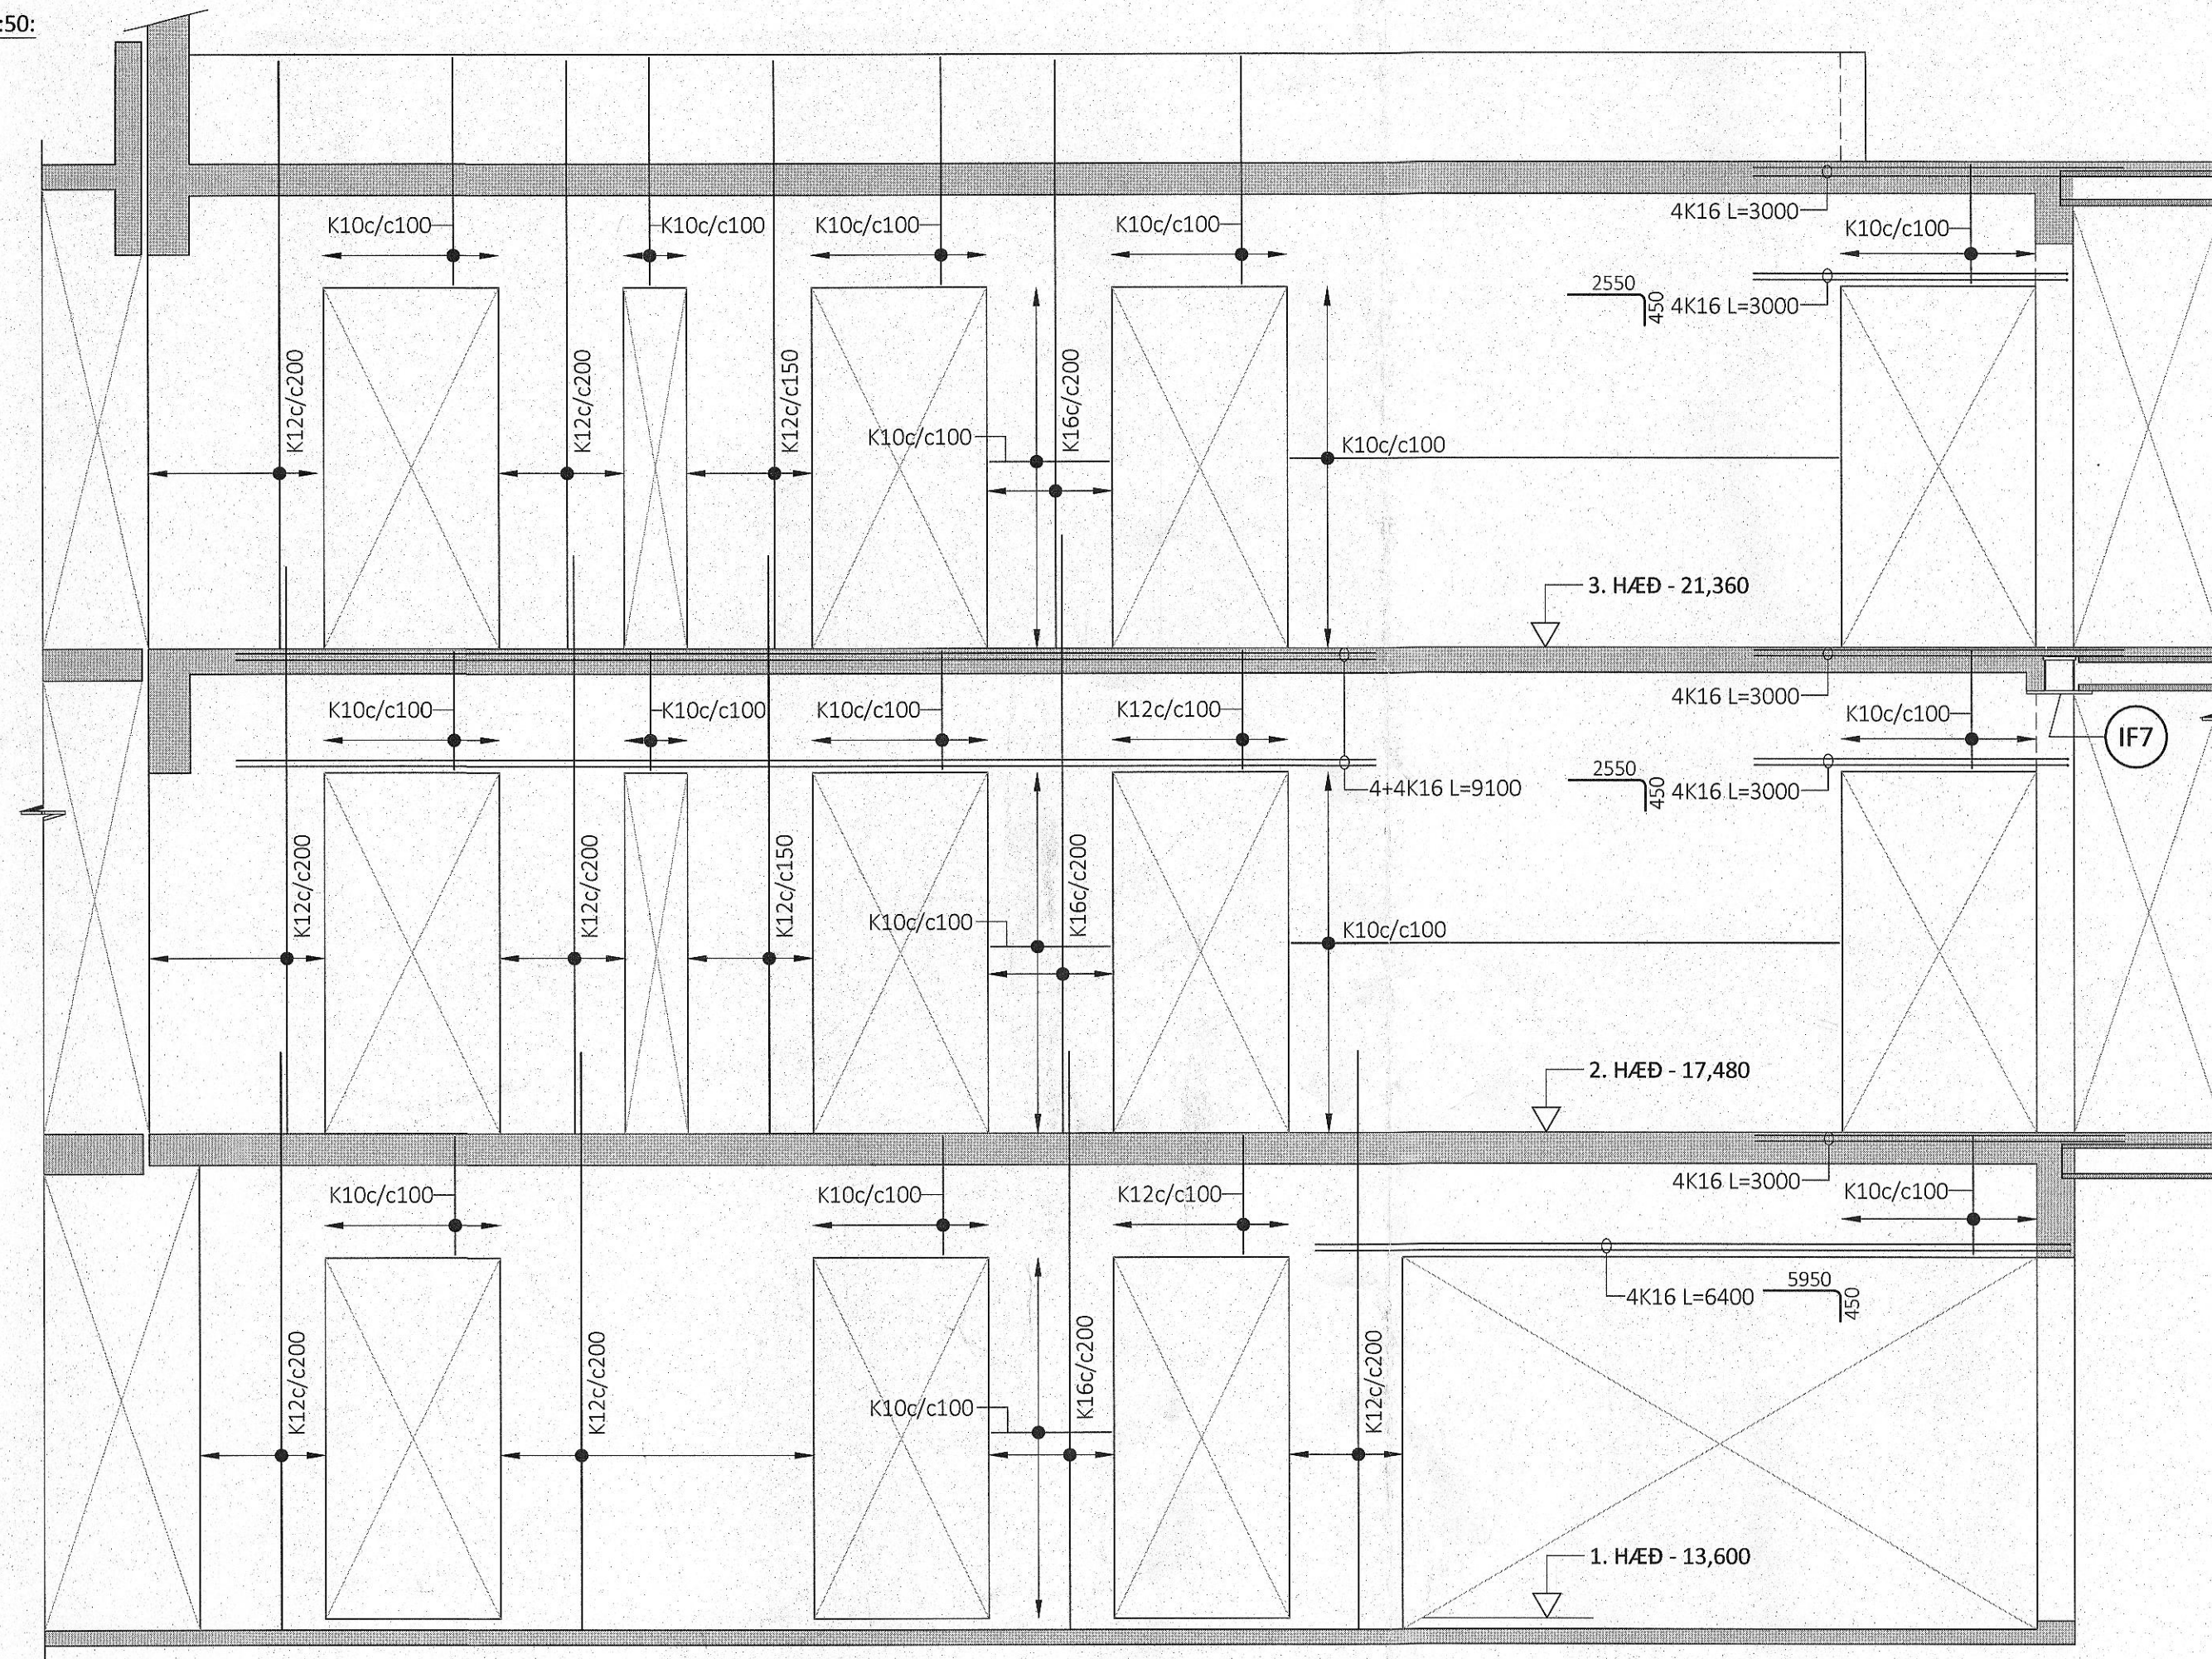

HLIÐARMYND VEGGJAR V108 - M1:50:
ÞYKKT VEGGJAR: 300mm NEMA ANNAD SÉ SÉRSTAKLEGA TEKID FRAM

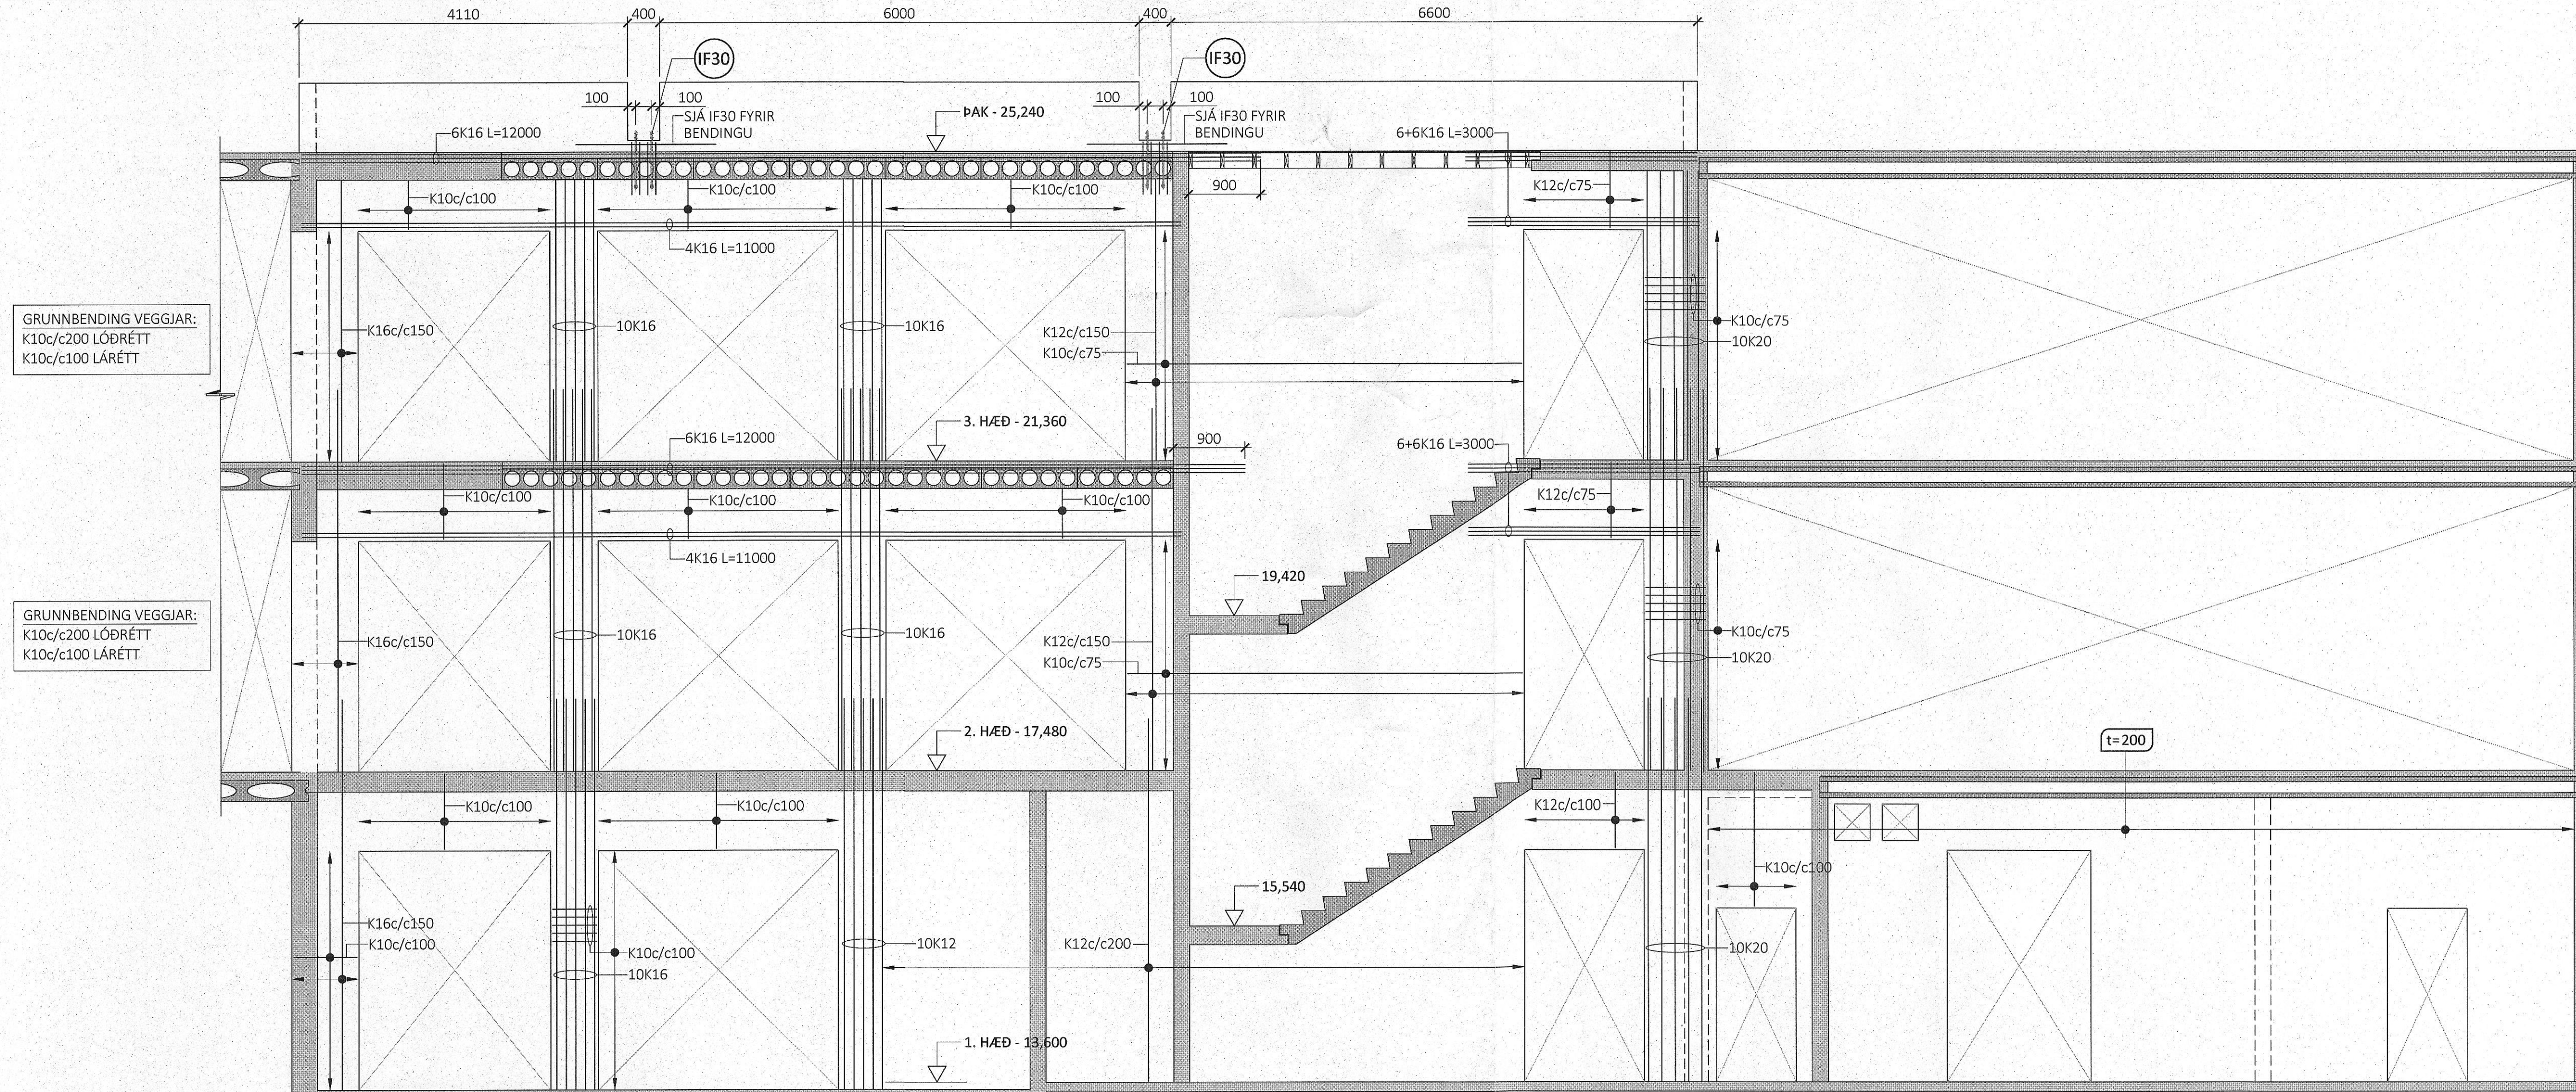

ÁRITUN BYGGINGARFULLTRÚA


Samþykkt þann
11. ágú. 2023
Byggingarfulltrúans í Hafnarfirði
Róbert A. Róbertsson

ÁRITUN HÖNNUNARSTJÓRA KT:
BYGGT Á ADALUPPDRÁTTUM DAGSETTUM: 01.09.2022

- ALMENNAR SKÝRINGAR:
- SJÁ FLEIRI ALMENNAR SKÝRINGAR Á TEIKNINGU B-0000
 - ÖLL MÁL ERU Í MILLIMETURM, EN KÖTAR ERU Í METURM
 - JÁRNAGRIND Í VEGGJUM ER ALMENNT TVÖFOLD GRIND NEMA ANNAD SÉ SÉRSTAKLEGA TEKID FRAM
 - ÞEGAR BENDING ER GEFIN UPP Í STYKKJAFJÖLDA ER UPPGEFIN TALA HEILDARFJÖLDI Í NÆR- OG FJÆRBRÚN VEGGJAR
 - ALMENN GRUNNBENDING VEGGJA ER SKILGREIND Í TÖFLU Á TEIKNINGU B-3000, GILDIR SÚ BENDING NEMA ÖNNUR BENDING SÉ SKILGREIND Á HLIÐARMYND
 - ALMENN SNID FYRIR VEGGI ERU SÝND Á TEIKNINGU B-3000 OG GILDA PAU NEMA ANNAD SÉ SÉRSTAKLEGA SKILGREINT Á HLIÐARMYND
 - SJÁ GATAPLAN FRÁ FERLI FYRIR GÖT Í VEGGI

TÁKN:

(IF0) INNSTEYPT STÁLFESTING Í STADSTEYPU - SJÁ TEIKNINGU B-2200

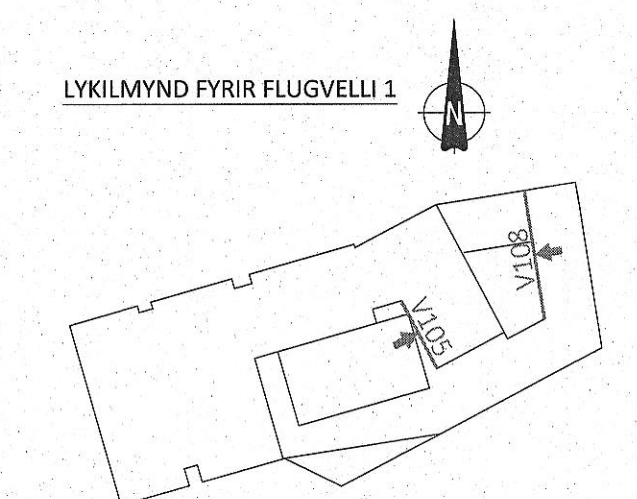

C 26.04.2023 VEGG V108 BREYTT VIÐ EFRI BRÚN VEGGJAR
B 10.02.2023 HURÐAÖP STÆKKAD Í VEGG V108
A 27.01.2023 ÖPI Á 1. HÆÐ Í VEGG V105 EYTT
ÚTG. DAGS. SKÝRING

FLUGVELLIR 1
HAFNARFIRDI ICELANDAIR

BURÐARVIRKI
HLIÐARMYNDIR VEGGJA
V105 & V108

SAMÞYKKT: KENNITALA:
Sindur Davarsdóttir: 070970-4149

DAGS. ÚTGÁFU: 07.11.2022 HÖNNUÐUR: HE
DAGS. BREYFT: 26.04.2023 YFIRFARID AF: GÖS
MÆLIKVARDI: 1:50

HANNA
VERKFRÆÐISTOFA

21024 B-3007 C
VERKNR. NÚMER ÚTG.

SUDURHRAUNI 10 210 GARDABER KT. 631216-0480
hannaverkis hrund@hannaverkis SMÍ: 771-5252