
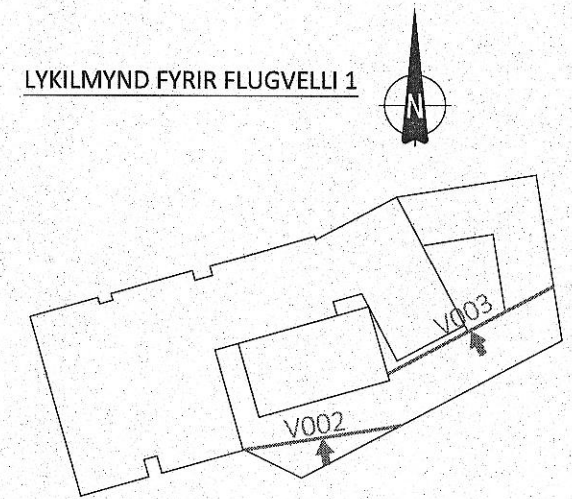


HLIDARMYND VEGGIAR V003 - M1:60:
ÞYKKT VEGGIAR: 300mm NEMA ANNAD SÉ SÉRSTAKLEGA TEKID FRAM

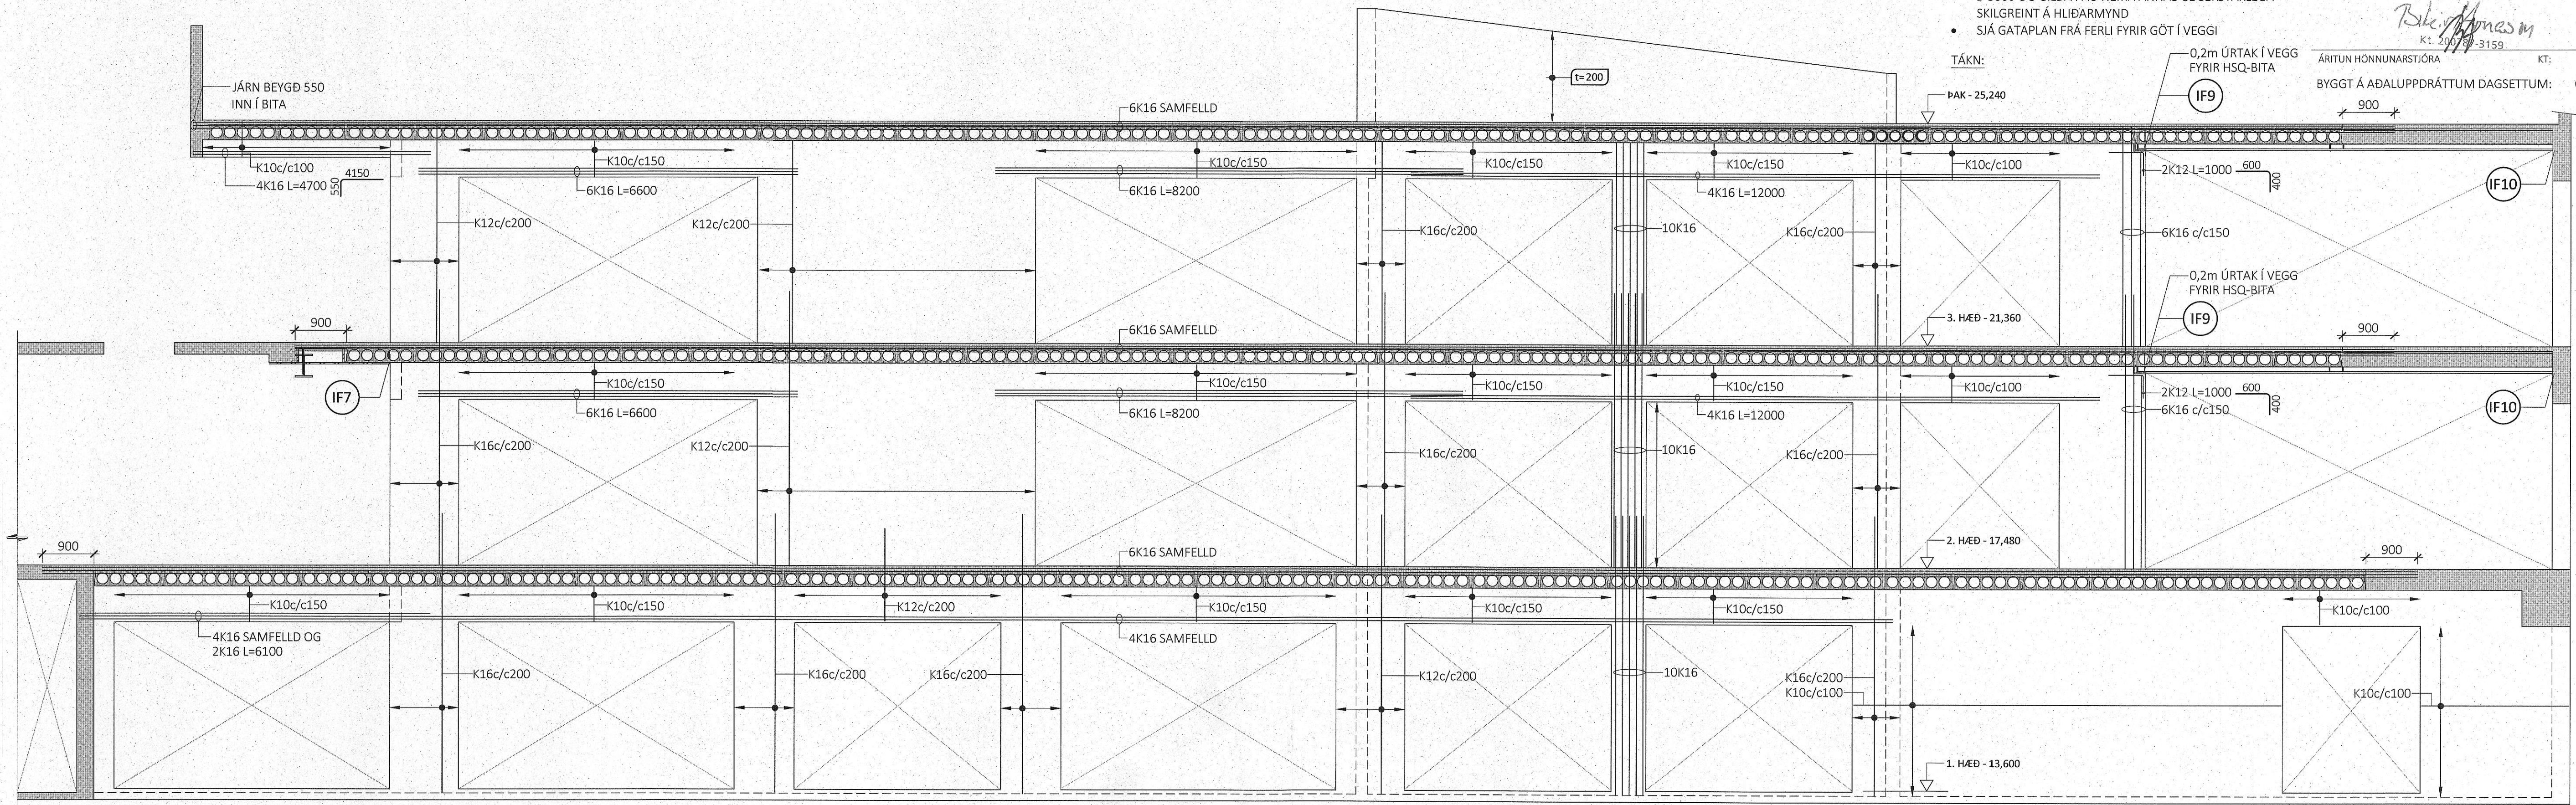


- ALMENNAR SKÝRINGAR:
- SJÁ FLEIRI ALMENNAR SKÝRINGAR Á TEIKNINGU B-0000
 - ÖLL MÁL ERU Í MILLIMETRUM, EN KÓTAR ERU Í METRUM
 - JÁRNAGRIND Í VEGGIUM ER ALMENNT TVÖFÖLD GRIND NEMA ANNAD SÉ SÉRSTAKLEGA TEKID FRAM
 - ÞEGAR BENDING ER GEFIN UPP Í STYKKJAFJÖLDA ER UPPGEFIN TALA HEILDARFJÖLDI Í NÆR- OG FJÆRBRÚN VEGGIAR
 - ALMENN GRUNNBENDING VEGGJA ER SKILGREIND Í TÖFLU Á TEIKNINGU B-3000, GILDIR SÚ BENDING NEMA ÖNNUR BENDING SÉ SKILGREIND Á HLIDARMYND
 - ALMENN SNID FYRIR VEGGI ERU SÝND Á TEIKNINGU B-3000 OG GILDA ÞAU NEMA ANNAD SÉ SÉRSTAKLEGA SKILGREINT Á HLIDARMYND
 - SJÁ GATAPLAN FRÁ FERLI FYRIR GÖT Í VEGGI

ÁRITUN BYGGINGARFULLTRÚA

Samþykkt þann
11. ágú. 2023
f. byggingarfulltrúans í Hafnarfirði
Róbert A. Róbertsson

ÁRITUN HÖNNUNARSTJÓRA KT:
BYGGT Á AÐALUPPDRATTUM DAGSETTUM: 01.09.2022

HLIDARMYND VEGGIAR V002 - M1:60:
ÞYKKT VEGGIAR: 300mm NEMA ANNAD SÉ SÉRSTAKLEGA TEKID FRAM

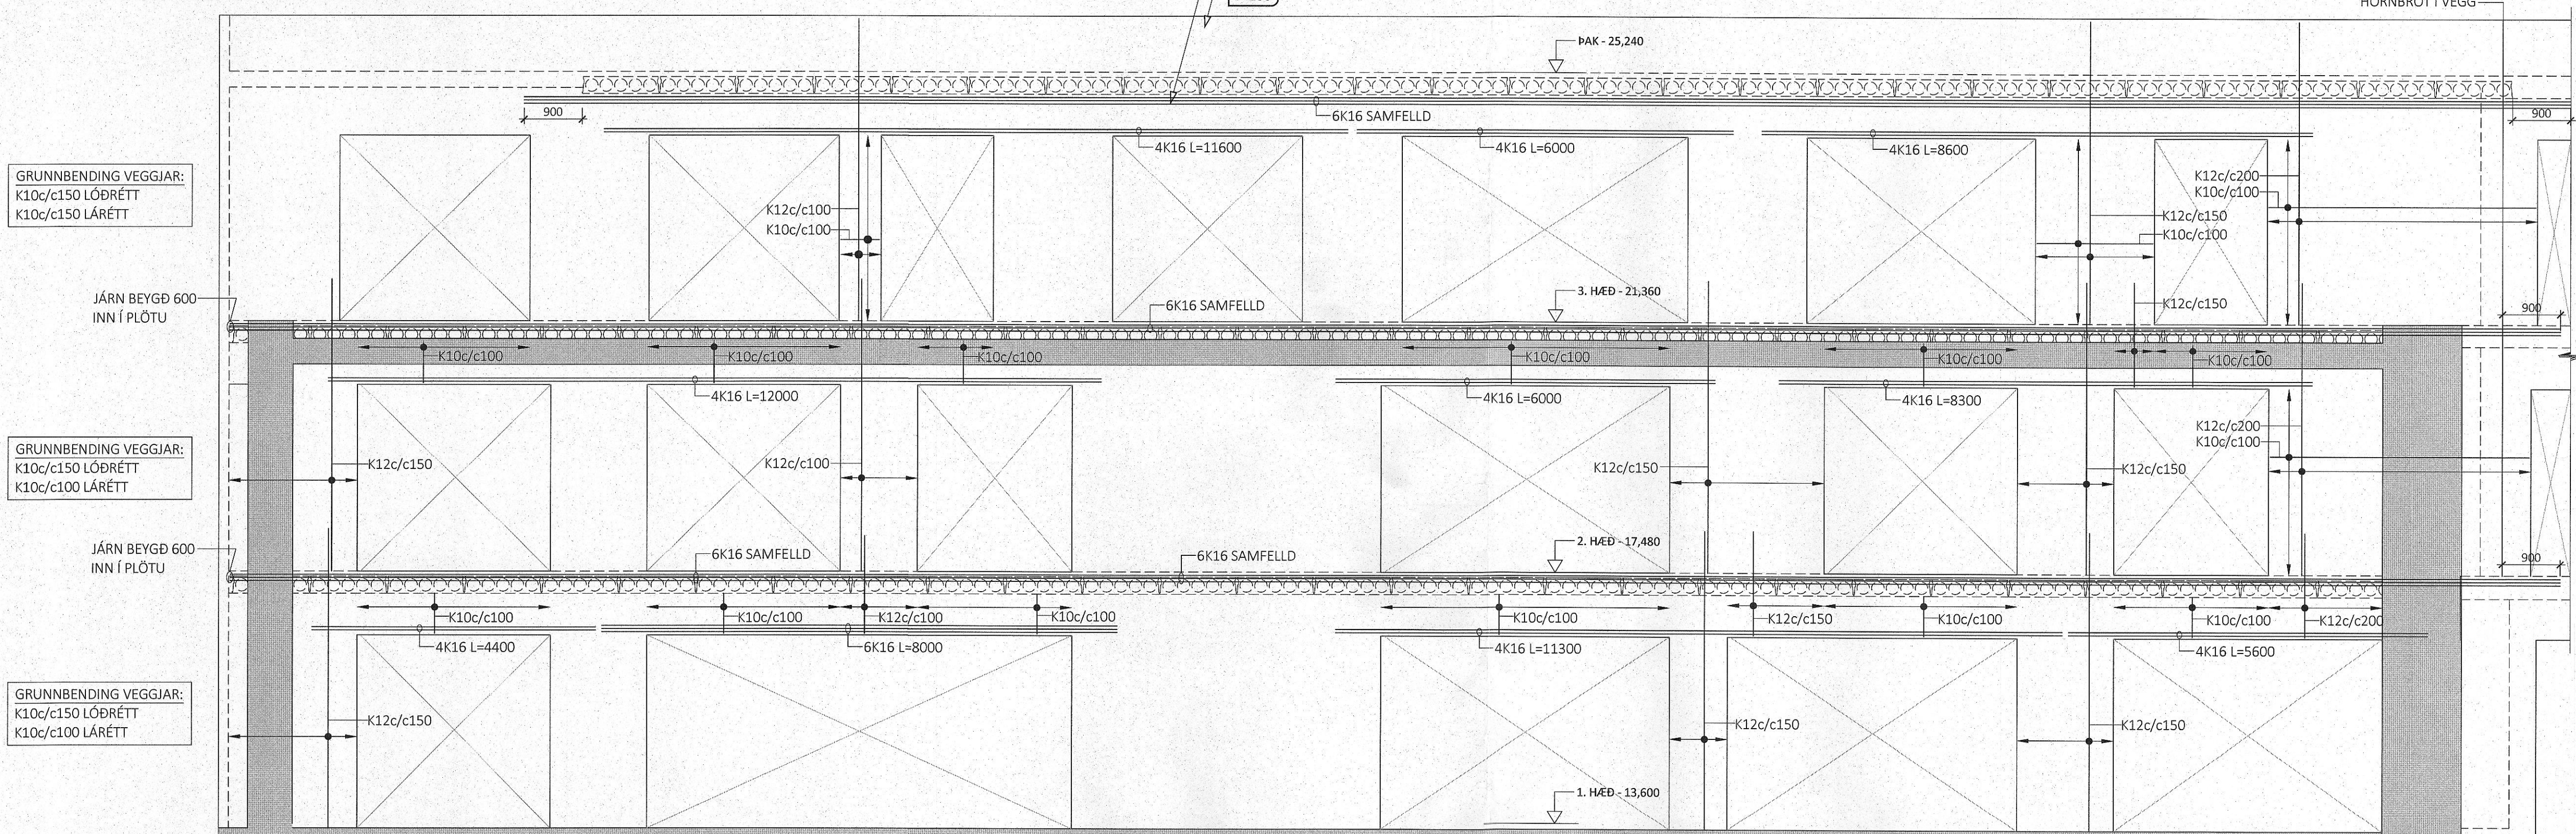

- GRUNNBENDING VEGGIAR:
K10c/c150 LÖÐRÉTT
K10c/c150 LÁRÉTT
- JÁRN BEYGD 600
INN Í PLÖTU
- GRUNNBENDING VEGGIAR:
K10c/c150 LÖÐRÉTT
K10c/c100 LÁRÉTT
- JÁRN BEYGD 600
INN Í PLÖTU
- GRUNNBENDING VEGGIAR:
K10c/c150 LÖÐRÉTT
K10c/c100 LÁRÉTT

B 26.04.2023 VEGG V003 BREYTT VÍÐ EFRI BRÚN VEGGIAR
A 27.01.2023 ÖPUM BREYTT Í VEGG V003
ÚTG. DAGS. SKÝRING

FLUGVELLIR 1
HAFNARFIRÐI ICELANDAIR

BURÐARVIRKI
HLIDARMYNDIR VEGGJA
V002 & V003

SAMÞYKKT: KENNITALA:
Hrúnd Þinarséttir 070970-4149

DAGS. ÚTGÁFU: 07.11.2022 HÖNNUÐUR: HE
DAGS. BREYTT: 26.04.2023 YFIRFARID AF: GÖS

MÆLIKVARDI: 1:60

HANNA
VERKFRÆÐISTOFA
SUDURHAUNI 10 210 GARDABERIS KT. 631216-0480
hannaverkis hrund@hannaverkis SIMI: 771-5252

21024 B-3002 B
VERKNR. NÚMER ÚTG.