


Veld: 5.4.2023 14:48:16 Öprentur: 10.02.2023

Útg.	Dags.	Skýring	Br.áf.	Yfirf.
A	10.02.2023	Verktækning		
B	05.04.2023	Neysluvatn uppfært	DKM	OIB

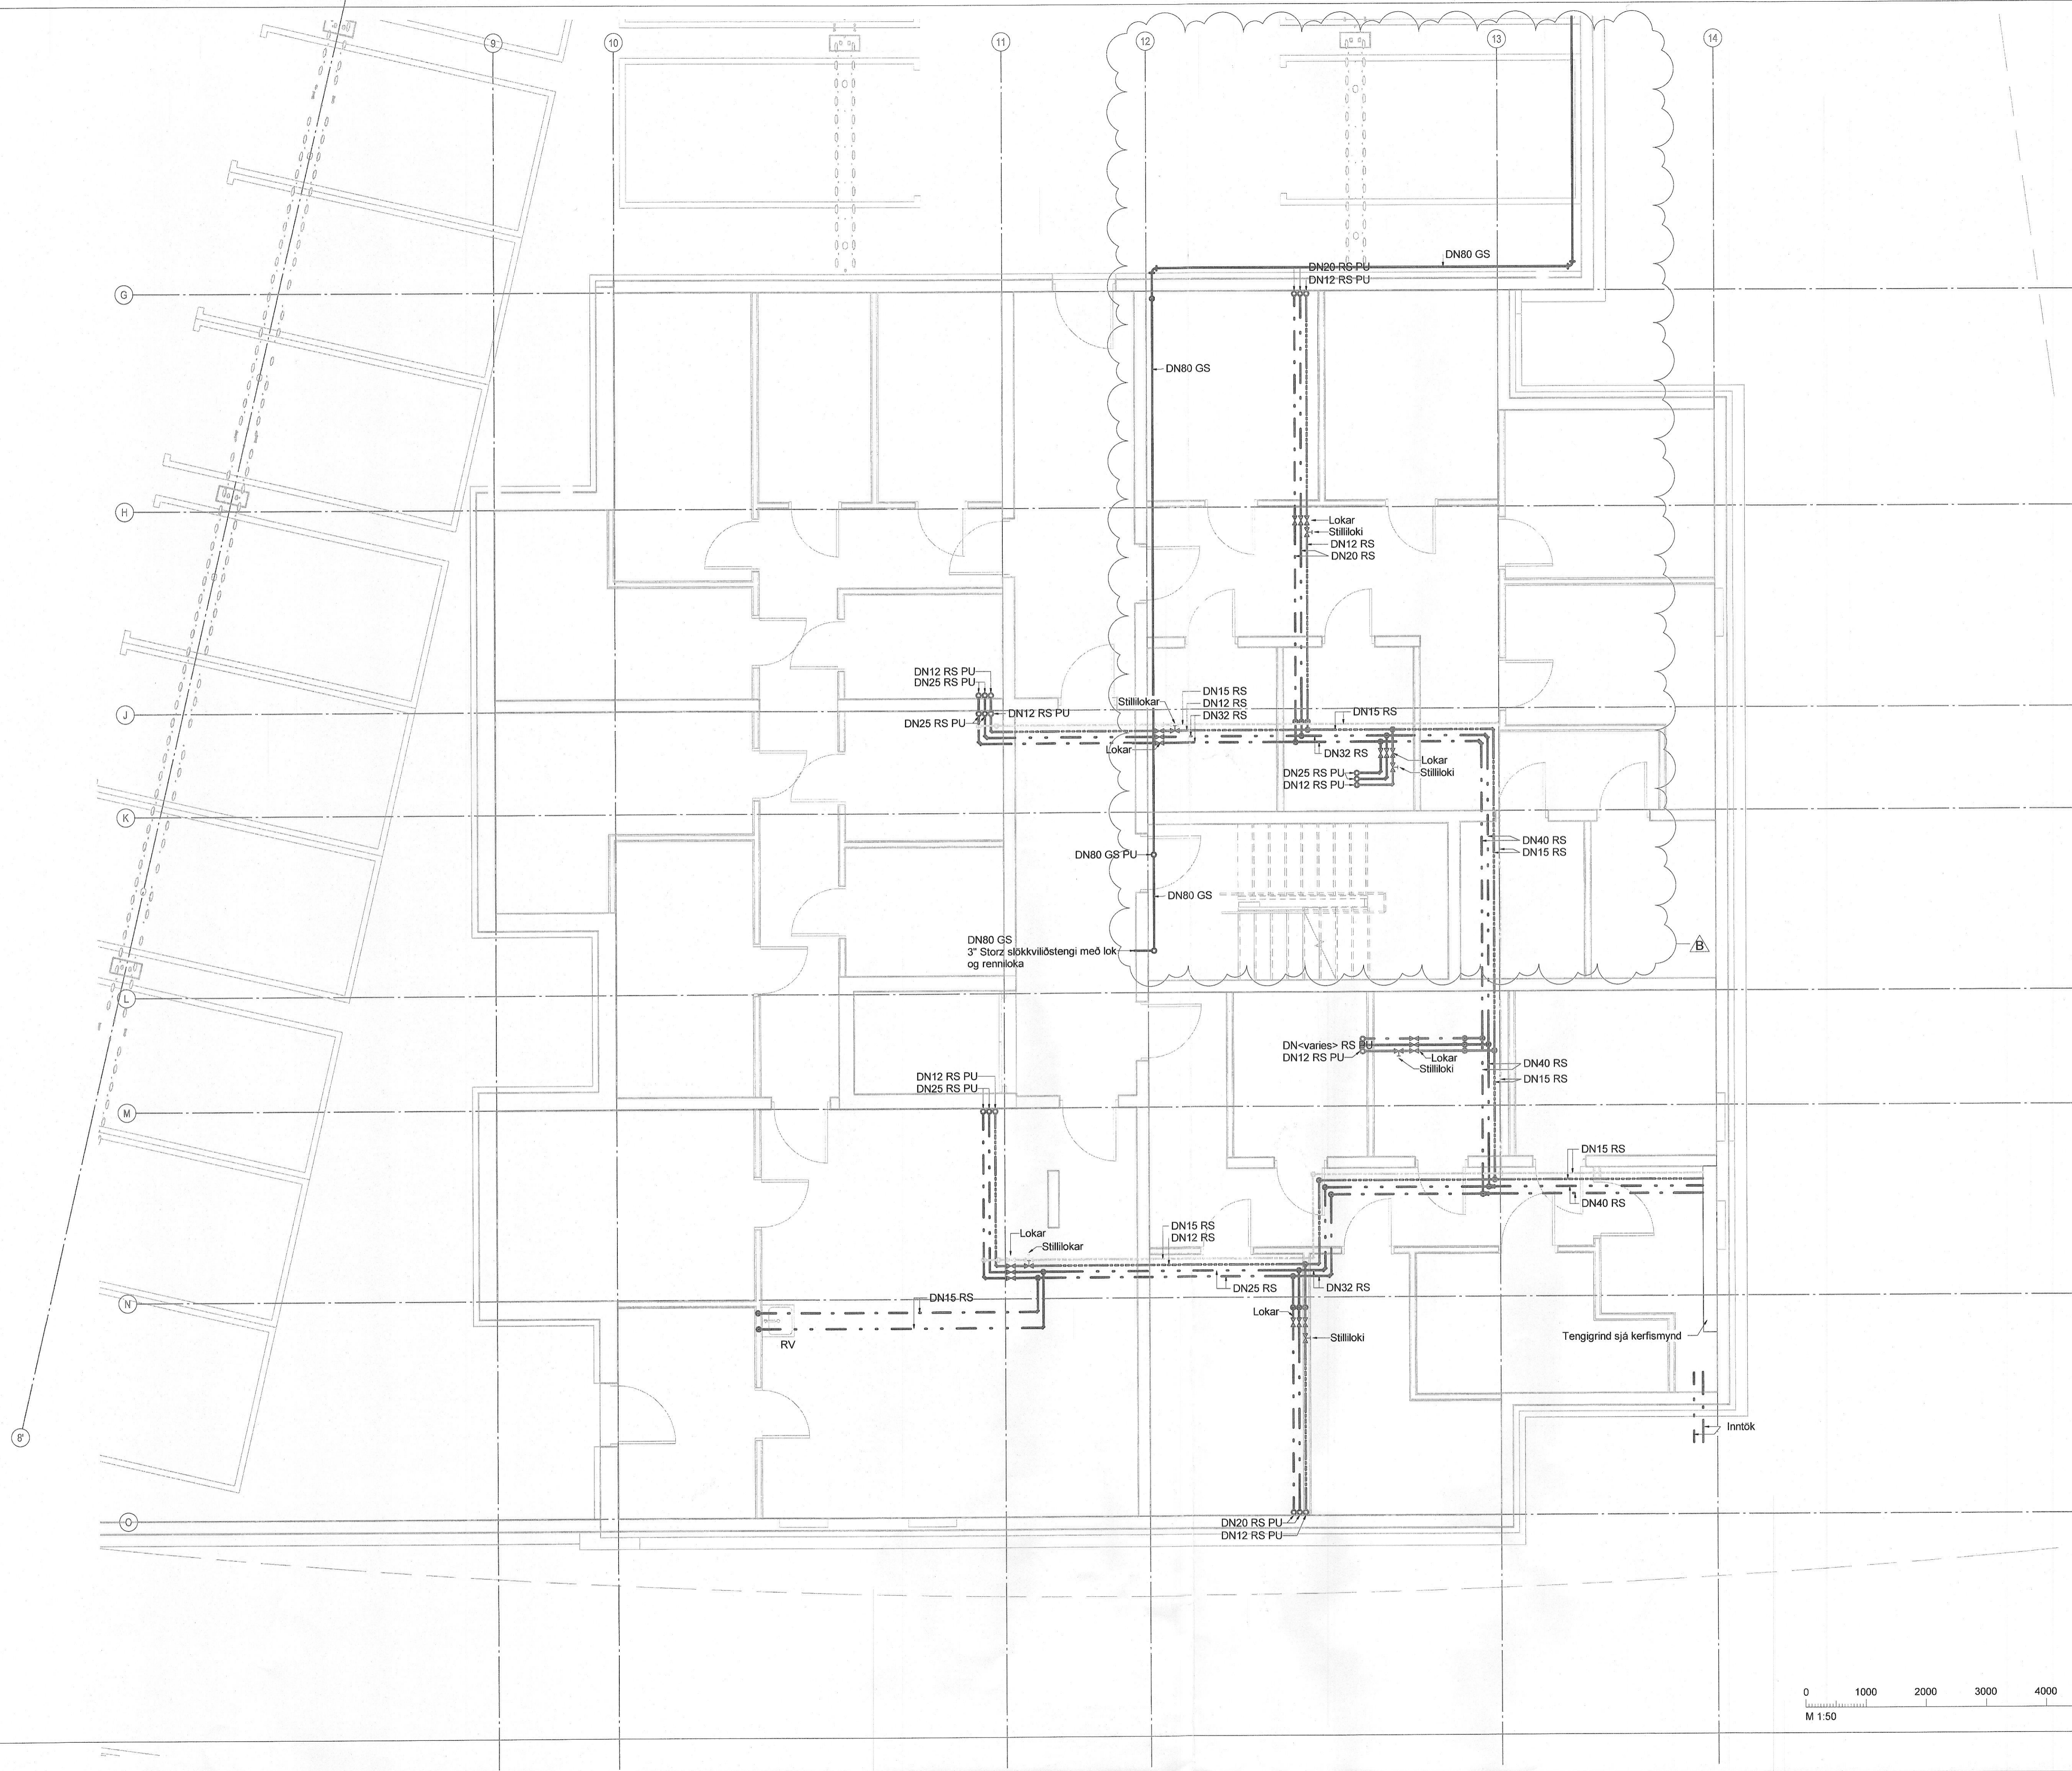

**Staðlaðar neysluvatnstengingar**  
(Nema annað sé tekið fram)



- Eldhúsvaskur DN15 AP
- Ræstivaskur DN15 AP
- Handlaug DN12 AP
- Sturtla DN15 AP
- Salierni DN12 AP
- Þvottavél DN12 AP
- Uppþvottavél DN12 AP

Neysluvatnslagnir í eldhúsi eru í sökkli innréttingar nema að annað sé tekið fram

- Neysluvatn heitt
- - - Neysluvatn kalt
- · · Neysluvatn heitt hringrás
- · · Neysluvatn kalt hringrás

Ómerktur hringur táknað að lagn færast upp eða niður innan hæðar.  
Hringur merktur PU, PN eða PU/PN táknað að lagn færast upp eða niður á milli hæða.

T.K - Áætlaður topp kóti  
B.K - Botnkóti

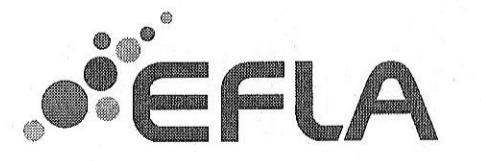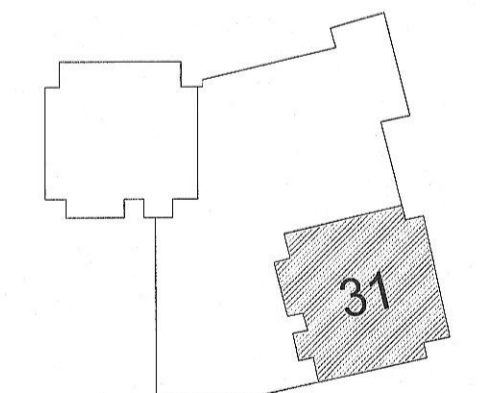

Hringhamar 31  
221 Hafnarfjörður  
Mhl.01

Lagnir og loftræsikerfi  
Neysluvatnskerfi  
Grunnmynd kjallara

TEKJUNÚMÉR	BLAÐSTÆRÐ	HANNAÐ	DKM
100488	A1	TEKNAÐ	UBB
00_2_33_02		YFRFARNAÐ	OIB
DAGS.	MÆLIKVARÐI	ÓTGÁFA	
10.02.2023	1 : 50	B	

Ógöfnumer og dagsetning áskoppristar: A 31.08.2022  
Höfundur: Rúnar H. Steinsén - Kl. 031145-4443  
Höfundarstjóri: Hallur Kristmundsson - Kl. 220573-3899

