


Vísah: 24.2.2023 14:56:02 Úprentun: 07.02.2023

Útg.	Dags.	Skýring	Br. af: Yfirf.
A	07.02.2023	Verteikning	ISO BJP
B	24.02.2023	Bæta við sniðum off.	ISO BJP

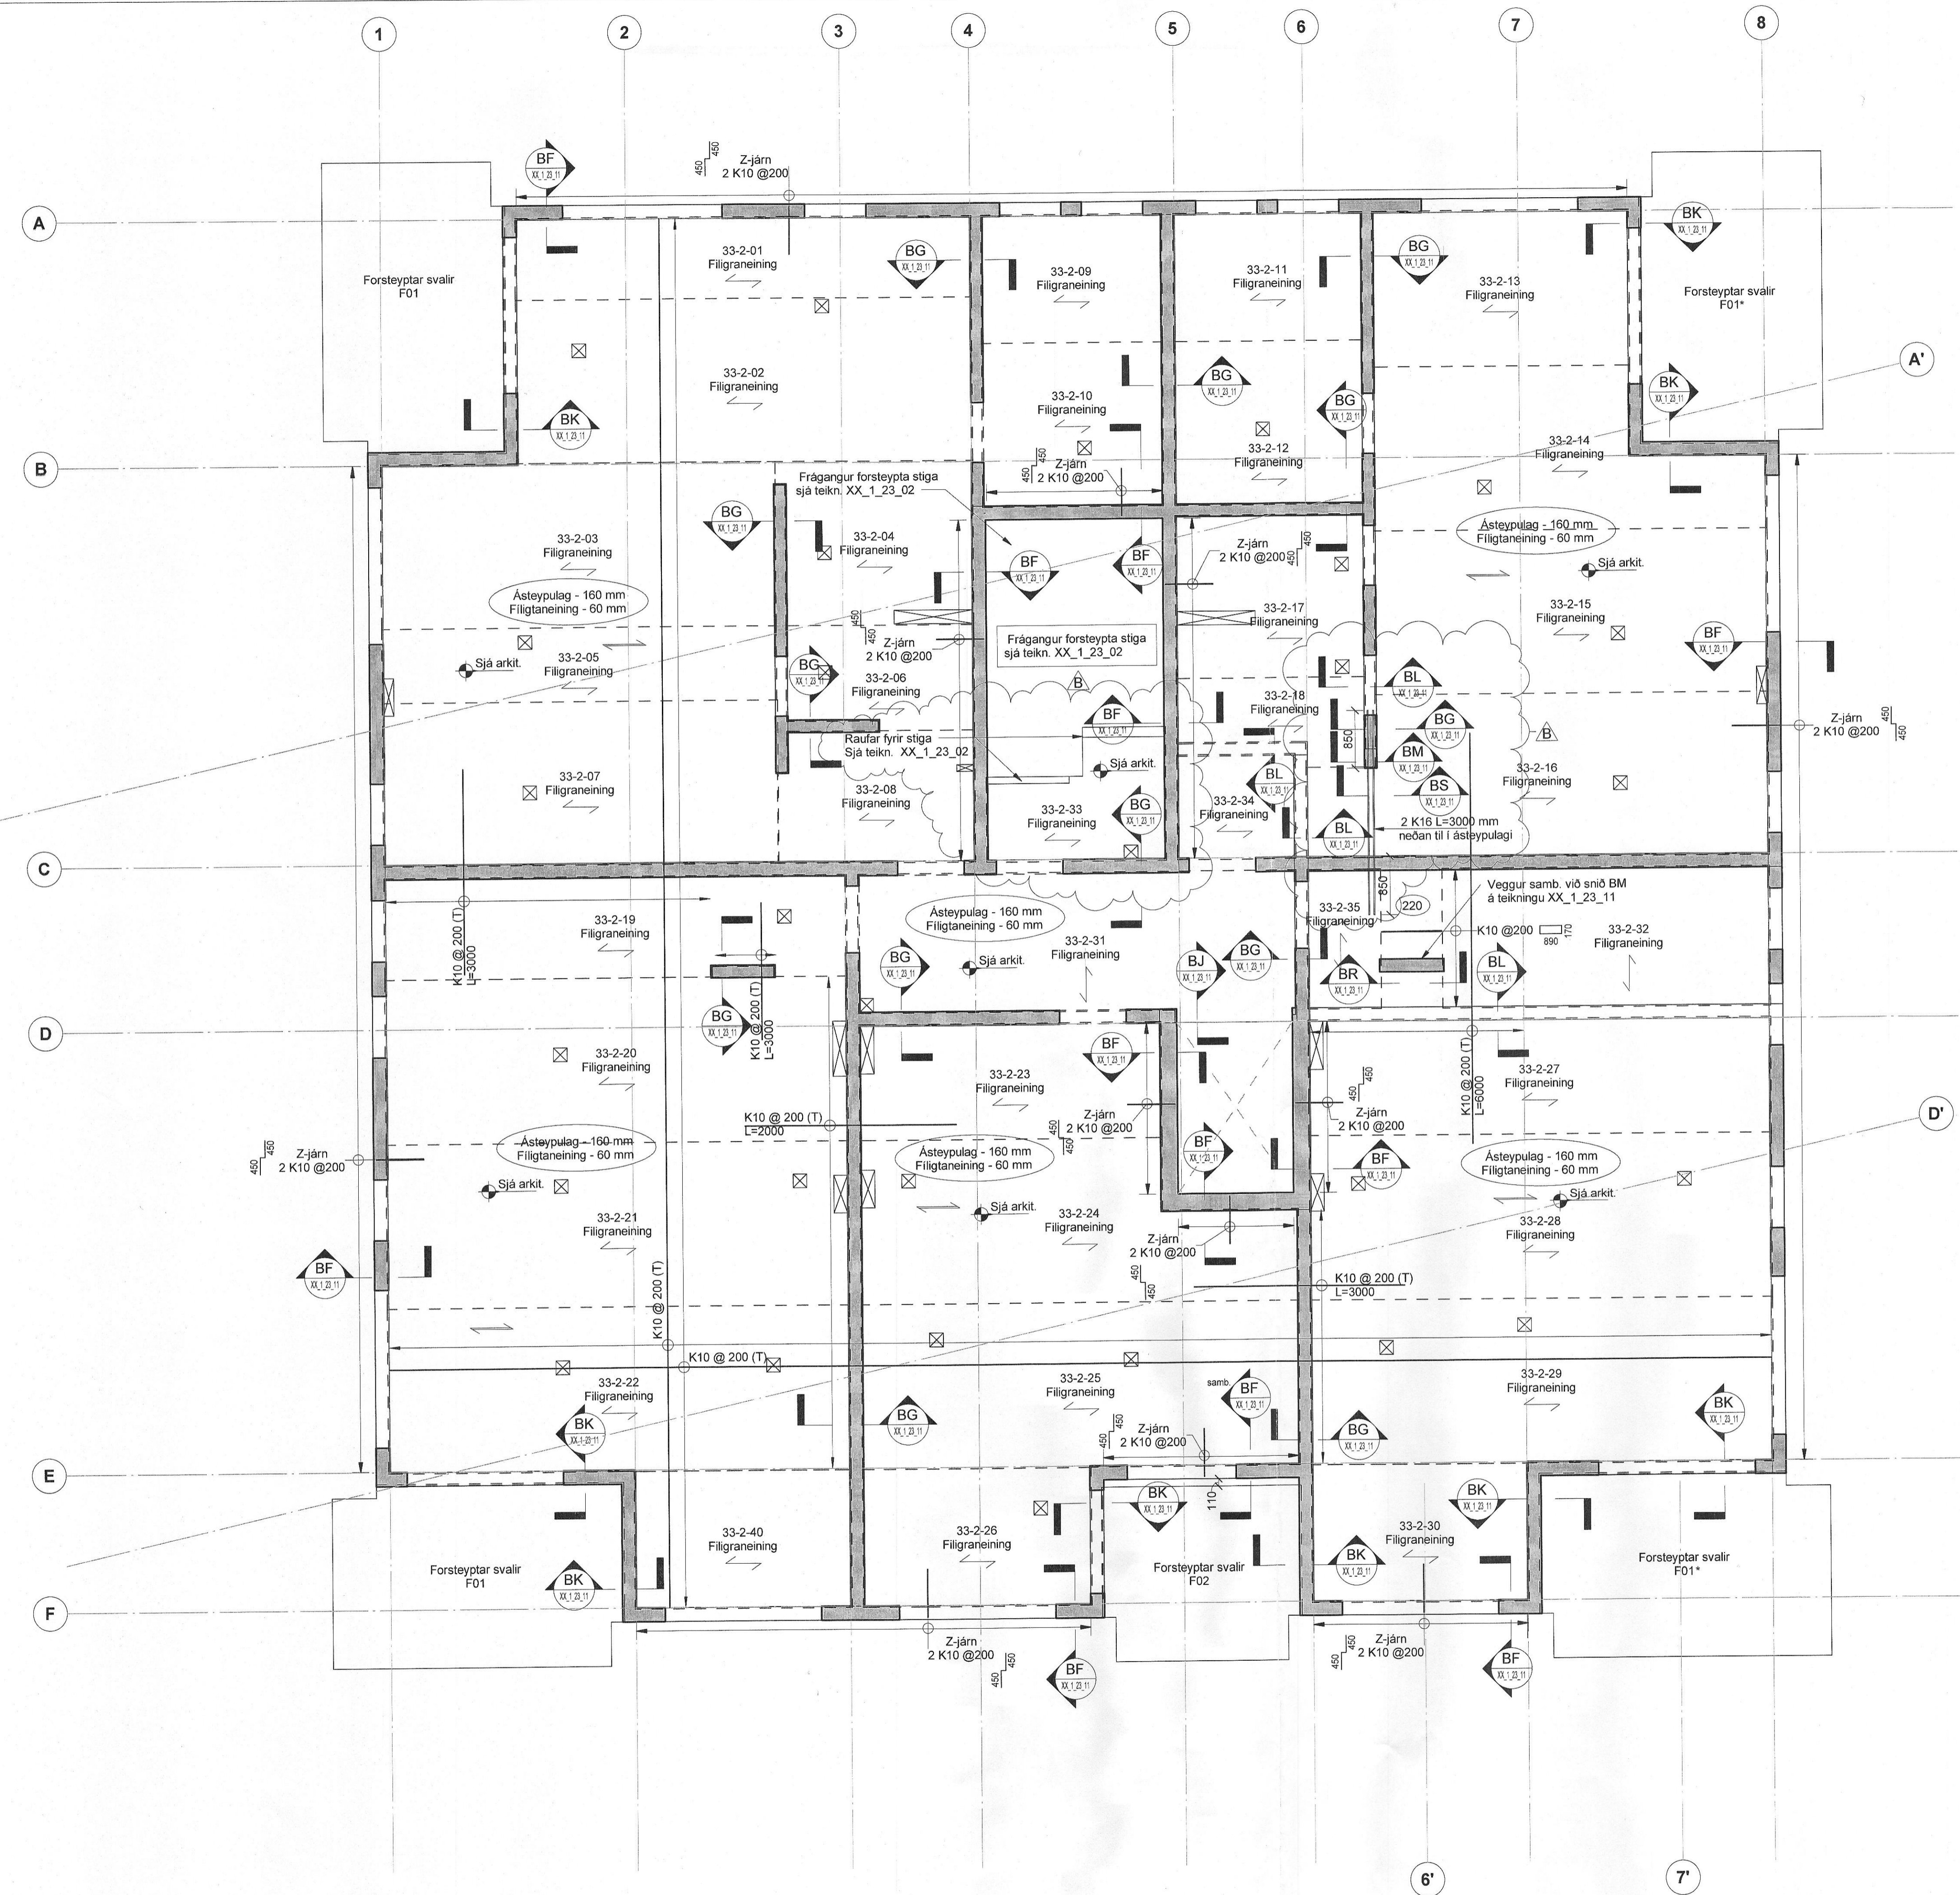

Skýringar

Oll mál eru í mm, nema hæðarkortir í m.

Sjá almenn skýringablað, XX_1_04_01, XX_1_04_02, XX_1_04_03, XX_1_04_04 og XX_1_04_05.

Sjá eining gataplön og teikningar annarra hönnuða sem tilheyra þessu verki.

Hæðarsetning yfirborðs eru skilgreind á teikningum arkitekta.

Horft er nður á gólfó. Veggir ofan plötu eru sýndir með heilum línum, veggir og bitar neðan plötu eru sýnd með brotnum línum.


Járn í efri brún plötu eru sýnd með heilum línum og eru auðkennnd með bókstafnum T. Járn í neðri brún plötu eru sýnd með brotnum línum og eru auðkennnd með bókstafnum B.

Verttaki skal hafa samband við hönnuð ef eitthvað er óljóst.

☒ Gat í plötu

Ef gót er stærri en 200 mm skal jámbenda kringsum gatið sjá teikningu XX_1_23_01

Bending í filigranplötur:
L=6000-7600, jámbending B186+
K10@150 í burðarát en K10@200 í þverrátt
L=0-6000mm, jámbending B186+
K10@200 í burðarát og í þverrátt

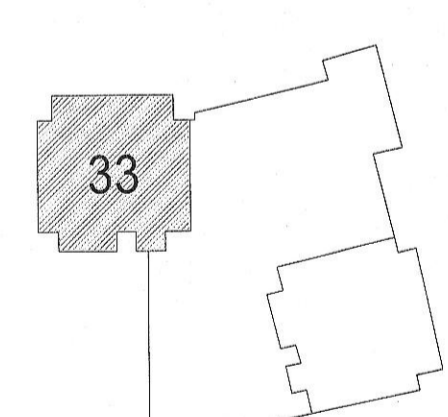

Hringhamar 33
221 Hafnarfirði
Mhl.02
Burðarvirki
Járnbending
Grunnmynd - 2. hæð

TEKNIÐUMÉR	BLADSTÆRÐ	HANNAÐ	ISO
100488	A1	TEKNAÐ	MG
02_1_21_01		YFRIFRAÐ	BJP
DAGS.	MÆLIKVARÐI	ÚTGÁFA	
07.02.2023	1: 50	B	

Útgáfunúmer og dagsetning aðskippráttar: A 31.08.2022
Hönnuður: Bjarni Jón Pálsson - kt. 291163-6139
Hönnunarskrif: Hallur Kristmundsson - kt. 220573-3899

Bjarni J. Pálsson
Hallur Kristmundsson