

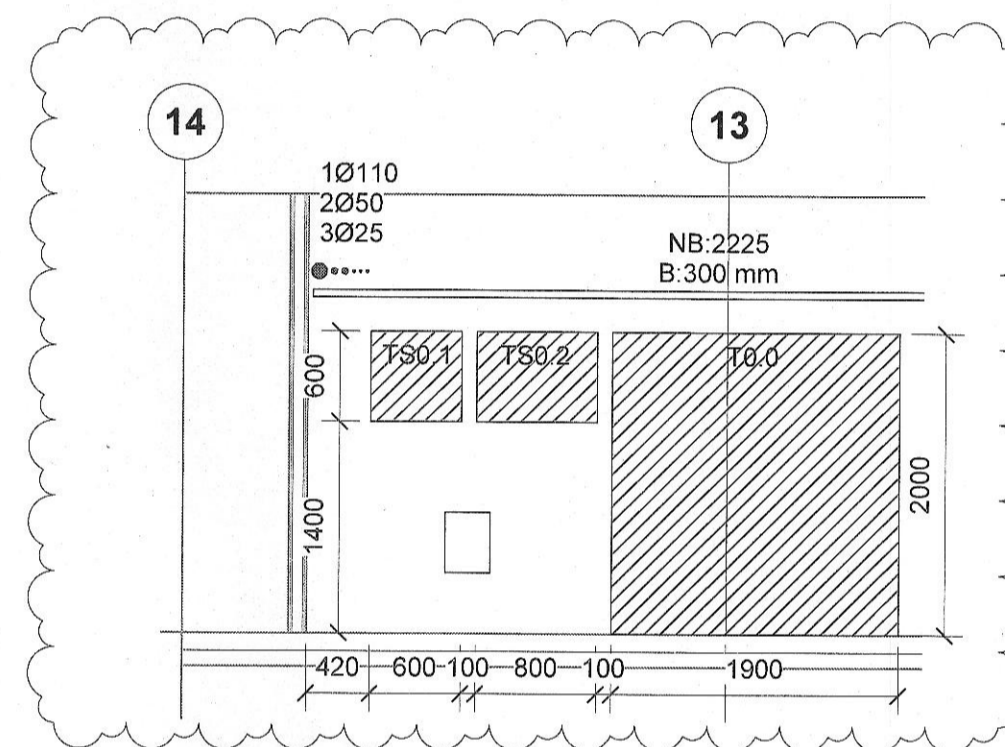


Útg.	Dags.	Verkefning	Skýring	Br. af:	Yfirf.
A	18.11.2022	Verkefning			
B	10.02.2023	Teikning upptæro			PWM/GES

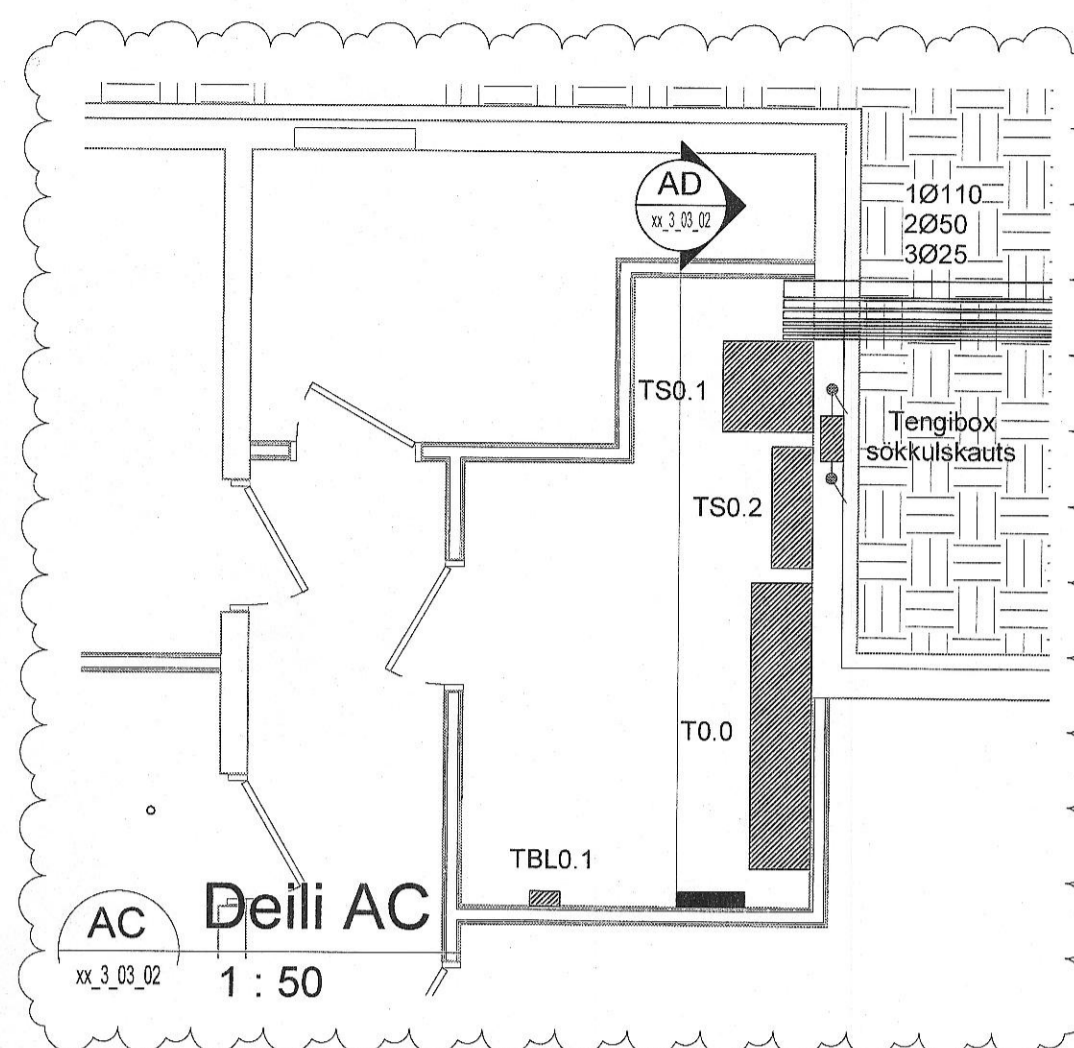


AD Snið AD
xx_3_03_02 1:50

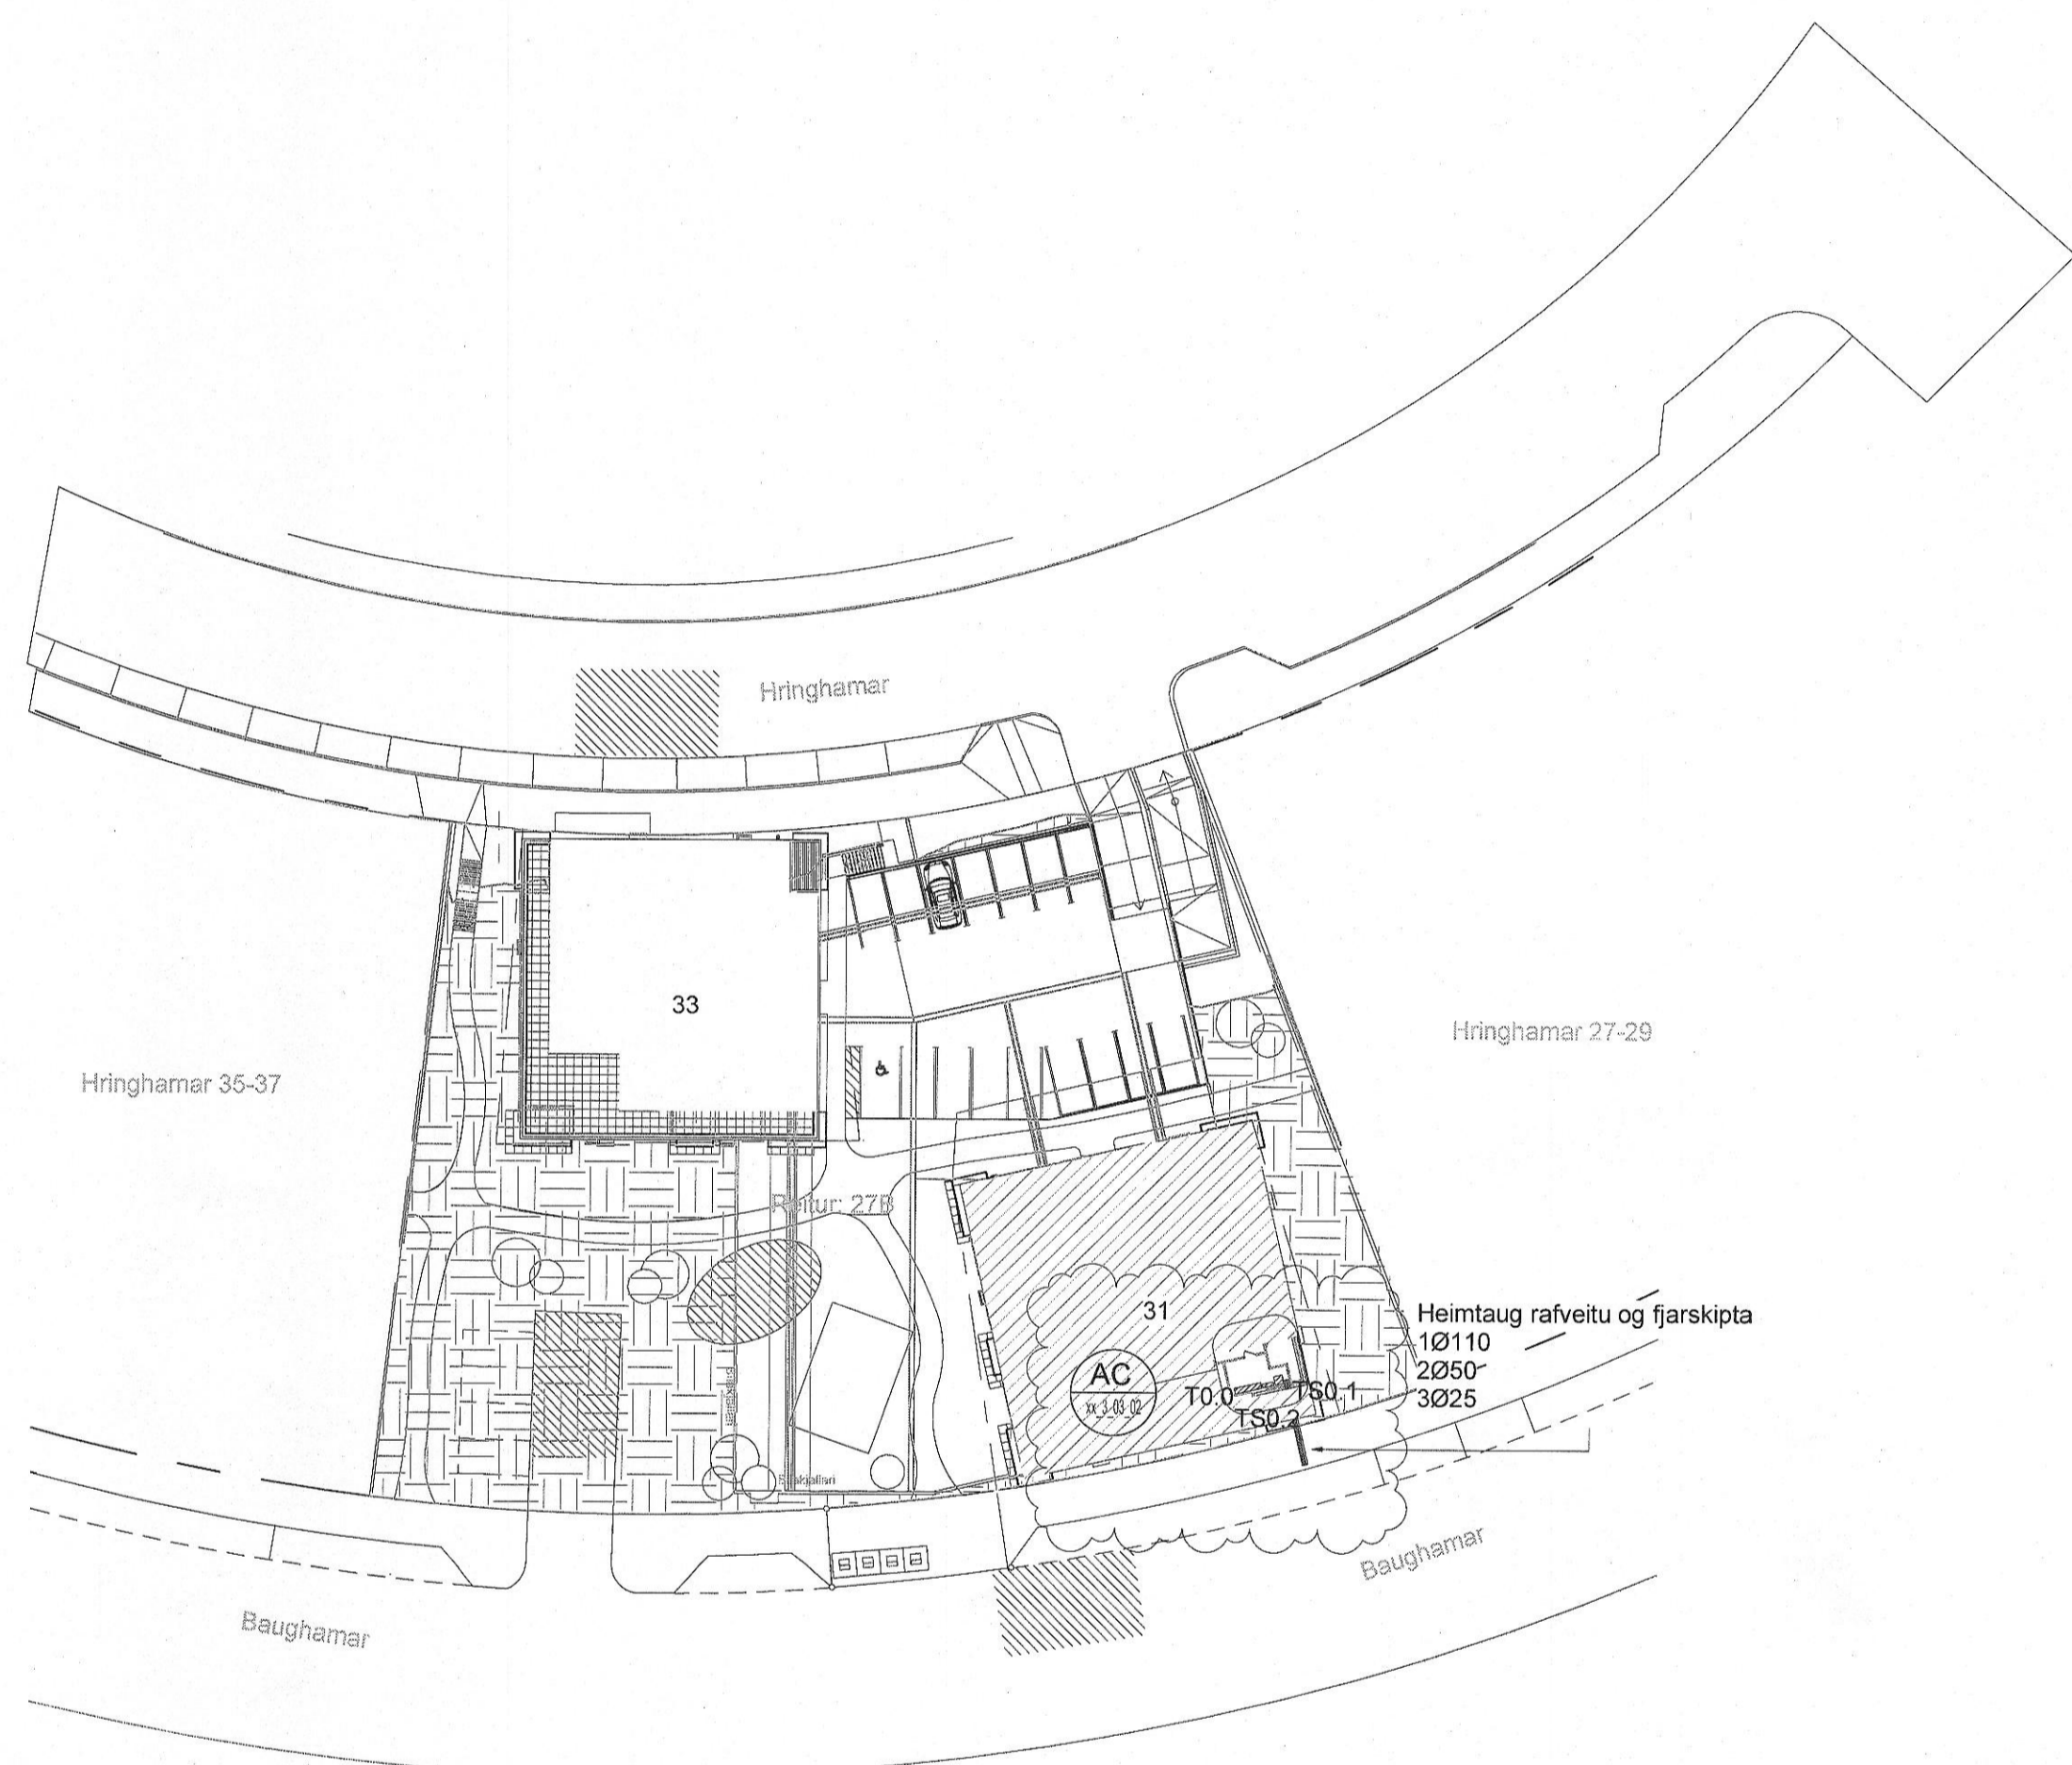

xx_3_03_01
1:500

ATH
Ídráttarrör skulu liggja í 0,6-0,7 m dýpi undir
endanleigu jarðvegsfiribóði inn fyrir útvegg

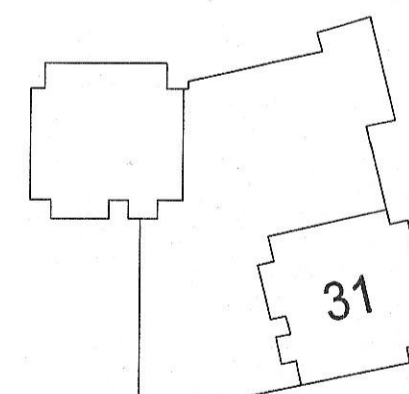

Hringhamar 31
221 Hafnarfjörður
Mhl.01
Rafkerfi
Afstöðumynd

TEKNIÐAEMER	BLASTJERD	HANNAÐ	GESIPVMM
100488	A1		
xx_3_03_02		TEKNAÐ: LRR/PWM	YFRFAÐ: AT

DAGS.	MEIJKVAREI	ÚTGÁFA
18.11.2022	Sýndur á teikningu	B

Útgáfunúmer og dagsetning aðaluppráttar: Gunnar Egill Sveinsson
Hönnuður: Gunnar Egill Sveinsson - kt: 220461-5569
Hönnunarsjón: Hallur Kristmundsson - kt: 220573-3869