


Grunnmynd 2. hæðar
1 : 100

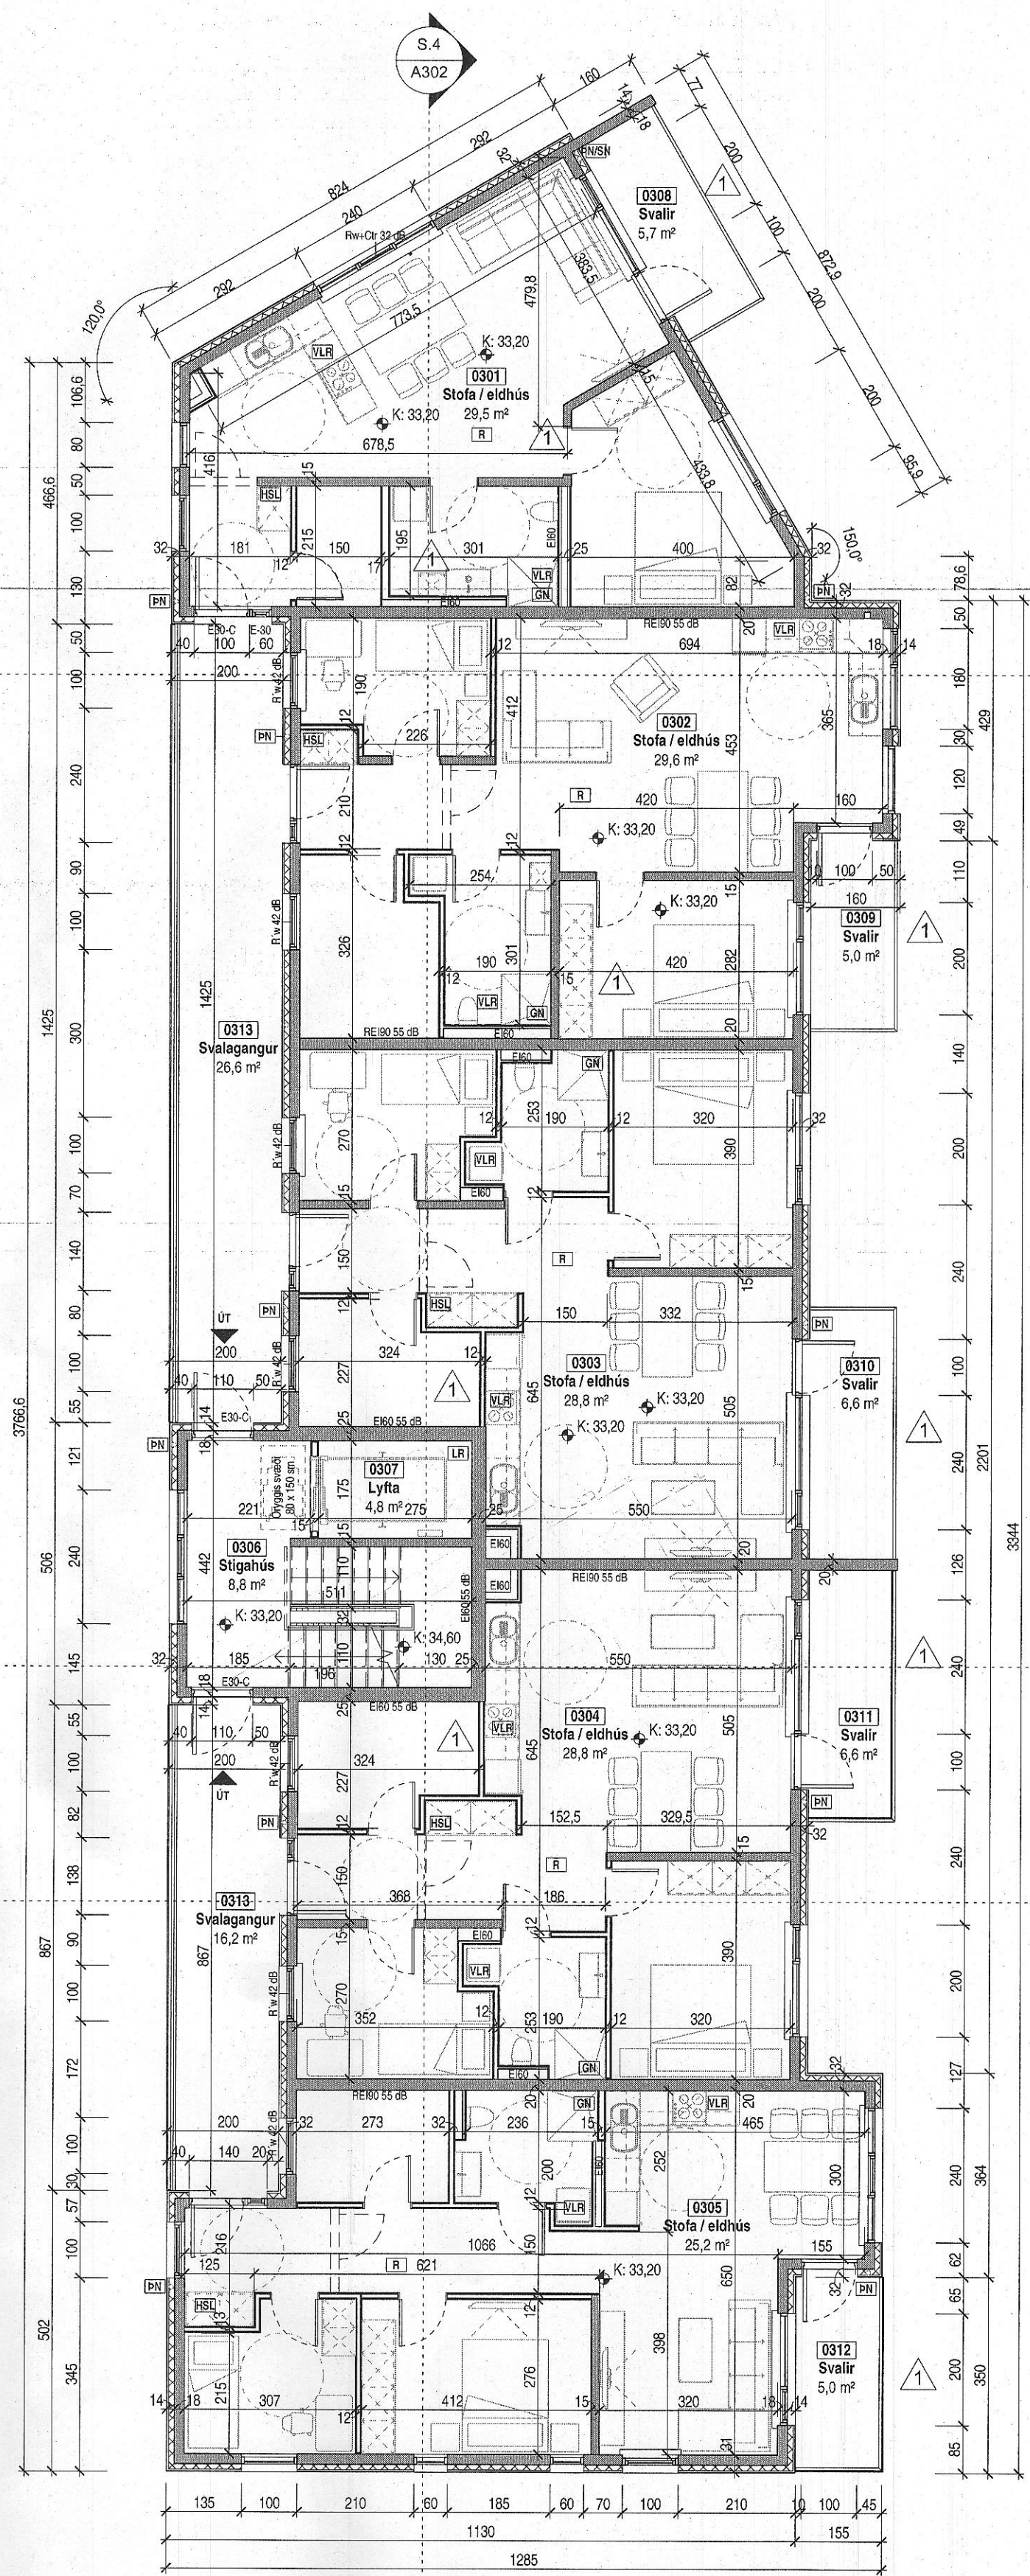


Grunnmynd 3. hæðar
1 : 100

Tákn

GN	= Gólfurfall	Brunatákn	
PN	= Paknúrfall	E60	Veggir og hæðskil
SN	= Svalnúrfall	E90	
LR	= Lofttæsting	A-330	
VLR	= Vélknúin lofttæsting	A-E120	
PK	= Póstkassar	RE160	
NL	= Neyðarfjós	RE120	
BO	= Björgunartopp	A-REIM120	
R	= Reykskiptari		
HSL	= Hárstíkkvika		
ÚT	= Marktur úlgangur		
HV	= Hitaveita	Huðir	
VV	= Vatnaveita	E30-CS	
PR	= Rafmagnsveita	E130-CS	
UK	= Útskrani	E160-CS	
DS	= Dyrasmíni	Gluggar	
IS		E30	
⊖	= Feilistigi við björgunartopp		
⊕	= Brunaslanga		
○	= Stigleiðala		
○	= Stigleiðala út		
□	= Stjórnstöð brunavörðunarkerfis		
□	= Inntak		
□	= Blástæði fyrir falluða		

1	22.03.2022	Breyting feta- og baðherbergisskipum. Inniheldur lýðingarbeygjur fyrir innviðsþrengingum, handúð og svöllum brenni. Glugga bær við bað, og breytt lýfi í b. 0102. Klæðingur hlýðingarmála verður bær og sýslveggar farlægðir á sérnotareitum. Breyting á deili 2, 4 og 5.	VPS
Útg.	Dags.	Lýsing	Nafn

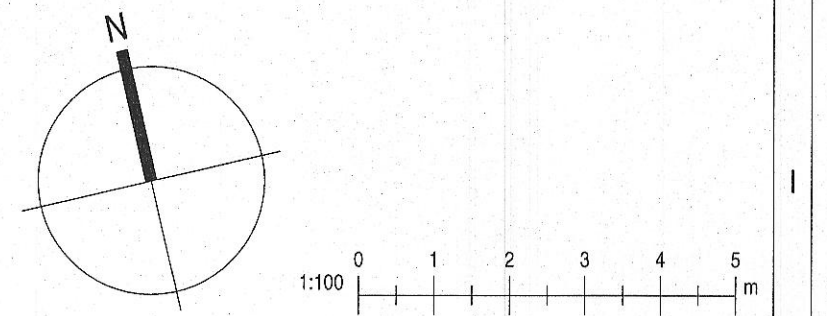

KRark Kristinn Ragnarsson arkitekt ehf.
Hilásamni 19-2.hæð, 201 Kópavogur, Ísland
Sí. 564.2255, Fax. 544.4225
Kl. 581295.9599, www.krark.is, krark@krark.is

Nónhamar 8
Hafnarfjörður

Landnúmer: 229952 Stöðgreinir:
Fjölbýlishúsið

Grunnmynd 2-3. hæðar
Aðaluppdrættir

Hönnun:	KR	Verknúmer:	210231F
Verkefnastjóri:	KR	Mælikvarði:	1 : 100
Teiknaði:	VPS	Dagsetning:	10.05.2021
Yfirfarið:	PCM	Bláð:	Útgáfa:
Samþykkt:	Kristinn Ragnarsson Kl. 120944.2669	A102	1