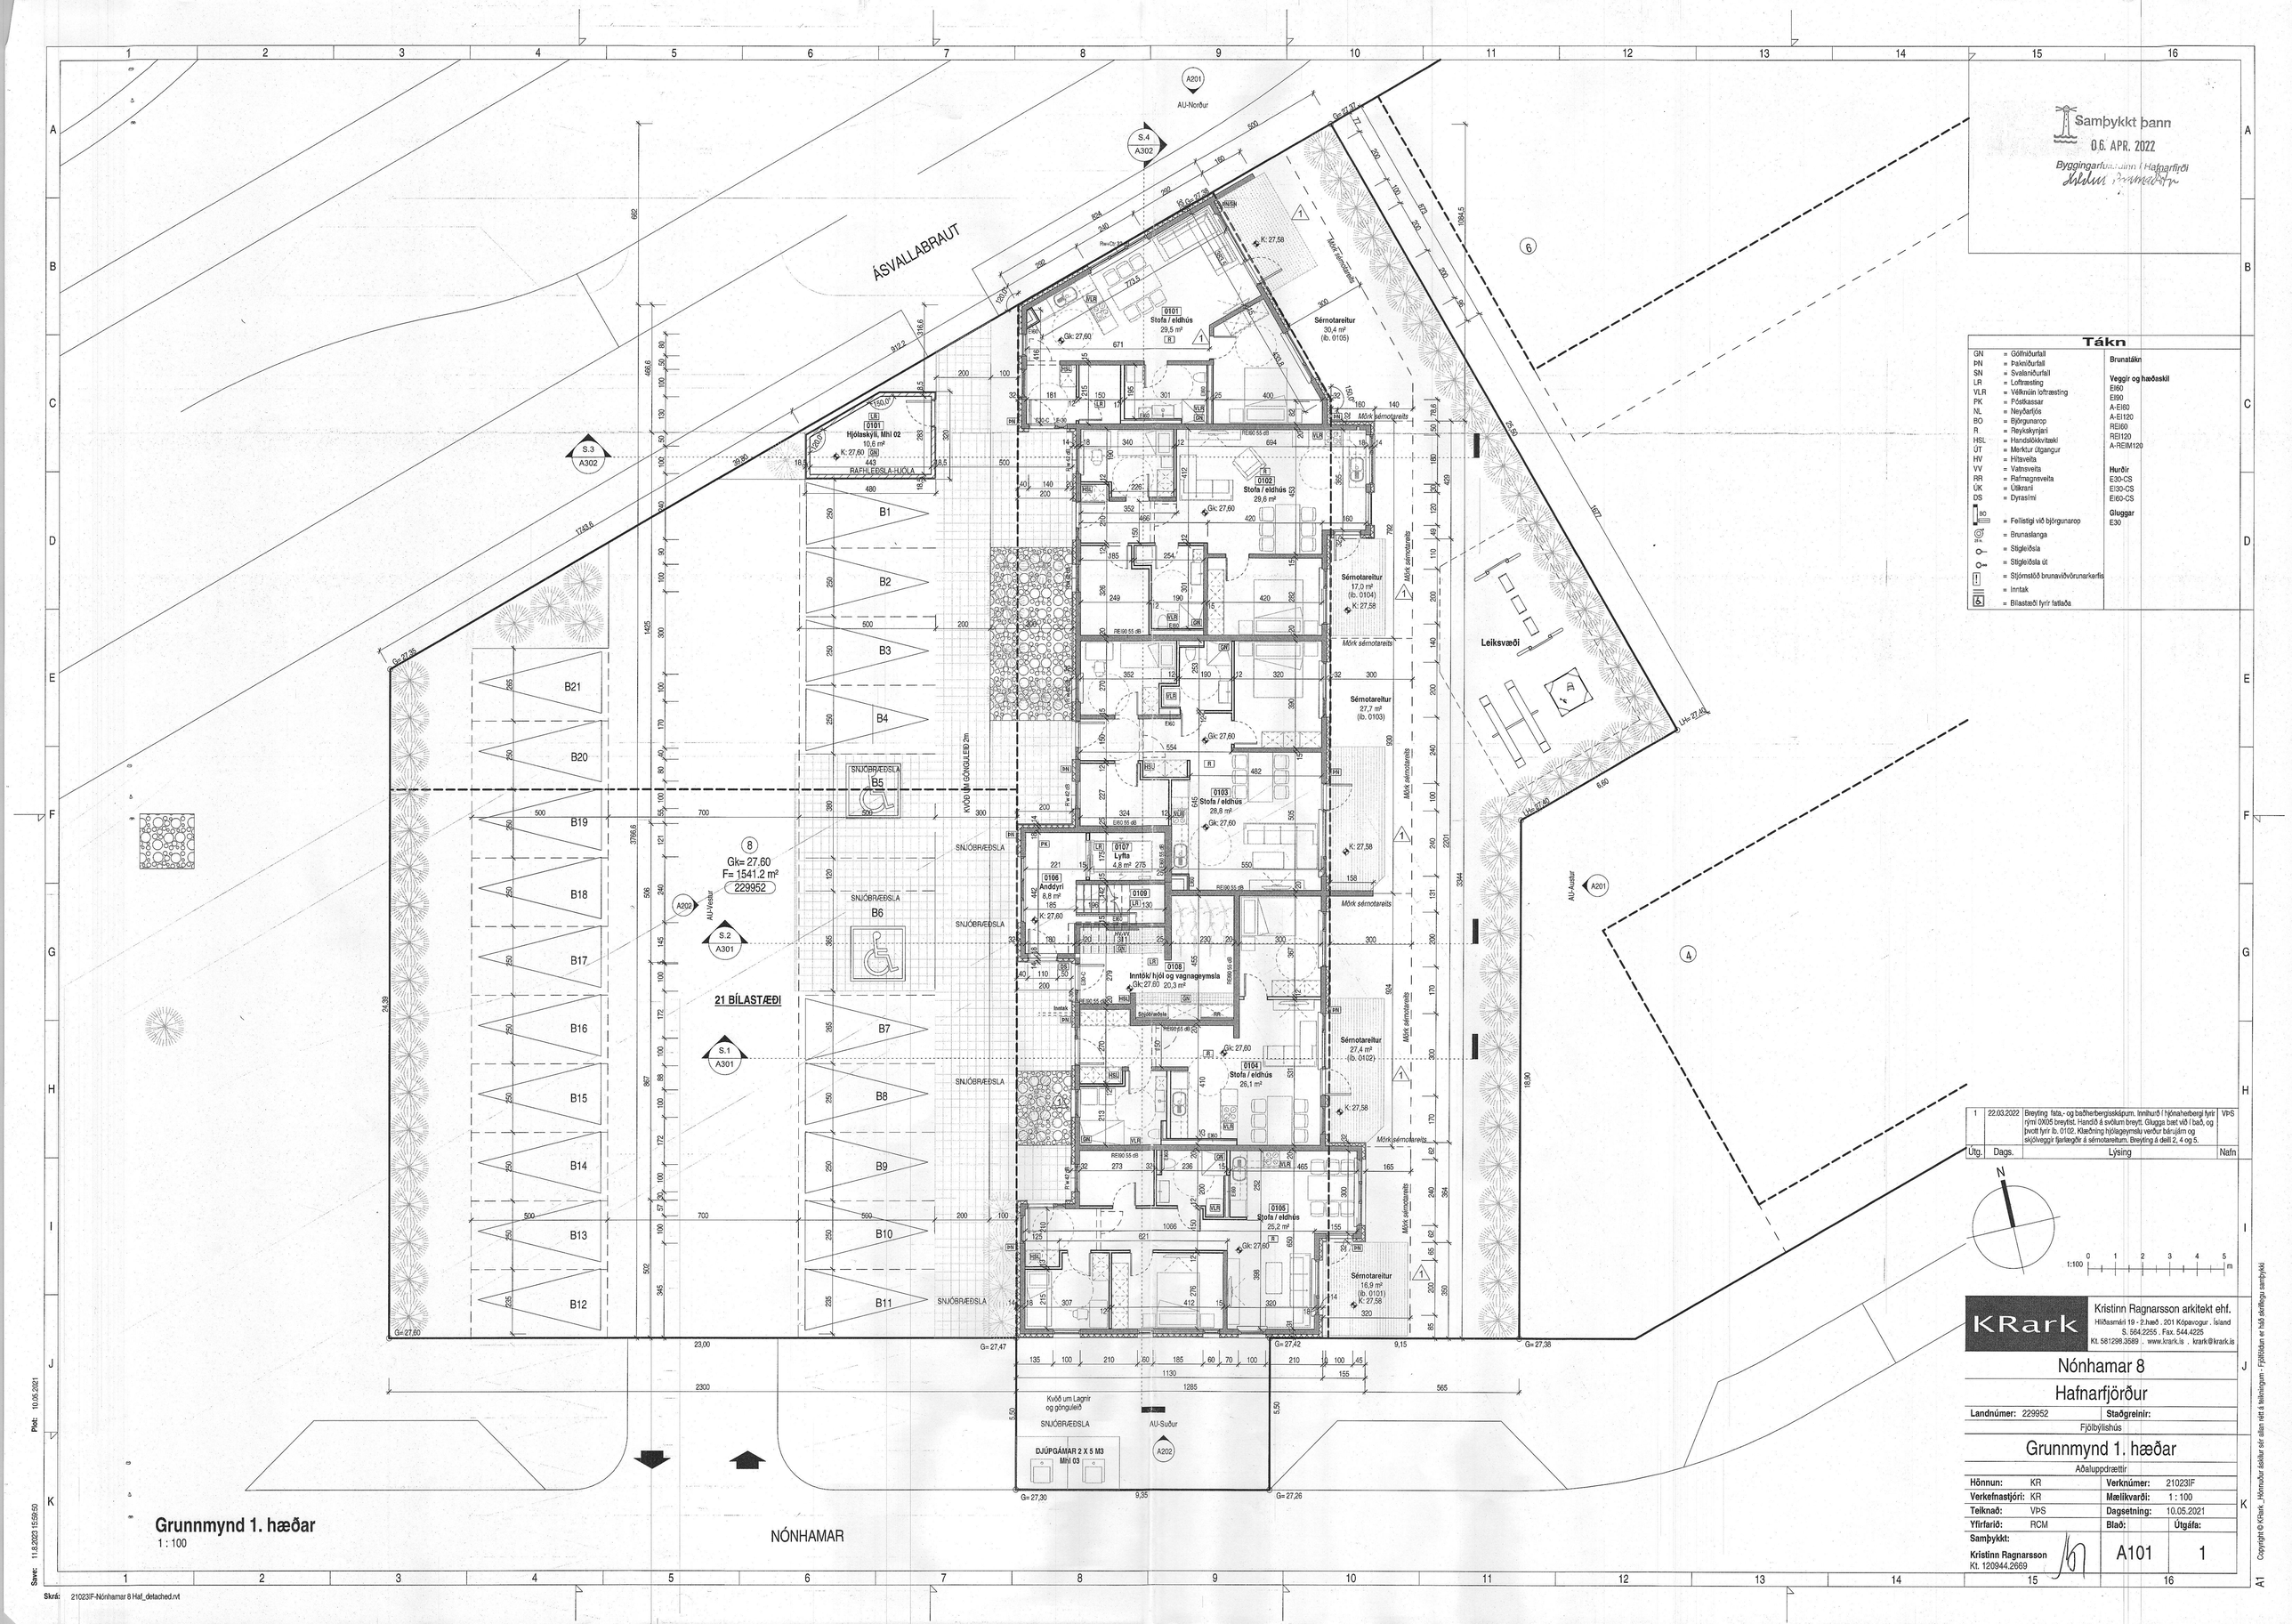

Samþykkt þann
06. APR. 2022
Byggingarfulltrúinn í Hafnarfirði

Tákn

GN	= Gólfniðurfall	**Brunatákn**	
ÞN	= Þaknið urfall		
SN	= Svalaniðurfall	**Veggir og hæðaskil**	
LR	= Loftræsting	EI60	
VLR	= Vélknúin loftræsting	EI90	
PK	= Póstkassar	A-EI60	
NL	= Neyðarljós	A-EI120	
BO	= Björgunarop	REI60	
R	= Reykskynjari	REI120	
HSL	= Handslökkvitæki	A-REIM120	
ÚT	= Merktur útgangur		
HV	= Hitaveita	**Hurðir**	
VV	= Vatnsveita	E30-CS	
RR	= Rafmagnsveita	EI30-CS	
ÚK	= Útikrani	EI60-CS	
DS	= Dyrasími	**Gluggar**	
	= Fellistigi við björgunarop	E30	
	= Brunaslanga		
	= Stigleiðsla		
	= Stigleiðsla út		
	= Stjórnstöð brunaviðvörunarkerfis		
	= Inntak		
	= Bílastæði fyrir fatlaða		

Útg.	Dags.	Lýsing	Nafn
1	22.03.2022	Breyting fsta.- og bæðherbergisskápum. Innihurð í hjónaherbergi fyrir rými 0X05 breytist. Handlð á svölum breytt. Glugga bæt við í bað, og þvott fyrir íb. 0102. Klæðning hjólageymslu verður bárujárn og skjólveggjir fjarlægðir á sérnotareitum. Breyting á dell 2, 4 og 5.	VPS

1:100 (0 1 2 3 4 5 m)

KRark
Kristinn Ragnarsson arkitekt ehf.
Hlíðasmári 19 - 2.hæð . 201 Kópavogur . Ísland
S. 564.2255 . Fax. 544.4225
Kt. 561298-3589 . www.krark.is . krark@krark.is

Nónhamar 8
Hafnarfjörður

Landnúmer: 229952 | **Staðgreinir:**
Fjölbýlishús

Grunnmynd 1. hæðar
Aðaluppdrættir

Hönnun:	KR	**Verknúmer:**	21023IF
Verkefnastjóri:	KR	**Mælikvarði:**	1 : 100
Teiknað:	VPS	**Dagsetning:**	10.05.2021
Yfirfarið:	RCM	**Blað:**	**Útgáfa:**
Samþykkt: Kristinn Ragnarsson Kt. 120944.2669		A101	1

Grunnmynd 1. hæðar
1 : 100

Prent: 10.05.2021
Vistað: 11.8.2023 15:59:50
Skrá: 21023IF-Nónhamar 8 Haf_detached.rvt

Copyright © KRark . Höfundur áskilur sér allan rétt á teikningum - Fjölföldun er háð skriflegu samþykki