
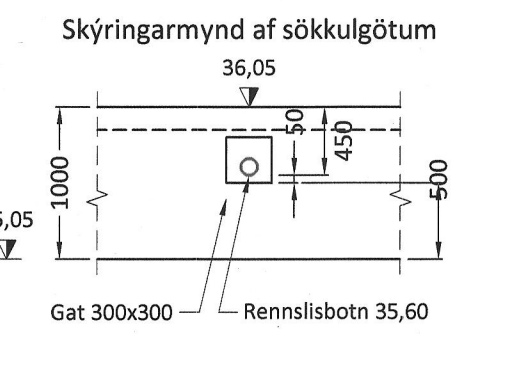


Samþykkt þann  
21. ágú. 2023  
Hl. byggingarfulltréans í Hafnarfirði  
Róbert A. Róbertsson

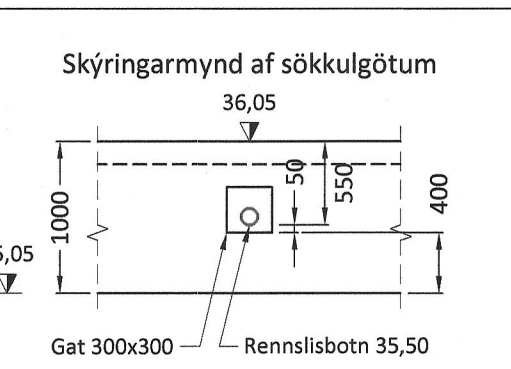

**SKÝRINGAR:**

ALLAR LAGNIR ERU 100mm PVC, HALLU 20%, MEST 300%, NEMA ANNAD KOMI FRAM.  
LAGNIR OFAN GRUNNPLÖTU ERU ÚR PP (PHOLYPROPYLEN).  
ALLAR LAGNIR ERU MED ÞAR TIL GERÐUM ÞÉTTIRINGULUM. UMHVERFIS LAGNIR Í JÖRÐ KOMI MINNST 150mm SANDLAG ER ÞJAPPST. ÖLL NIDURFÖLL ERU MED VATNSLÁS.  
AD ÖÐRU LEYTI BER AD HAGA ALLRI VINNU SKV. ÍST 65 SVO OG FYRIRMÆLUM FRAMLEIÐENDA.

ATH.  
STADSETNINGU STÚTA FYRIR HREINLETTIÆKI Á TEIKNINGU MÁ AÐENS HAGA TIL VIÐMIÐUNAR, OG ÞARF AD YFIRFARA OG AÐLAGA ÞEIM TÆKJUM SEM ENDANLEGA VERDA VALIN.

■ SÖKKUL OG INNTAKSGÖT.  
ALMENN STÆRD SÖKKULGATA ER 300x300mm.  
\*ATHI ALLIR KÓTAR MIDAST VID RENNSLISBOTN.

SKAMMSTAFANIR:

- K = HJEDARKÓTAR
- HL = HANDLAUG
- SV = SKOLVASKUR
- VS = VATNSSALERNI
- ST = STÚTUR MED LOKI UPP ÚR PLÖTU
- HR = HREINSTÚTUR MED LOKI
- EV = ELDHÚSVASKUR
- LIV = UPPVOTTAVÉL
- HV = ÞVOTTAVÉL
- BR = BRUNNUR
- GSN = GÖLFNIDURFALL DN70 MED GEGNUMSTREYMI (1,8/5)
- GNS = GÖFNIDURFALL DN100 MED "ÞURRLOKA" (EINSTREYMI)

ÖLL MÁL ERU Í mm NEMA ANNAD KOMI FRAM Á TEIKNINGUM.

LÍNUGERDIR Á TEIKNINGU:

- SKÓPLÖGN
- - - REGNVATNSLÖGN
- · - · - AFRENNSLI HITAVEITU
- - - - - KALT VATN (HEIMÆD)

Ú2	25.03.23	GRG	Stærðum bila breytt.
Ú1	20.01.23	GRG	Frumtúgáfa
Útgáfa:	Dagsetn:	Af:	Skýring:

**CEDRUS EHF.**  
TEKNI- OG VERKFRÆÐIÞJÓNUSTA  
MÍÐTUN 20, 800 SELFOSS, S. 482-1166  
WWW.CEDRUS.IS SIMNET.IS S. 863-3004

**DOFRAHELLA 8**  
221 Hafnarfirði  
Atvinnuhúsnæði

**Lagnir:**  
Grunnmynd frárennslislagna  
Skýringar

Teiknað: Gísli Rafn Gylfason Frumstærð teikningar: **A1**  
Hönnunarstjóri: Valur Arnarson 051073-5099  
Dagsetning: 20.01.2023 Verknúmer: 22 008  
Áritun hönnuðar: Valur Arnarson 051073-5099

Teiknúmer: **520-01**  
Mælikvæði: 1:50