


Útg.	Dagur	Lýsing	Nafn
1	23.11.2022	FRUMÚTGÁFA M003	HÖG
2	14.06.2023	LOFTSKIPTAKERFI HÚS 25 (M003)	HÖG

Samþykkt þann  
21. ágú. 2023  

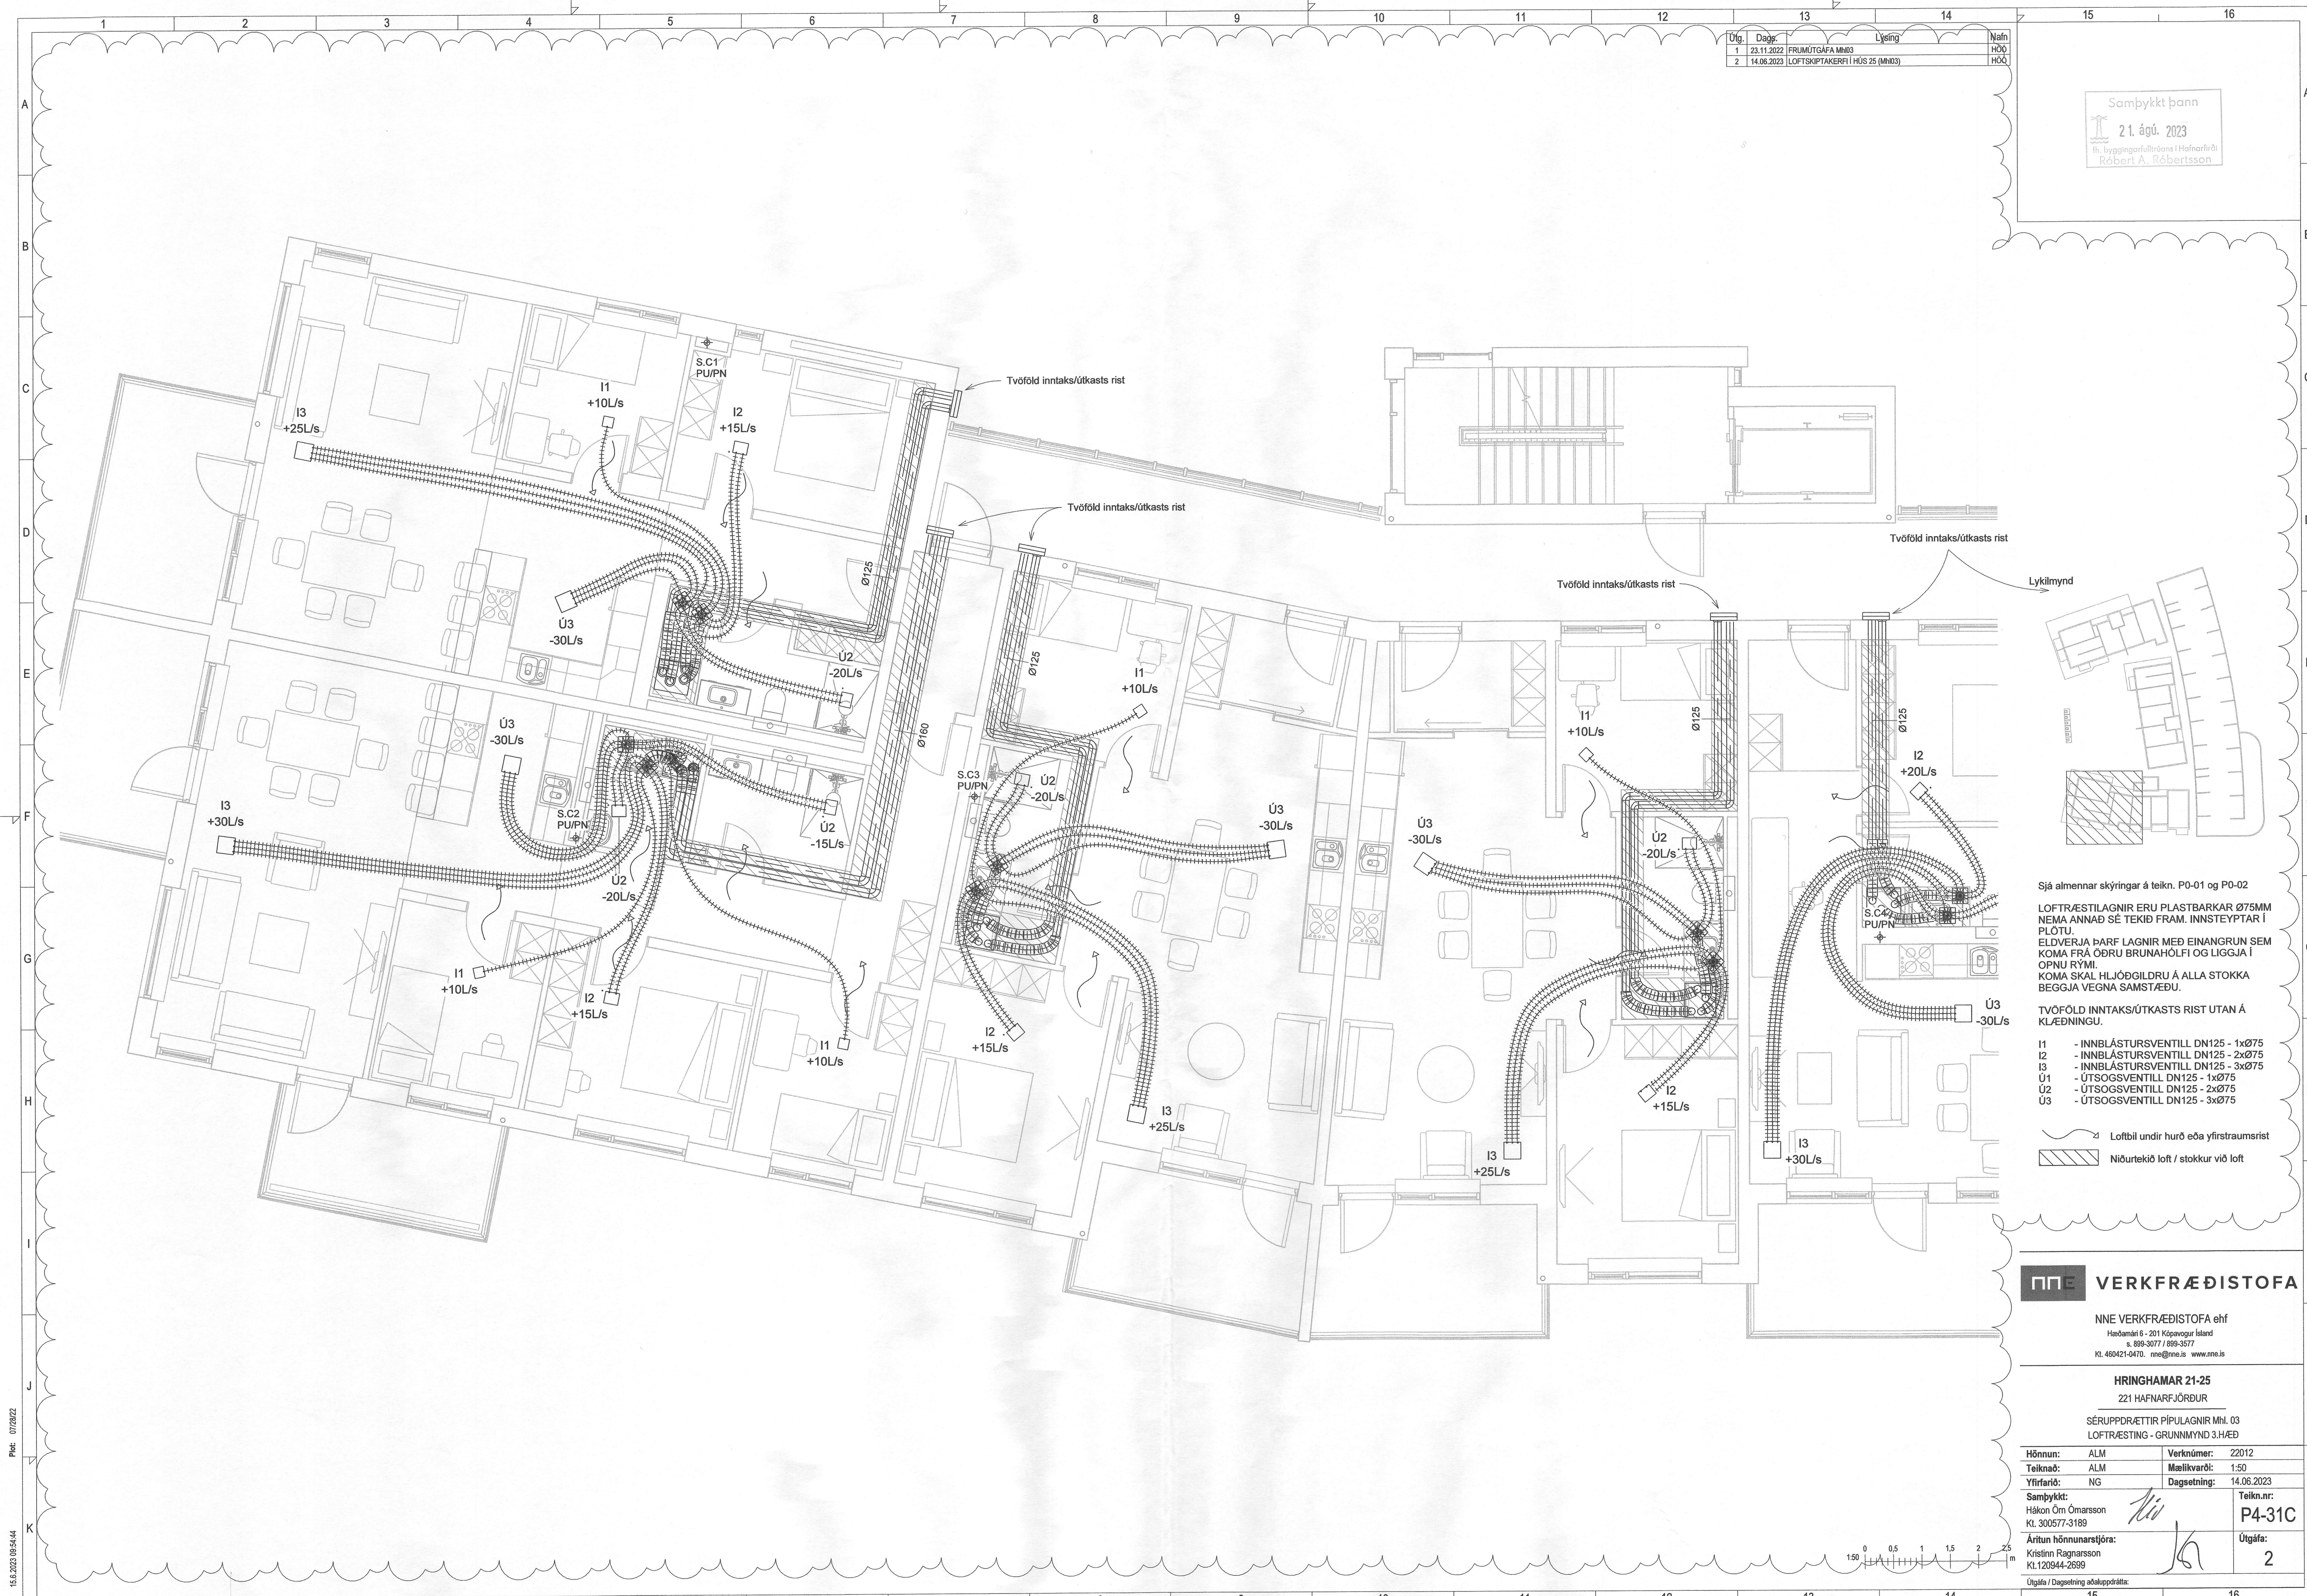

Sjá almennar skýringar á teikn. P0-01 og P0-02  
LOFTRÆSTILAGNIR ERU PLASTBARKAR Ø75MM  
NEMA ANNAD SÉ TEKIÐ FRAM. INNSTEYPTAR Í  
PLÖTU.  
ELDVERJA ÞARF LAGNIR MEÐ EINANGRUN SEM  
KOMA FRÁ ÖÐRU BRUNAHÖLFÍ OG LIGGJA Í  
OPNU RYMI.  
KOMA SKAL HLJÓÐGILDRU Á ALLA STOKKA  
BEGGJA VEGNA SAMSTÆÐU.  
TVÖFÖLD INNTAKS/ÚTKASTS RIST UTAN Á  
KLÆÐNINGU.  
I1 - INNBLÁSTURSVENTILL DN125 - 1xØ75  
I2 - INNBLÁSTURSVENTILL DN125 - 2xØ75  
I3 - INNBLÁSTURSVENTILL DN125 - 3xØ75  
Ú1 - ÚTSOGSVENTILL DN125 - 1xØ75  
Ú2 - ÚTSOGSVENTILL DN125 - 2xØ75  
Ú3 - ÚTSOGSVENTILL DN125 - 3xØ75


Loftbil undir hurð eða yfirstraumsrist  
Niðurtæki loft / stokkur við loft

**NNE VERKFRÆÐISTOFA**

NNE VERKFRÆÐISTOFA ehf  
Hæðanél 6 - 201 Kópavogur Ísland  
s. 898-3077 / 898-3577  
kl. 460421-0470. nne@nne.is www.nne.is

**HRINGHAMAR 21-25**  
221 HAFNARFJÖRÐUR  
SÉRUPPDÆTTIR PÍPULAGNIR M01\_03  
LOFTRÆSTING - GRUNNMÝND 3.HÆÐ

Hönnun:	ALM	Verknúmer:	22012
Teiknaði:	ALM	Mælikvarði:	1:50
Yfirfarið:	NG	Dagsetning:	14.06.2023
Samþykkt:	Hákon Óm Ómarsson Kl. 300577-3189	Teikn.nr.:	P4-31C
Áritun hönnunarstjóra:	Kristinn Ragnarsson Kl. 120944-2699	Útgáfa:	2

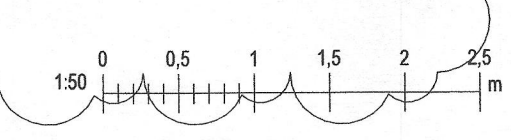

Save: 15.6.2023 09:54:44  
Print: 07/28/22

