


Sambýkt þann
21. ágú. 2023
H. Þyggjarfulltrúi Hrafnarhlíð
Róbert A. Róbertsson

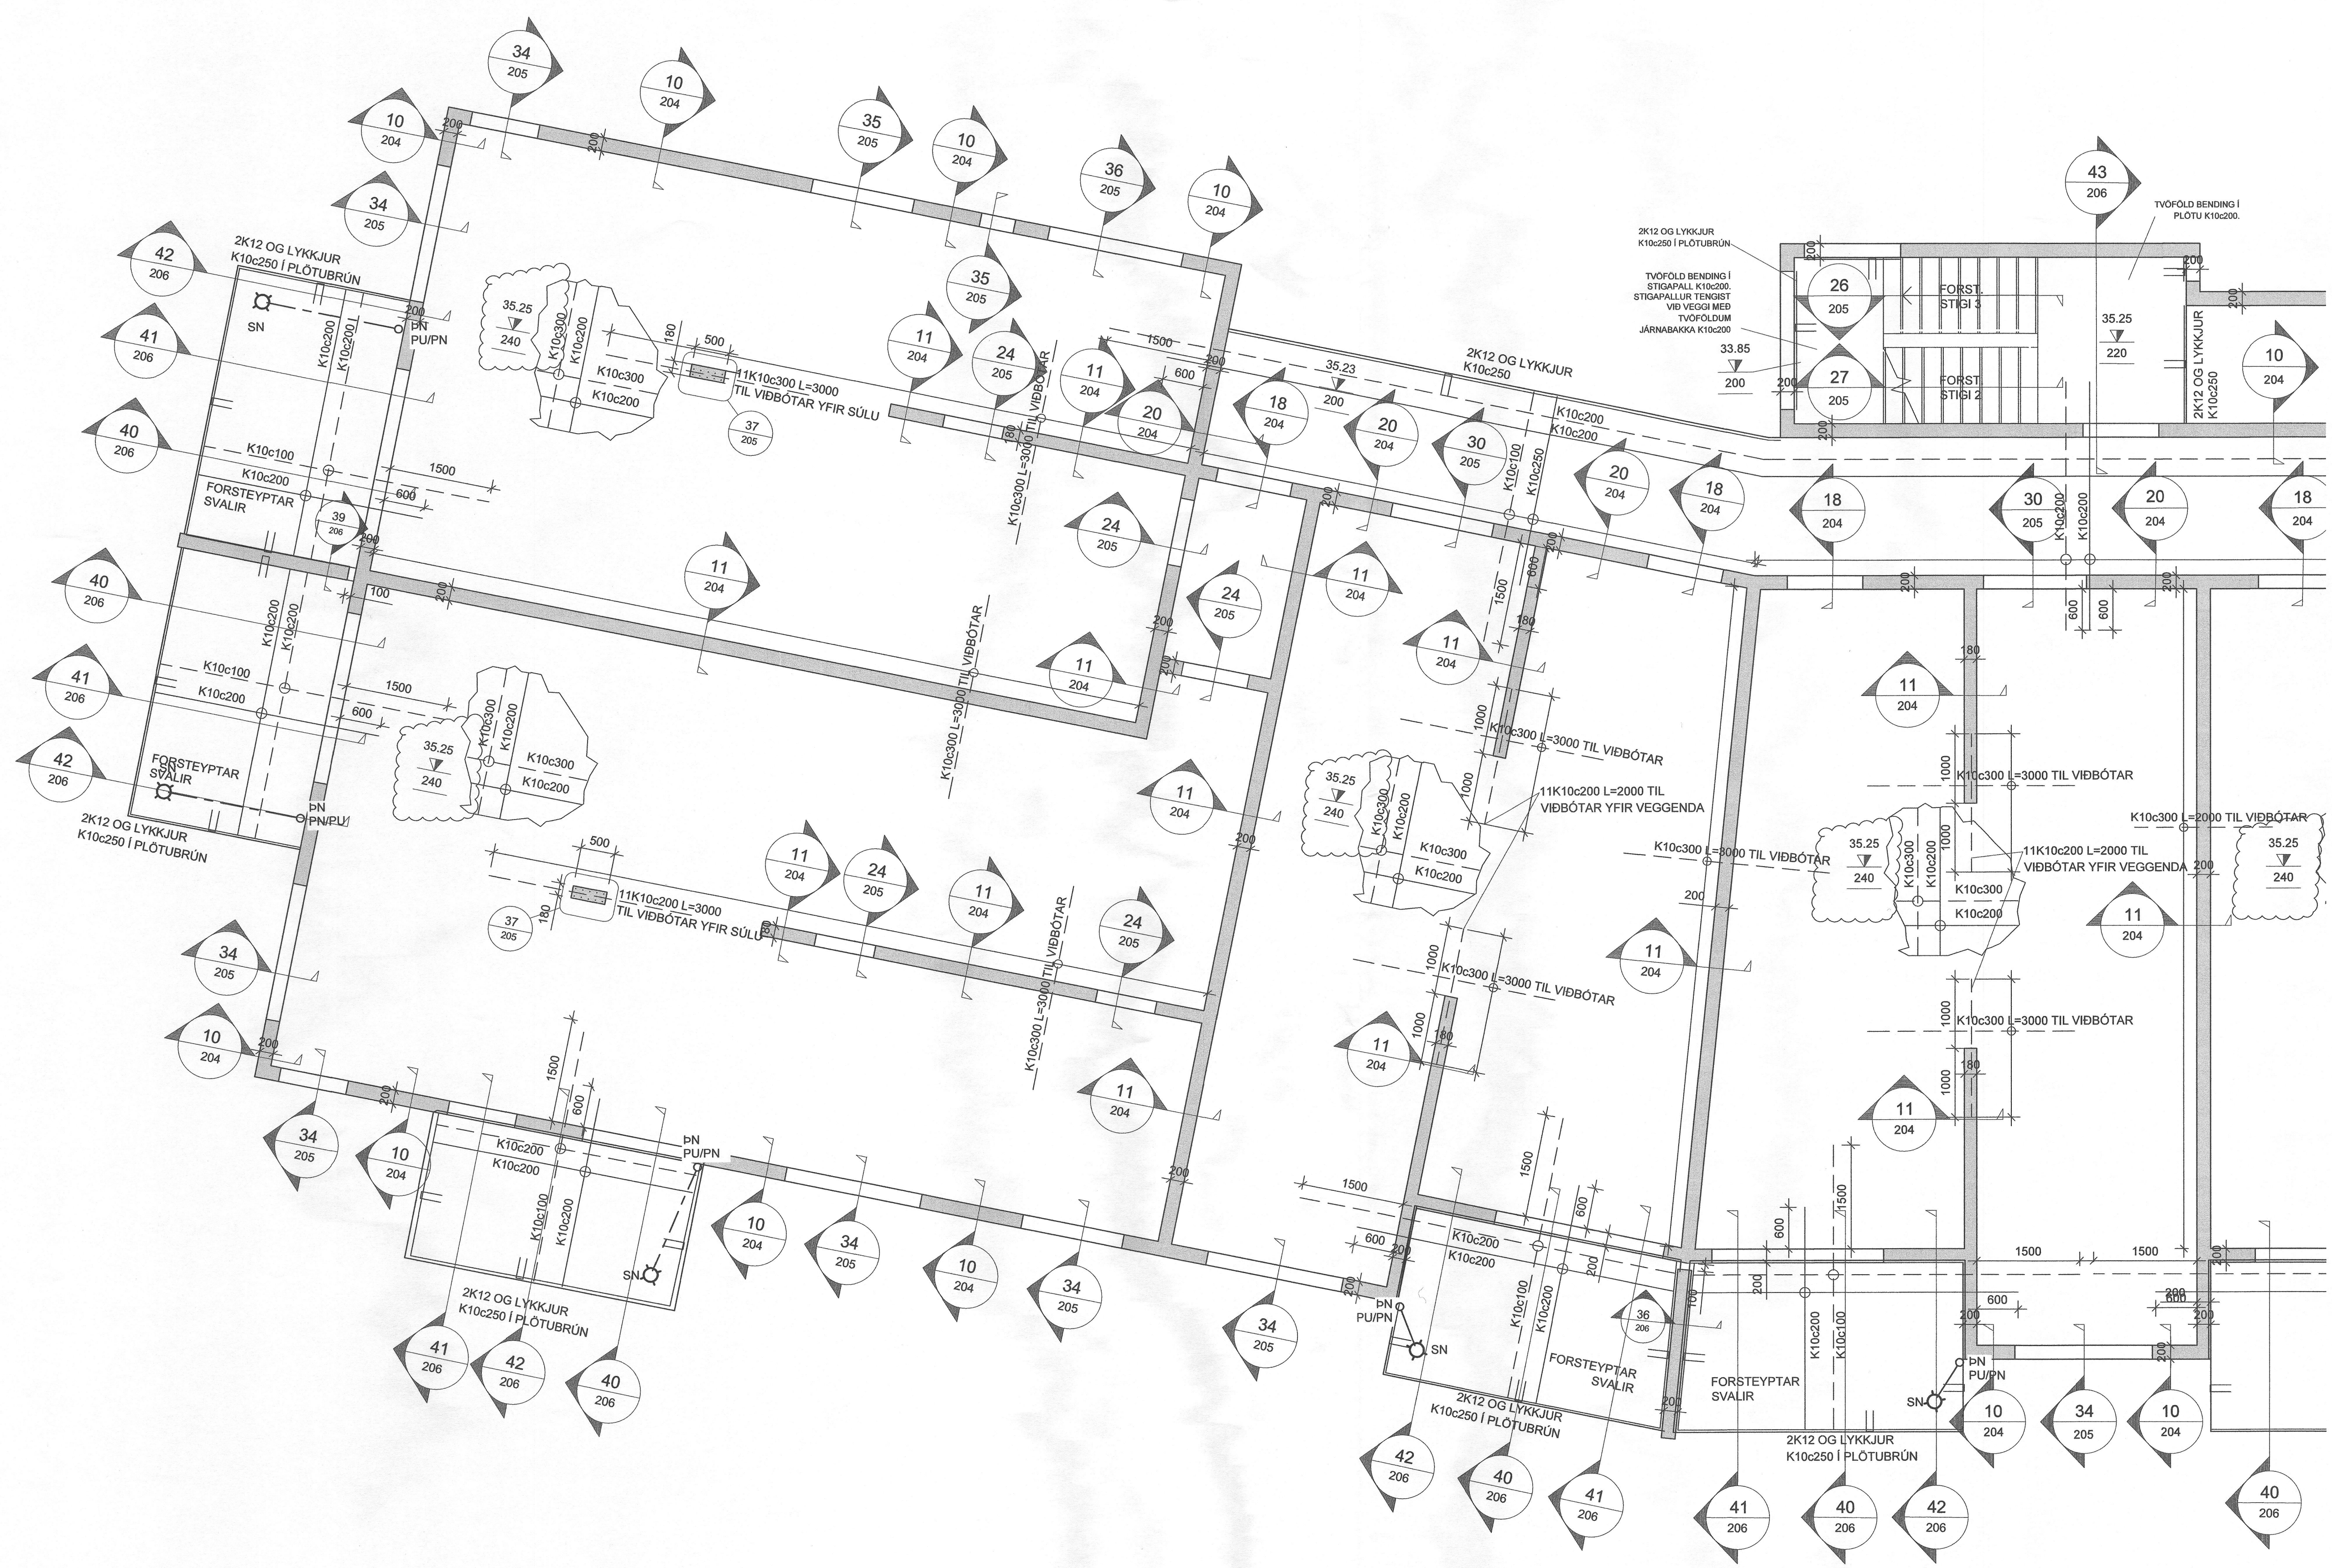

ATHI:
ALMENNAR SKÝRINGAR SJÁ TEIGN. B000
BENDING VEGGJA NEMA ANNAD SÉ TEKID FRAM:
180/200mm ÞYKKIR:
TVÖFALT NET K10c200 LÓÐRÉTT OG K10c250 LÁRÉTT
150mm ÞYKKIR:
EINFALT NET K10c200 LÓÐRÉTT OG K10c250 LÁRÉTT

JÁRNUN KRINGUM OP ER 2K12 OG JÁRNAFYRIRKOMULAG SKV SKÝRINGARBLAÐI (NEMA ANNAD KOMI FRAM) Í INNVEGGJUM KOMA 2K12 Í VEGGENDA

SÉU JÁRNABAKKAR NOTAÐIR Í STAÐ VINKLAU-LYKKJA SKULU ÞEIR VALDIR ÞANNIG AÐ JÁRNAMAGNIB SÉ ÞAÐ SAMA.



PLÖTUSÆTI SKAL VERA AÐ LÁMARKI 50mm.

EINANGRUNARÞYKKTIR ERU
-100mm PLASTEINANGRUN UNDIR BOTNPLÖTU, 24kg/m³
-100mm PLASTEINANGRUN NIÐUR MEÐ SÖKKUL

KJARNBORASAGA MÁ FYRIR LÖGNUM EF EKKI HEFUR VERIÐ GERT FYRIR ÞEIM Í UPPSTEYPU.
LAGNGAGÓT Í SÖKKLA OG PLÖTUR, SJÁ LAGNATEIKNINGAR.

ATH G.R.F. ÚRTAKI FYRIR LAGNASTOFNA Í SÖKKLA ÞAR SEM STOFNAR KOMA NIÐUR MEÐ FRAM VEGGJUM OG GETA REKIST Í SÖKKULFÆTUR.
YFIRFARA SKAL ALLAR MÁLSETNINGAR OG HÆÐARKÓTA M.T.T. TEIKNINGA ARKITEKTA OG GERA HÖNNUÐUM VIÐVART EF MISRÆMI FINNST.

SÉU ISOKORB EINANGRADIR JÁRNABAKKAR NOTAÐIR Á TENGIPUNKTUM SVALAGANGA OG IBÚÐA SKAL ÞAÐ GERT SKV. FYRIRSKRIFT FRAMLEIÐANDA SJÁ TEIGN B209

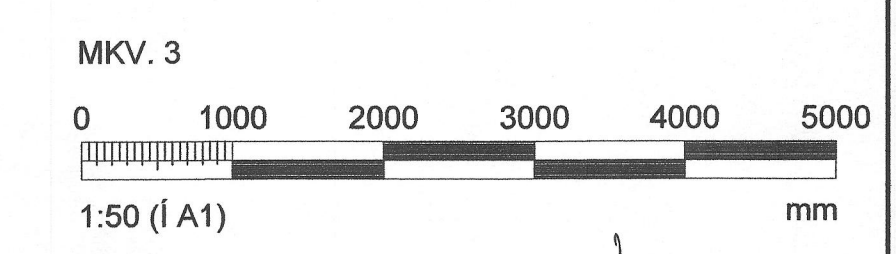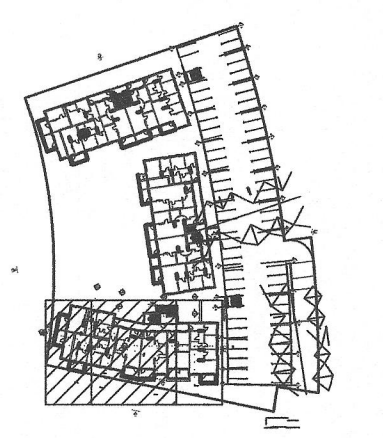

ARTUN HÖNNUNARSTJÓRA: Kristinn Ragnarsson KT: 120944-2669

BREYTINGAR	NR.	DAGS.	BREYTING	SP.
	1	25.11.2022	FRUMÚTGÁFA	HÓO
	2	12.06.2023	BREYTT PLÖTUPYKKT	HÓO

NNE VERKFRÆÐISTOFA

NNE Verkfræðistofa ehf. kt. 460421-0470
HÉÐA SMÁRI 6, 201 KÖPVAOGUR
hoo@nne.is, Sími 899-3577 / 899-3077

SAMÞYKKT HÁKONJÖRN ÓMARSSON 300577-3189

VERK
HRINGHAMAR 21-25
HAFNARFJÖRÐUR

TEIKNING
BURÐARVIRKI, MHL03
VEGGIR OG LOFTAPLATA 3.HÆÐ
GRUNNMÝND

HANNAÐ	TEIKNAD	YFIRFARID	MÆLIKVARDI	
HÓO/ SAO	SAO/HÓO	HÓO	1:50	/A1
DAGS.	VERK NR.	TEIKNING NR.	ÚTGÁFA NR.	
12.06.2023	22012	B140	2	

©Öll athol og afhent teikningar, að hláða eða í heild er háð skriflegu leyfi Notanda

GRUNNMÝND, VEGGIR OG LOFTAPLATA 3.HÆÐ
MKV. 3