


Samþykkt þann
21. ágú. 2023
fr. byggingarfulltrúarsá í Hafnarfjarði
Róbert A. Róbertsson

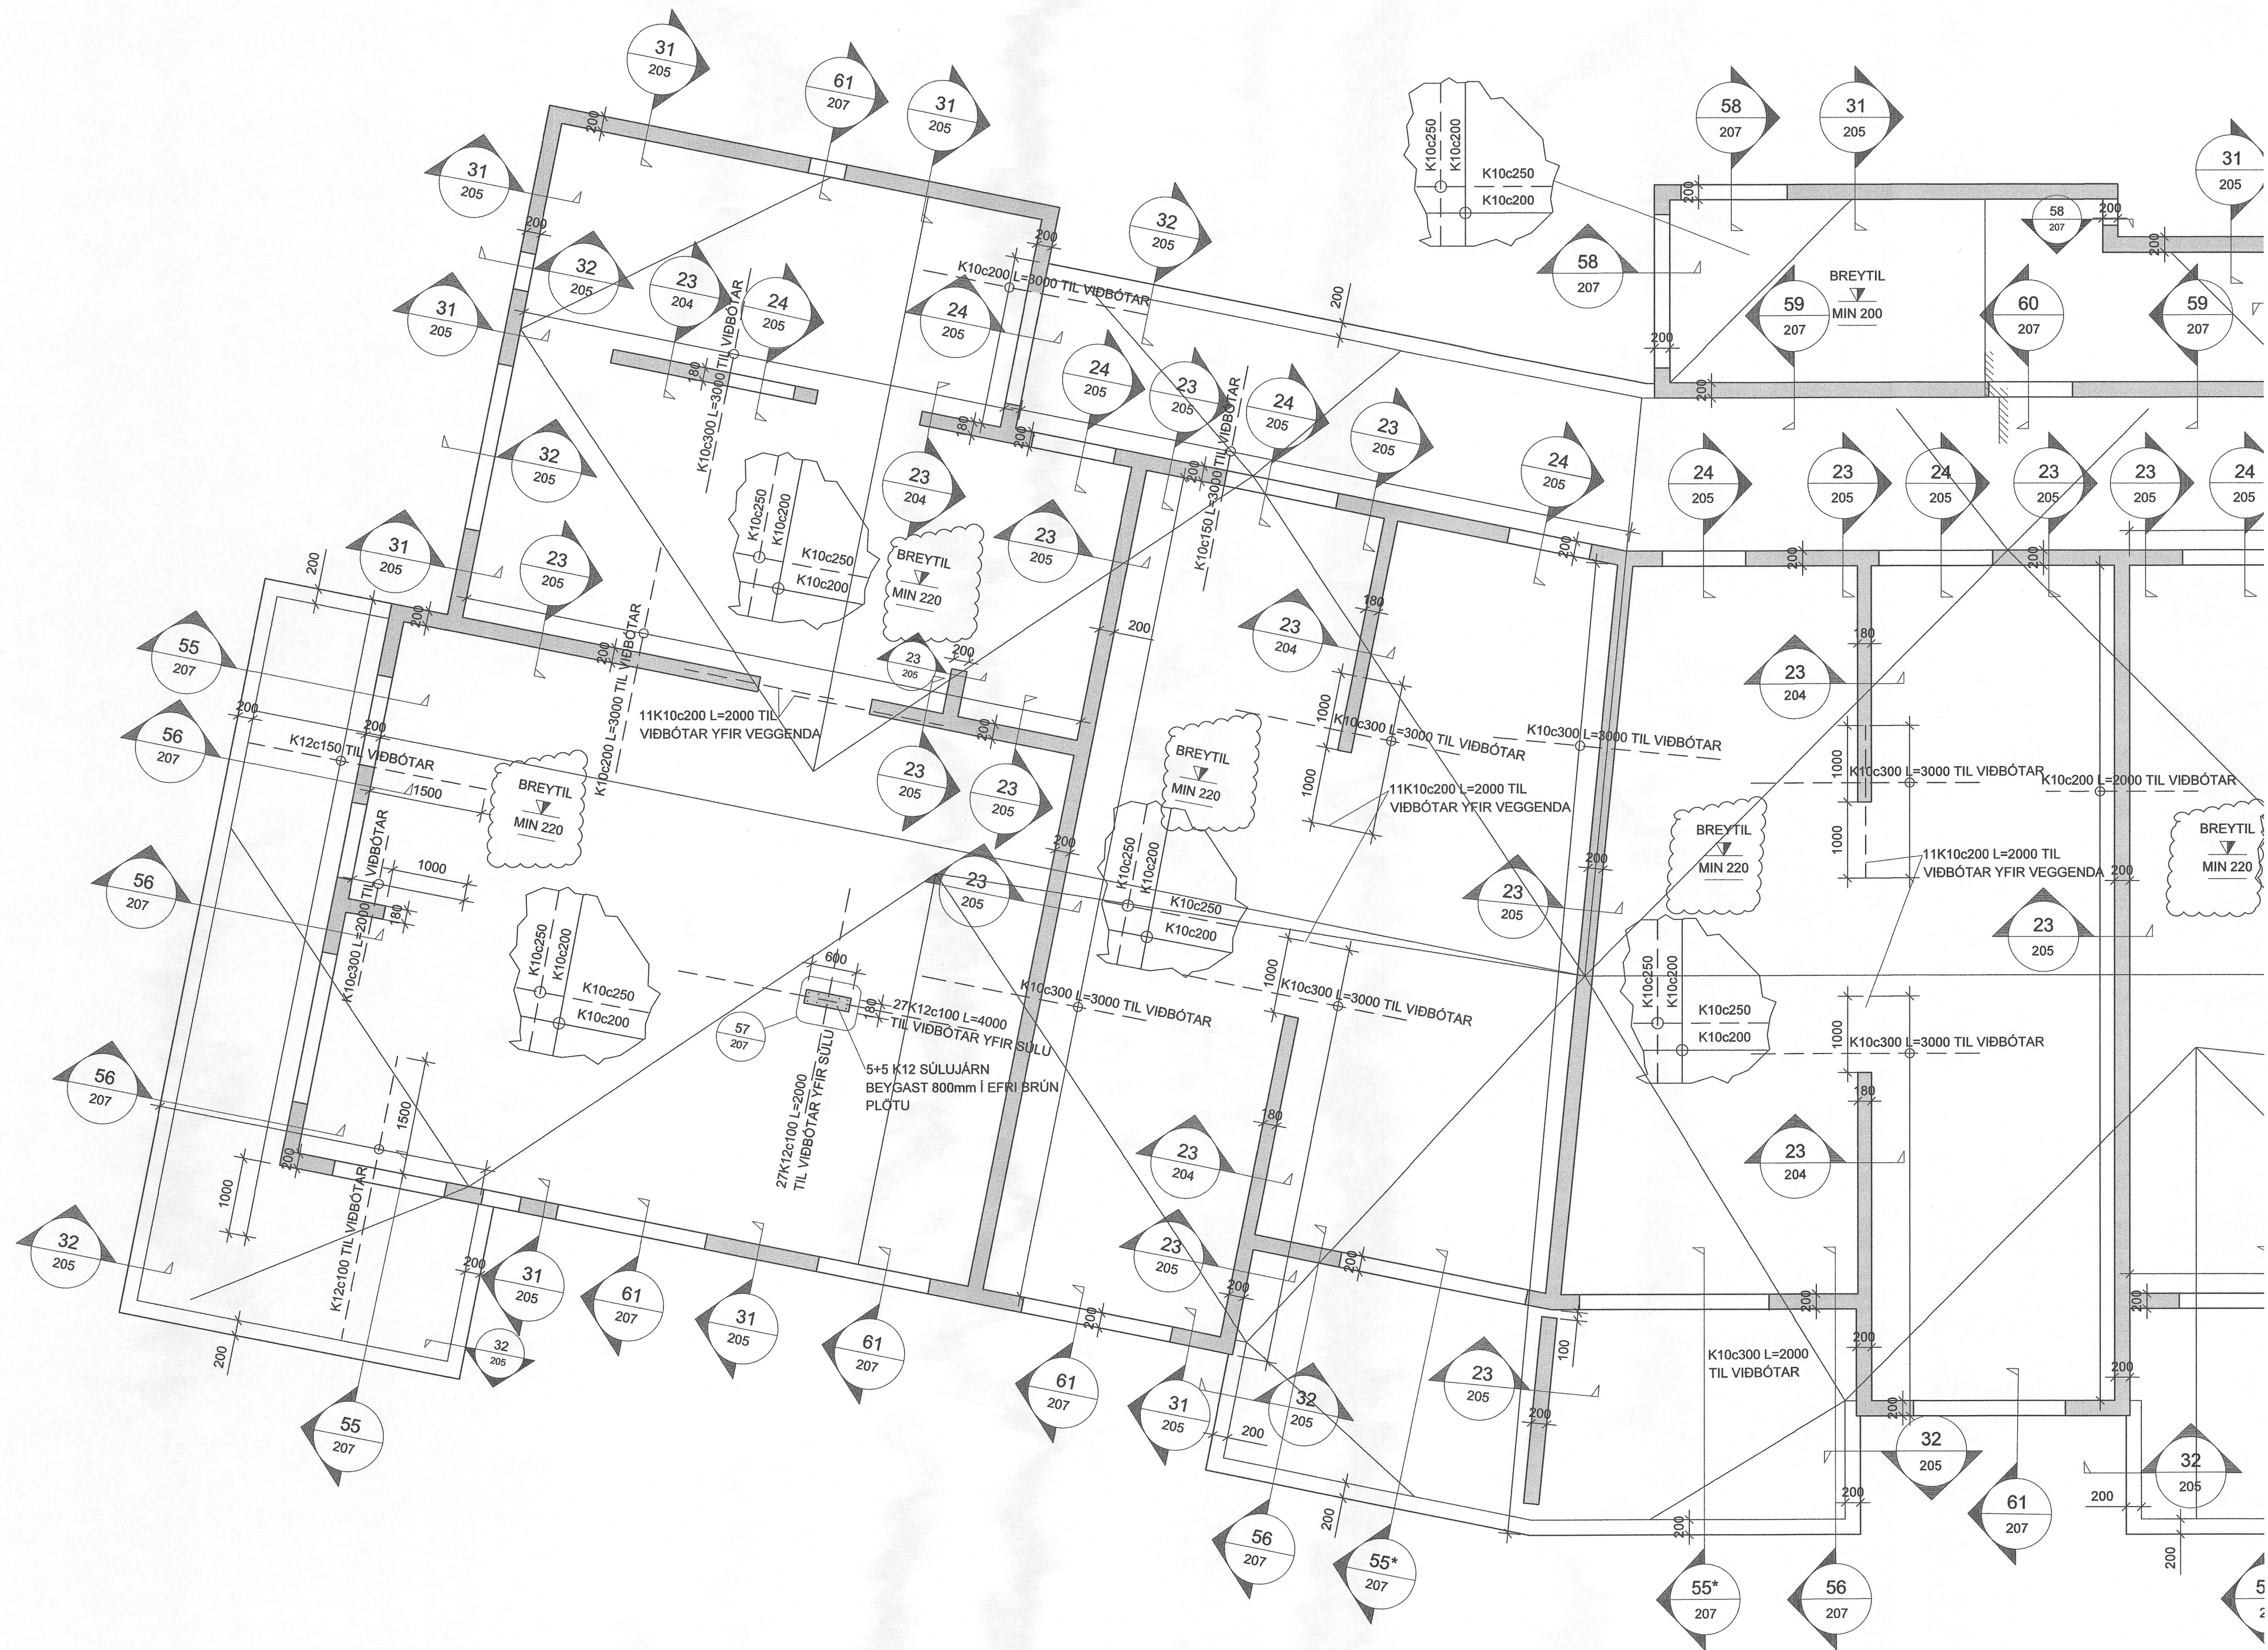

ATH!
ALMENNAR SKÝRINGAR SJÁ TEKN. B000
BENDING VEGGJA NEMA ANNAÐ SÉ TEKID FRAM:
180/200mm ÞYKKIR:
TVÓFALT NET K10c200 LÓÐRÉTT OG K10c250 LÁRÉTT
150mm ÞYKKIR:
EINFALT NET K10c200 LÓÐRÉTT OG K10c250 LÁRÉTT

JÁRNUN KRINGUM OP ER 2K12 OG JÁRNAFYRIRKOMULAG
SKV SKÝRINGARBLADI (NEMA ANNAÐ KOMI FRAM)
Í INNVEGGJUM KOMA 2K12 Í VEGGENDA

SÉU JÁRNAKAKKAR NOTADIR Í STAÐ VINKLA/U-LYKKJA SKULU
ÞEIR VALDIR ÞANNIG AÐ JÁRNAMAGNIB SÉ ÞAÐ SAMA.

PLÖTUS/ETI SKAL VERA AÐ LÁMARKI 50mm.



EINANGRUNARÞYKKIR ERU
-100mm PLASTEINANGRUN UNDIR BOTNPLÖTU, 24kg/m³
-100mm PLASTEINANGRUN NIÐUR MEÐ SÖKKJUL

KJARNABORA/SAGA MÁ FYRIR LÖGNUM EF EKKI HEFUR
VERIÐ GERT FYRIR ÞEIM Í UPPSTEYPU.
LAGNGAGÓT Í SÖKKLA OG PLÖTUR, SJÁ LAGNATEKNINGAR.

ATH G.R.F. ÚRTAKI FYRIR LAGNASTOFNA Í SÖKKLA ÞAR SEM
STOFNAR KOMA
NIÐUR MEÐ FRAM VEGGJUM OG GETA REKIST Í
SÖKKULFÆTUR.

YFIRFARA SKAL ALLAR MÁLSETNINGAR OG HÆÐARKÓTA
M.T.T TEKNINGA ARKITEKTA OG GERA HÖNNUBUM VIÐVART
EF MISRÆMI FINNST.

LYKILMYND

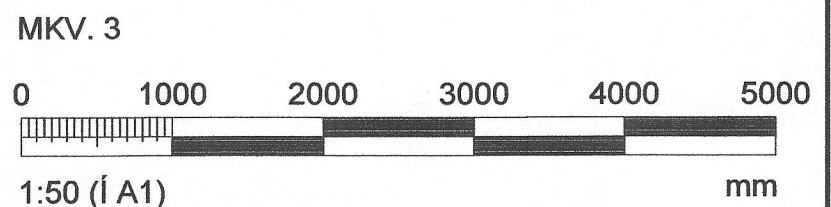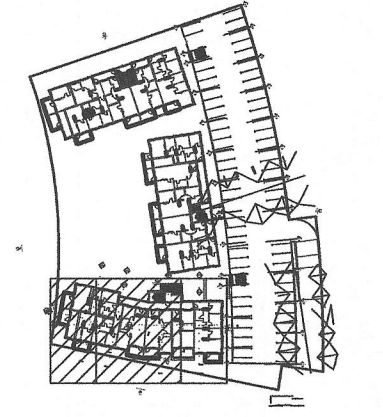

ARITUN HÖNNUNARSTJÓRA: Kristinn Ragnason Kt. 120944-2669

BREYTINGAR			
NR.	DAGS.	BREYTING	SP.
1	25.11.2022	FRUMÚTGÁFA	HÓ
2	12.06.2023	BREYTT PLÖTUÞYKKT	HÓ

VERKFRÆÐISTOFA

NNE Verkfræðistofa ehf. kt. 460421-0470
HÆÐSAMÁRI 6, 201 KÓPAVOGUR
hoo@nne.is, Sími 899-3577 / 899-3077

SAMÞYKKT HÁKON ÖRN ÓMARSSON 300677-3189

VERK
HRINGHAMAR 21-25
HAFNARFJÖRÐUR

TEKNIING
BURÐARVIRKI, MHL.03
VEGGIR OG ÞAKPLATA 6.HÆÐ
GRUNNMÝND

HANNAÐ	TEIKNAD	YFIRFARID	MJELKVARDI	
HÓ/SAÓ	SAÓ/HÓ	HÓ	1:50	/A1
DAGS.	VERK NR.	TEKNIING NR.	ÚTGÁFA NR.	
12.06.2023	22012	B170	2	

©Öll athot og athitun tekníngar, að háða eða í haldi er háð skýrlegu leyfi höfundar

GRUNNMÝND, VEGGIR OG ÞAKPLATA 6.HÆÐ
MKV. 3