Samþykkt á fundi byggingarnefndar þ. 14/7 31/10 1982 1984
BYGGINGAFULLTRÚINN
Í HAFNARFIRÐI

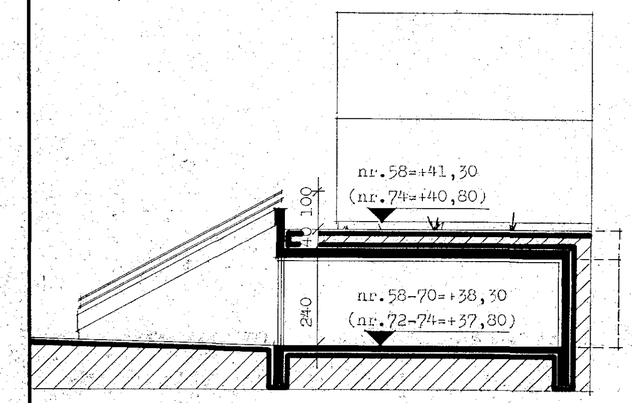


SNEIÐING

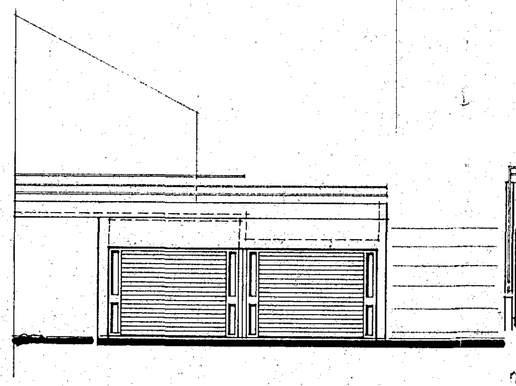

ÚTLIT

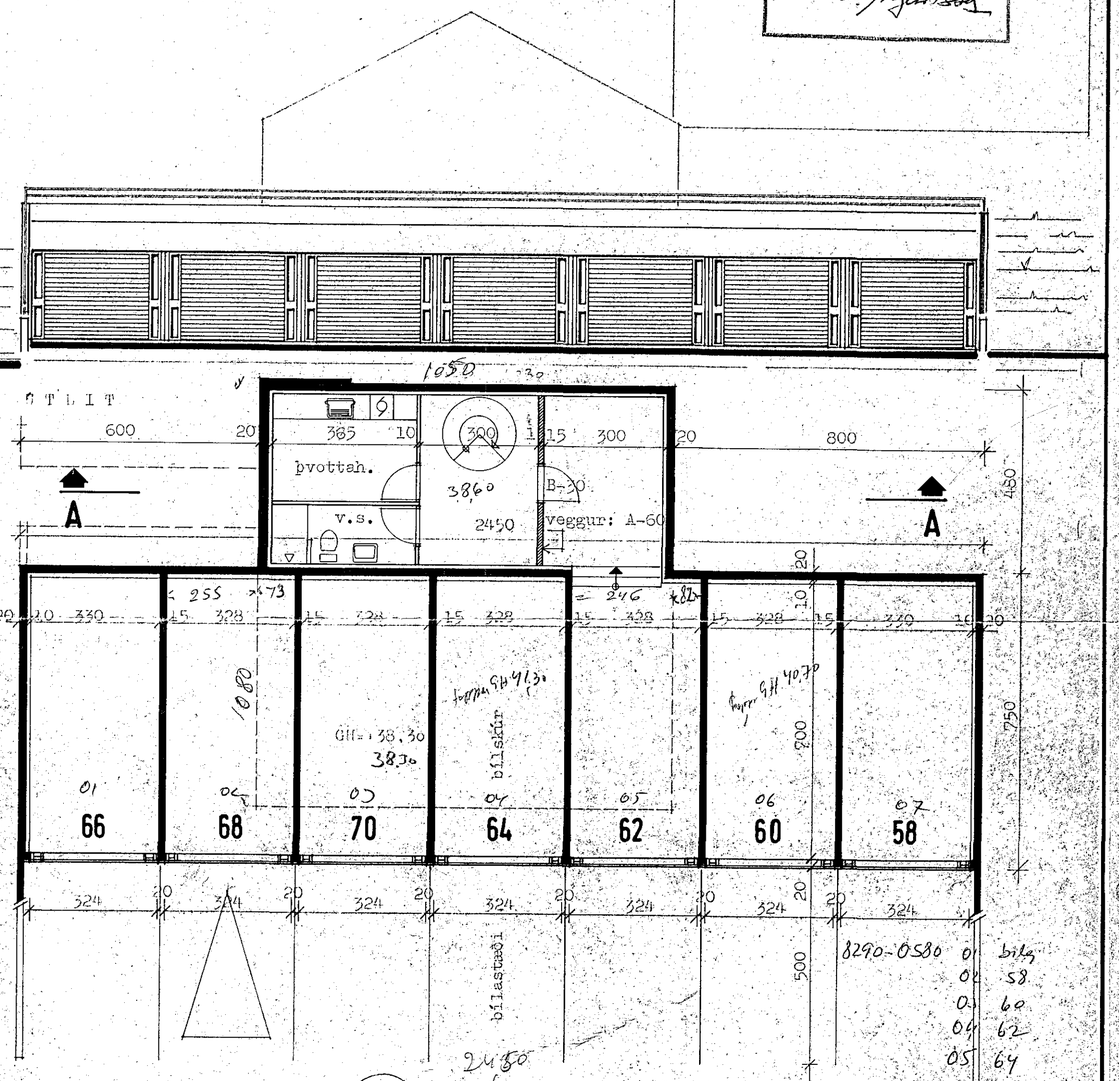


GRUNNMYND

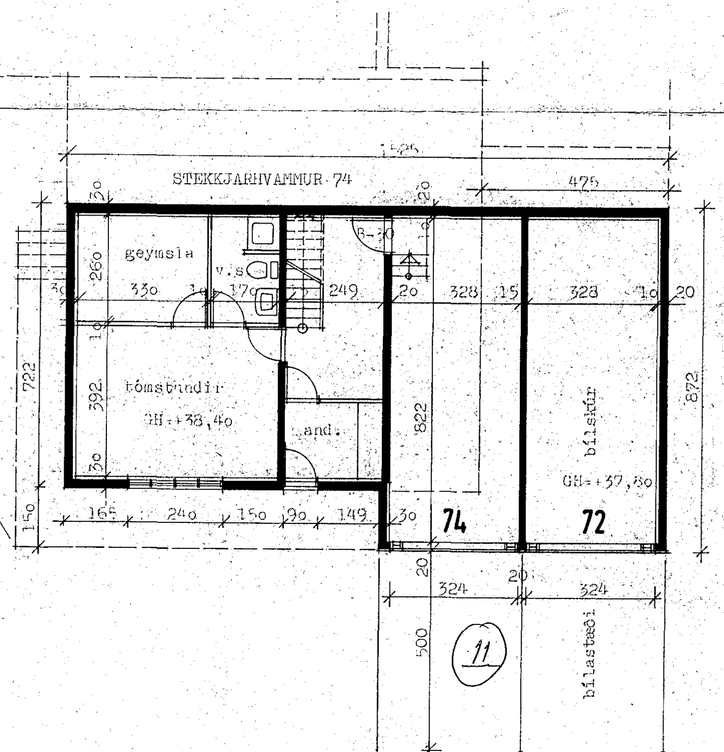


GRUNNMYND

**TEIKNISTOFA**
GYLFI GUÐJÓNSSON
INGIMUNDUR SVEINSSON
ARKITEKTAR FÍ/FSA
SKÓLAVÖRÐUSTÍG 3, 101 RVK SÍMAR 28740 OG 14990

STEKKJARHVAMMUR 58-64 og 66-74, HF.

AÐALTEIKNING
kjallari nr 74, grunnmynd, bílskúrar, útlit, sneiðing og grunnmynd

VERK 82-107 82-108
BLAÐ **106**

| | | | |
|---|---|---|---|
| HANNAÐ gy, is | TEIKNAÐ hk | REYKJAVÍK 1982-07 | |
| KVARÐI 1:100 | | BREYTT 1982-08-24 hk. 83-03 jks | |

sept. '84 d