BURKNAVELLIR 17A - 17B OG 17C HAFNARFIRÐI.

Samþykkt bann
07 APR. 03
Byggingarfulltrúi Hafnarfirði
Erlendur Hjaltason

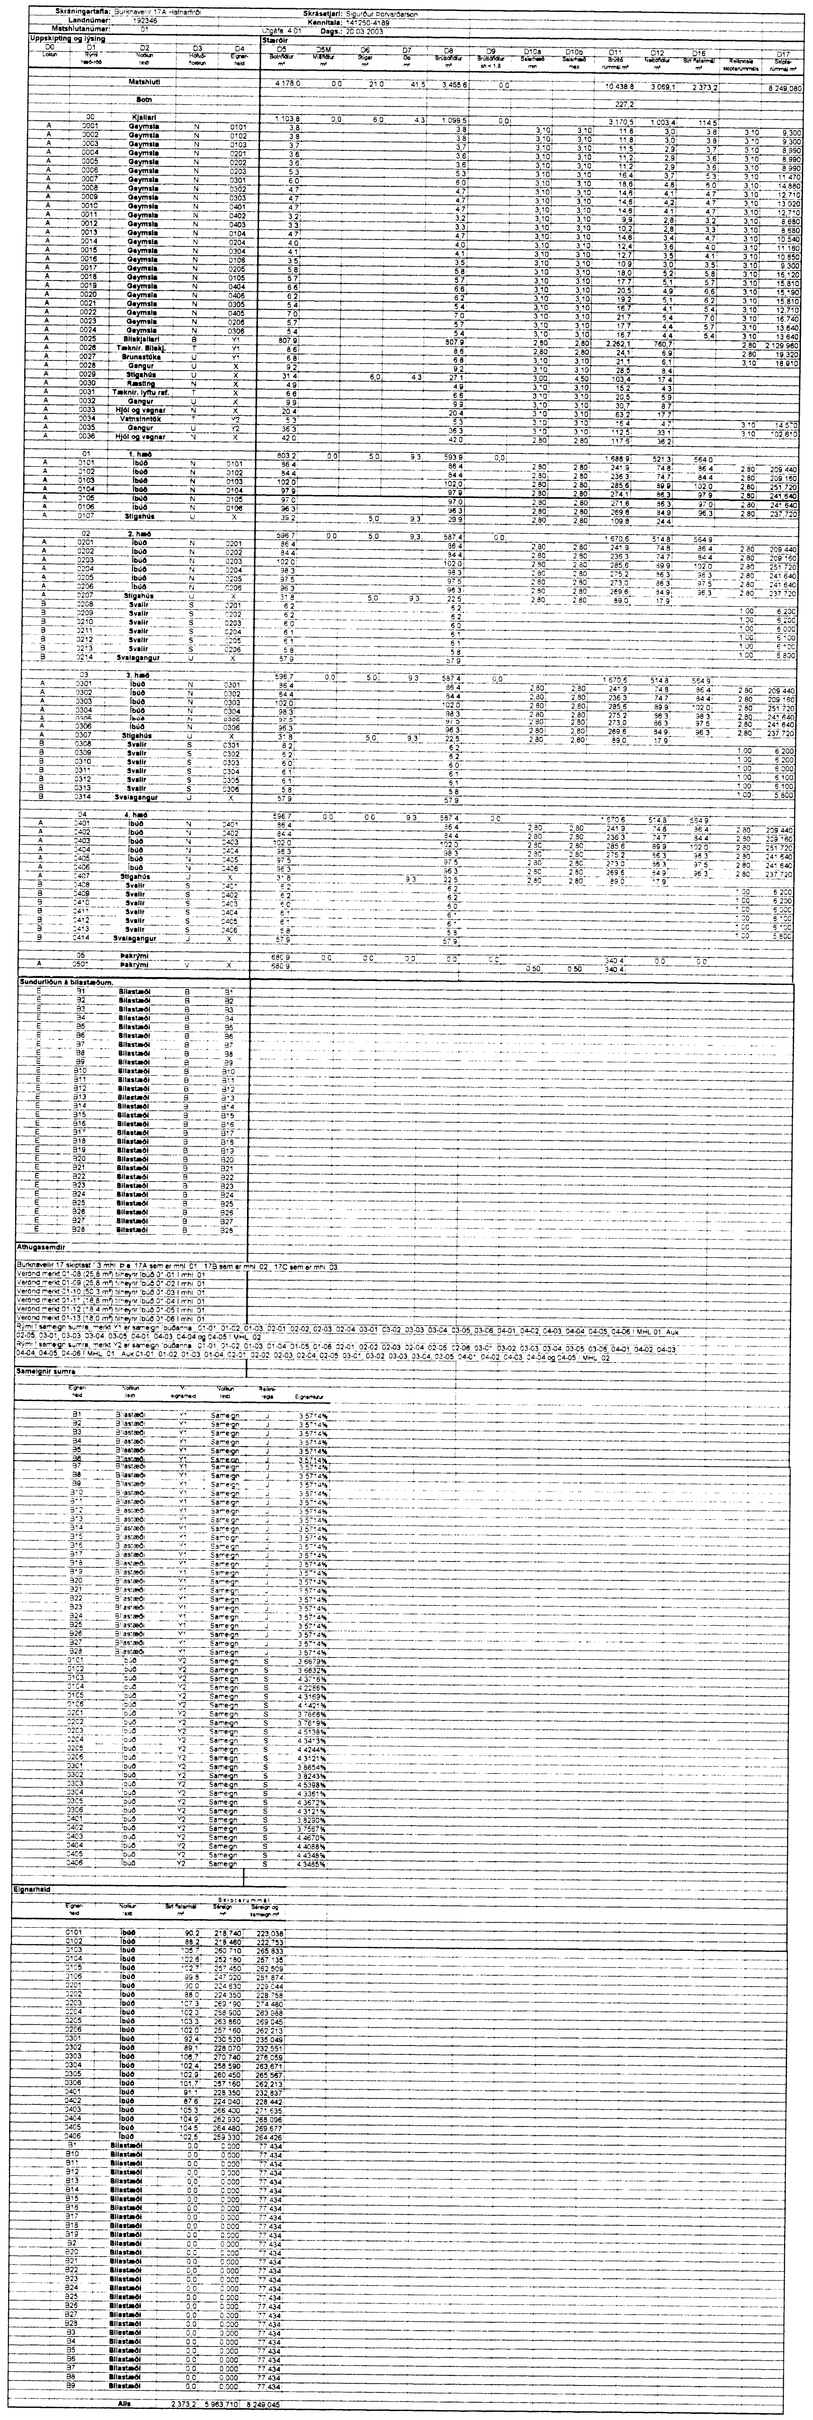

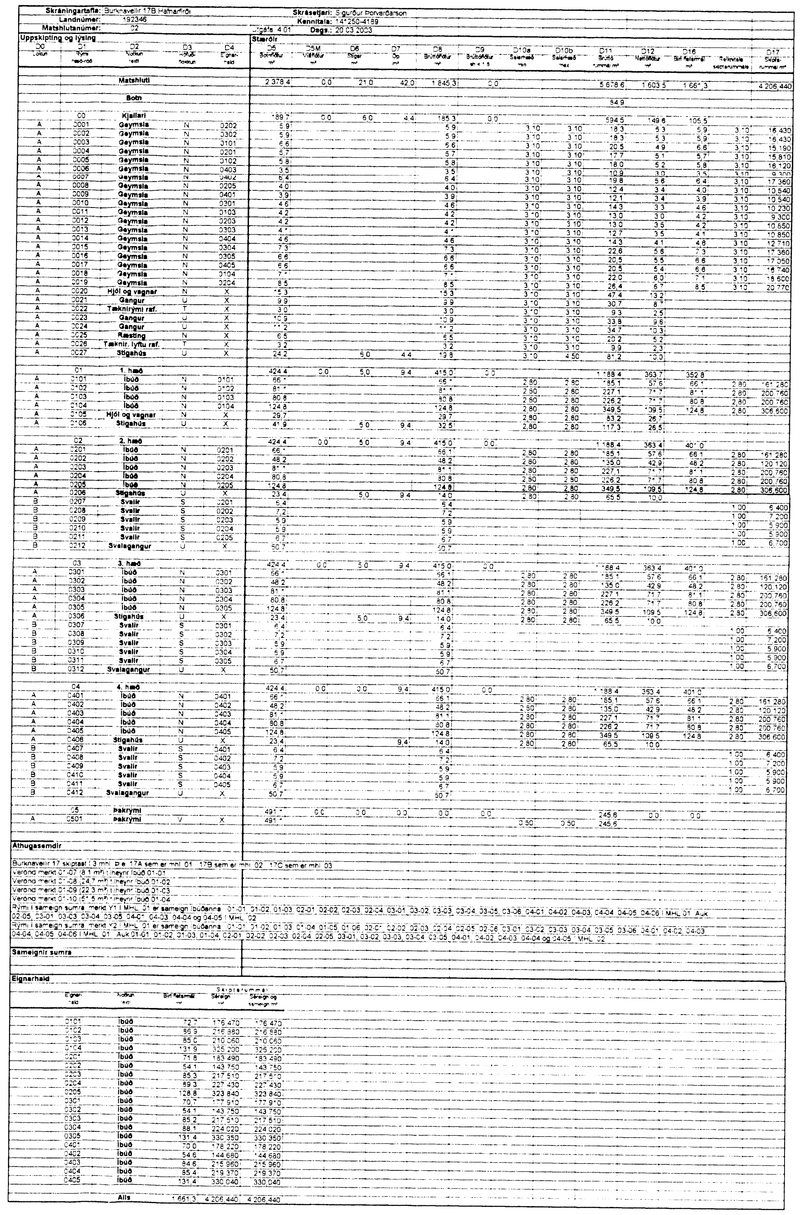

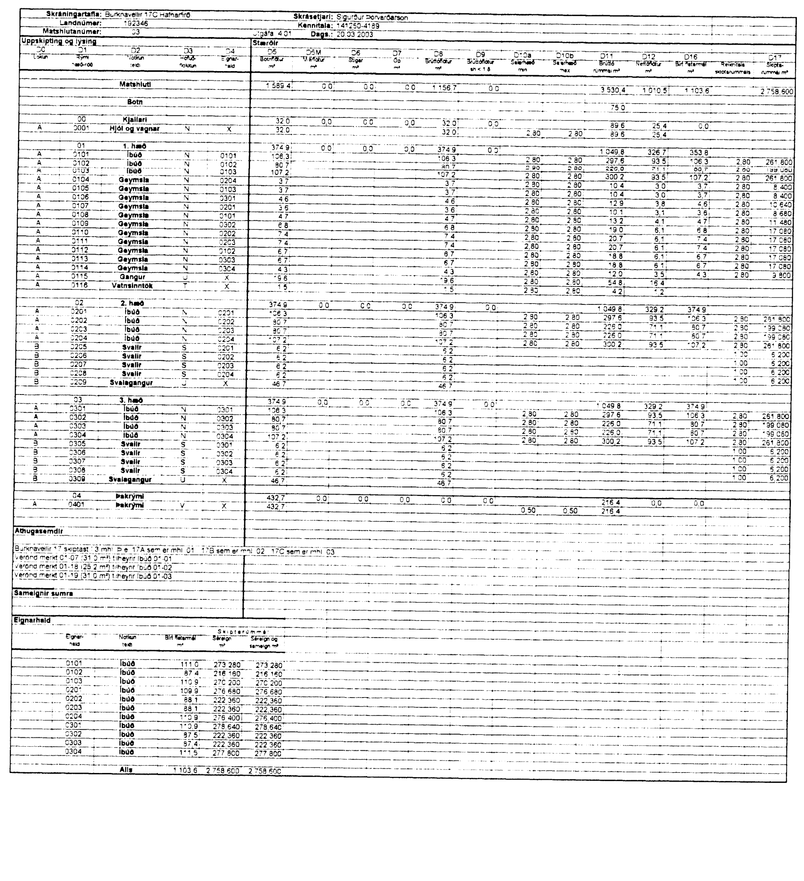

BURKNAVELLIR 17A - 17B OG 17C HAFNARFIR

Sigurður Þorvarðarson byggingafræðingur bfi.
Teiknistofan Strandgötu 11 220 Hafnarfirði.
Sími: 5651910. Netfang: teiknistofan@islandia.is
STH. teiknistofan ehf. kt. 510298-2769. Kt. aðalhönnuðar: 141250-4189.

Skýringar:	Aðaluppdrættir.
Teikning:	Skráningartöflur.
Mælikvarði:	Dagsetning: 30 september 2002.
Undirskrift:	
Blað nr. 13 af 13.	
Breyti: Byggingu breytt úr einum matshluta í þrjá matshluta. 23.03.03	