



Grunnmynd 2. hæð
 Mkv. 1:100

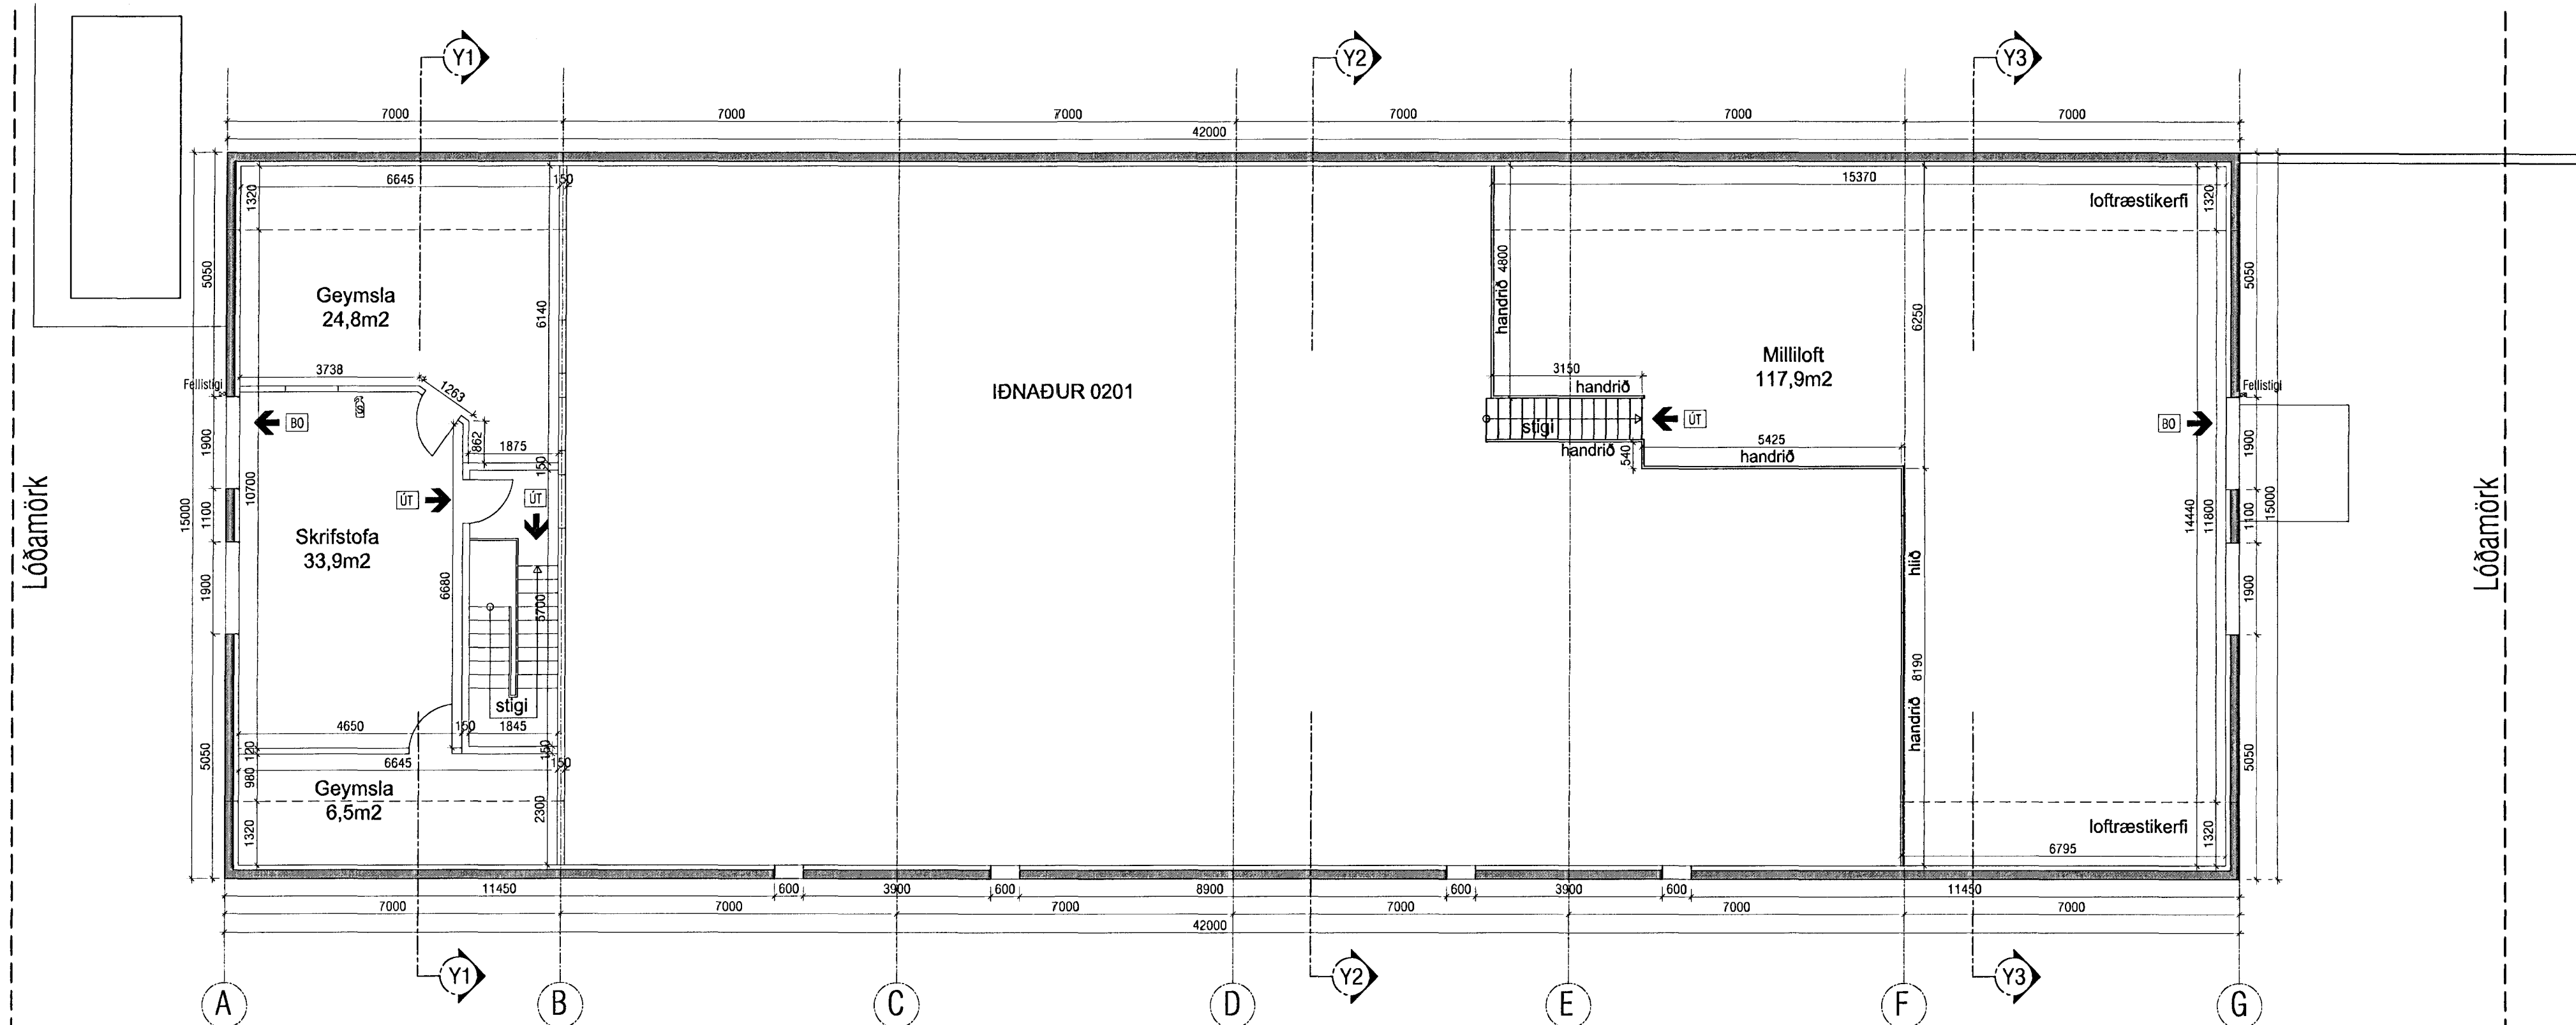

Grunnmynd milli loft 2. hæð
 Mkv. 1:100

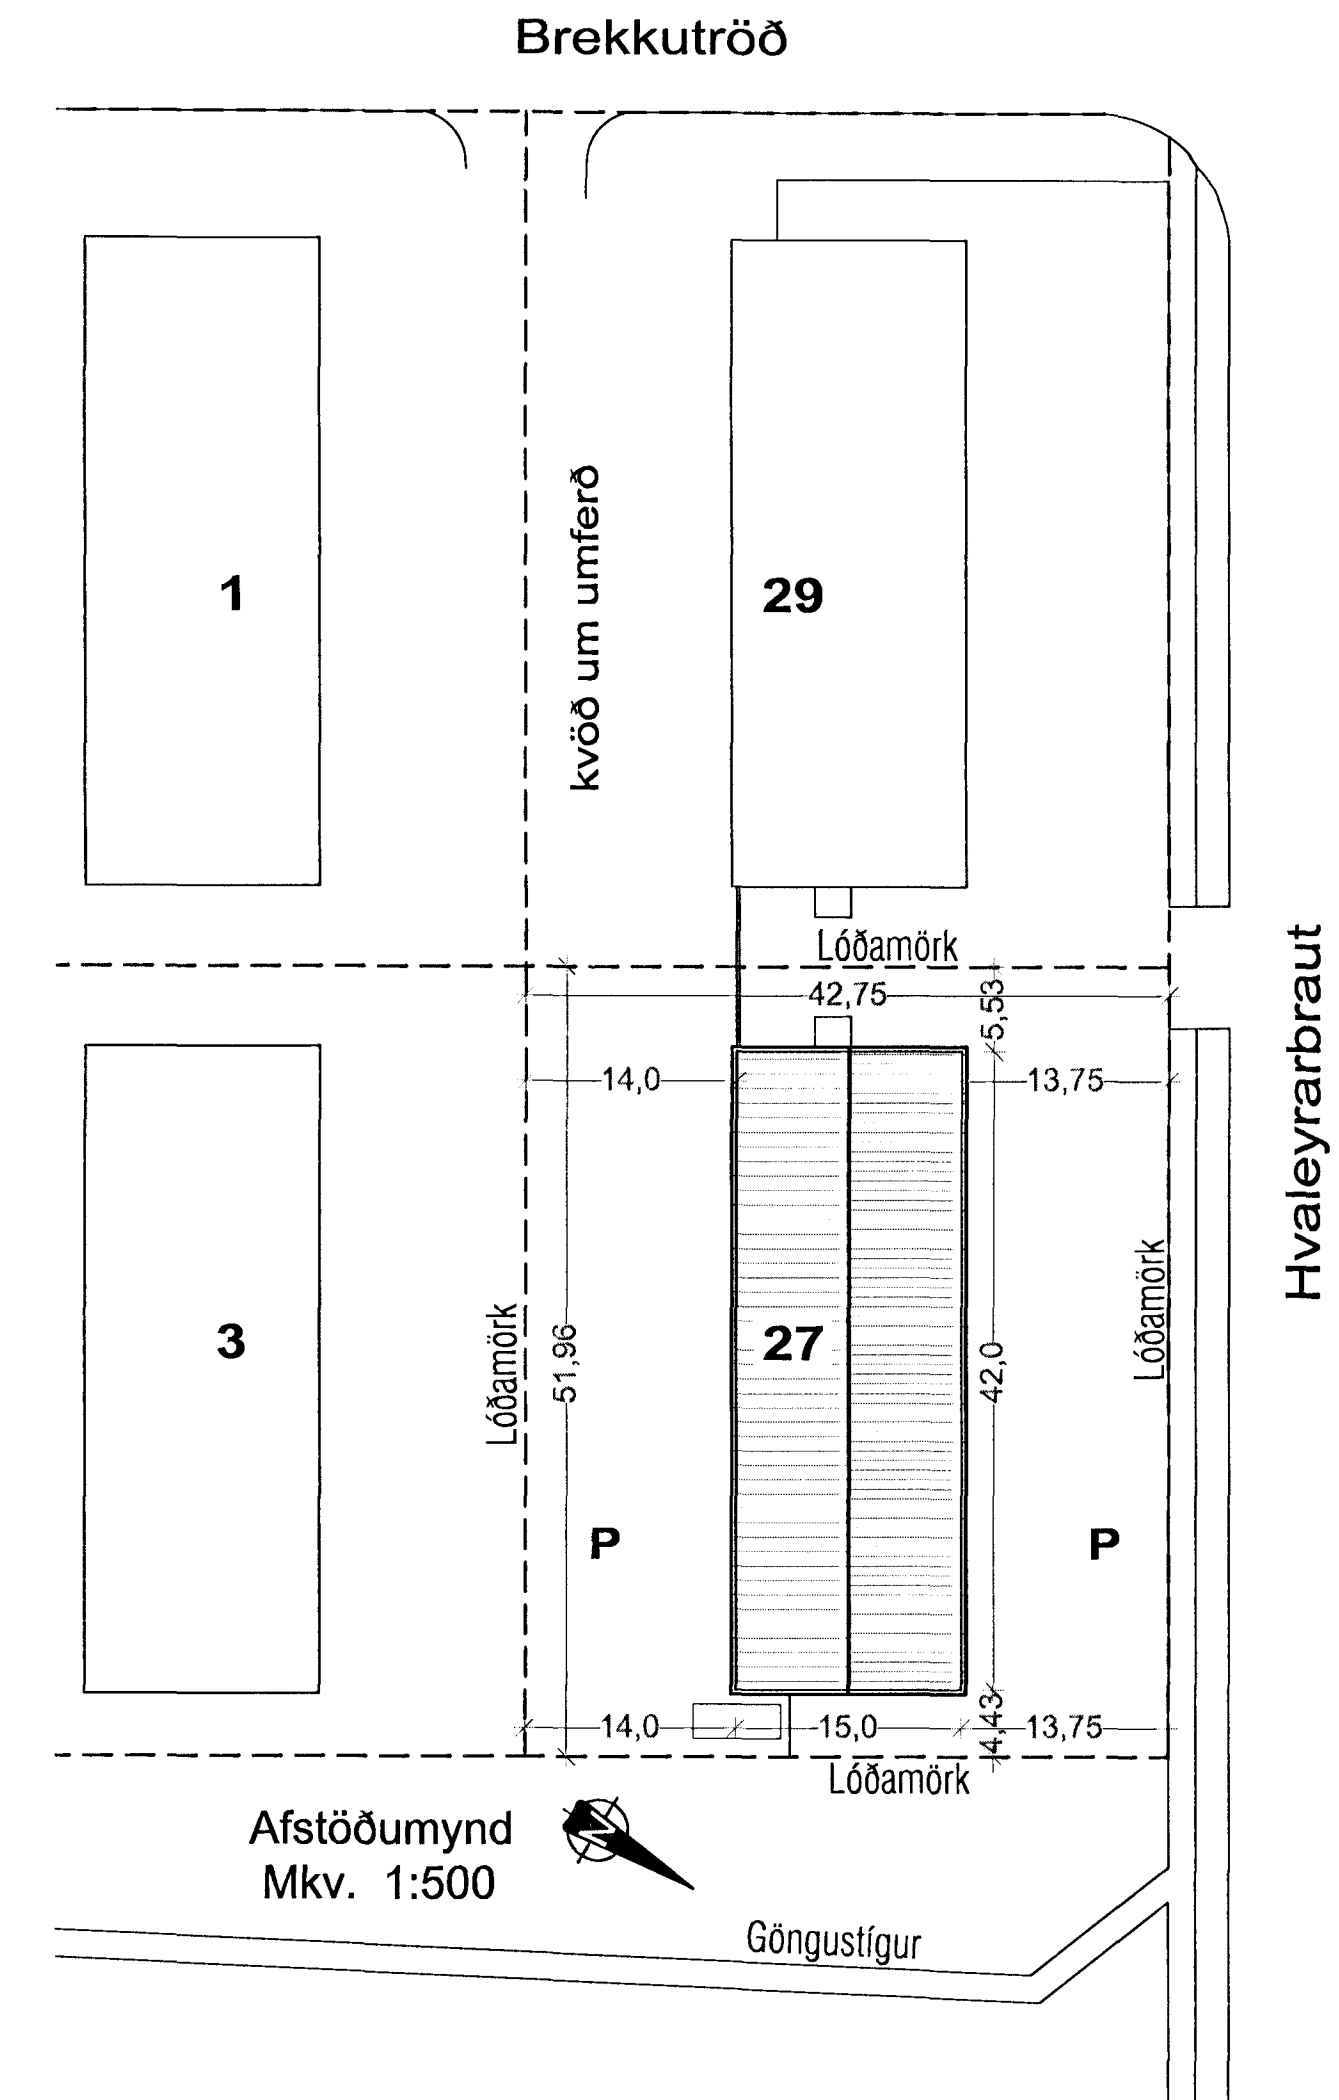

Hvaleyrarbraut 27 - Efri hæð
 Lnr. 174221 - Stgr. 1400-01-44200270

Skýringar:

Húsið er byggt árið 2001 og er hefðbundið steinsteypt hús, steypt á staðnum. Útveggir eru pússaðir að utan með lítaðri múrpússingu. Þak er borðt uppi af stálbitum og klætt yleiningum. Gluggar og hurðir eru úr timbri en iðnaðarhurðir eru einangraðar stálflakhurðir.

Upprunalegur hönnuður er Jón Guðmundsson Arkitekt.

Teikningar eru reyndarteikningar á 3 blöðum A1 og sýna hæðina eins og hún hefur verið innréttuð frá byggingu og nýtt sem eitt stórt rými fyrir léttan iðnað.

- NF - Gólfniðurfall
- BS - Brunaslanga
- R - Reykskyngjari
- BO - Brunaop
- ÚT - Flóttaleið
- FS - Fellistigi
- LR - Loftræsting
- ST - Sturta
- BKL - Búningsklefi
- RST - Ræsting
- VS - Vatnssalerni
- S - Slökkvitæki
- P - Bílastæði


Verkefni: Hvaleyrarbraut 27 - 2. hæð Hafnarfirði
 Teikning: Grunnmyndir & Afstaða

Verkaupsi: Arion banki hf. Dags: 01.11.2012
 Hönnuður: Jónas Þórðarson Kvæði: 1:100, 1:500
 Kennitala: 160867-4699 Stærð: A1
 Teiknaði: Jp Breyting: 101
 Áritun: *Jónas Þórðarson* Teikn.nr. 101

