


Sorpgærði við hús númer 2 fyrir breytingu.


Samþykkt
18. SEP. 2019
Byggingarútrúmm í Hafnarfórði
Málin Þrymberg



ÚTLITSMYND MKV. 1:100.

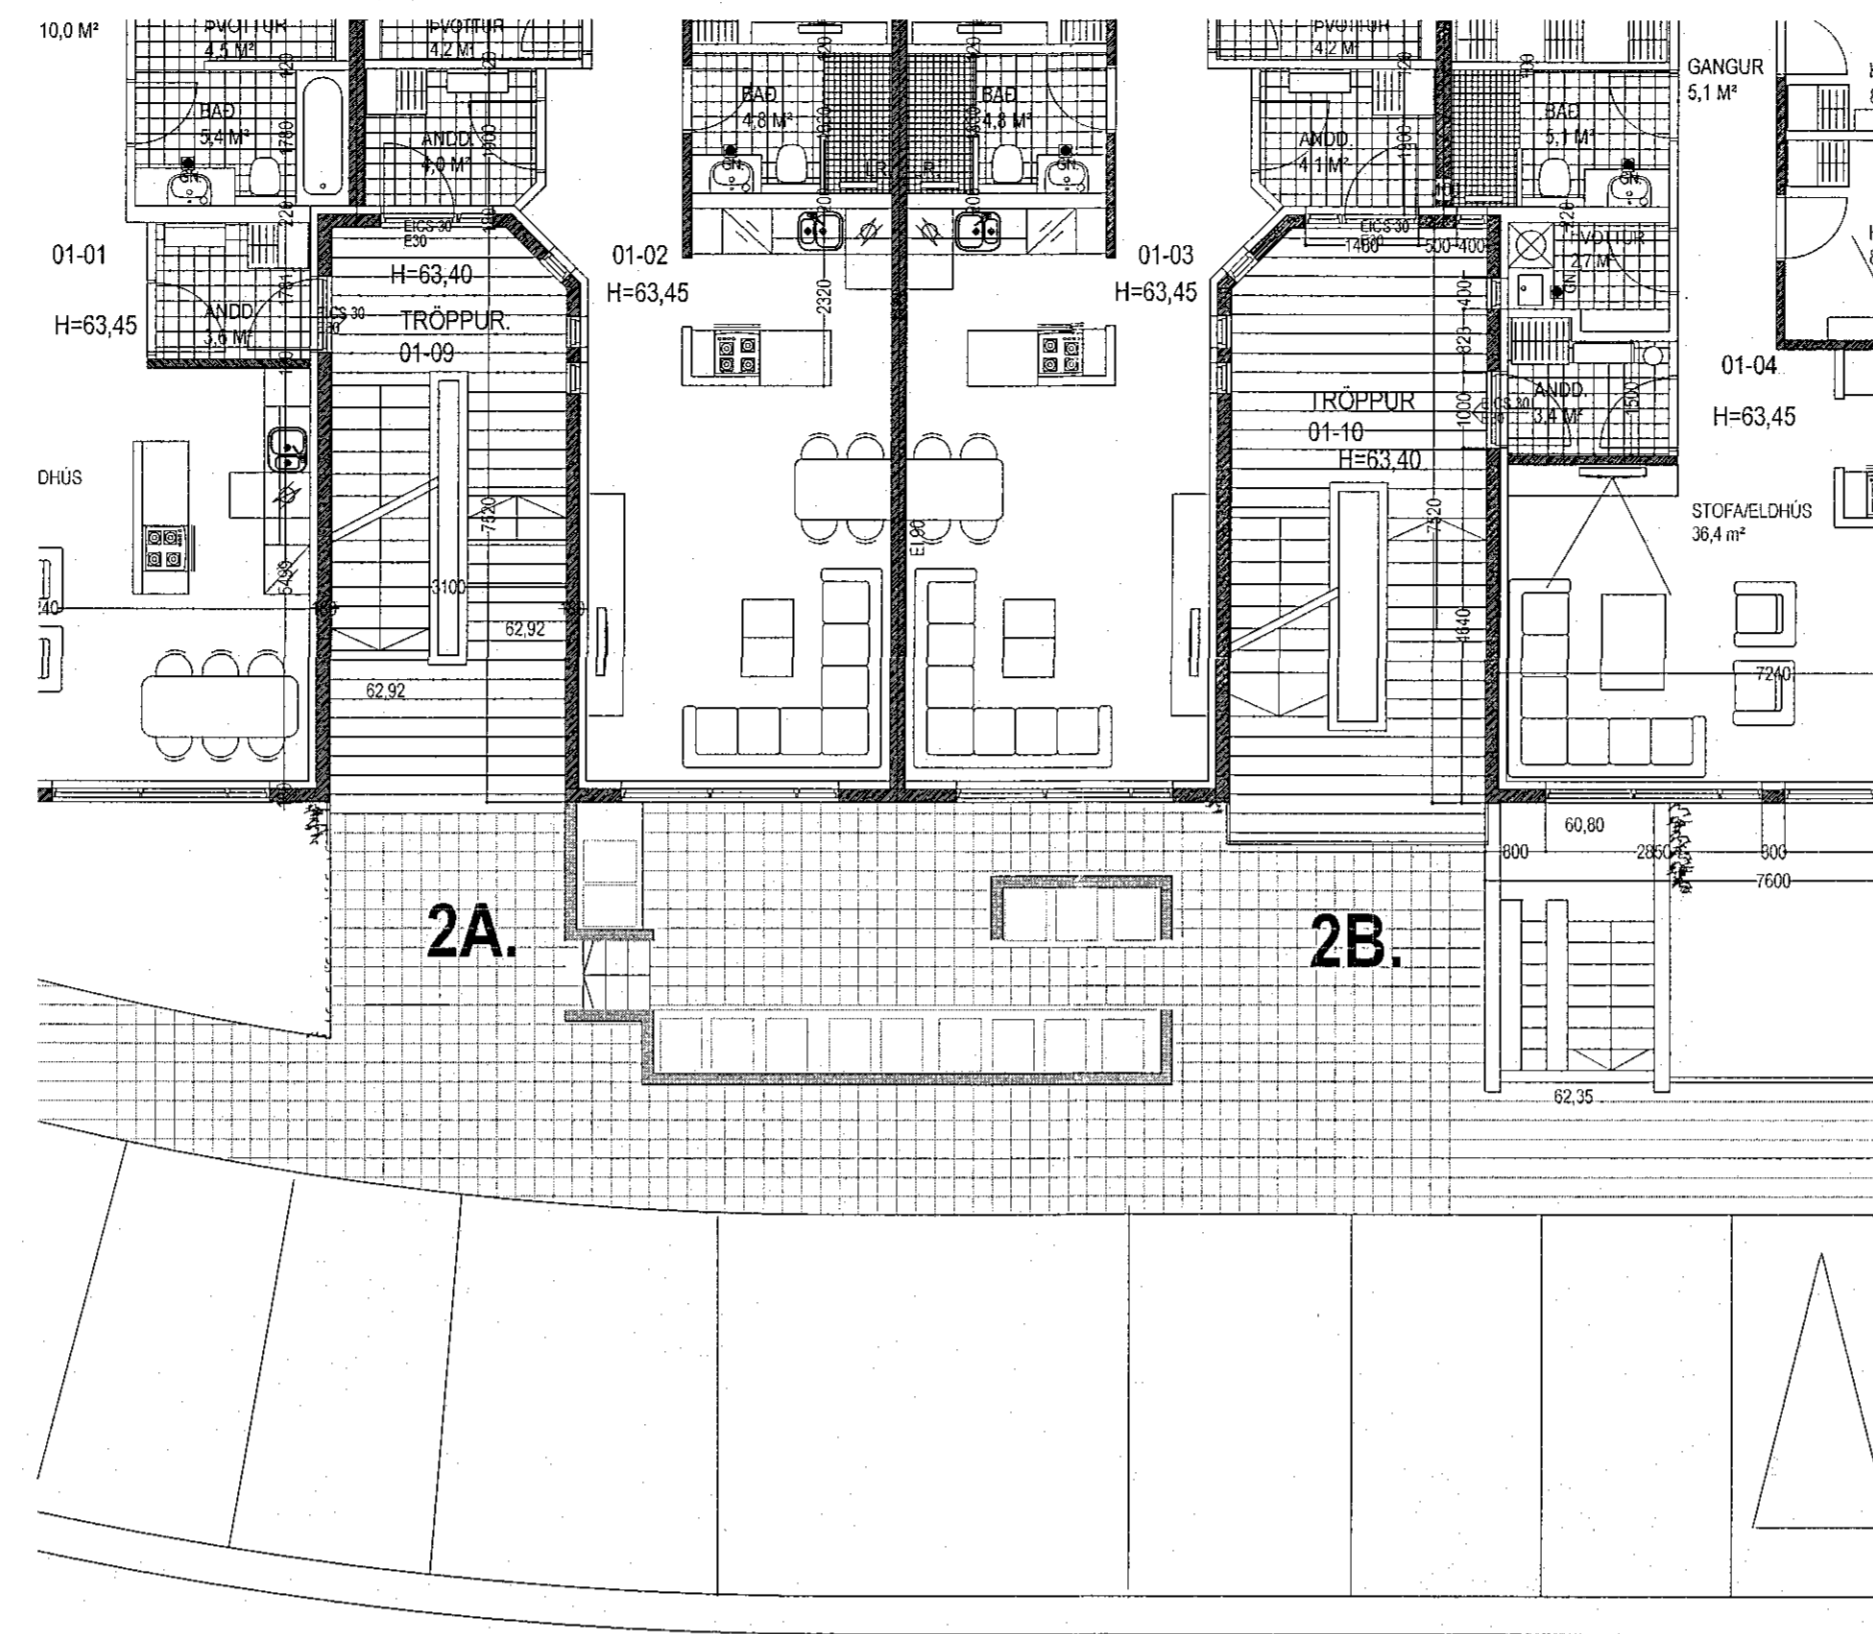

GRUNNMYND 1. HÆÐ MKV. 1:100.

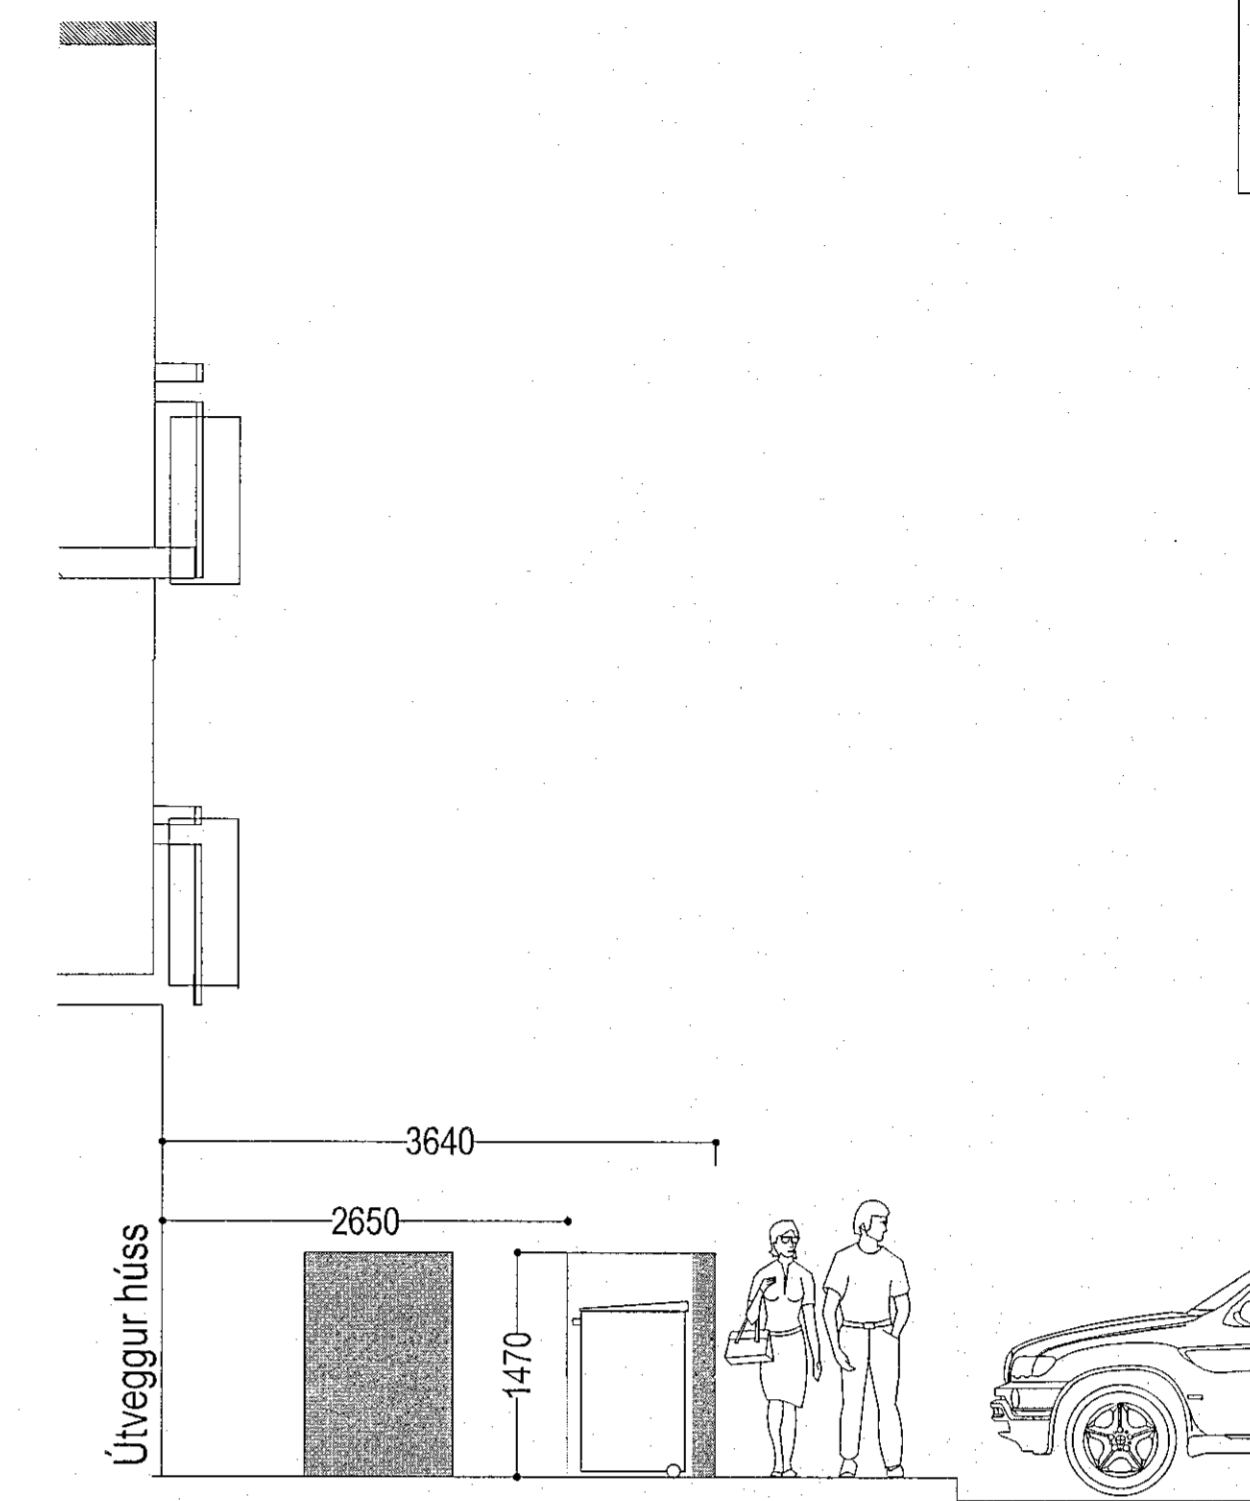


SNID MKV. 1:50.


Sorpgærði við hús númer 2 eftir breytingu.



ÚTLITSMYND MKV. 1:100.

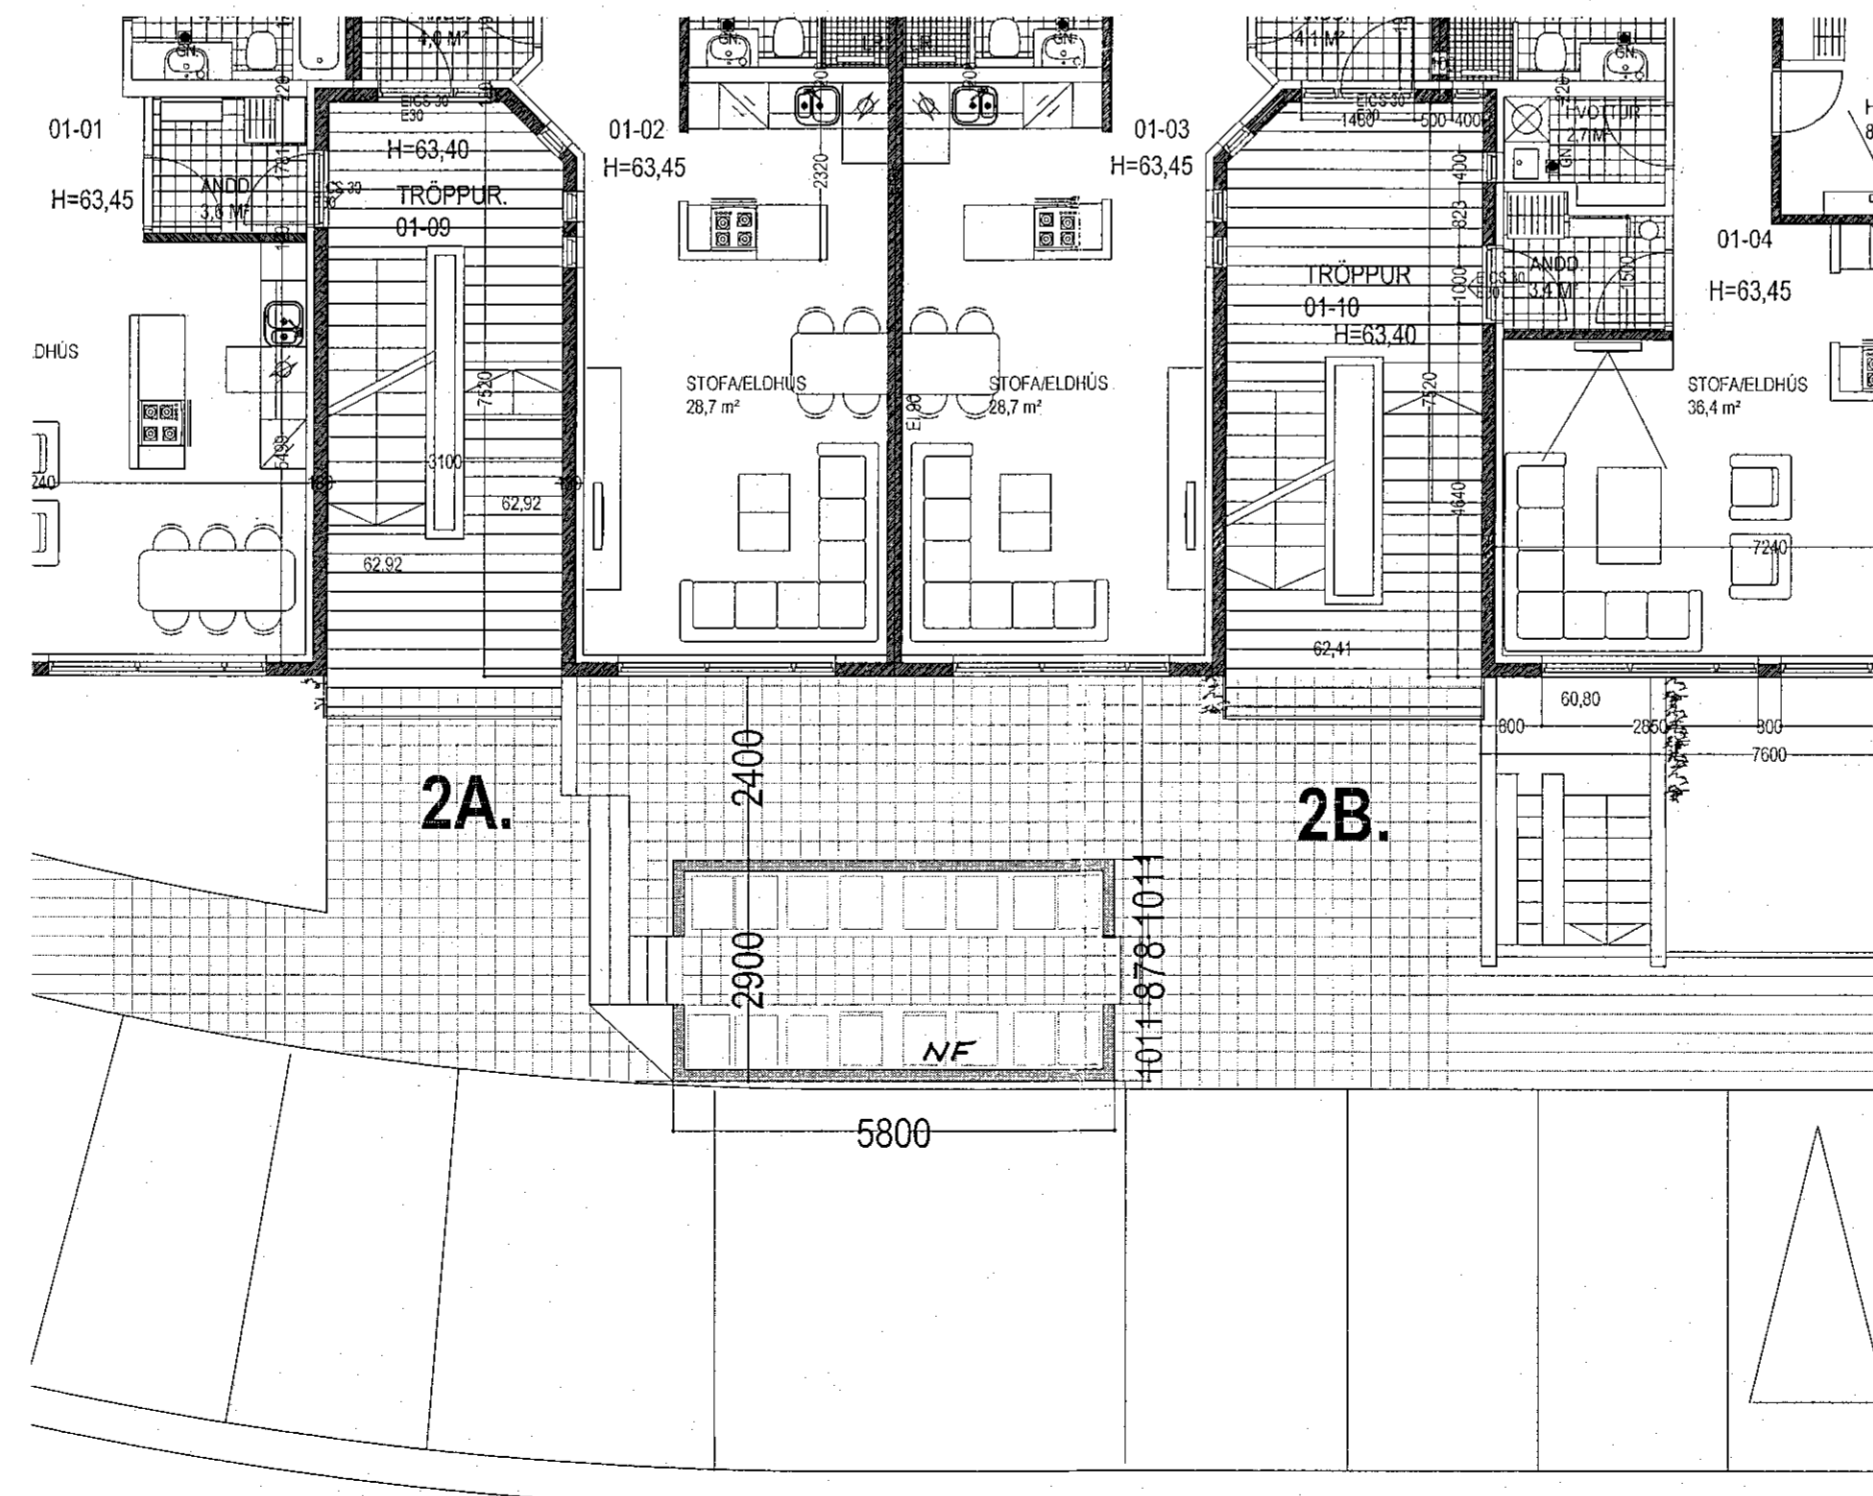

GRUNNMYND 1. HÆÐ MKV. 1:100.

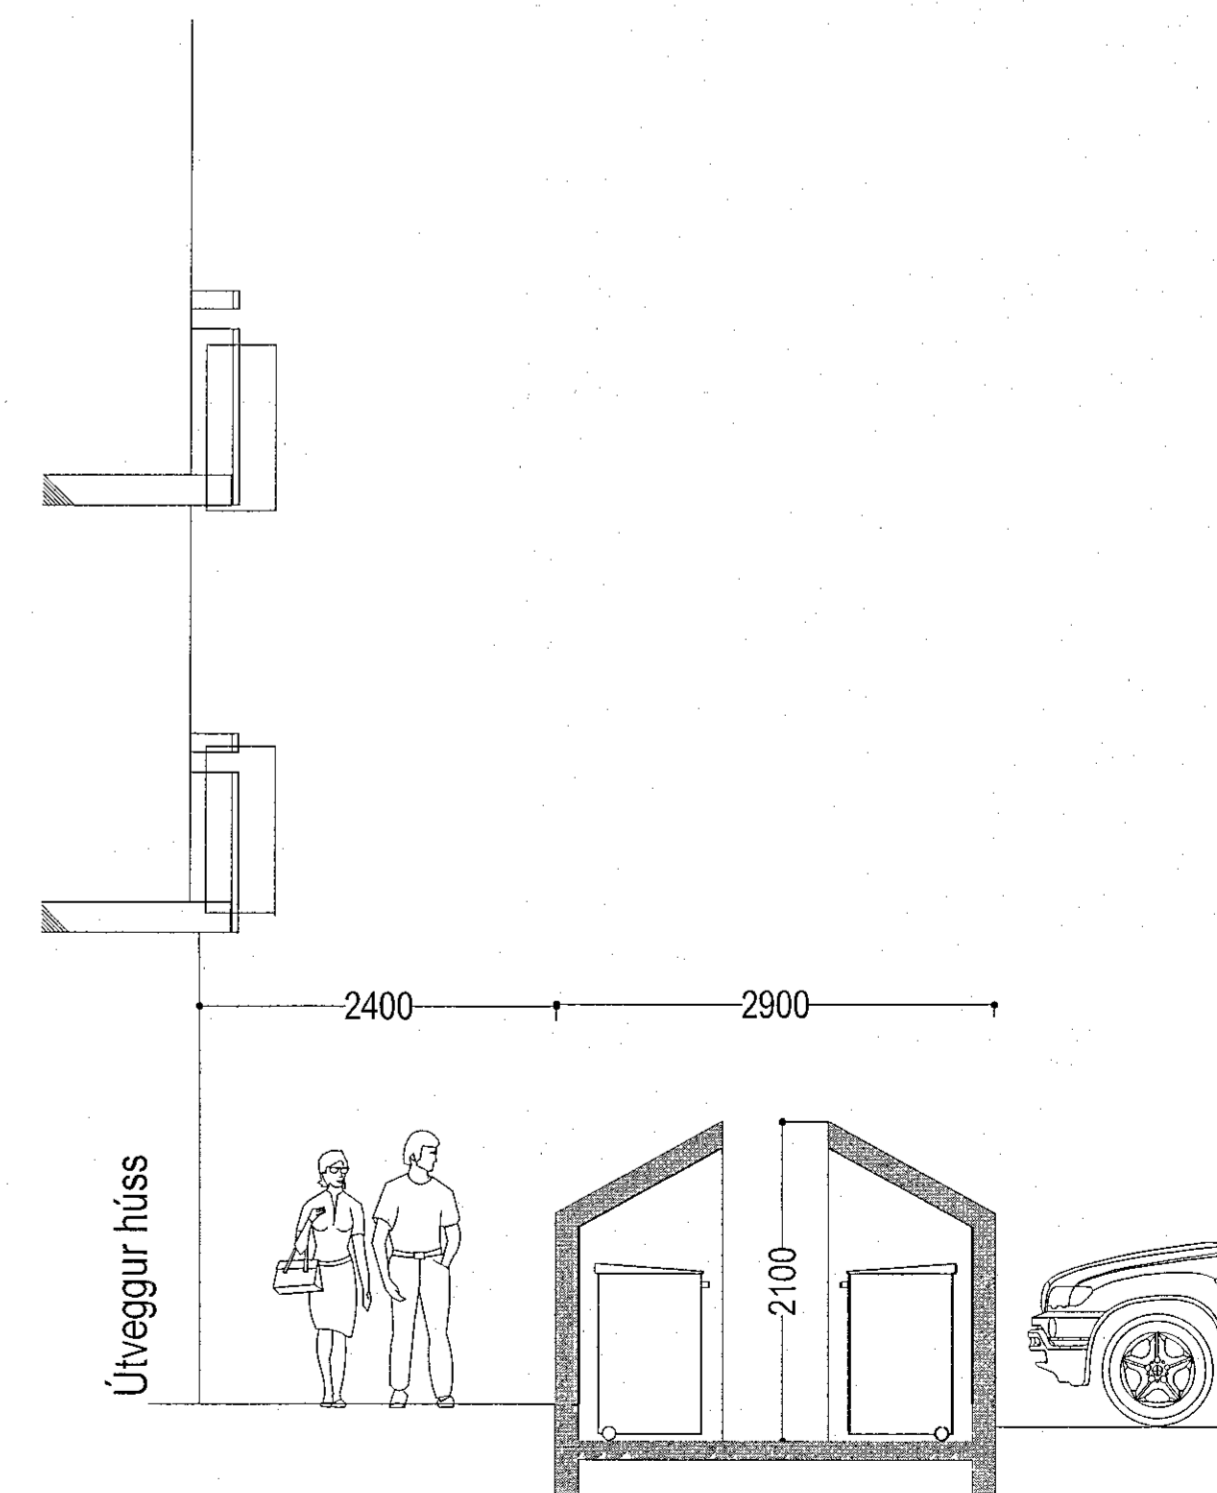

SNID MKV. 1:50.

Skýringar
Nýtt sorpgærði sé annað hvort staðsteypt
eða byggt úr forsteyptum einingum.

27.08.2019
SHS
Árni Þrymberg

Þróðing og Byggingarfræðingur
 Byggingarfræðingur
 Hafnargrata 27a • 230 RNB
 Sími: 491 3522 • 703 4400
 Pósthólf: 105 Reykjavík

Dalsás 2
 Hafnarfjörður
 NÚLL SORPGÆRÐI
 Útlit og grunnmynd

R - 101